


NR	DATO	BESKRIVELSE	SIGN
01	23.05.07	SOM BYGGET	ADA
15	21.05.07	NYE FAN-COILER	ADA
14	04.05.07	CAV TIL PUNKTAVSUG, AVSUGSHETTER	ADA
13	29.11.06	ANALYSEHALL 2	SR
12	03.11.06	NYTT AVLØP FRA 4.ETG., NYE DEKONTERMINATORER	ADA
11	13.07.06	FLYTT AV SKAP 29, TRYKL OG KLII VANN ANALYSEM	SR
10	15.06.06	VANNDISPENSERE/ SPRINKLER N FLØY	SR
09	23.03.06	REV. TEKSTING	SR
08	08.03.06	ENDRINGER PÅ ISOLASJON OG MANTLING	SR
07	21.02.06	ENDRINGER RØR I KORRIDOR	SR
06	06.02.06	REV. ETTER LABFLEX	SR
05	03.02.06	ENDRINGER PÅ KONTORER	SR
04	24.01.06	ENDRINGER LAB	SR
03	22.12.05	HOVEDREVISJON	SR
02	15.06.05	ARBEIDSTEGNING	SR
01	01.03.05	TILBUDSTEGNING	SR
EV	DATO	BESKRIVELSE	SIGN

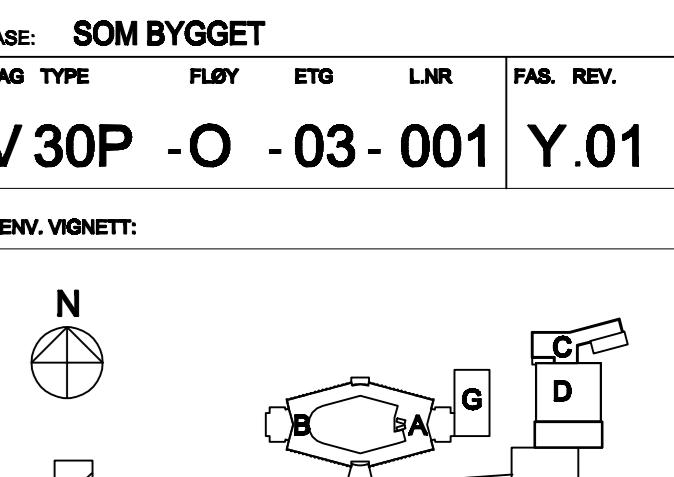

# NORDLANDSSYKEHUSSET BODØ SOMATIKK

**PROSJEKTERENDE:**  
**MEDPLAN ARKITEKTER AS, PILESTREDET 75 C, 0354 OSLO**  
**NORCONSULT AS SEKSJON VVS, NOTVEIEN 17, 8013 BODØ**  
**INGENIØRTJENESTE AS, STORGÅT. 28, 8006 BODØ**  
**NORCONSULT AS, ALSGÅRDEN, NOTVEIEN 17, 8013 BODØ**  
**MEDPLAN ARKITEKTER AS v/ BJØRBEKK & LINDHEIM AS,  
SAGVEIEN 23 A, 0459 OSLO**

**Norconsult** 

**FLØY O  
BYGGETRINN 1A  
VS ANLEGG**

**V 30P - O - 03 - 001 Y.01**