


17.01.2005	UTDRAG	ADA
18.02.2005	REV. VENTILASJON	ADA
18.03.2005	REV. KONTOR	ADA
18.04.2005	REV. HALL	ADA
18.05.2005	REV. LABOR	ADA

SOM BYGGET
 FAR TYPE FLØY ETG LAR FAR REV.
V30P - O - 04 - 001 Y.01

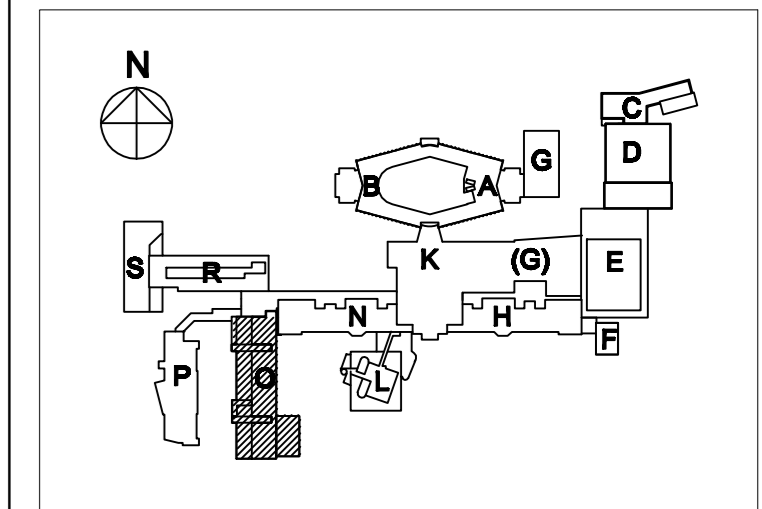

NORLANDSSYKEHUSET BODØ
SOMATIKK

PROJEKTERENDE:
 MEDPLAN ARKITEKTER AS, PILESTREDET 75 G, 0654 OSLO

Norconsult

PROSJEKT NR.: 200355601 | TILBET. 1
 PLAN 4. ETG.
 FLØY O
 BYGGETRINN 1A
 VVS ANLEGG

MÅL: 1:50 | DATO: 01.03.05
 FAR TYPE FLØY ETG LAR FAR REV.
V30P - O - 04 - 001 Y.01