


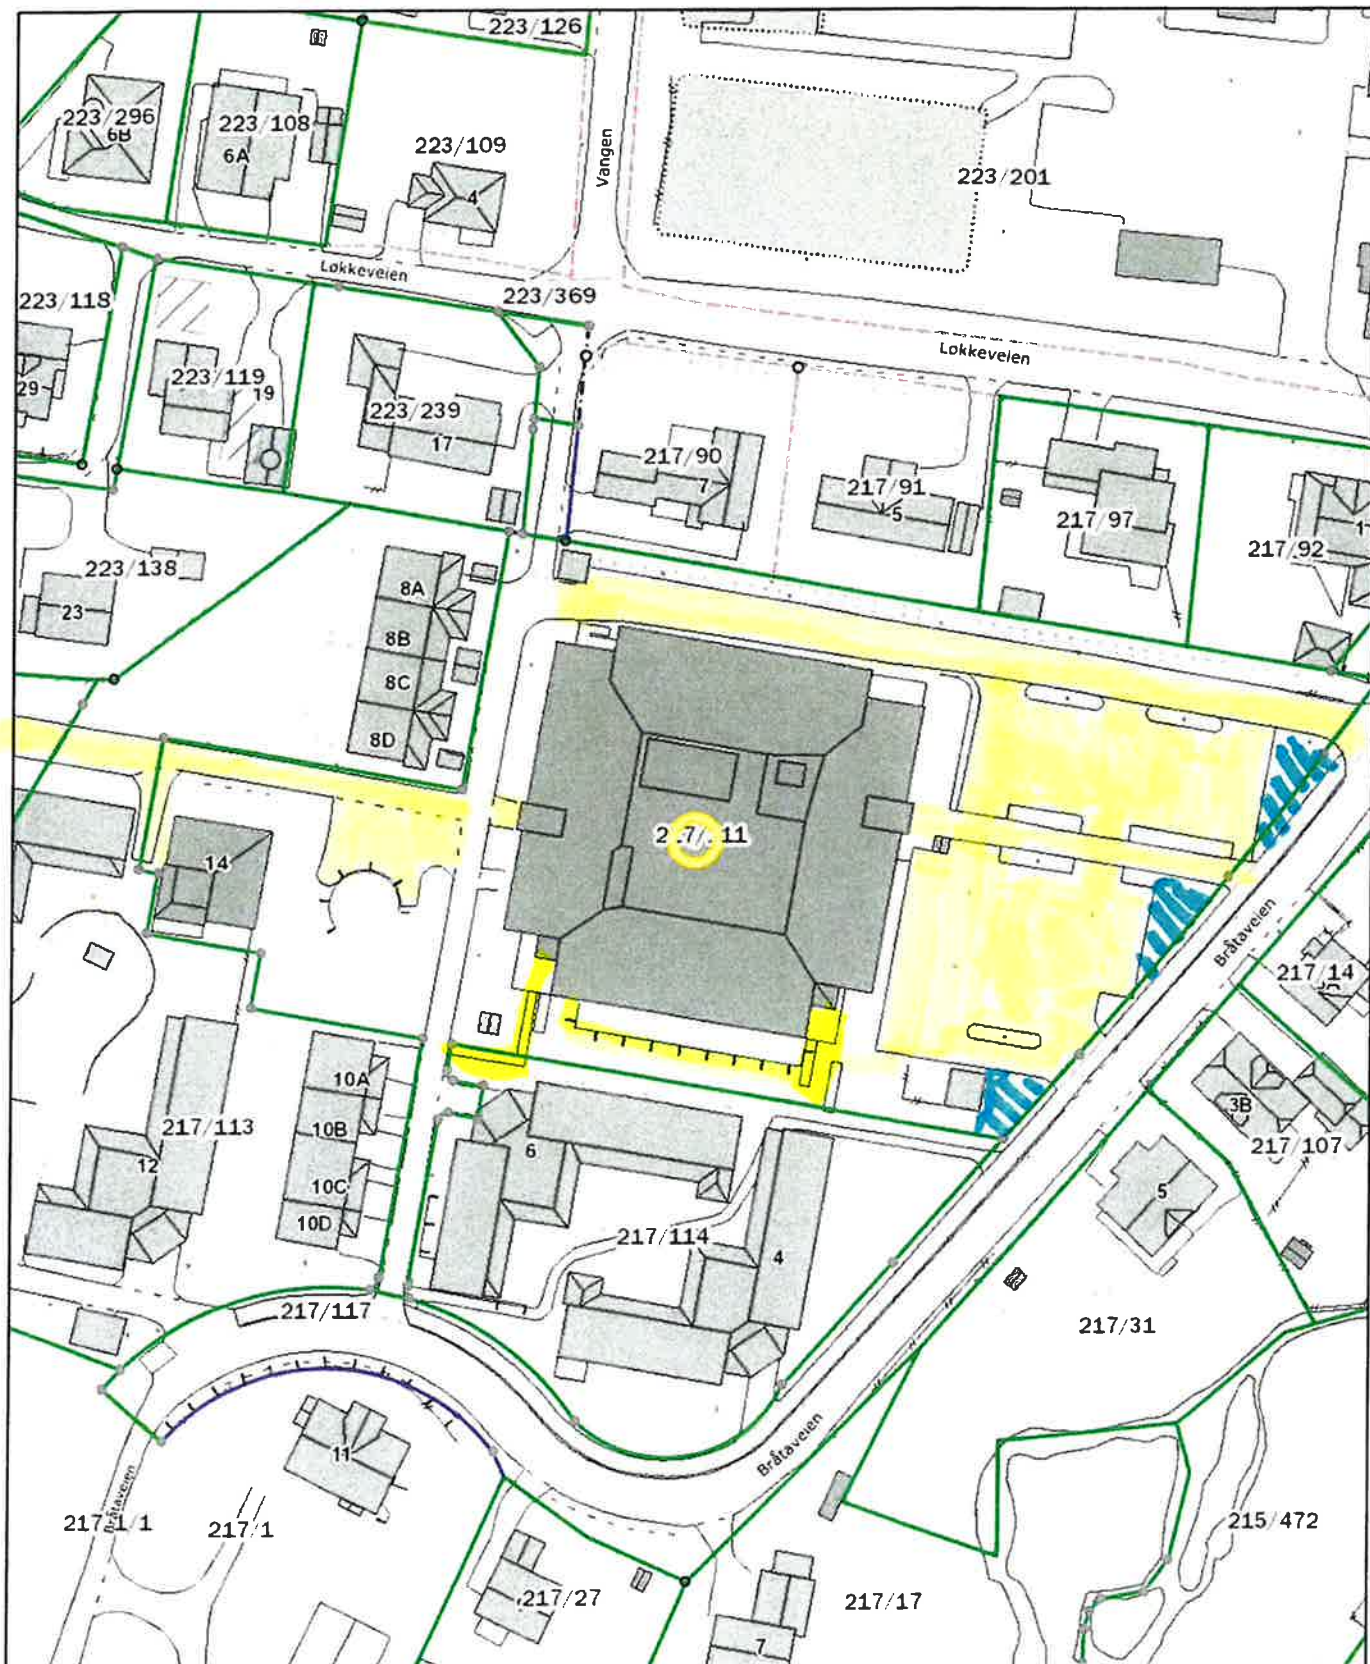

**DRAMMEN
KOMMUNE**

Bråta helse- og aktivitetssenter, Bråteveien 2 3050 Mjøndalen

Format: A4

Dato: 24.06.2020

Sign:


Oppdatert 10.05.2024



Målestokk:
1: 1 000


Format A4

0 50 m

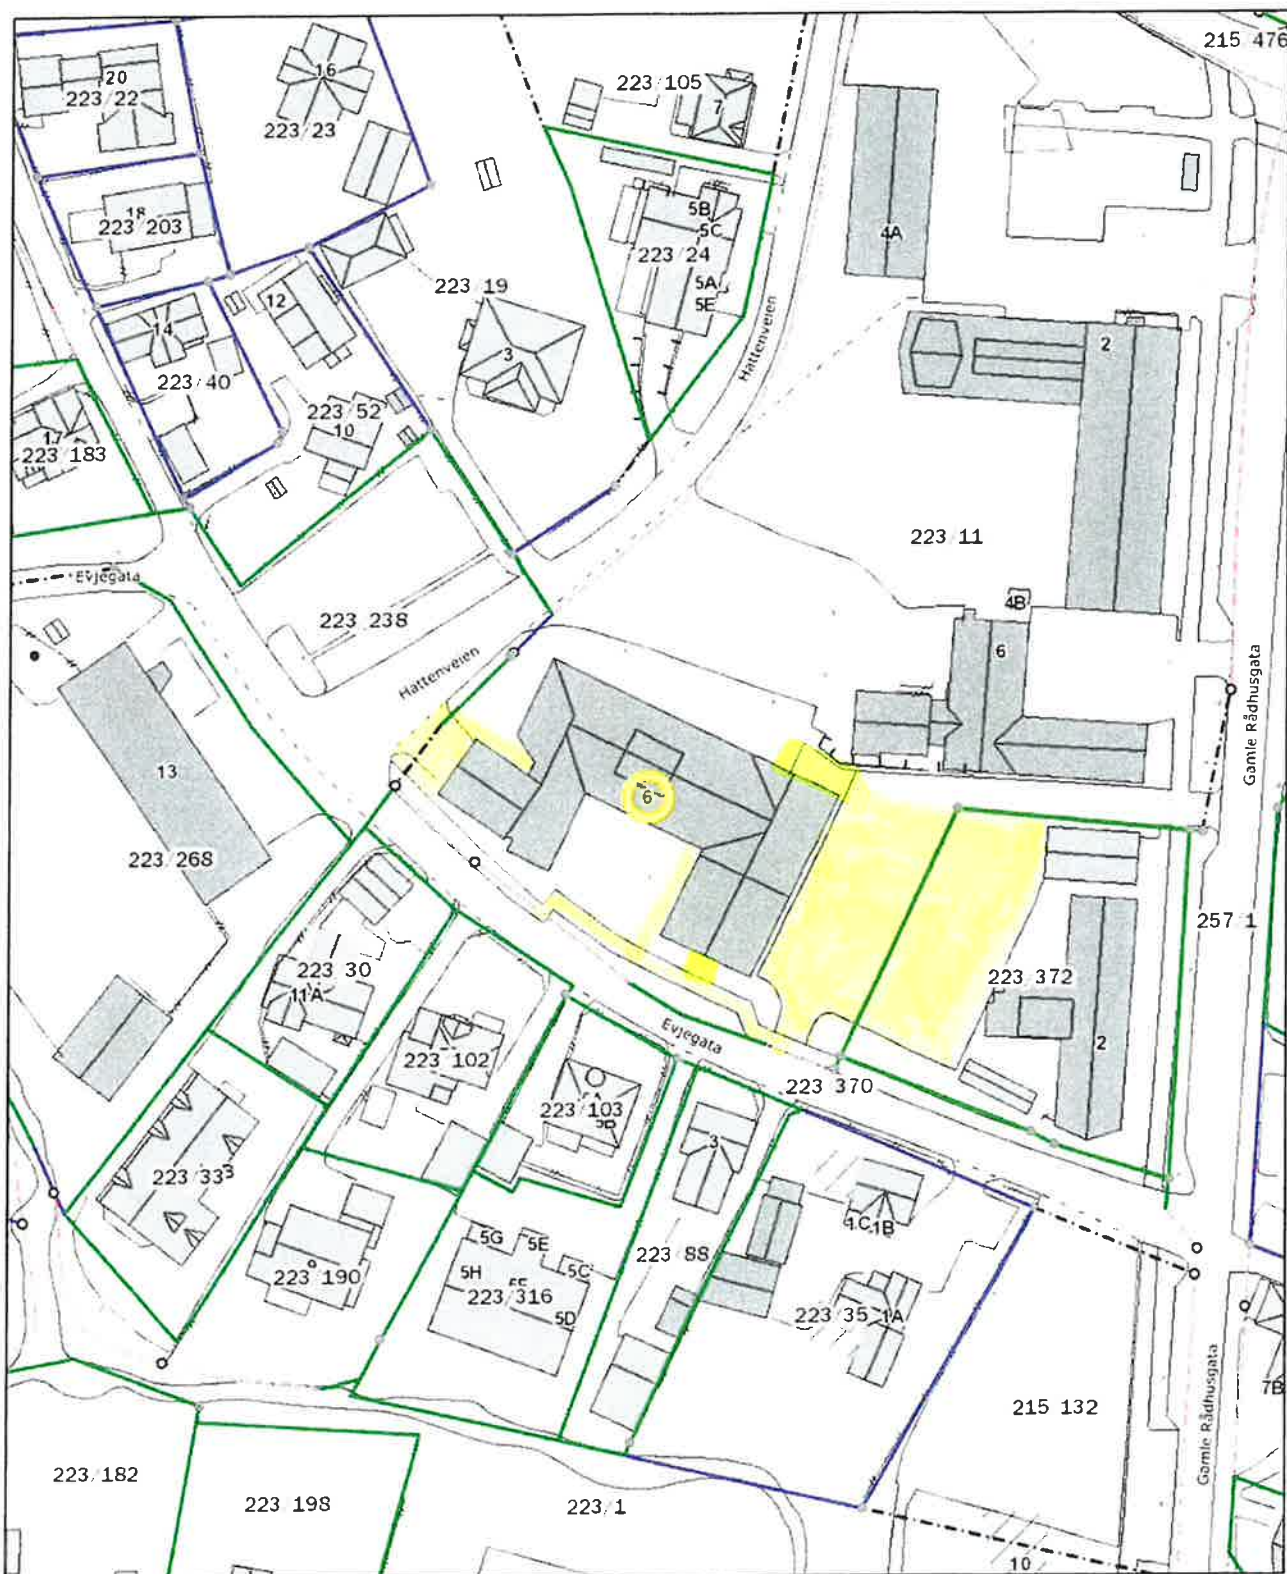


 DRAMMEN KOMMUNE	Evjehuset, Evjegata 6, 3050 Mjøndalen		 Målestokk: 1: 1 000 Format A4	
	Format: A4	<i>Oppdatert 10.05.24</i>		
	Dato: 24.06.2020 Sign:			

Det tas forbehold om evt. feil/mangler i kartgrunnlaget. I forbindelse med prosjektering/anleggsarbeid må aktuelle faginstans i kommunen kontaktes.

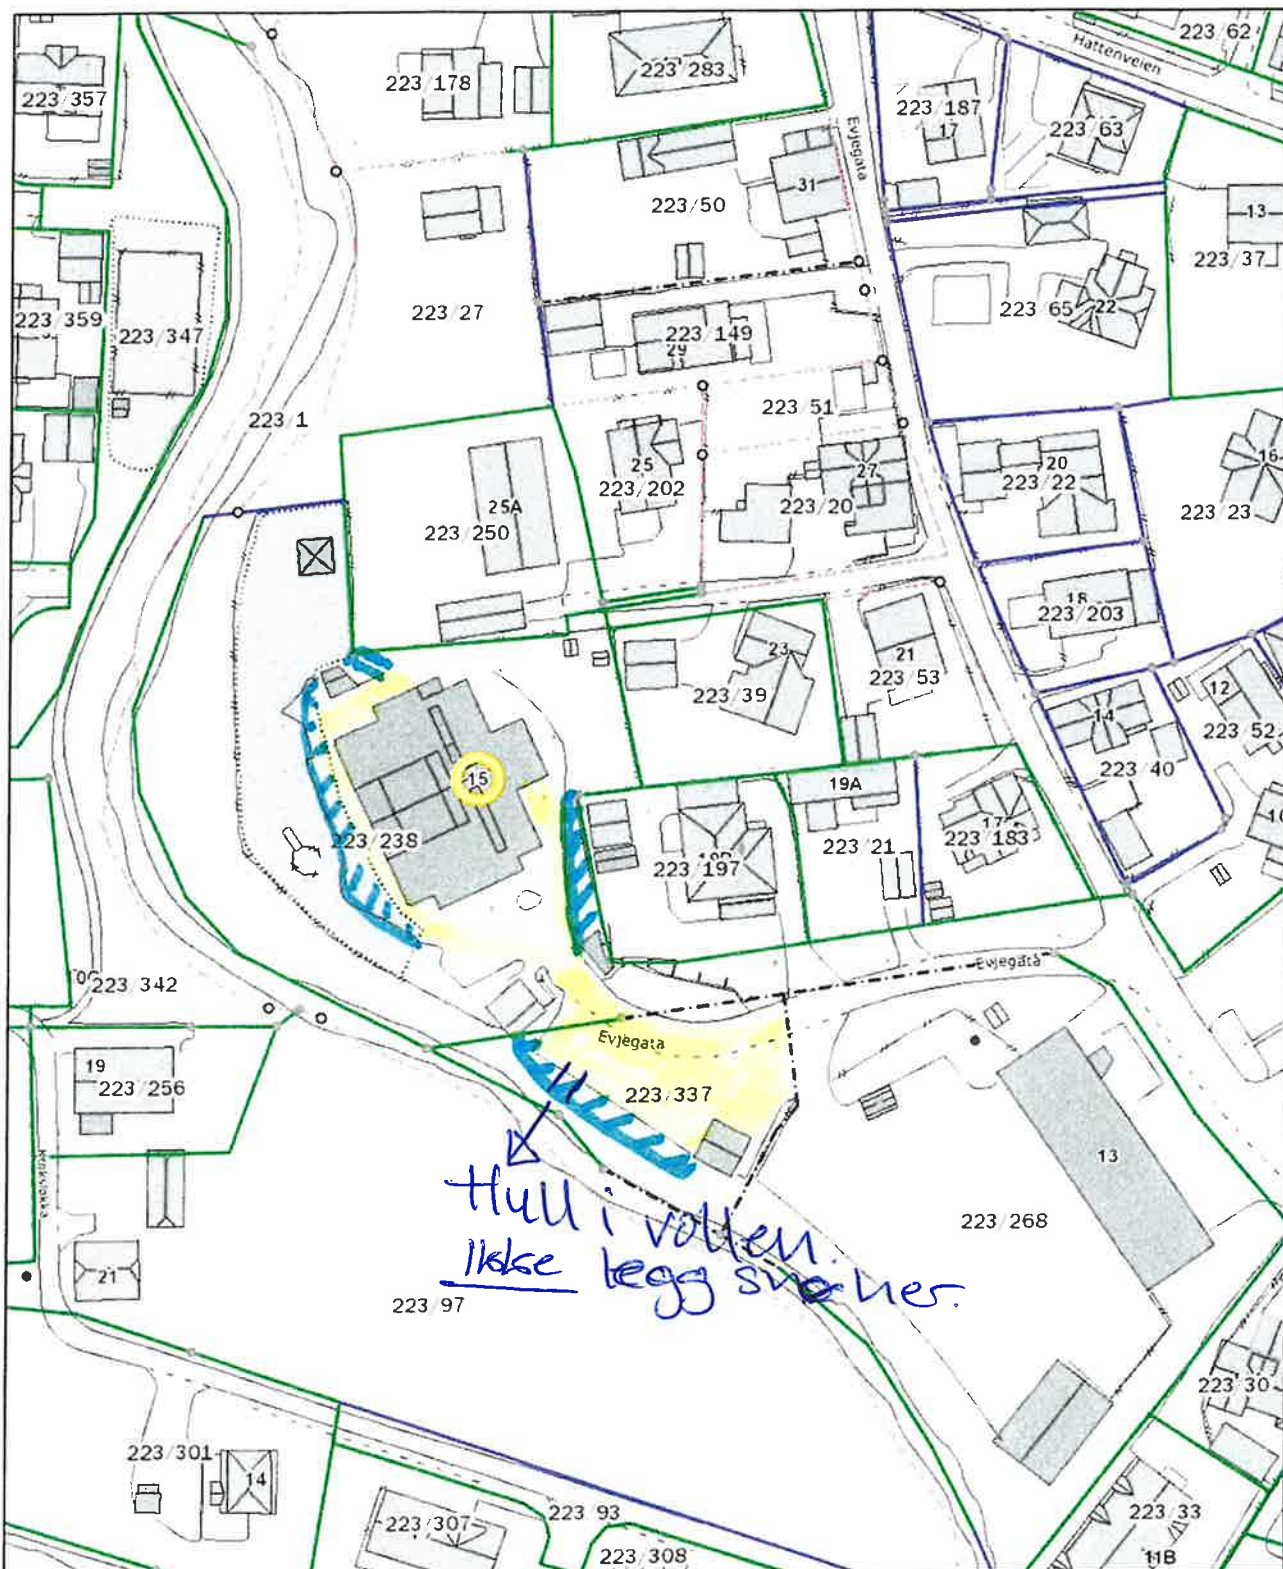

 DRAMMEN KOMMUNE	Hatten barnehage, Evjøgata 15, 3050 Mjøndalen		
	Format: A4 <i>Oppdatert 10.05.24</i>		
	Dato: 24.06.2020 Sign:		

Det tas forbehold om evt. feil/mangler i kartgrunnlaget. I forbindelse med prosjektering/anleggsarbeid må aktuelle faginstans i kommunen kontaktes.

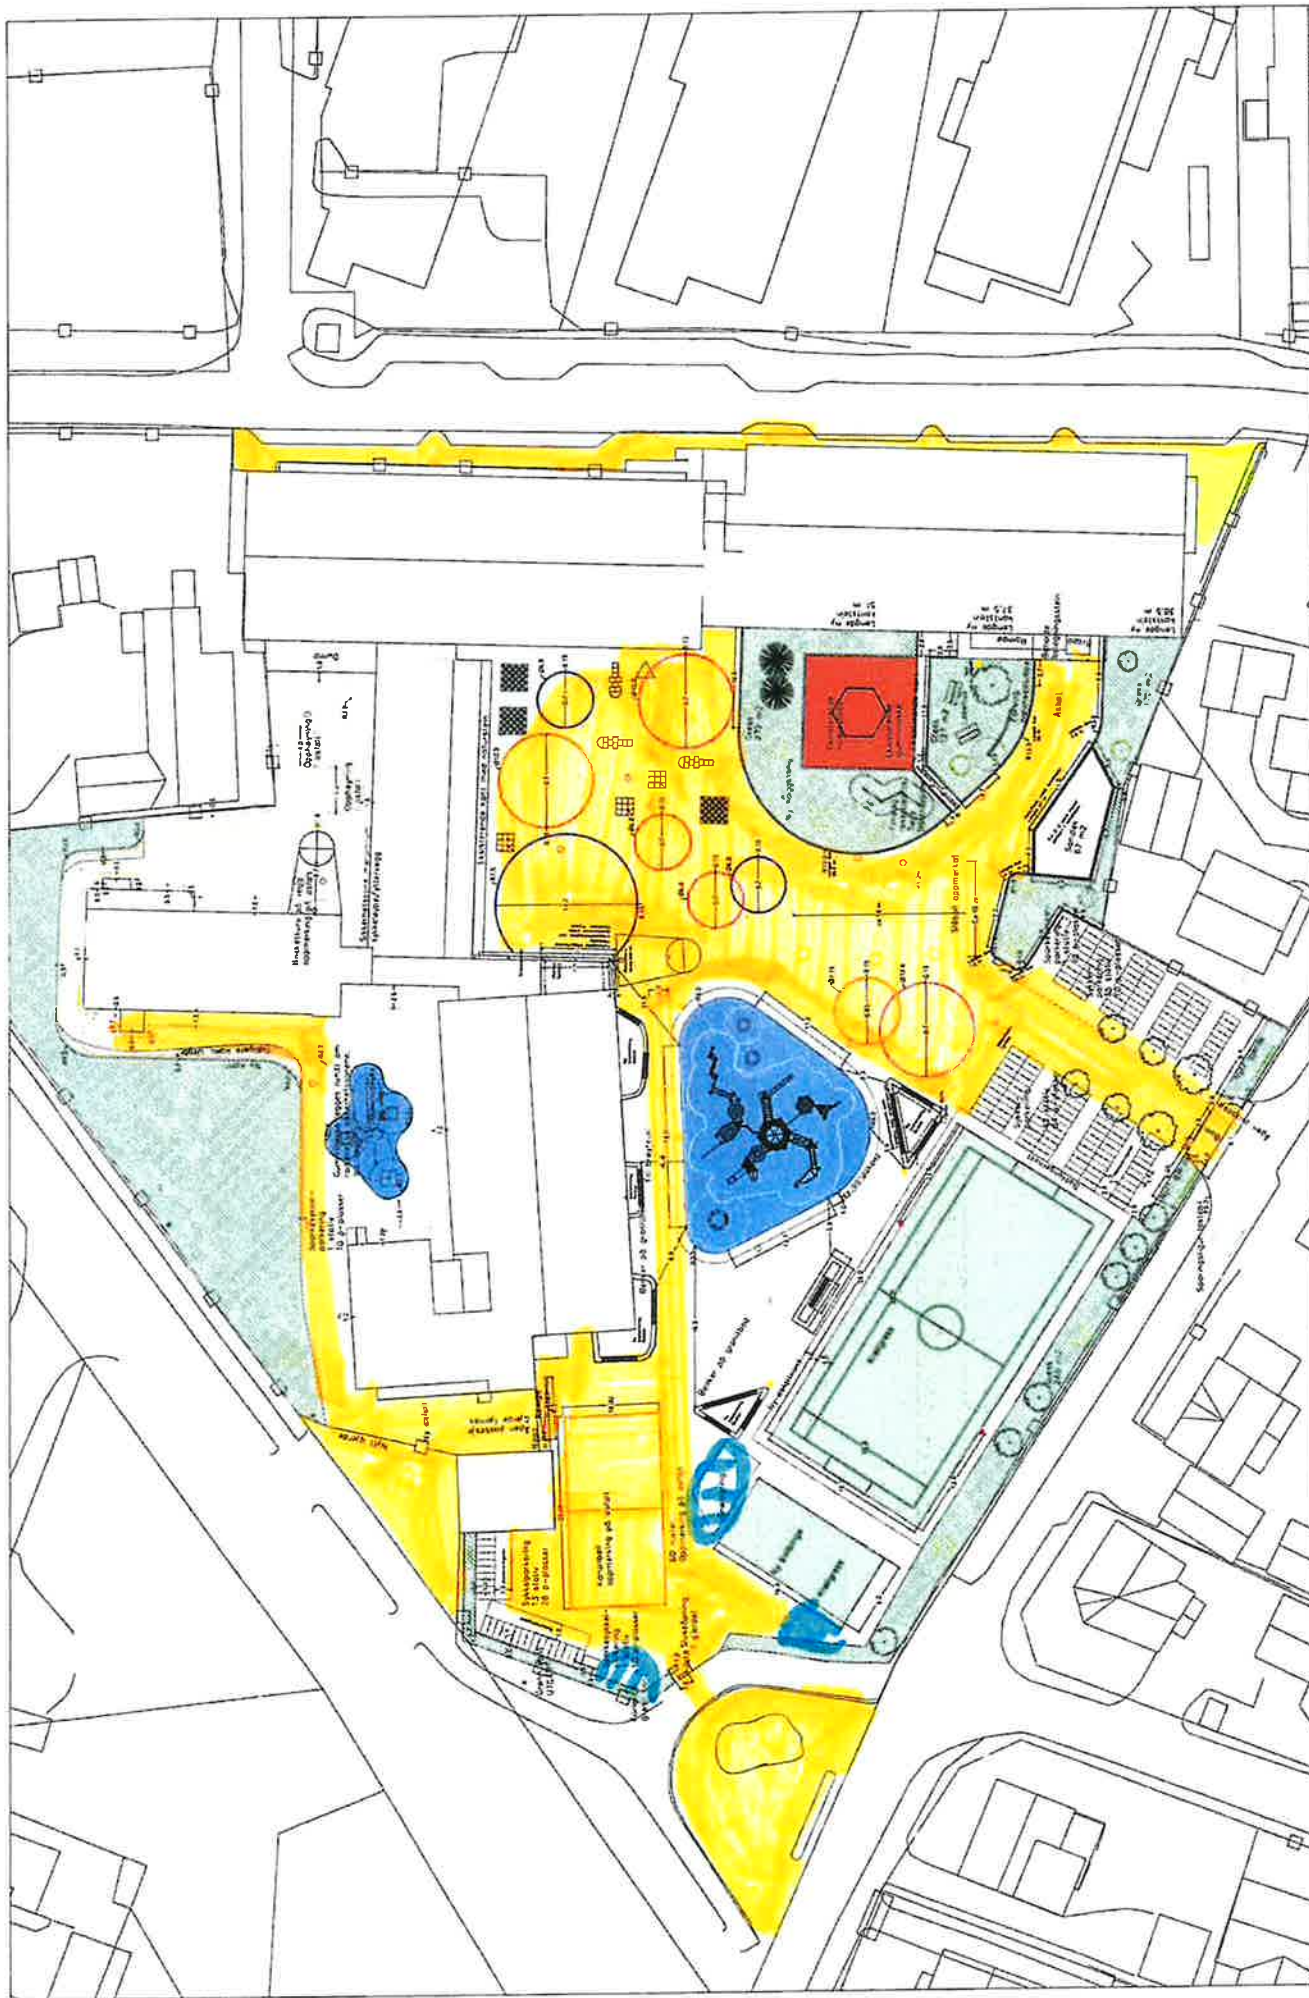

Mjendalen skole uteligg	DRMA
Utomhusplan, AS built	29.05.2021

Mjendalen skole oppd. 16.11.23
10.05.24

**DRAMMEN
KOMMUNE**

Steinberg barnehage, Nedre Skistadvei 5, 3053 Steinberg

Format: A4

Dato: 24.06.2020

Sign:




Målestokk:	
1: 1 000	

Format AA


0 50 m

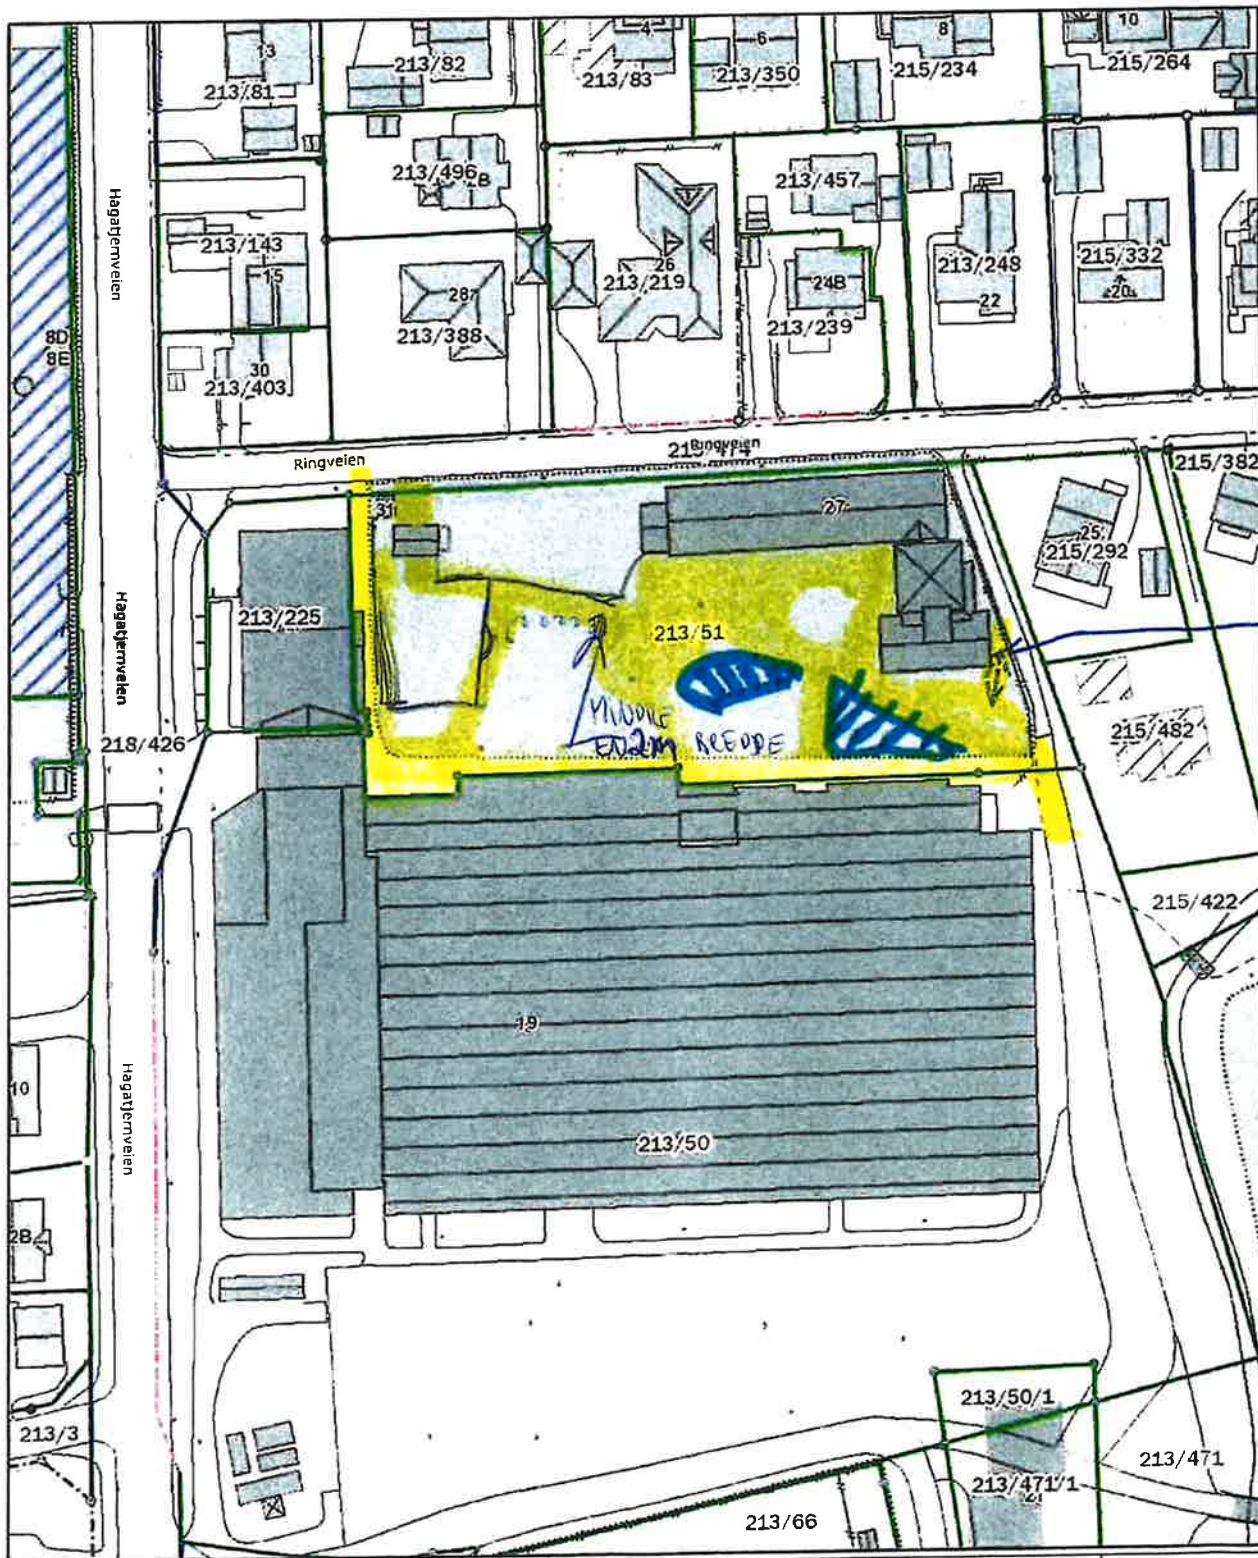

IOWE
GAVE
VARME
PUMPE



DRAMMEN
KOMMUNE

Vassenga barnehage, Hagatjernveien 17, 3050 Mjøndalen

Format: A4

Dato: 24.06.2020

Sign:


Nytt kart pr. ~~27.10.23~~
10.05.24

0 50 m



Målestokk:
1: 1 000


Format A4

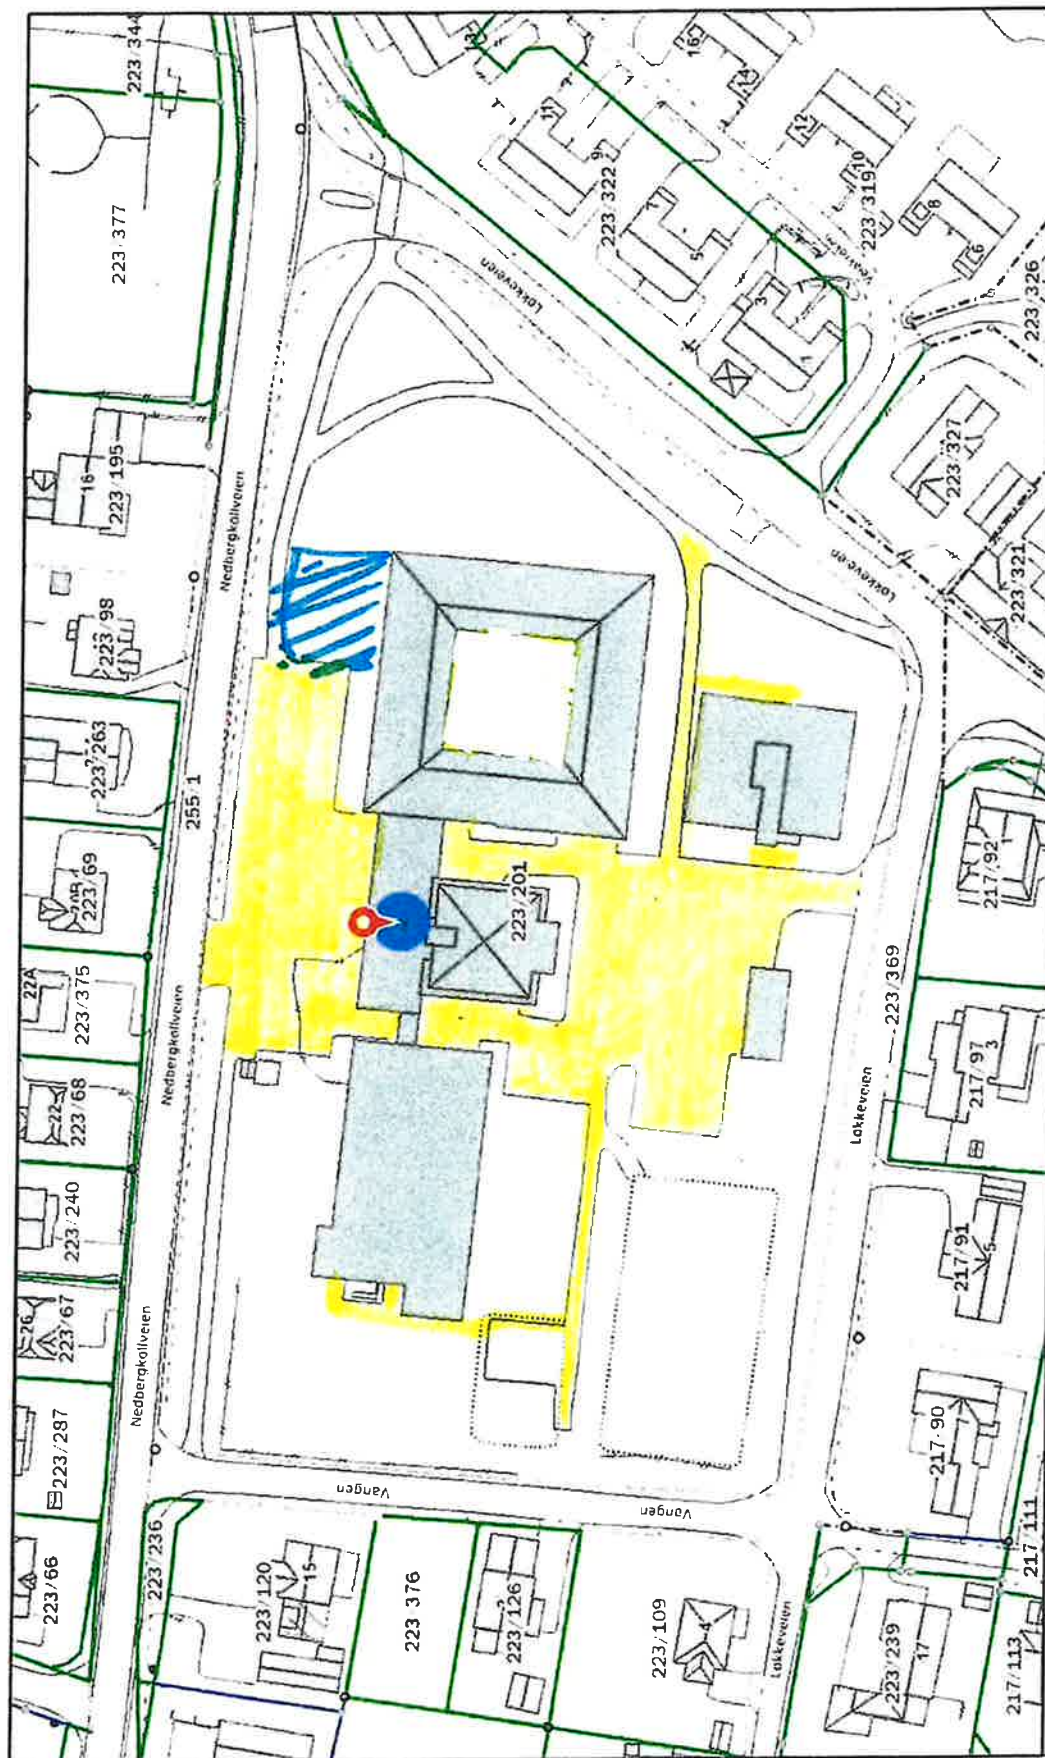

	Veivangen ungdomsskole, Løkkeveien 2, 3050 Mjøndalen		Dato: 01.07.2020	Målestokk 1: 1 000	Format A4
	Oppdatert kart <i>27.10.23</i>		Sign:	0 51 m	

Det tas forbehold om evt. feil/mangler i kartgrunnlaget. I forbindelse med prosjektering/anleggsarbeid må aktuelle faginstans i kommunen kontaktes.


10.05.24

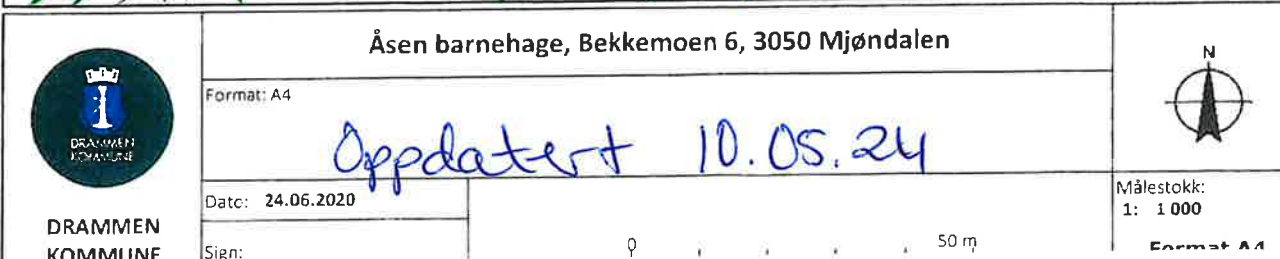


Format: A4

Date: 24.06.2020

Sign:

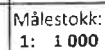

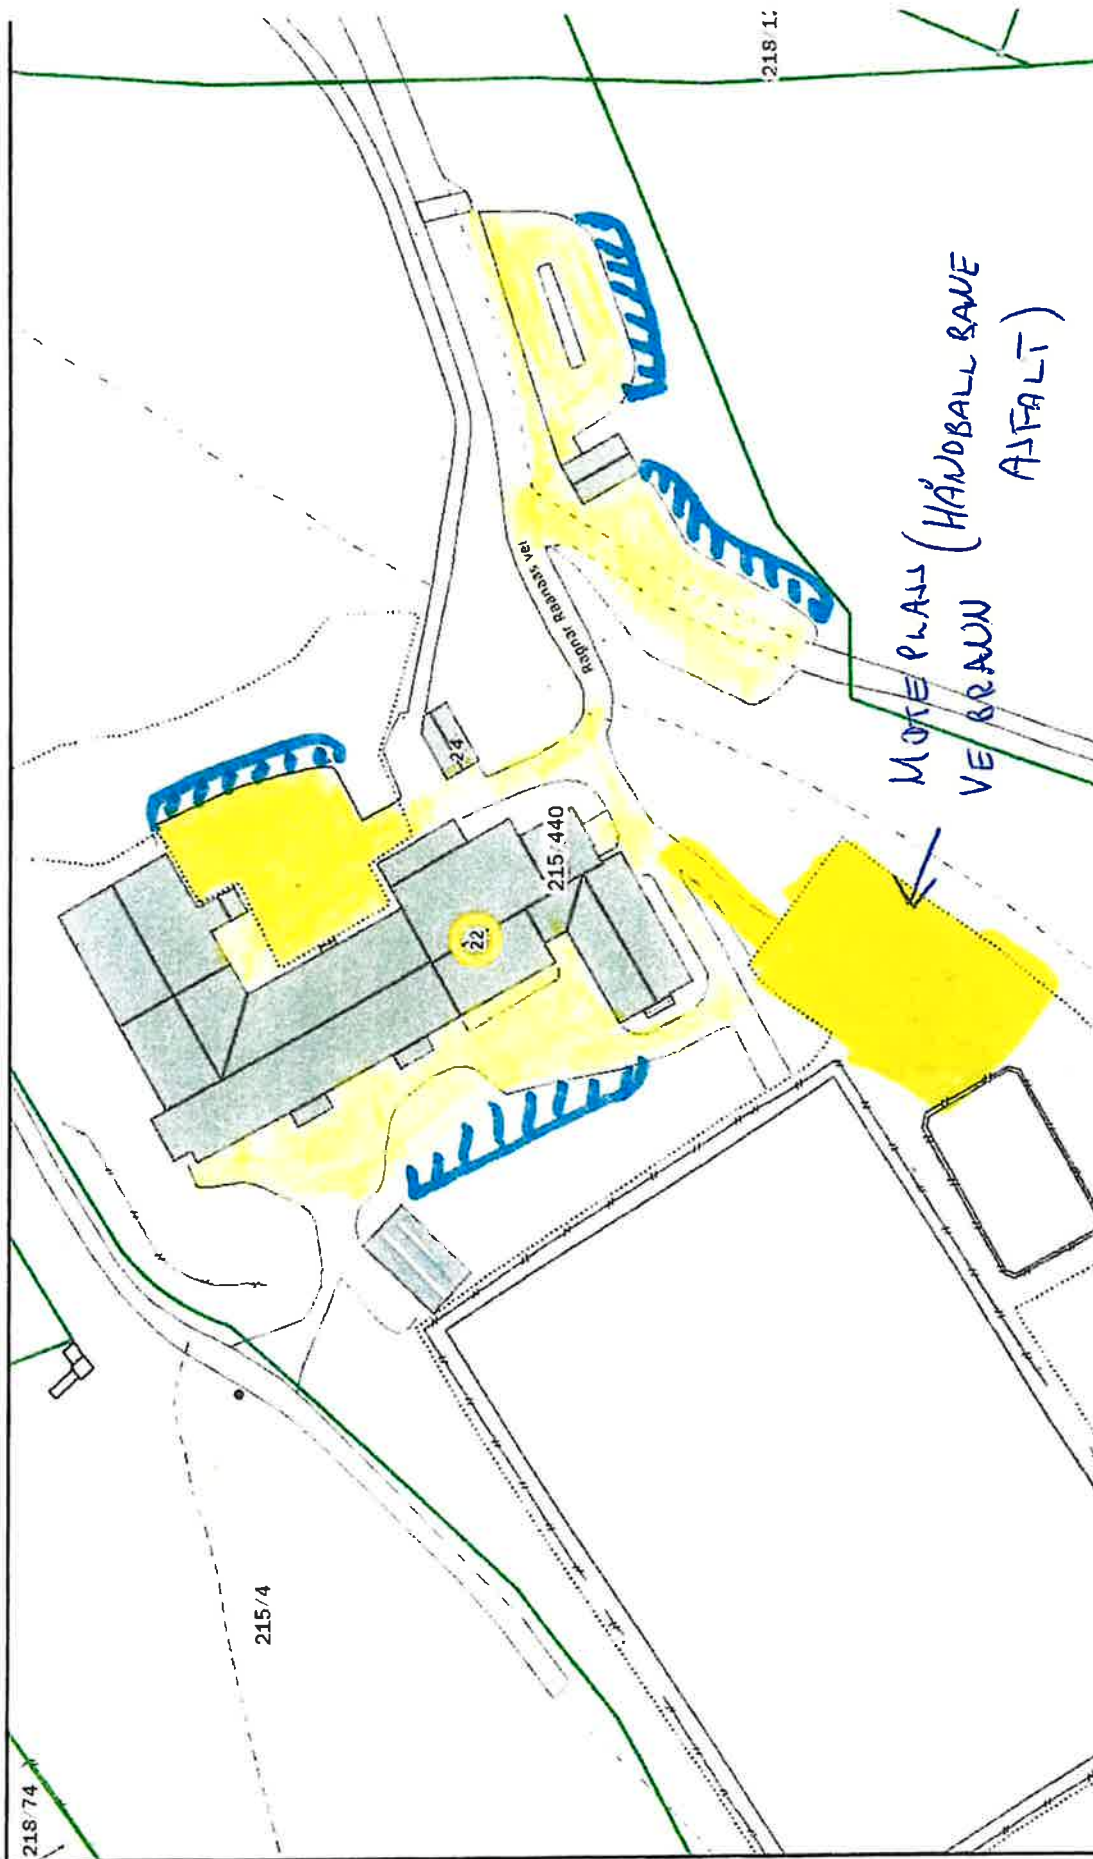

	Åsen barneskole, Ragnar Ranaasvei 22, 3050 Mjøndalen		Målestokk: 1: 1 000	Format A4
	Dato: 24.06.2020	Sign:		

Oppdatert 10.05.24


Det tas forbehold om evt. feil/mangler i kartgrunnlaget. I forbindelse med prosjektering/anleggsarbeid må aktuelle faginstans i kommunen kontaktes.

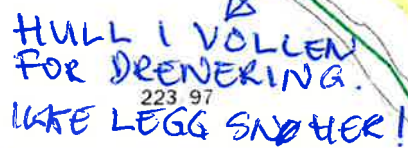

Format: A4


Dato: 24.06.2020

Sign:

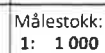

Format A4

Det tas forbehold om evt. feil/mangler i kartgrunlaget. I forbindelse med prosjektering/anleggsarbeid må aktuelle faginstans i kommunen kontaktes.

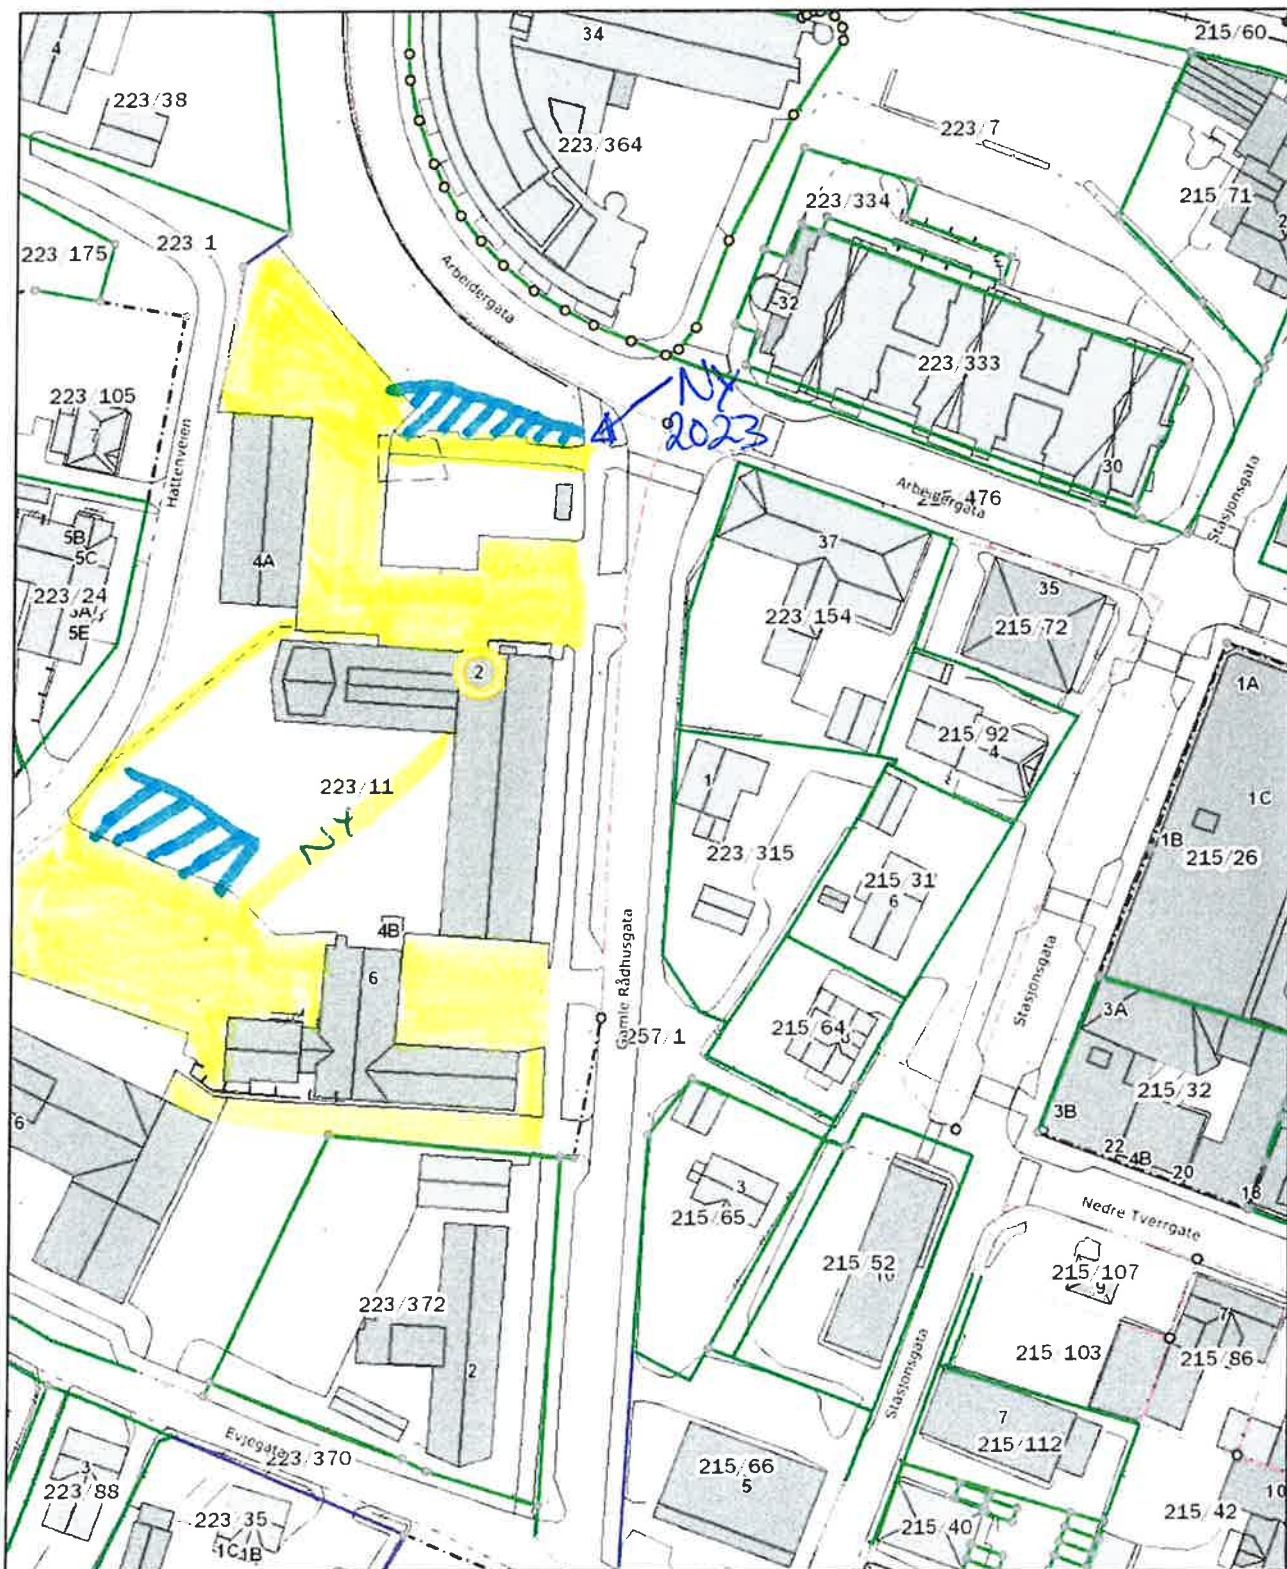

 DRAMMEN KOMMUNE	Mjøndalen Rådhus, Gamle Rådhusgata 2, 4A og 6, 3050 Mjøndalen		 Målestokk: 1: 1000 Format A4
	Format: A4		
	Dato: 24.06.2020	Oppdatert m/håndfres fra kartene til containerne 2021 	
	Sign:		

Det tas forbehold om evt. feil/mangler i kartgrunnlaget. I forbindelse med prosjektering/anleggsarbeid må aktuelle faginstans i kommunen kontaktes.

Oppdatert med ny garye 2023
 Dato: 27.10.23




DRAMMEN
KOMMUNE

Kartutsnitt

P-plasser til Hjemmetjenesten og besøkende til Øvre Tverrgate 6.
Eiendom 215/442 og 215/446.




Målestokk: 1:1000
Dato: 15/12-2023
Format A4

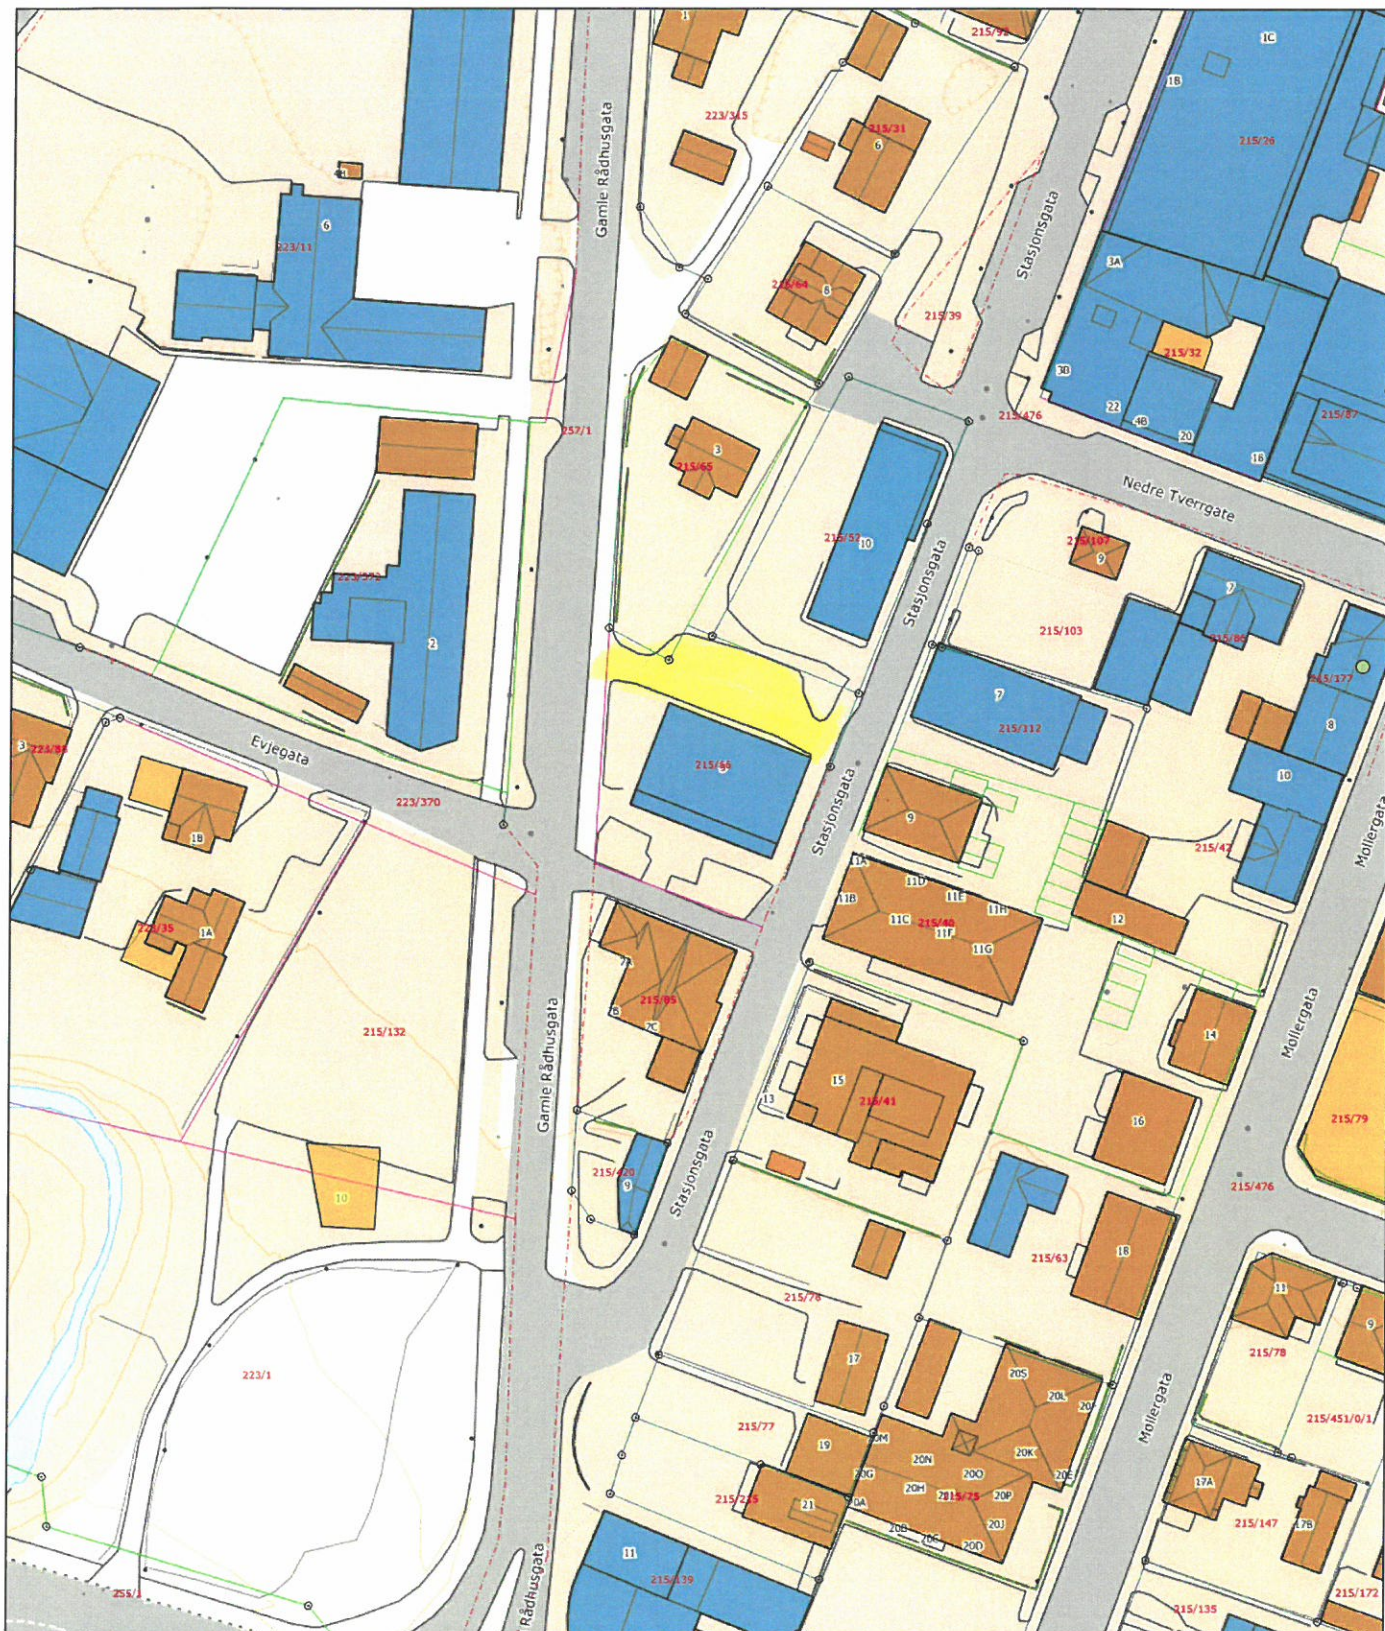


	Gamle Rådhusgata 5		
	Dato:19/10-2021 Sign:		

Det tas forbehold om evt. feil/mangler i kartgrunnlaget. I forbindelse med prosjektering/anleggsarbeid må aktuelle faginstans i kommunen kontaktes.

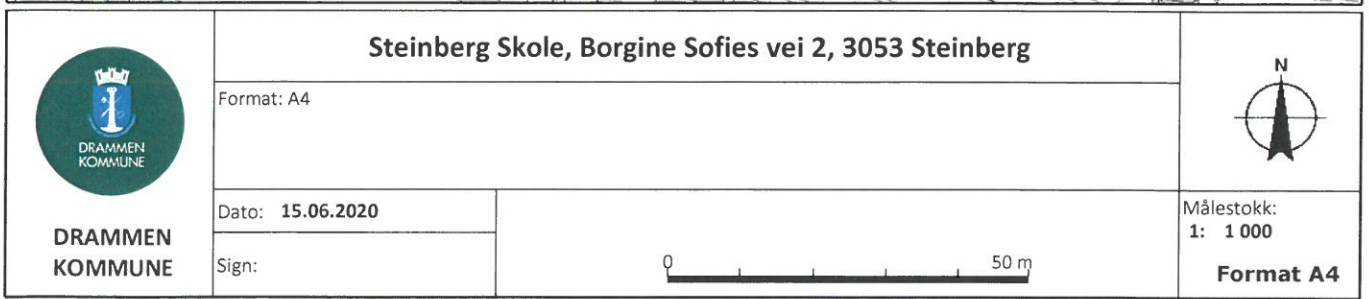


Det tas forbehold om evt. feil/mangler i kartgrunnlaget. I forbindelse med prosjektering/anleggsarbeid må aktuelle faginstans i kommunen kontaktes.


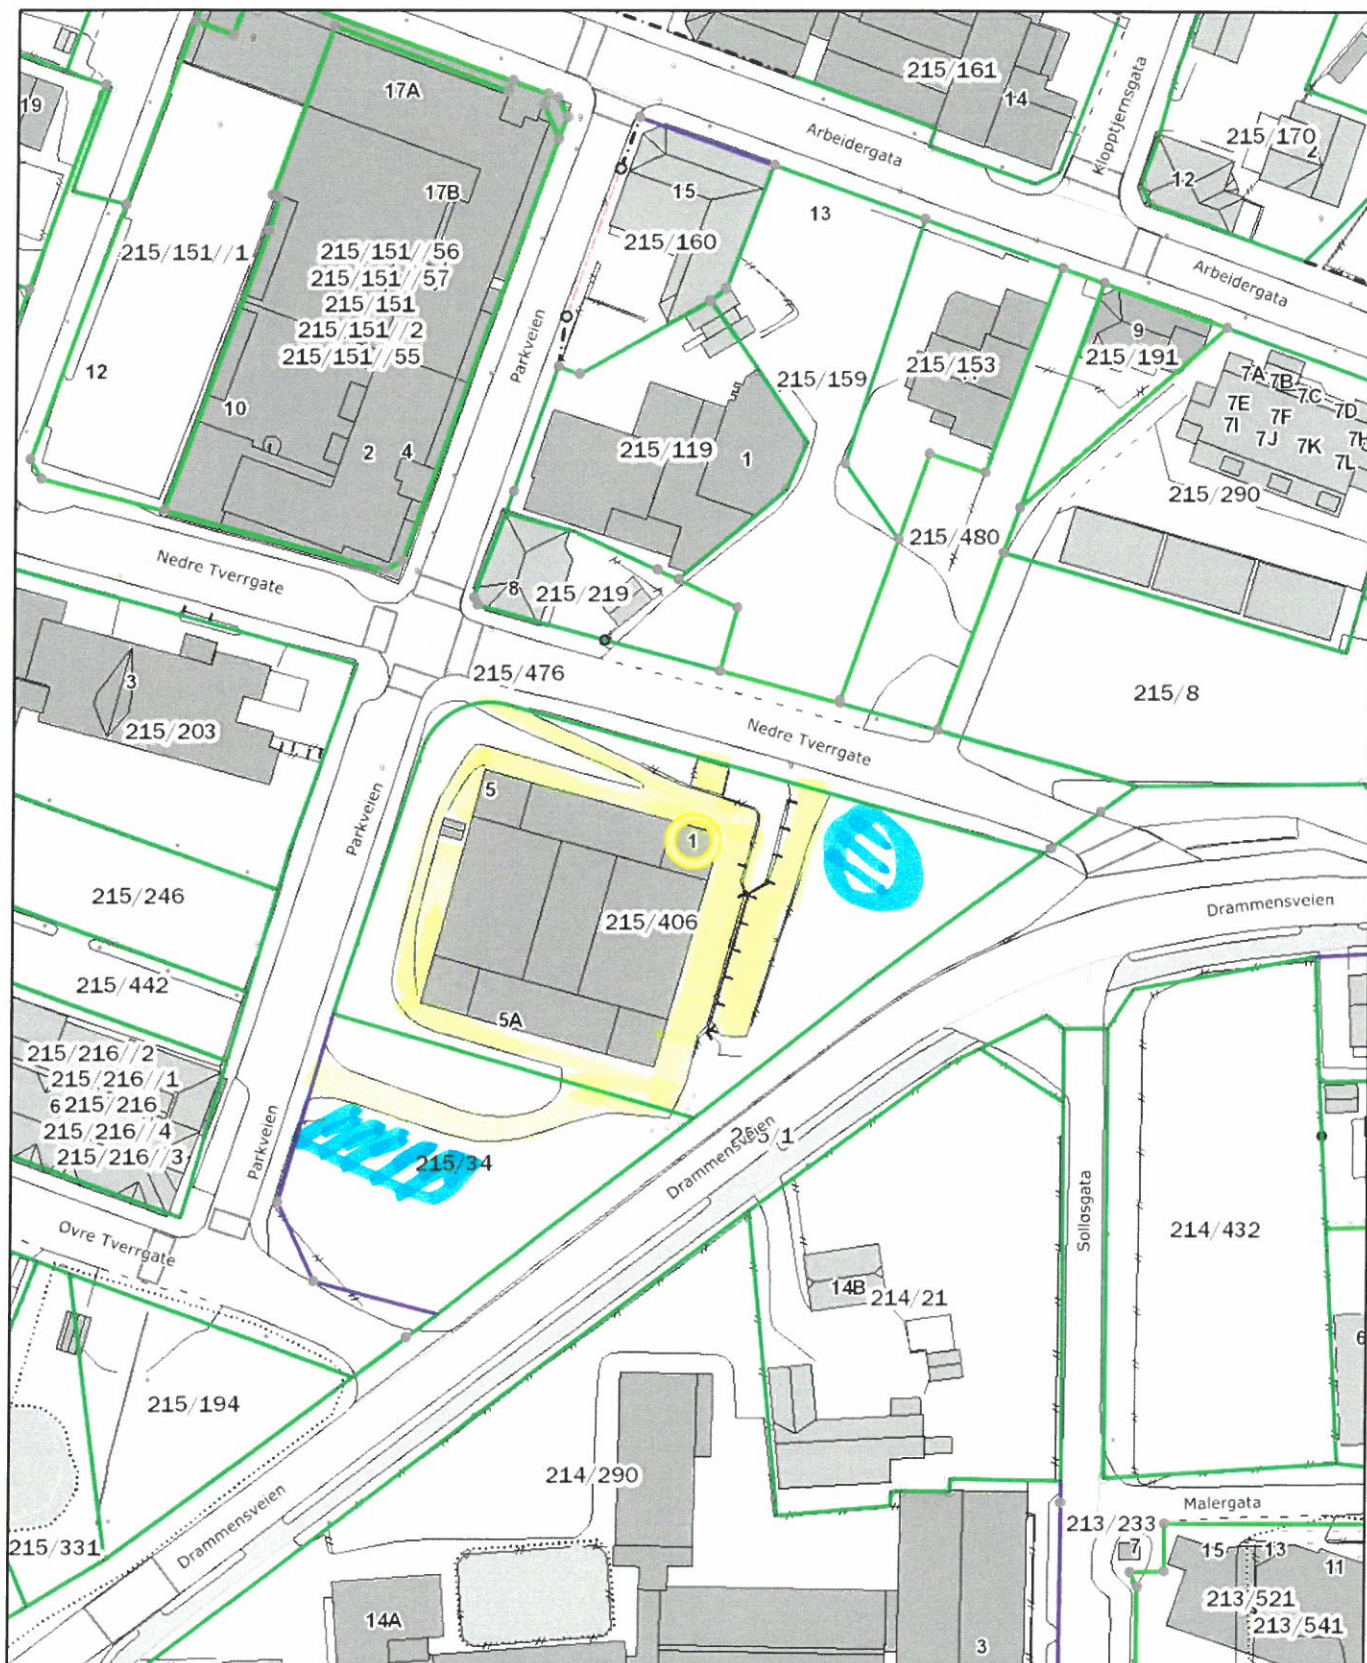


 DRAMMEN KOMMUNE	Samfunnshuset i Mjøndalen, Nedre Tverrgate 1, 3050 Mjøndalen		
	Format: A4		
	Dato: 24.06.2020	Sign:	

Det tas forbehold om evt. feil/mangler i kartgrunnlaget. I forbindelse med prosjektering/anleggsarbeid må aktuelle faginstans i kommunen kontaktes.

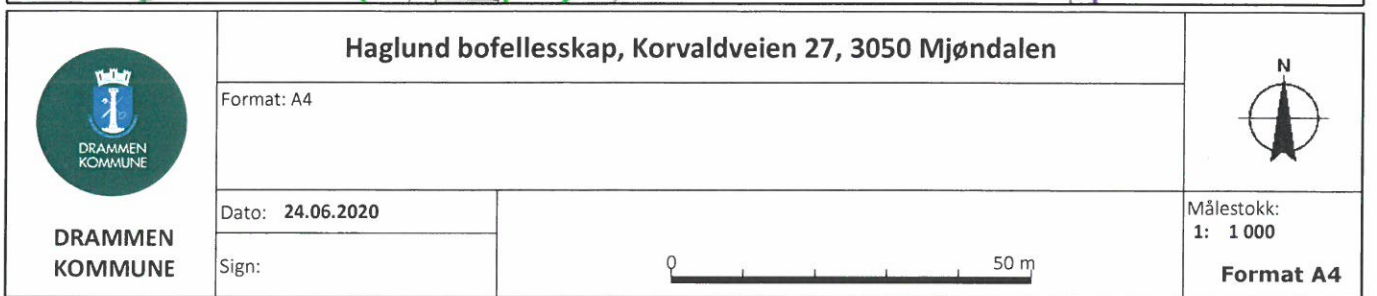

Det tas forbehold om evt. feil/mangler i kartgrunnlaget. I forbindelse med prosjektering/anleggsarbeid må aktuelle faginstans i kommunen kontaktes.

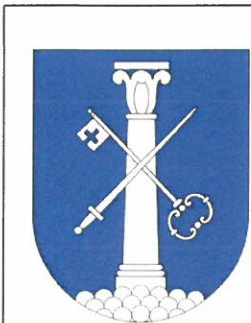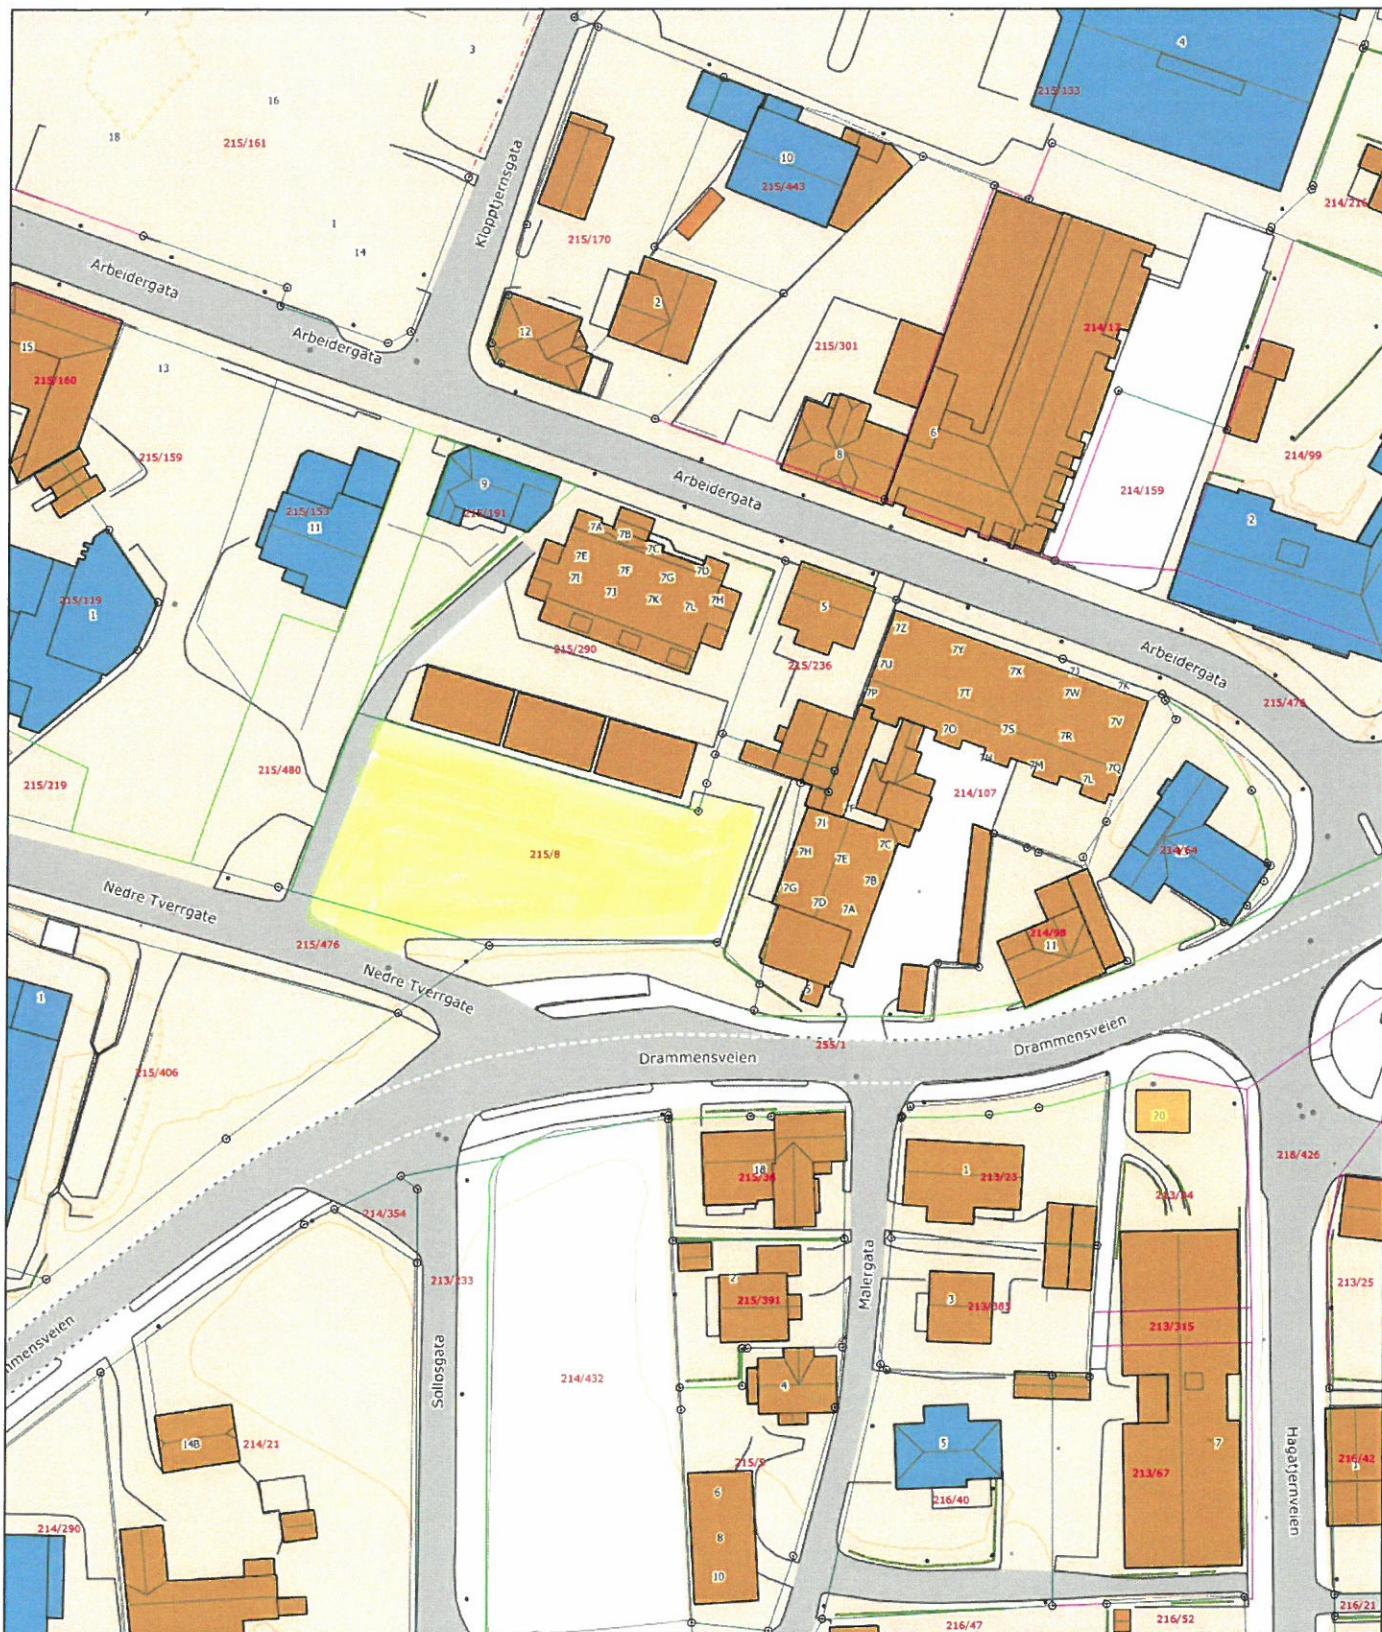

Eiendom 215/8, p-plass Nedre Tverrgate

Uregulert, offentlig p-plass

Dato: 19/10-2021

Sign:



Målestokk: 1:1000

Format A4