


97.015  
NSS PASIENTHOTELL

Z	11.11.02	SOM BYGGET	np
B	20.12.01	ENDRET V3 TIL V5	
A	25.06.01	ARBEIDSTEGNING	
REVISJON	DATO	TEKST	SIGN.

"SOM BYGGET" TEGNING

fag	fase	bygn.deknr.	typennr.	etg.	leppennr.	rev.
A	D	2	120	3	00	Z

97.015 NSS PASIENTHOTELL

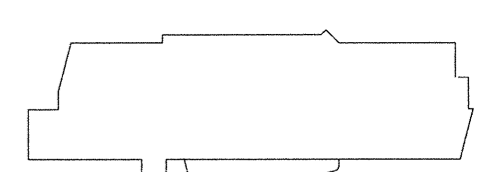


- ARK:  bjerk og bjerge as arkitekter mnl npa  
Strandgaten 199, 5004 Bergen  
Tel: 55 90 74 40 FAX: 55 90 74 41 e-mail: tor@bjerk-bjerge.no
- RIB:  Siv. Ing. Svein Sævik AS  
Fantoftveien 42, 5072 Bergen  
Tel: 55 36 21 00 FAX: 55 36 21 01 e-mail: smiden@sovik.no
- RIE:  Monstad AS  
Sandslmarka 31, PB. 77 Sandsl, 5861 Bergen  
Tel: 55 98 65 80 FAX: 55 22 95 90 e-mail: bjorn@monstad.no
- RIV:  Vest consult AS  
Kokstaddalen 27, 5257 Kokstad  
Tel: 55 98 65 80 FAX: 55 98 65 81 e-mail: vst-consult@online.no
- RIBR:  Norsk Brannconsult (NBC)  
Minde Allé 35, PB 259, 5068 Bergen  
Tel: 55 59 88 11 FAX: 55 59 88 30 e-mail: emil@nbc.no
- I.ARK:  Box Interior  
Øvre Korskirkesmau 2-4  
Tel: 55 32 99 12 FAX: 55 32 92 06 e-mail: inger.box@boxinterior.no

PLAN 3. ETASJE

fag	fase	bygn.deknr.	typennr.	etg.	leppennr.	rev.
A	D	2	120	3	00	Z
Tegnet dato	Målestokk	Tegnet av:	Kontrollert	Rev	Rev. dato	
15.03.01	1:50	LL	TS	Z	11.11.02	

bjerk og bjerge a.s arkitekter mnl npa  
STRANDGATEN 199, 5004 BERGEN, TELEFON: 55 90 74 40 TELEFAX: 55 90 74 41 E-MAIL: post@bjerk-bjerge.no

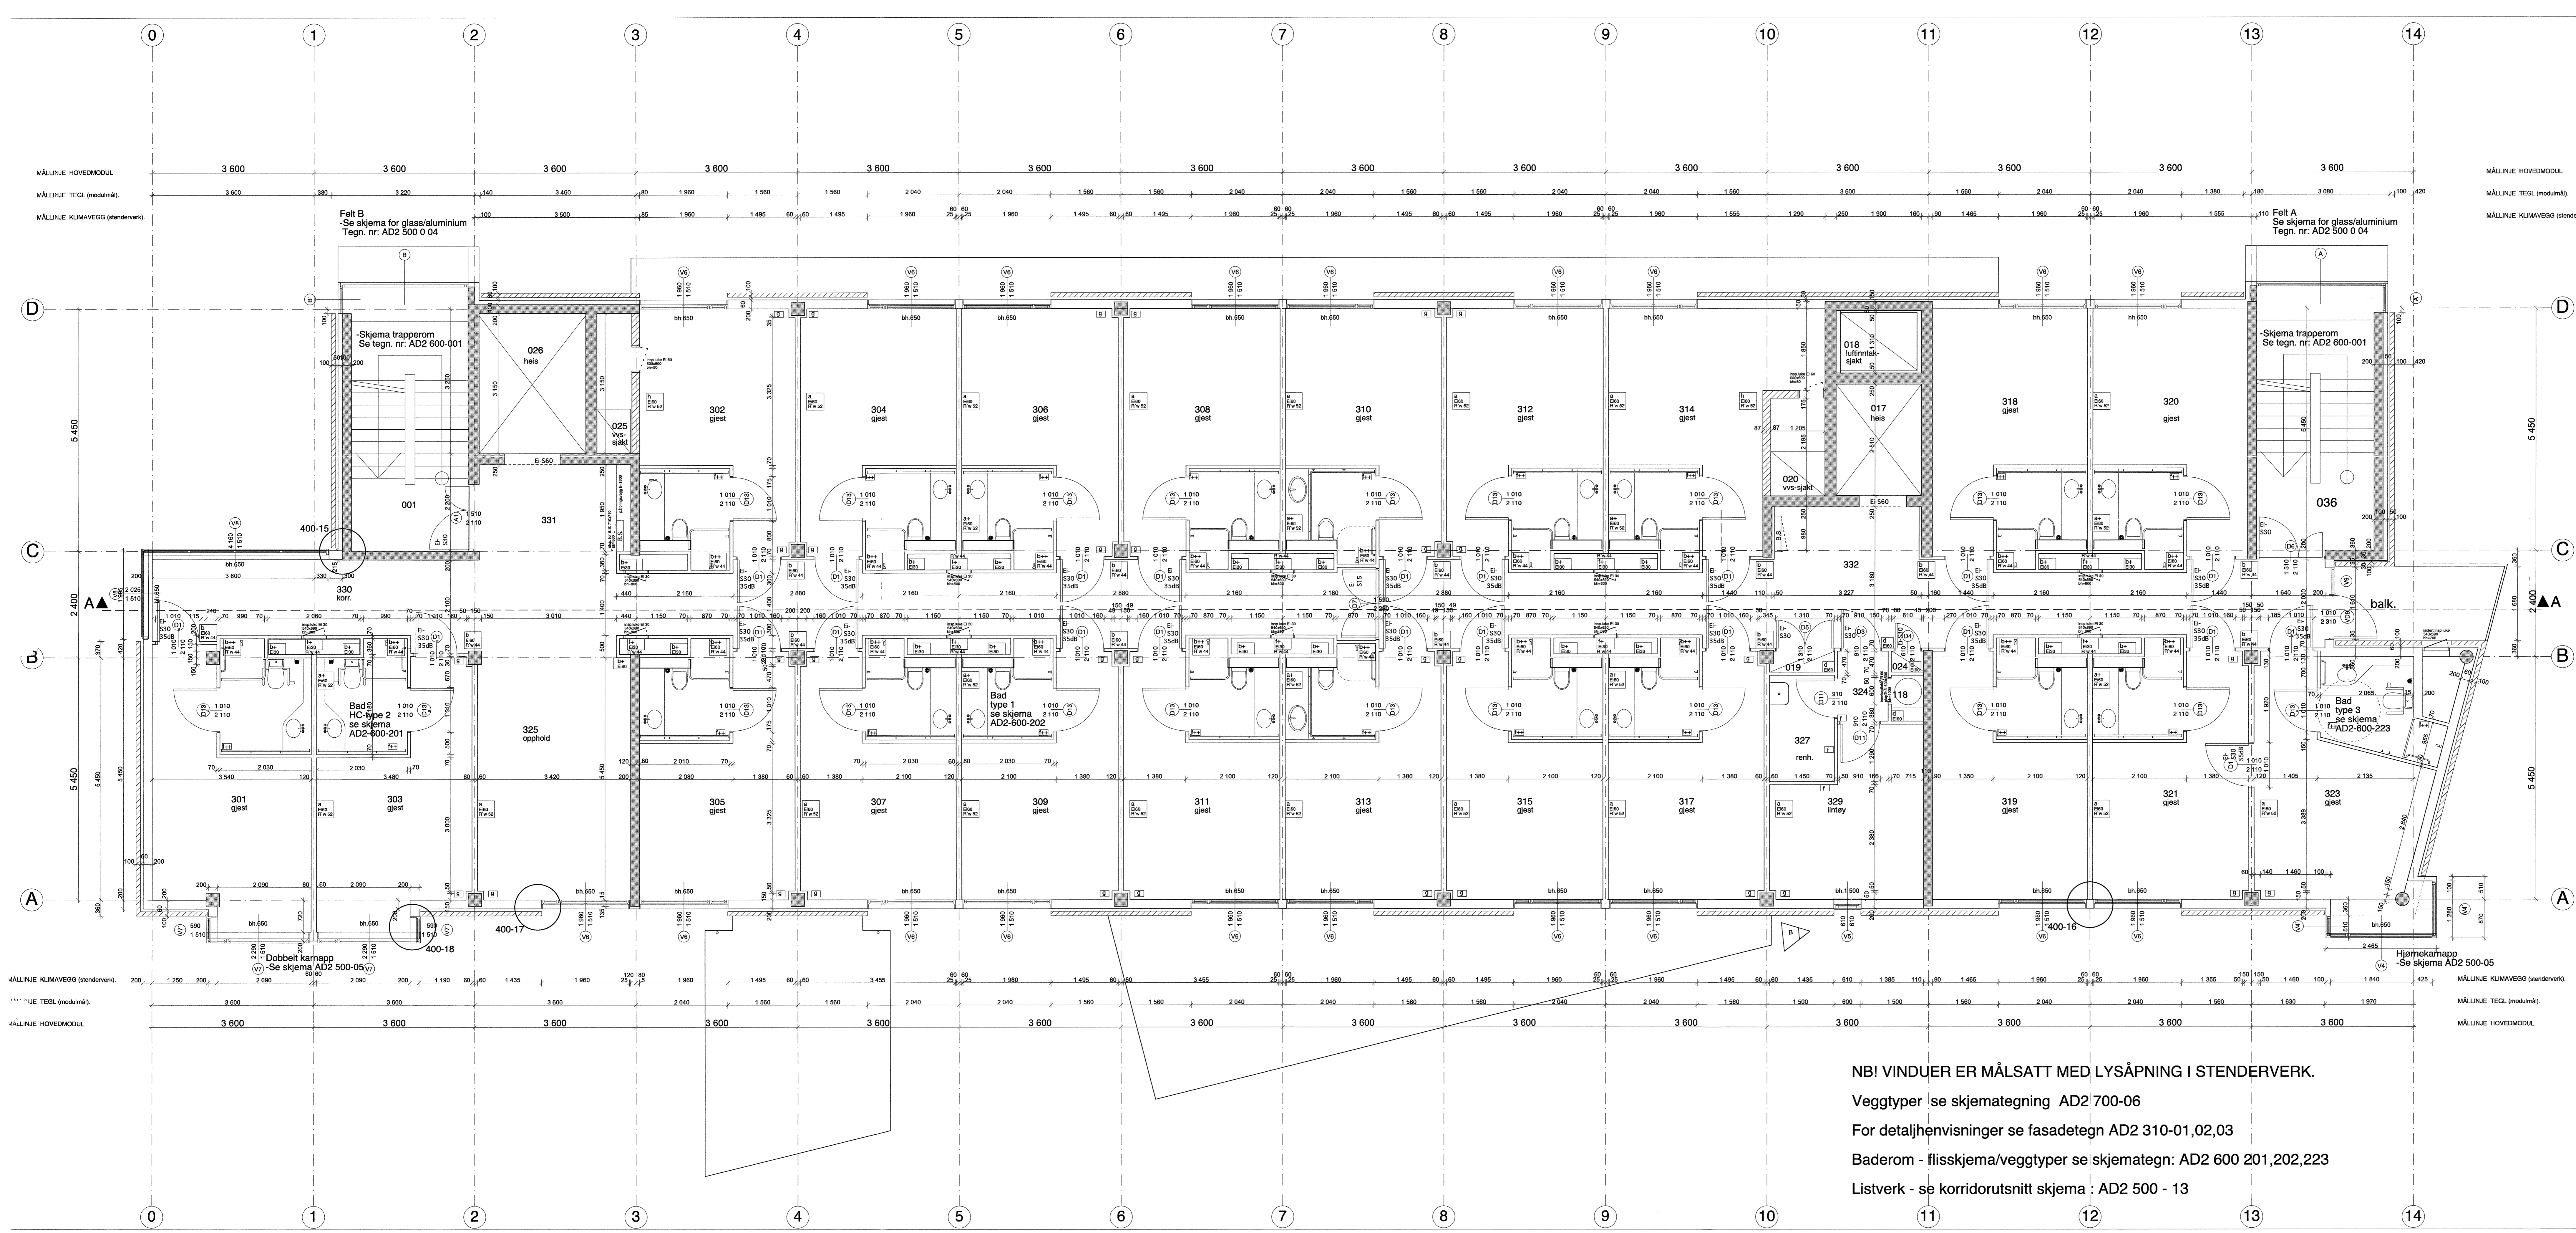

NB! VINDUER ER MÅLSATT MED LYSÅPNING I STENDERVERK.  
Veggtyper se skjemattegning AD2 700-06  
For detaljhenvisninger se fasadetegn AD2 310-01,02,03  
Baderom - flisskjema/veggtyper se skjemattegn: AD2 600 201,202,223  
Listverk - se korridorutsnitt skjema : AD2 500 - 13