


97.015
NSS PASIENTHOTELL

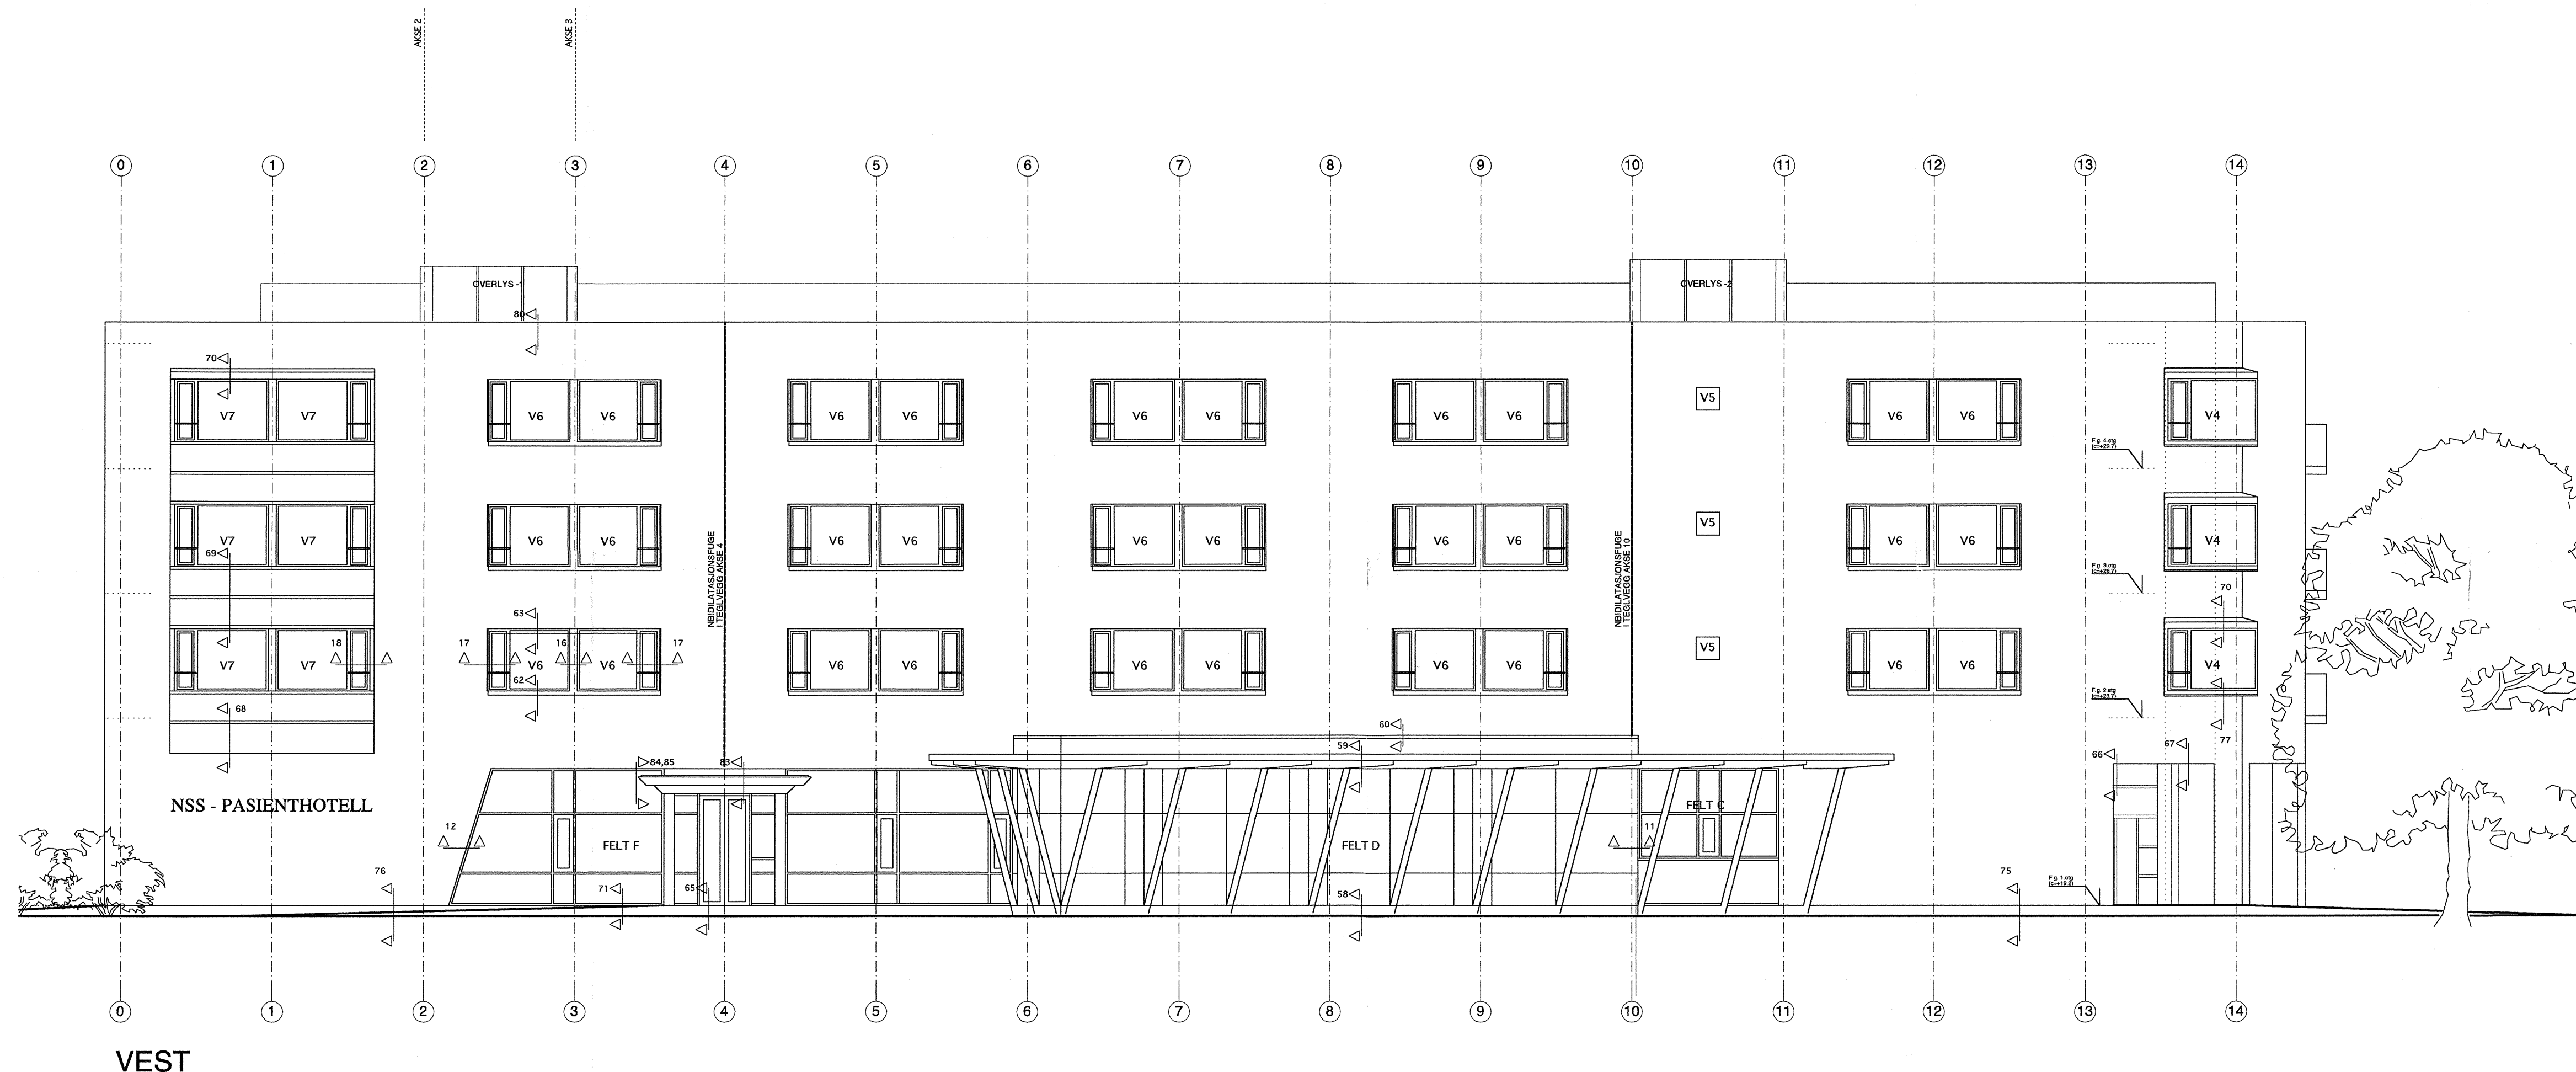


Z	11.11.02	SOM BYGGET
A	25.06.01	ARBEIDSTEGNING
REVISION	DATO	TEKST

"SOM BYGGET"

fag	fase	bygn.delnr.	typenr.	etg.	løpenr.	rev.
A	D	2	310	-	01	Z

97.015 NSS PASIENTHOTELL

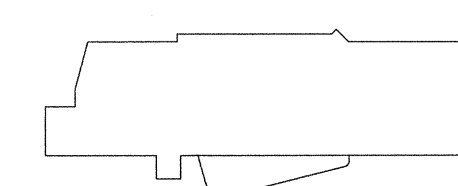

- ARK: bjerk og bjørge as arkitekter mnl npa
Strandgaten 199, 5004 Bergen
Tel: 55 90 74 40 FAX: 55 90 74 41 e-mail: tor@bjerk-bjorge.no
- RIB: Siv. Ing. Svein Søvik AS
Fantoftveien 42, 5072 Bergen
Tel: 55 36 21 00 FAX: 55 36 21 01 e-mail: smilden@sovik.no
- RIE: Monstad AS
Sandslimarka 31, PB. 77 Sandsli, 5861 Bergen
Tel: 55 98 41 40 FAX: 55 22 95 90 e-mail: bjorn@monstad.no
- RIV: Vest consult AS
Kokstaddalen 27, 5257 Kokstad
Tel: 55 98 65 80 FAX: 55 98 65 81 e-mail: vest-con@online.no
- RIBR: Norsk Brannconsult (NBC)
Minde Allé 35, PB 259, 5068 Bergen
Tel: 55 59 88 11 FAX: 55 59 88 30 e-mail: eml@n-bc.no
- I.ARK: Box Interior
Øvre Korskirkesmau 2-4
Tel: 55 32 99 12 FAX: 55 32 92 06 e-mail: inger.box@c2i.net

FASADE VEST

fag	fase	bygn.delnr.	typenr.	etg.	løpenr.	rev.
A	D	2	310	-	01	Z

Tegnet dato	Målestokk	Tegnet av:	Kontrollert	Rev	Rev. dato
05.09.2000	1:100	CC	TS	Z	11.11.02