


97.015  
NSS PASIENTHOTELL

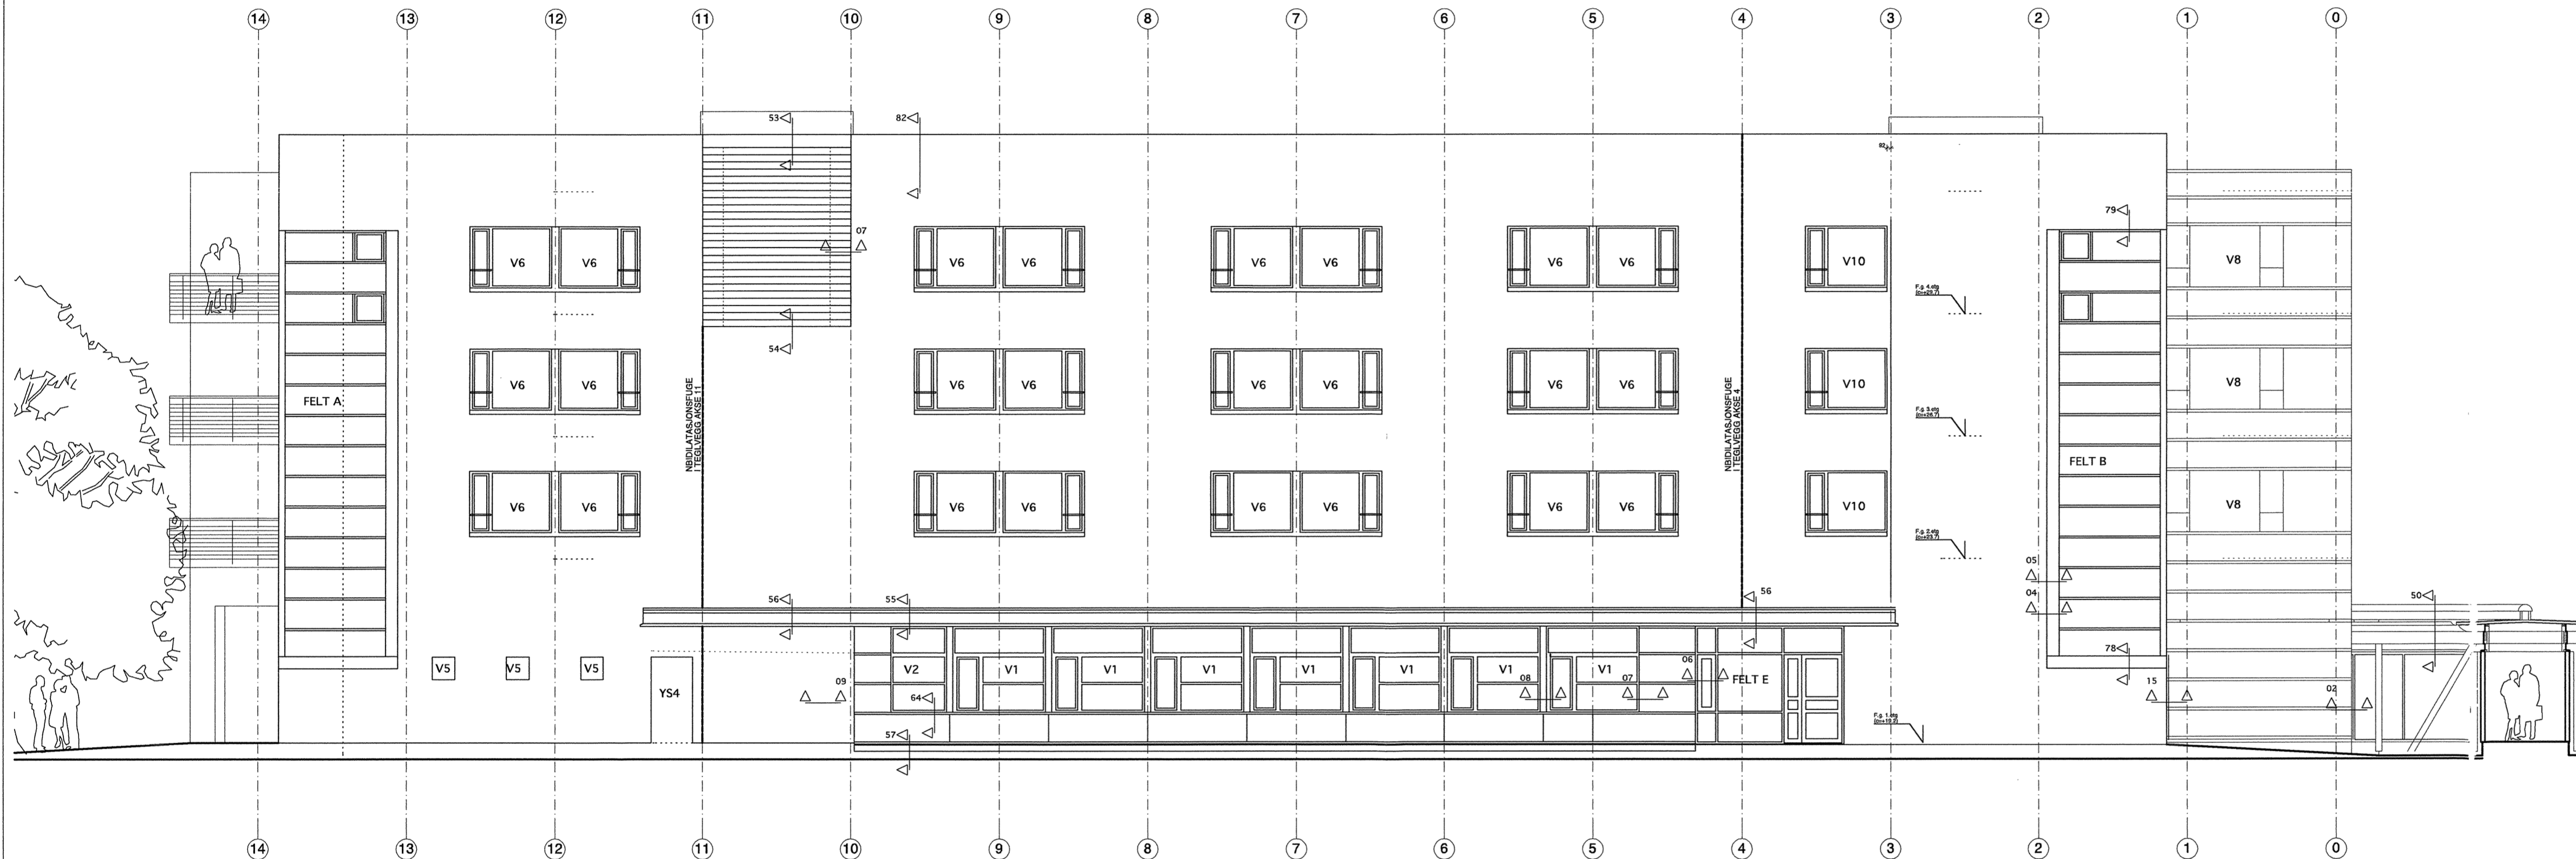


ØST

Z	11.11.02	SOM BYGGET
A	25.06.01	ARBEIDSTEGNING
REVISJON	DATO	TEKST

**"SOM BYGGET"**

fag	fase	bygn.deknr.	typenr.	etg.	løpenr.	rev.
A	D	2	310	-	02	Z

97.015 NSS PASIENTHOTELL

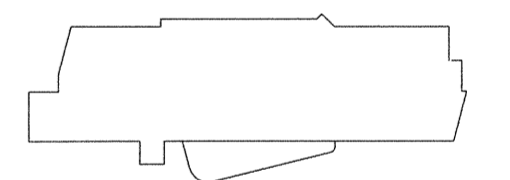

- ARK:  bjerck og bjørge as arkitekter mnal npa  
Strandgaten 199, 5004 Bergen  
Tel: 55 90 74 40 FAX: 55 90 74 41 e-mail: tor@bjerck-bjorge.no
- RIB:  Siv. Ing. Svein Søvik AS  
Fantoftveien 42, 5072 Bergen  
Tel: 55 36 21 00 FAX: 55 36 21 01 e-mail: smlden@sovik.no
- RIE:  Monstad AS  
Sandslimarka 31, PB. 77 Sandslø, 5861 Bergen  
Tel: 55 98 41 40 FAX: 55 22 95 90 e-mail: bjorn@monstad.no
- RIV:  Vest consult AS  
Kokstaddalen 27, 5257 Kokstad  
Tel: 55 98 65 80 FAX: 55 98 65 81 e-mail: vest-con@online.no
- RIBR:  Norsk Brannconsult (NBC)  
Minde Allé 35, PB 259, 5068 Bergen  
Tel: 55 59 88 11 FAX: 55 59 88 30 e-mail: eml@n-bc.no
- I.ARK:  Box Interior  
Øvre Korskirkesmau 2-4  
Tel: 55 32 99 12 FAX: 55 32 92 06 e-mail: inger.box@c2i.net

**FASADE ØST**

fag	fase	bygn.deknr.	typenr.	etg.	løpenr.	rev.
A	D	2	310	-	02	Z

Tegnet dato	Målestokk	Tegnet av:	Kontrollert	Rev	Rev. dato
05.09.2000	1:100	CC	TS	Z	11.11.02