



# PLAN 2. ETASJE

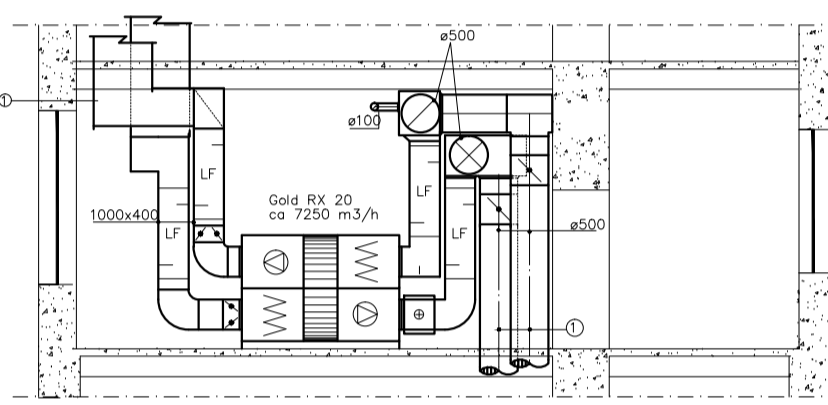

Snitt 2A

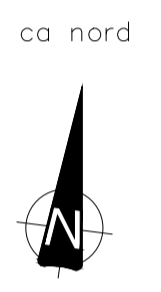

- Byggeforskriften
- ⊙ Kvalifikasjonsnivå i brannbegrensende bygningsdel
  - ⊖ Kvalifikasjonsnivå i TK med vedledning til byggeforskrift
  - Korridor brannkonsept fra RIB
  - ⊠ Inspisjone i ende
  - ⊡ Inspisjone i siden
  - RS eller B Reguleringspunkt
  - På gjennom der angir spalt i dør/dørkarm
  - NB: Korridor stedlige forhold og brannkonsept for bestilling og montering

F	Div. korr. "som bygget"	gj	17.11.15
E	Ståbaring i.h.h.til RIB COB	gj	5.3.15
D	Stått inn i kasseinnredning i rom 204, personl	gj	19.1.15
C	KS-rom ved jord. andres akselutløst der rom 215	gj	8.12.14
C	Flyttet korner og venter til drager	gj	8.12.14
B	korr. ventilasjon rom 229,230 og drager	gj	13.11.14
A	Avsett rom 232 til, endret rom 204 til personoppg	gj	27.10.14
A	korr. vedvarende andret ventilasjon estiflyt	gj	27.10.14
KS	KS	gj	27.10.14

14.11.2015	14.11.2015	1:100	VVS-ing J A Loe
14.11.2015	14.11.2015	1:100	14.11.2015
Kristiansund kommune		219-03	
Altonengens barneskole		Ventilasjons- og varmelegg, Plan 2 etg	