
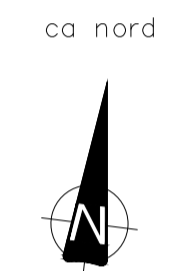


PLAN 4. ETASJE

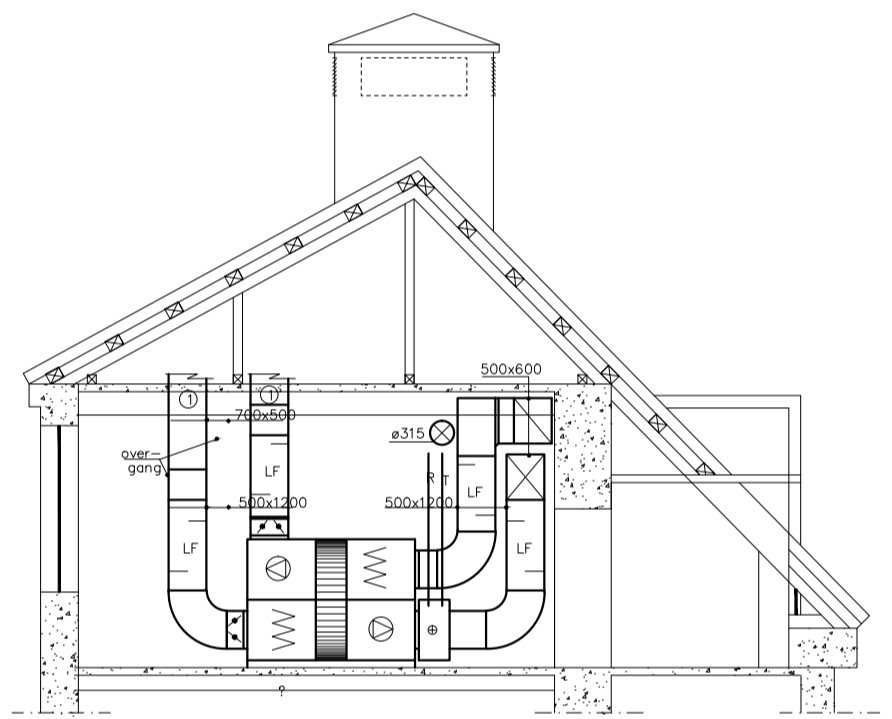

- Tegnforklaring
- ⊖ Installasjon i ende
 - ⊞ Installasjon i side
 - RS eller ⊞ Reguleringspølse
 - Fil gjennom dør angir spalt i dør/dørskum
 - Korrigerer stedlige forhold og bronnskonsept før bestilling og montering

F	Dv. korr. "som bygget"	pl	17.11.15
E	Korr. vent. korr. 417	pl	05.3.14
D	Korr. vent. i rom 409, br. tegn. sep. uttrekk i fyllskrom 403	pl	19.1.15
C	Fluttet korr. pga. avstand til drøper	pl	08.12.14
B	Korr. ventilasjon rom 403 og 409	pl	14.11.14
A	Korr. vent. endret rom 204 til personrom	pl	27.10.14
A	Korr. ventilasjon endret ventilasjon øststey	pl	27.10.14
RS	RS	RS	RS

Rev.	24.3.2016	Rev. 1	1:100	VVS-ing J A Loe
Rev.	VVS17.dwg	Rev. 1	4030 A447	TIT: 08.07.17
Kristiansund kommune				
Allanengen barneskule				
Ventilasjons- og vorenlegg, Plan 4. etg				219-05