


Rev	Dato	Tekst	Tegn	Kontr
ALLE MÅL MÅ KONTROLLERES PÅ Plassen, FØR PRODUKSJON				
Røde vegg- og dør koder = nye vegger og dører				
F	23.01.15	AJOURFØRT LAYOUT	Team	HT
E	30.06.14	OMBYGGING	Team	HT
D	01.04.11	SOM BYGGET	Team	HT
C	15.10.10	ENDRING NVE, SLAGRETN DØRER	Team	HT
B	02.07.10	PLASSERING MALSETTING SKJØRT, INNTEGNET LCD SKJERM/LERRET, INNTEGNET LUKKEDE ROM	Team	HT
A	12.05.10	ARBEIDSTEGNING	Team	HT

Kode	Isolasjon	Gips/x-finér	Brann/Lyd	Bruk
V01	75mm stålst.	Hulrom isolert	1 lag gips 2 sider	Ei30 gard., el. skjørt
V02	75mm stålst.	Fastholdt min.ull	2 lag gips 1 side	Ei30 rørsjakt
V03	75mm stålst.	Fastholdt min.ull	1 lag gips + x-finér + 1 lag gips; 1 side	Ei30 rørsjakt mot tekj., kopi, bk
V04	75mm stålst.	Fastholdt min.ull	1 lag gips + x-finér; 1 side (x-finér i kopi/lab/lager/tørk)	44dB lager, hc, tørk kopi, lab., påføringsvegg
V05	75mm stålst.	Hulrom isolert	2 lag gips 1 side	44dB møterom
V06	75mm stålst.	Hulrom isolert	1 lag gips 1 side	44dB påføringsvegg
V07	50mm stålst.	Hulrom isolert	2 lag gips 1 side	påføringsvegg
V08	75mm stålst.	Hulrom isolert	1 lag gips + x-finér; 2 sider	U.5. og 6. et.
V09	75mm stålst.	Fastholdt min.ull	2 lag branngips 1 side	Ei60 rørsjakt
V10	100mm stålst.	Hulrom isolert	1 lag gips + x-finér; 1 side	44dB beredskaps sentral
V11	100mm stålst.	Hulrom isolert	2 lag gips 1 side, 2 lag gips "våt" side	Ei60 toalett, kjøkken plan U1
V12	100mm stålst.	Hulrom isolert	1 lag gips + x-finér; 1 side (x-finér bak serv., forrom oppvask)	Ei60 kjøkken toalett, mellom serv., kjøkken
V13	100mm stålst.	Hulrom isolert	1 lag gips + x-finér; 2 sider	Ei60 serv., kjøkken
V14	100mm stålst. m/ lydplate		3 lag gips 1 side	Ei30/lyd/vent. sjakt
V15	100mm stålst.	Hulrom isolert	3 lag gips 1 side (utv.), 1 lag gips + x-finér; 1 side	Ei30 sidevegg el-skap
V16	100mm stålst.	Fastholdt min.ull	1 lag gips + x-finér + 1 lag gips; 1 side	Ei30/lyd/vent. sjakt mot el-skap
V17	100mm stålst. m/ lydplate		1 lag gips + x-finér + 2 lag gips; 1 side	Ei30/lyd/vent. sjakt mot kopirrom
V18	100mm stålst.	Fastholdt min.ull	2 lag branngips + 1 lag gips	Ei60/lyd/vent. sjakt
V19	100mm stålst.	Hulrom isolert	2 lag gips 1 side, x-finér + 1 lag branngips 1 side (x-finér i lager)	Ei60/lyd/vent. sjakt
V20	70mm stålst.		1 lag gips + x-finér; 1 side	Ei60 påføringsvegg
V21	75mm stålst.	Hulrom isolert	2 lag gips 2 sider	Ei60 u.et. og kjeller
V25	125mm stålst.	Hulrom isolert	1 lag gips 1 side, 2 lag gips "våt" side	Ei60 vegg m/brannskap
L150	150mm lecavegg		pusse på 2 sider	Rei240 kjeller / u.et.
SVG	systemvegg glass m/ tett dør	SDT og glassdør	SDG	24/34dB
SVT	systemvegg tett			37dB

Skala **1:50 A1** Tegnings nr. **A.23-4-03** Index **F**

Innhold **Plan 03 del 4**

Tiltakshaver **ENTRA EIENDOM AS**
 BISKOP GUNNERUSGATE 14 - POSTBOKS 3
 0051 OSLO TLF 21 60 51 00

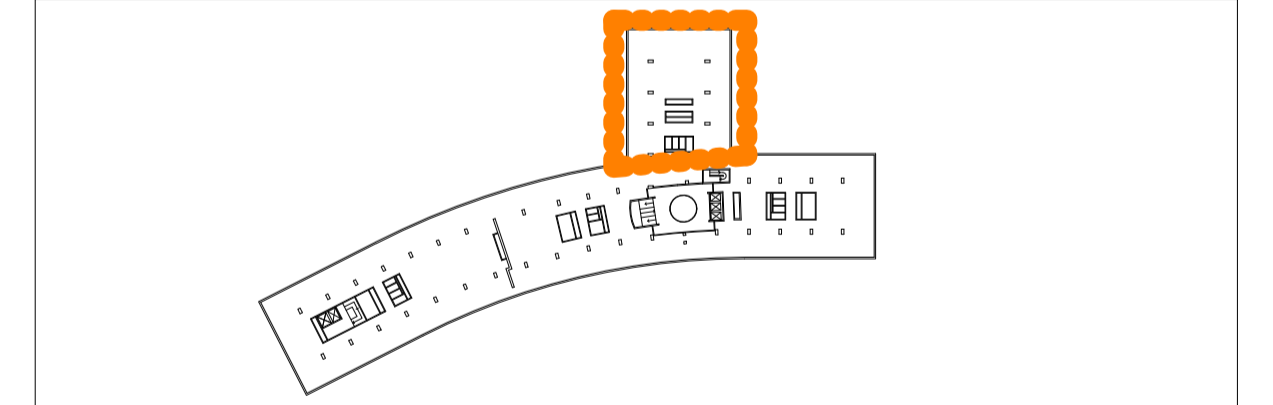

Totalentreprenør **Skanska Norge as**
 Drammensveien 60, pb 1175 Sentrum, 0107 Oslo

Prosjekt **Middelthunsgate 29** Prosjekt nr. **10-02-1392**

ARK : Dark Arkitekter AS, Drammensveien 130, 0277 Oslo
 RIB : Siv ing Haug og Blom-Bakke A/S, Chr. Krohgs gt. 34, 0186 Oslo
 RIE : ECT AS, Rosenkrantzgt. 75, 3018 Drammen
 RIV : Erichsen & Horgen A/S, Nydalsveien 36, 0403 Oslo
 RØR : Aug. Larsen AS, Postboks 228, 0510 Oslo
 EL : Moelven Elektro AS, Ensjøvn. 3, 0655 Oslo
 VENT : Komplet Bygg AS, P.b. 163, 1410 Kolbotn

dark DARK ARKITEKTER AS | www.darkarkitekter.no
 TLF: 23 13 12 00 | FAX: 23 13 12 01
 DRAMMENSVEIEN 130 | N 0277 OSLO

Innhold **Plan 03 del 4**

Tegn. Status **Ombygging** Vedlegg nr.

Skala **1:50 A1** Tegnings nr. **A.23-4-03** Index **F**

Plan 03-4
 1:50