


- BESLAG m/STANGFALS
- X-FINER OG PAPP
- STÅLRIGEL
- AKSE A
- X-FINER OG PAPP
- MEMBRANTEKNING
- UNP 200
- FORSTERKNINGSVINKEL
- 200X200 mm
- SLUK RENNE
- DIFF. SPERRE
- FORSTERKNINGSPLATE
- 50 mm FORSTERKNING PLATE
- DAMPSPERRE
- HEA 180
- BRANN ISOLASJON 25
- HIMLING U.K.C+38,715
- KLIMAVEGG (200 MM MINERALULL)
- BÆRESØYLE HUP 100X200
- UTLEKTING
- SINUSPLATE
- UNP 200
- VINKEL FOR PLATER E L50x50

MERKNADER

STÅLTAK OG TAKTEKNING – S

AA-D 18.11.05 RM
 06-B 28.01.04 RM
 07-B 09.05.03RM

SOM BYGGET
 REVIDERT ARBEIDSTEGNING 230-2002, E-LISTE
 ARBEIDSTEGNING ENTREPRISE 230-2002, E-LIS

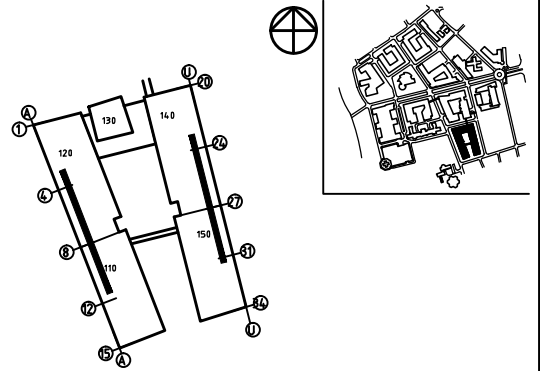

Medplan AS Arkitekter
 Madsø & Sveen siv. ark. AS
 TEL+47 2260 7818 FAX+47 2260 7906 www.medplan.no

LABORATORIESENTERE 230
 GESIMS TILBAKETRUKKET

DETALJ-PROSJEKT 1:5 230 00 A 230H 001AAD

22.11.01 NJO RM 230