


X

28

29

30

31

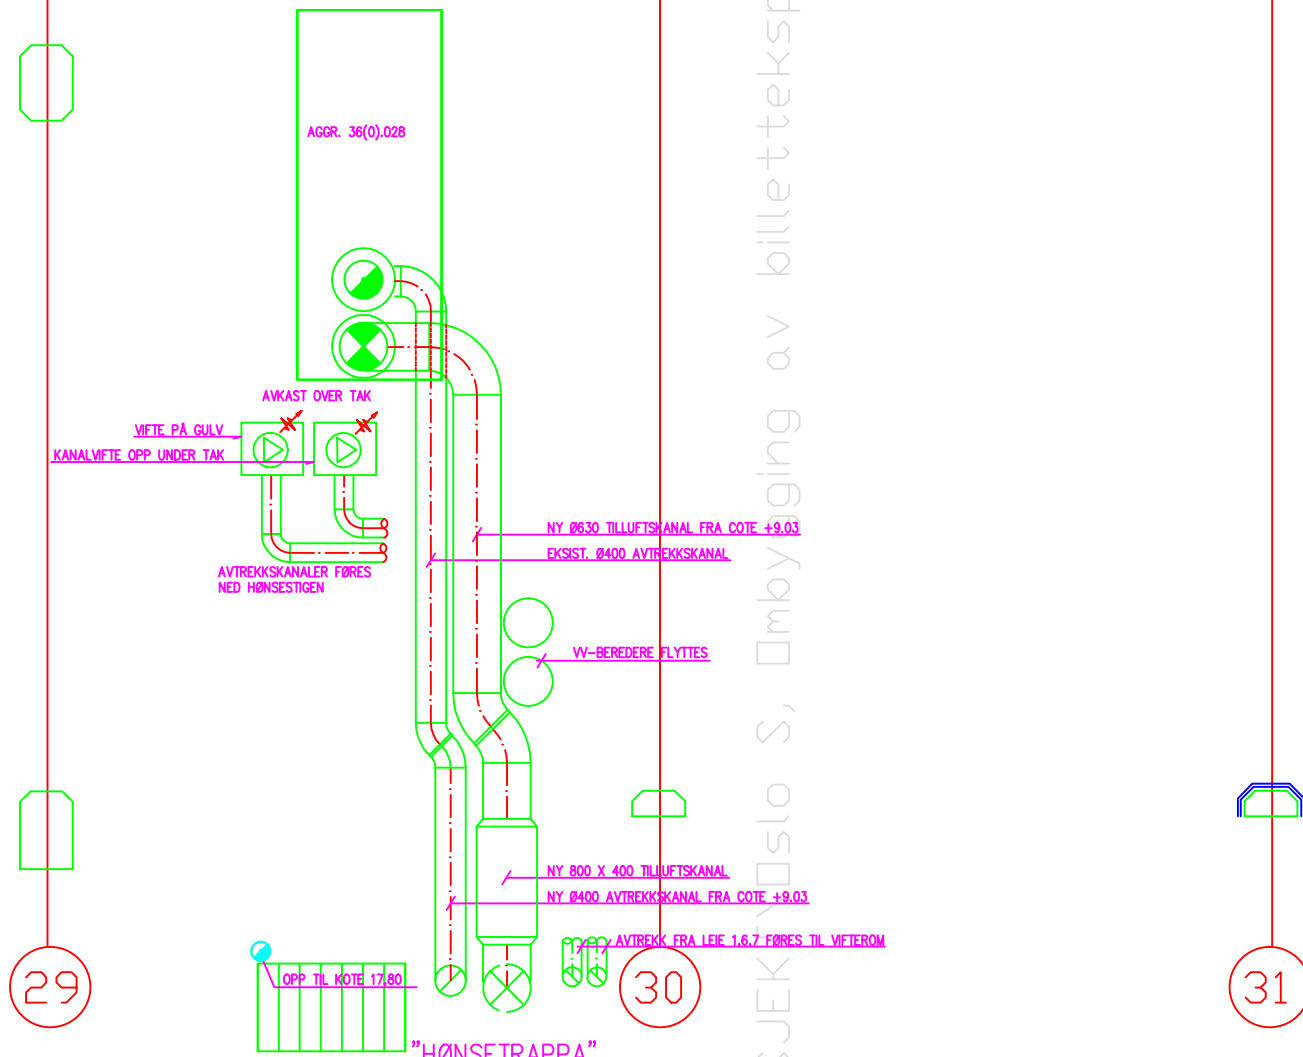

TSJEKKE Oslo S, Ombygging av billettspedisjon av billettspedisjon til shopping\Ark tegninger\

SOM BYGGET

B	SOM BYGGET	15.01.2008	BE	DHJ
A	ARBEIDSTEGNING	12.06.2007	BE	DHJ
Rev.	Revisjon	Dato	Pro	K.pro


Lagtype:									
Byggnr.	Fløynr.	Etagje	Romer.	Fag	Fagbete	Type tegn.	Lappnr.	Rev.	Dato
101	00	H04		V	36	PL	01	B	07.06.2007

Prosjekteringsgruppen:

<input type="radio"/>	ARK	AMB ARKITEKTER AS	www.ark-amb.no	-
<input type="radio"/>	INTARK	AMB ARKITEKTER AS	www.ark-amb.no	-
<input type="radio"/>	RIB	Rambøll Norge AS	www.ramboll.no	-
<input type="radio"/>	RIBR	Rambøll Norge AS	www.ramboll.no	-
<input type="radio"/>	RIE	ECT AS	www.ect.no	-
<input checked="" type="radio"/>	RIV	Dagfinn H. Jørgensen AS	-	-
<input type="radio"/>	RIAUT	Evotek as	www.evotek.no	-

Prosjekt nr./navn: 5330010126 / Ombygging av billettsalg

Fase: SOM BYGGET

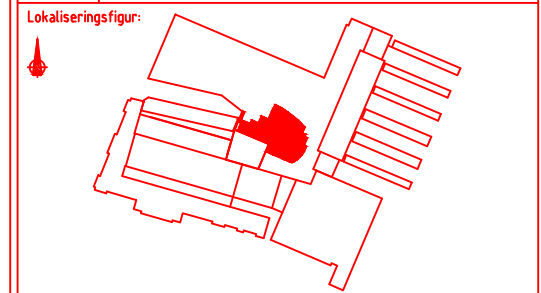

ROM EIENDOM AS

Byggnr. /Navn:	63300101 / OSLO Sentralstasjon Ombygging av billettsalg - akse 25-31	Godkjent	DHJ
Fløynr.:	-	Kontrollt prosjekterende	Sjef
		Kontrollt	BE/ØH
		Kontrollt utførende	DHJ
		Sjef	Kontrollt
		Skissehode	
	- VVS - cote +17.80 - Detaljtegning		1:50
		Rev. nr. / Dato	01-01-04-V-36-02-01.dwg

Lagtype:									
Byggnr.	Fløynr.	Etagje	Romer.	Fag	Fagbete	Type tegn.	Lappnr.	Rev.	Dato
101	00	H04		V	36	PL	01	B	07.06.2007