

Antall parkeringsplasser:  
 Totalt: 64 p-plasser for bil  
 hvorav 4 p-plasser for el bil  
 68 p-plasser for sykkel


1 Plan kjeller  
 1 : 200

Rev	Dato	Tekst	Tegn	Kontr
N	01.04.11	SOM BYGGET	Team	HT
M	24.03.11	PARKERINGSPLASSER	Team	HT
L	06.10.10	OVERSIKTSPL. DØRER	Team	HT
K	08.09.10	OVERSIKTSPL. DØRER; SLUSE AVKLART	Team	HT
J	31.08.10	OVERSIKTSPL. DØRER	Team	HT
I	09.07.10	OVERSIKTSPL. DØRER	Team	HT
H	02.07.10	SØKNAD OM ENDRING AV TILL. 4, INKL. IG 8	Team	HT
G	14.06.10	REVIDERT ROM K001 OG DØRER	Team	HT
F	31.05.10	DØRNUMMER	Team	HT
E	28.04.10	BH BESLUTNING/SUNDERLAG	Team	HT
D	12.02.10	TEGN. NR. ENDR. FRA A.11-0K1	Team	HT
C	17.08.09	TILBUDSTEGNING	Team	HT
B	06.07.09	SØKNAD OM ENDRING AV TILLATELSE	Team	HT
A	01.04.05	ETABLERT	AWA	PA

Skala 1:200/A1  
 1:400/A3  
 Tegnings nr. **A.21-0-0K**  
 Index **N**

Innhold  
**PLAN KJELLER**

Tiltakshaver  
**ENTRA EIENDOM AS**  
 BISKOP GUNNERUSGATE 14 - POSTBOKS 3  
 0051 OSLO TLF 21 60 51 00

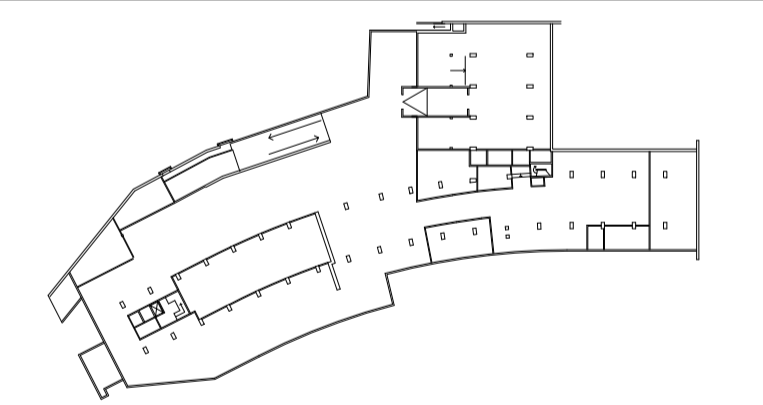

Totalentreprenør  
**Skanska Norge as**  
 Drammensveien 60, pb 1175 Sentrum, 0107 Oslo

Prosjekt  
**Middelthunsgate 29**  
 Prosjekt nr. **10-02-1392**


ARK : Dark Arkitekter AS, Drammensveien 130, 0277 Oslo  
 RIB : Siv ing Haug og Blom-Bakke A/S, Chr. Krohgs gt. 34, 0186 Oslo  
 RIE : ECT AS, Rosenkrantzgt. 75, 3018 Drammen  
 RIV : Erichsen & Horgen A/S, Nydalsveien 36, 0403 Oslo  
 RØR : Aug. Larsen AS, Postboks 228, 0510 Oslo  
 EL : Moelven Elektro AS, Ensjøvn. 3, 0655 Oslo  
 VENT : Komplett Bygg AS, P.b. 163, 1410 Kolbotn

**dark** DARK ARKITEKTER AS | www.darkarkitekter.no  
 TLF: 23 13 12 00 | FAX: 23 13 12 01  
 DRAMMENSVEIEN 130 | N 0277 OSLO

Innhold  
**PLAN KJELLER**

Tegn. Status  
**Som bygget**  
 Vedlegg nr. **E-10**

Skala 1:200/A1  
 1:400/A3  
 Tegnings nr. **A.21-0-0K**  
 Index **N**

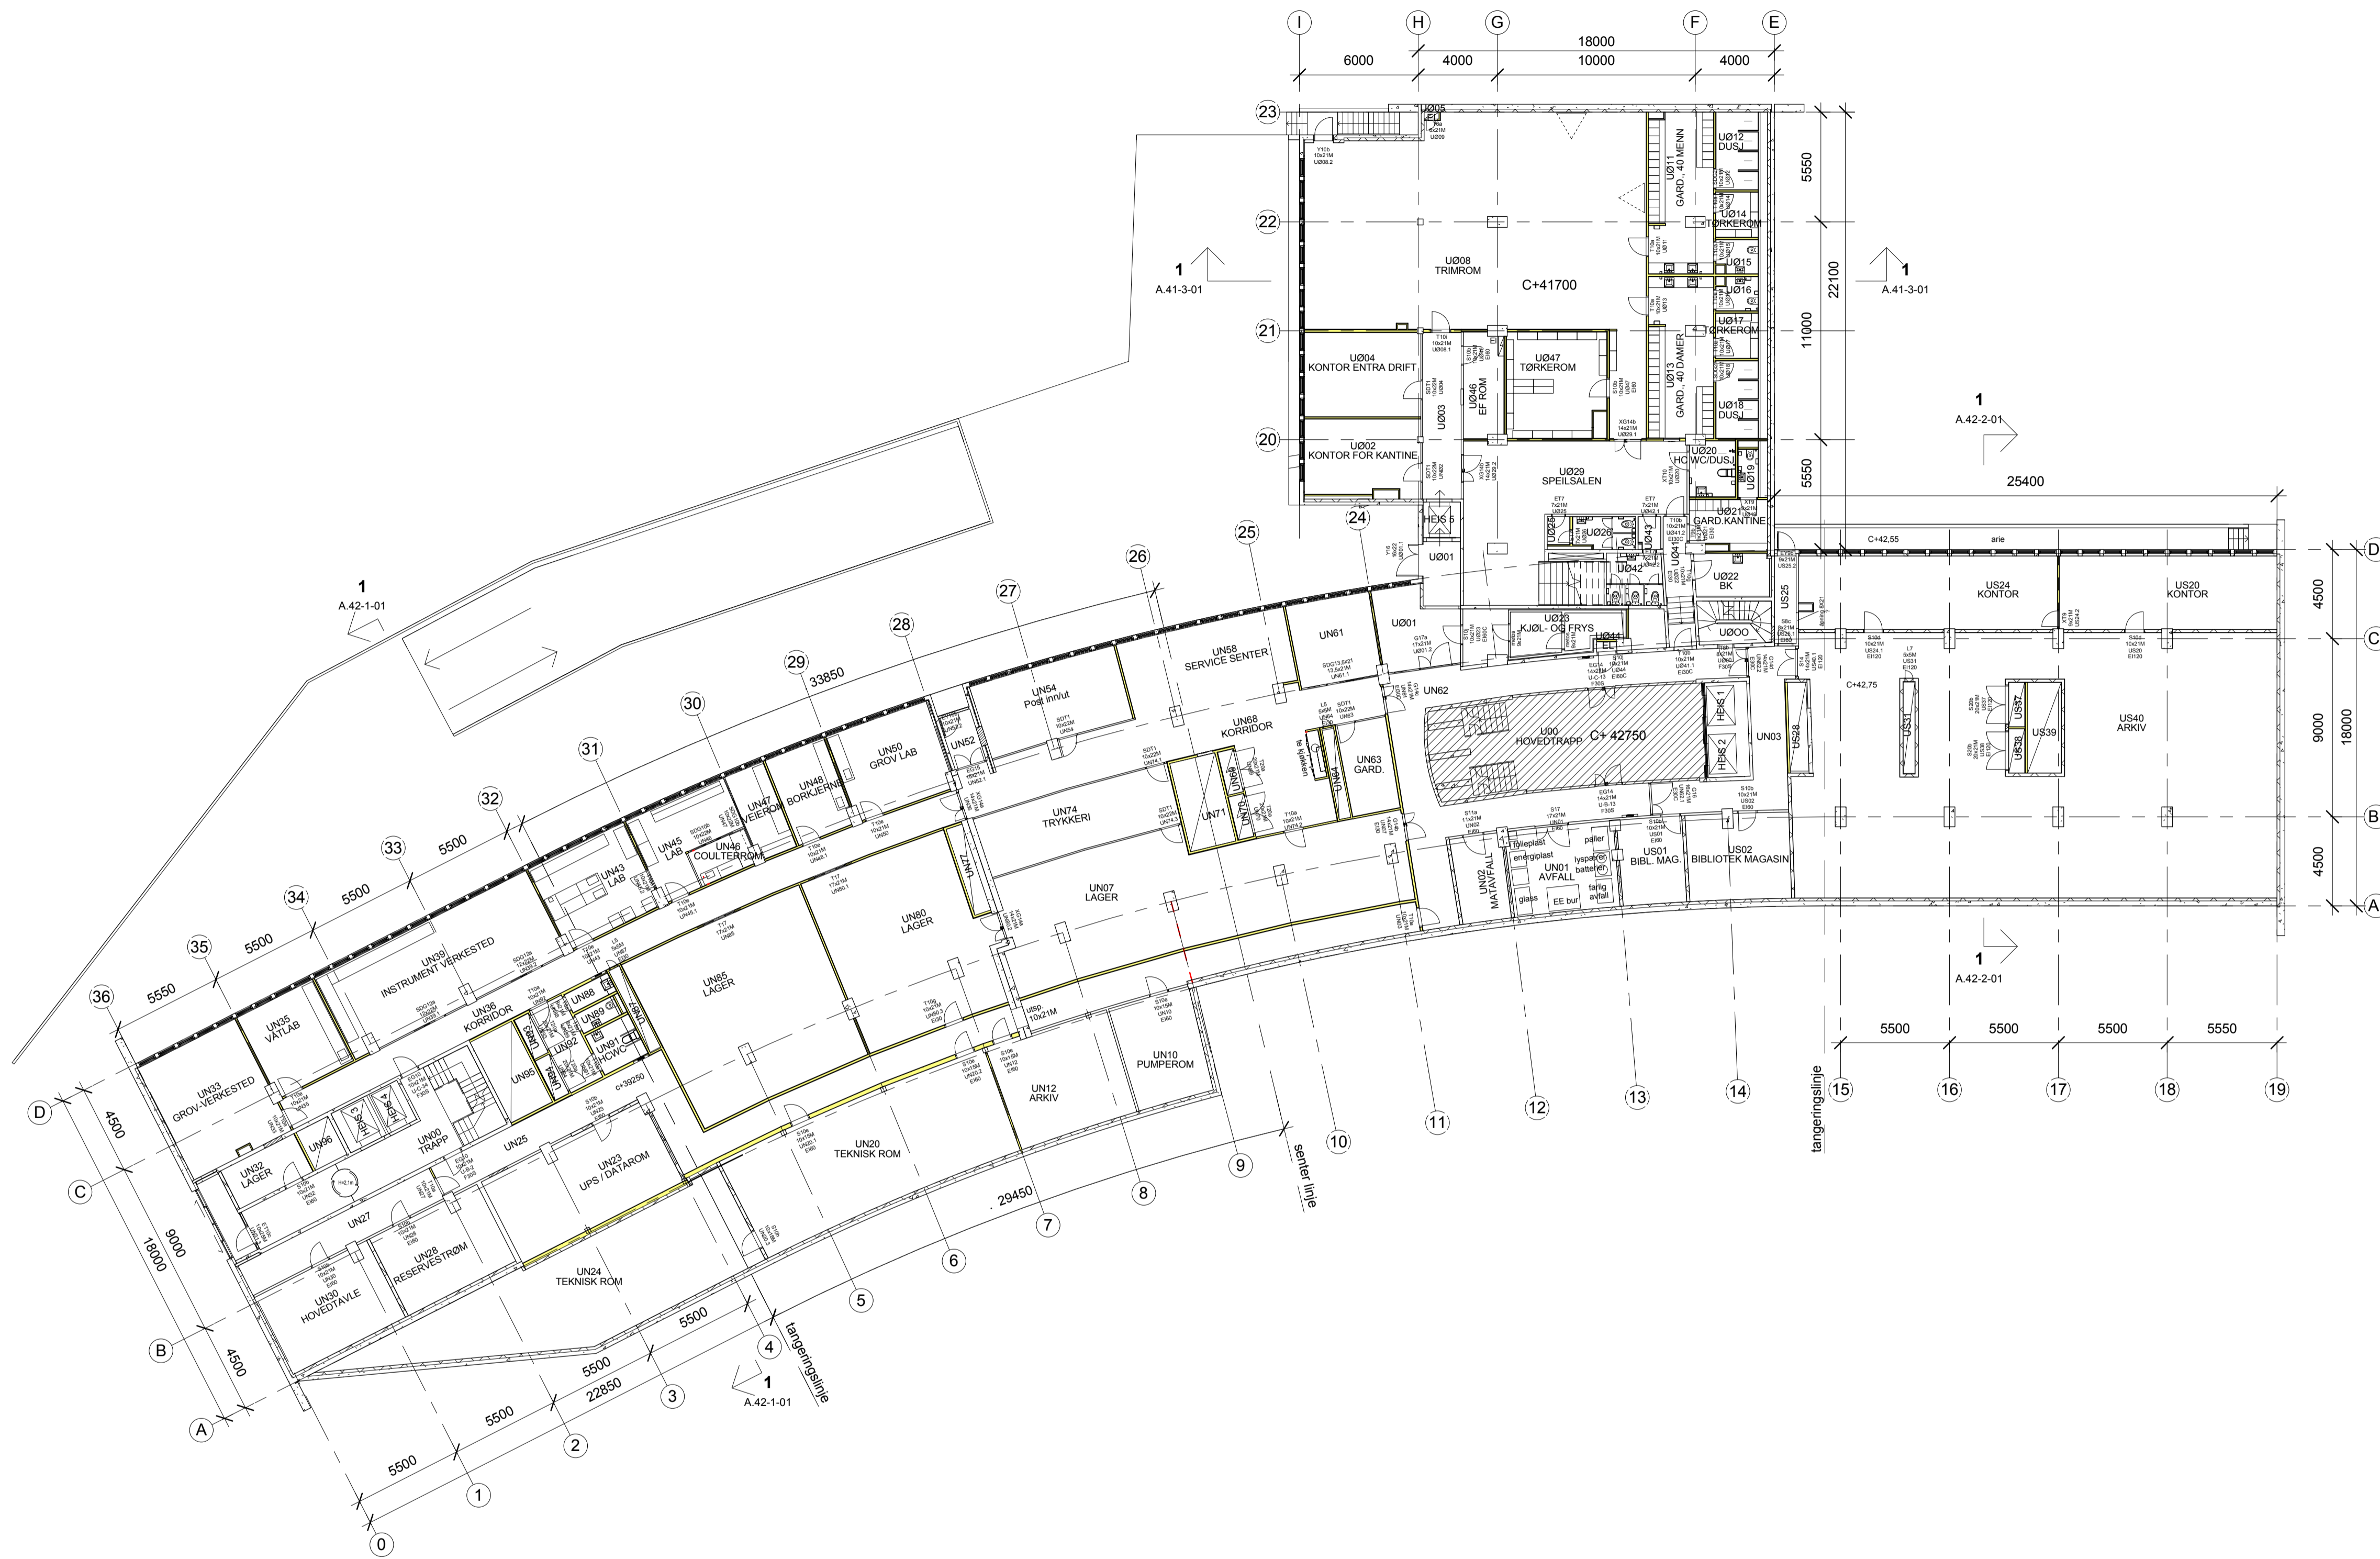

1 Plan U1  
1 : 200


Rev	Dato	Tekst	Tegn	Kontr
P	19.02.16	NYTT ROM UN61, UTVIDET U001, ENRING DØRER UN61, UN62.1, U001.2, ADG.KTR. ROM UN00, SOM BYGGET	Team	HT
O	01.04.11	SOM BYGGET	Team	HT
N	29.11.10	OVERSIKTSPL. DØRER	Team	VS
M	06.10.10	OVERSIKTSPL. DØRER	Team	VS
L	31.08.10	OVERSIKTSPL. DØRER	Team	HT
K	09.07.10	OVERSIKTSPL. DØRER	Team	HT
J	02.07.10	SØKNAD OM ENDRING AV TILL. 4, INKL. IG 8	Team	HT
I	14.06.10	DØRER REVIDERT	Team	HK
H	31.05.10	DØRNUMMER	Team	HK
G	29.03.10	FORELØPIG - ENDRET IHHT UNDERLAG NVE	Team	HK
F	23.02.10	FORELØPIG PLANLØSNING ETTER MØTE MED NVE	Team	HK
E	12.02.10	ENDRET LAYOUT TØRKEROM, GARD. OG AVFALL. TEGN. NR. ENDRET FRA A.11-U00	Team	HT
D	17.08.09	TILBUDSTEGNING	Team	HT
C	06.07.09	SØKNAD OM ENDRING AV TILLATELSE	Team	HT
B	06.11.06	FREDET OMRÅDE VIST: SENTRALT TRAPPEROM	MH	KØ
A	01.04.05	ETABLERT	AWA	PA

Varslet fredet område

Skala 1:200/A1 1:400/A3	Tegnings nr. <b>A.21-0-0U</b>	Index <b>P</b>
----------------------------	----------------------------------	-------------------

Innhold  
**PLAN U**

Tiltakshaver  
**ENTRA EIENDOM AS**  
BISKOP GUNNERUSGATE 14 - POSTBOKS 3  
0051 OSLO TLF 21 60 51 00

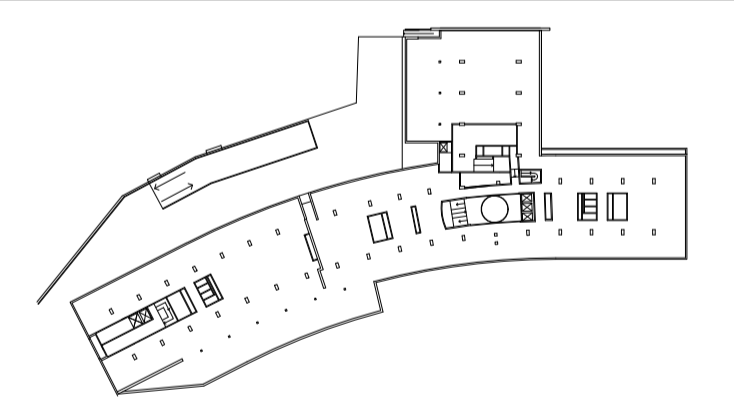

Totalentreprenør  
**Skanska Norge as**  
Drammensveien 60, pb 1175 Sentrum, 0107 Oslo

Prosjekt  
**Middelthunsgate 29**

Prosjekt nr.  
**10-02-1392**

ARK : Dark Arkitekter AS, Drammensveien 130, 0277 Oslo  
RIB : Siv Inng Haug og Blom-Bakke A/S, Chr. Krohgs gt. 34, 0186 Oslo  
RIE : ECT AS, Rosenkrantzgt. 75, 3018 Drammen  
RIV : Erichsen & Horgen A/S, Nydalsveien 36, 0403 Oslo  
RØR : Aug. Larsen AS, Postboks 228, 0510 Oslo  
EL : Moelven Elektro AS, Ensjøvn. 3, 0655 Oslo  
VENT : Komplet Bygg AS, P.b. 163, 1410 Kolbotn


**dark** DARK ARKITEKTER AS | www.darkarkitekter.no  
TLF: 23 13 12 00 | FAX: 23 13 12 01  
DRAMMENSVEIEN 130 | N 0277 OSLO

Innhold  
**PLAN U**

Tegn. Status  
**Som bygget**

Vedlegg nr.  
**E-11**

Skala 1:200/A1 1:400/A3	Tegnings nr. <b>A.21-0-0U</b>	Index <b>P</b>
----------------------------	----------------------------------	-------------------

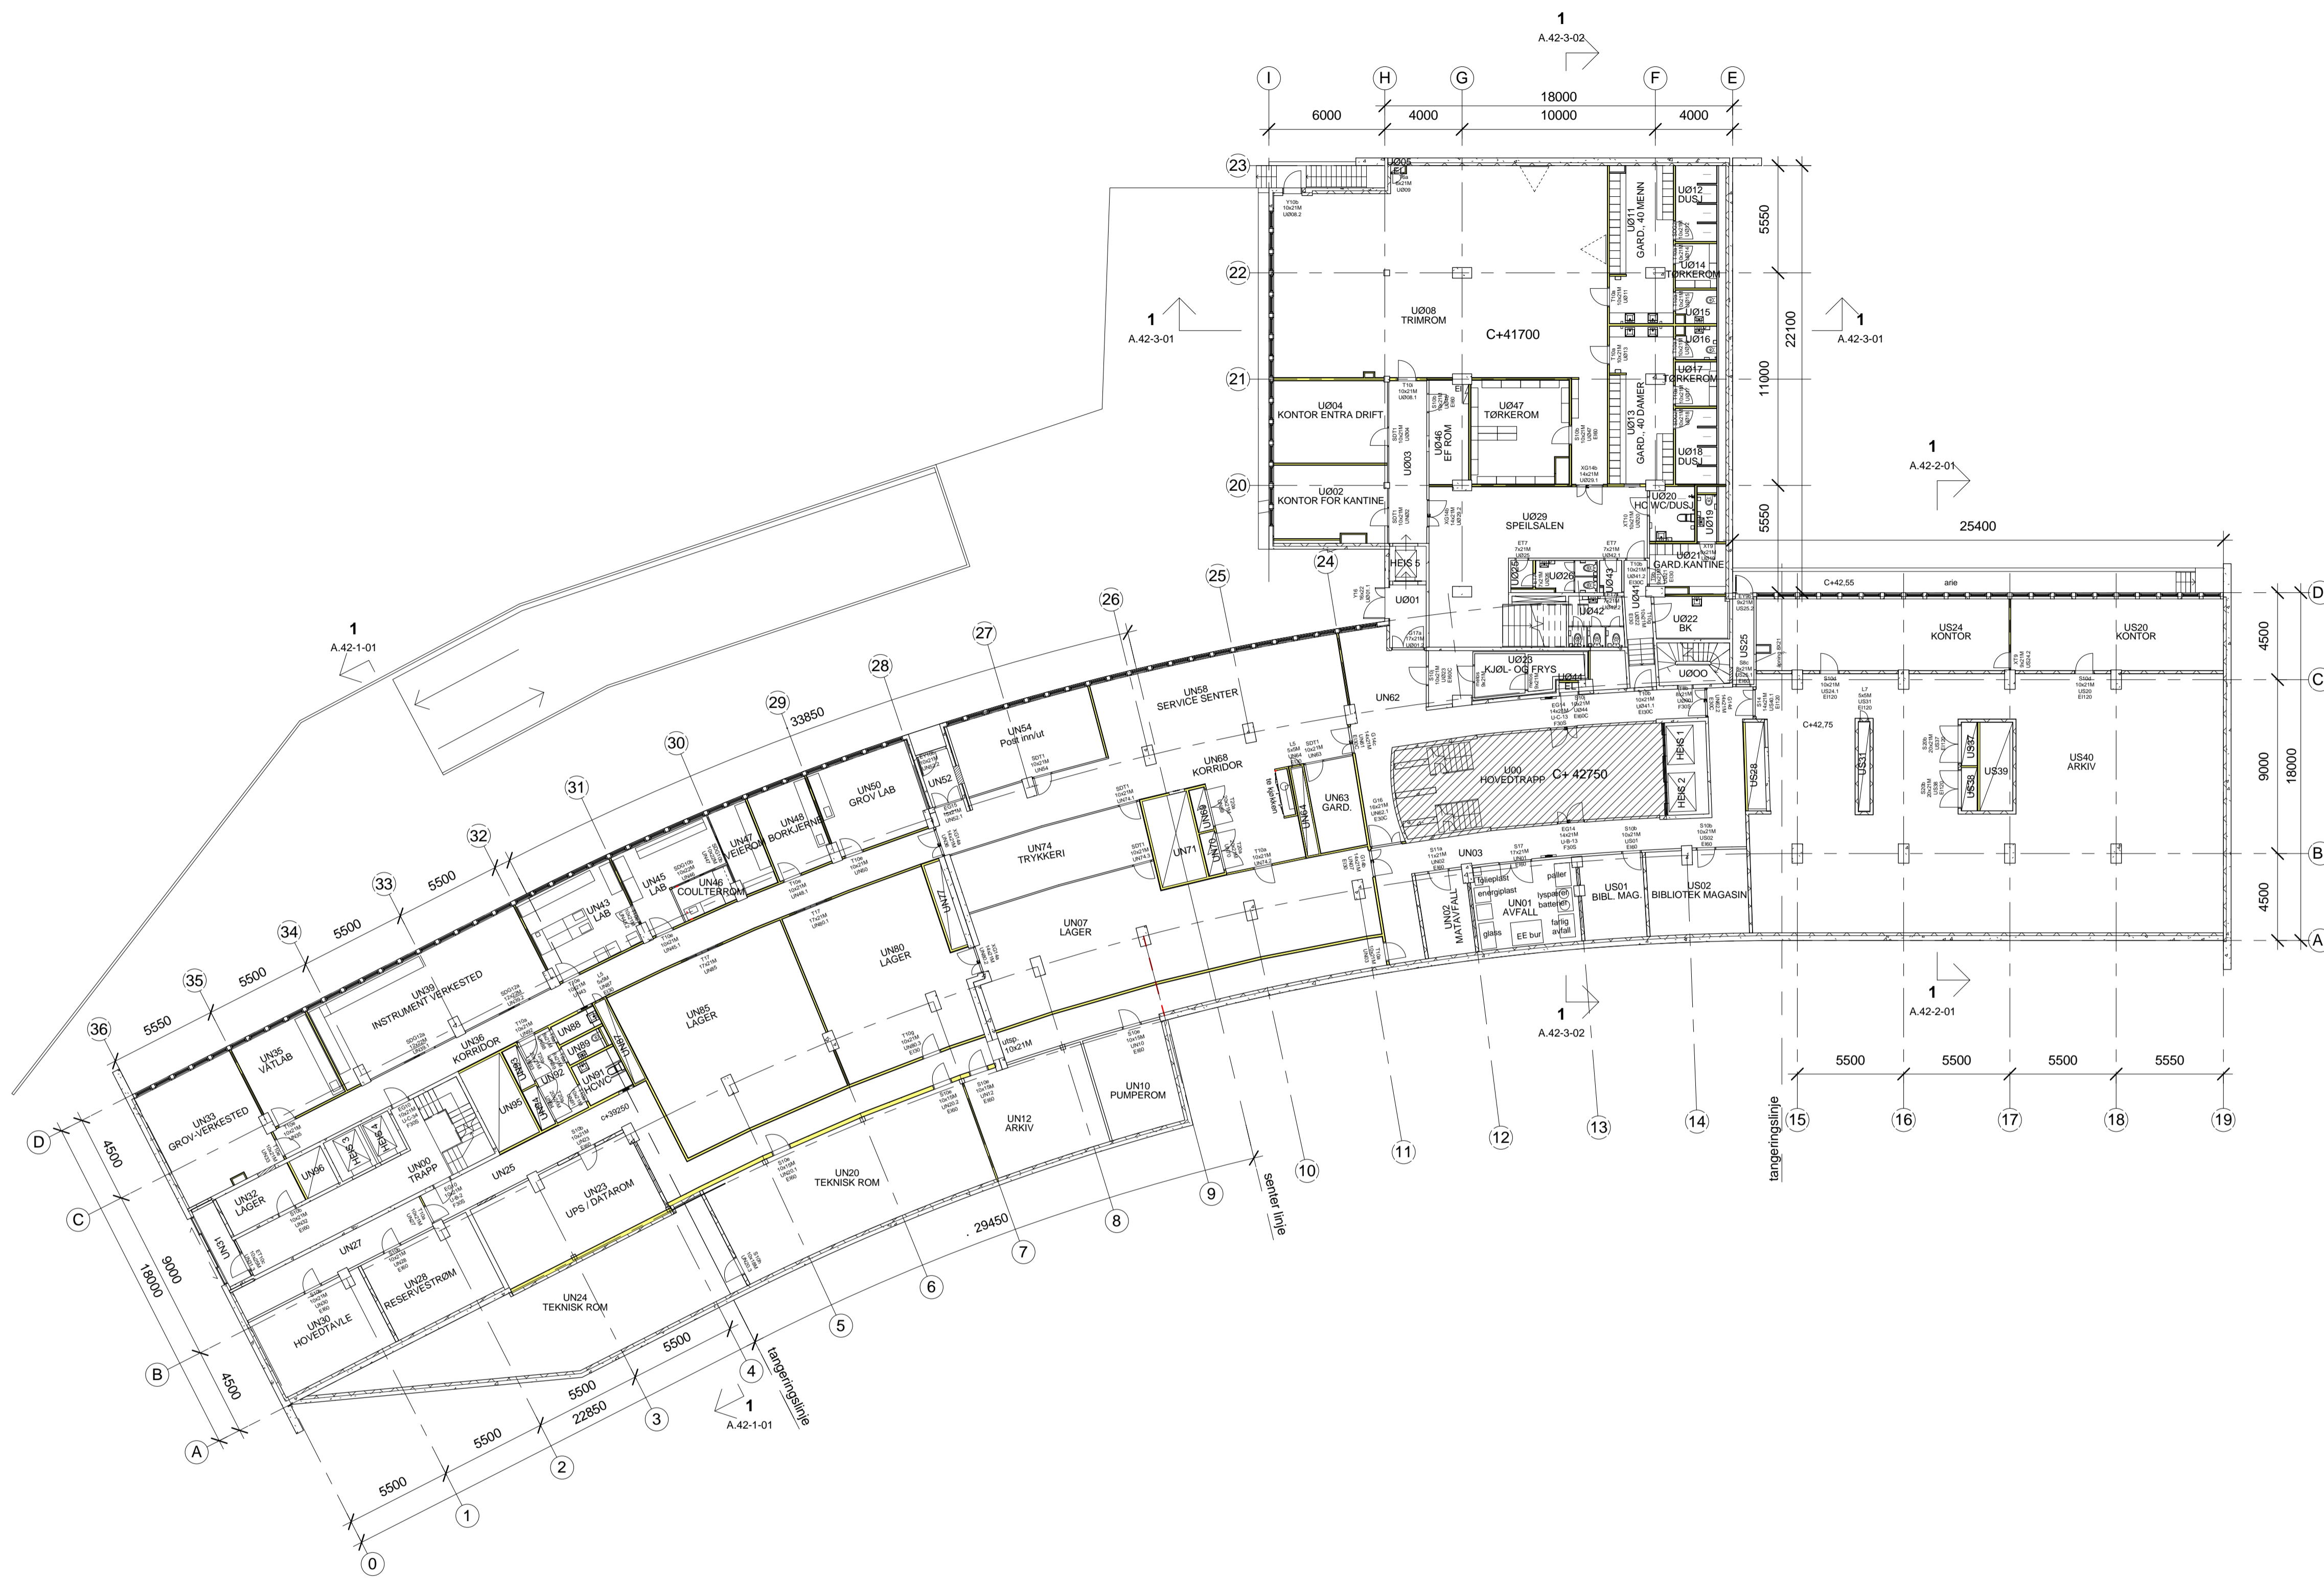

1 Plan U1  
1 : 200


Rev	Dato	Tekst	Tegn	Kontr
O	01.04.11	SOM BYGGET	Team	HT
N	29.11.10	OVERSIKTSPL. DØRER	Team	VS
M	06.10.10	OVERSIKTSPL. DØRER	Team	VS
L	31.08.10	OVERSIKTSPL. DØRER	Team	HT
K	09.07.10	OVERSIKTSPL. DØRER	Team	HT
J	02.07.10	SØKNAD OM ENDRING AV TILL. 4, INKL. IG 8	Team	HT
I	14.06.10	DØRER REVIDERT	Team	HK
H	31.05.10	DØRNUMMER	Team	HK
G	29.03.10	FORELØPIG - ENDRET IHHT UNDERLAG NVE	Team	HK
F	23.02.10	FORELØPIG PLANLØSNING ETTER MØTE MED NVE	Team	HK
E	12.02.10	ENDRET LAYOUT TØRKEROM, GARD. OG AVFALL. TEGN. NR. ENDRET FRA A.11-0U0	Team	HT
D	17.08.09	TILBUDSTEGNING	Team	HT
C	06.07.09	SØKNAD OM ENDRING AV TILLATELSE	Team	HT
B	06.11.06	FREDET OMRÅDE VIST: SENTRALT TRAPPEROM	MH	KØ
A	01.04.05	ETABLERET	AWA	PA

Varslet fredet område

Skala 1:200/A1 1:400/A3	Tegnings nr. <b>A.21-0-0U</b>	Index <b>o</b>
----------------------------	----------------------------------	-------------------

Innhold  
**PLAN U**

Tiltakshaver  
**ENTRA EIENDOM AS**   
BISKOP GUNNERSGATE 14 - POSTBOKS 3  
0051 OSLO TLF 21 60 51 00

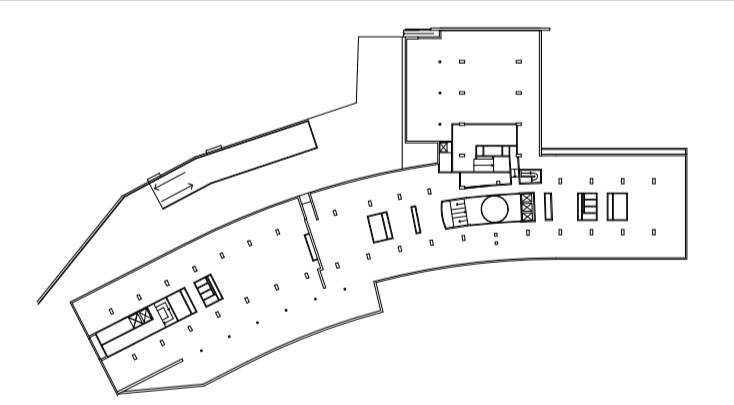

Totalentreprenør  
**Skanska Norge as**  
Drammensveien 60, pb 1175 Sentrum, 0107 Oslo

Prosjekt <b>Middelthunsgate 29</b>	Prosjekt nr. <b>10-02-1392</b>
---------------------------------------	-----------------------------------


ARK : Dark Arkitekter AS, Drammensveien 130, 0277 Oslo  
RIB : Siv Inng Haug og Blom-Bakke A/S, Chr. Krohgs gt. 34, 0186 Oslo  
RIE : ECT AS, Rosenkrantzgt. 75, 3018 Drammen  
RIV : Erichsen & Horgen A/S, Nydalsveien 36, 0403 Oslo  
RØR : Aug. Larsen AS, Postboks 228, 0510 Oslo  
EL : Moelven Elektro AS, Ensjøvn. 3, 0655 Oslo  
VENT : Komplet Bygg AS, P.b. 163, 1410 Kolbotn

DARK ARKITEKTER AS | www.darkarkitekter.no  
TLF: 23 13 12 00 | FAX: 23 13 12 01  
DRAMMENSVEIEN 130 | N 0277 OSLO

Innhold  
**PLAN U**

Tegn. Status <b>Som bygget</b>	Vedlegg nr. <b>E-11</b>
-----------------------------------	----------------------------

Skala 1:200/A1 1:400/A3	Tegnings nr. <b>A.21-0-0U</b>	Index <b>o</b>
----------------------------	----------------------------------	-------------------

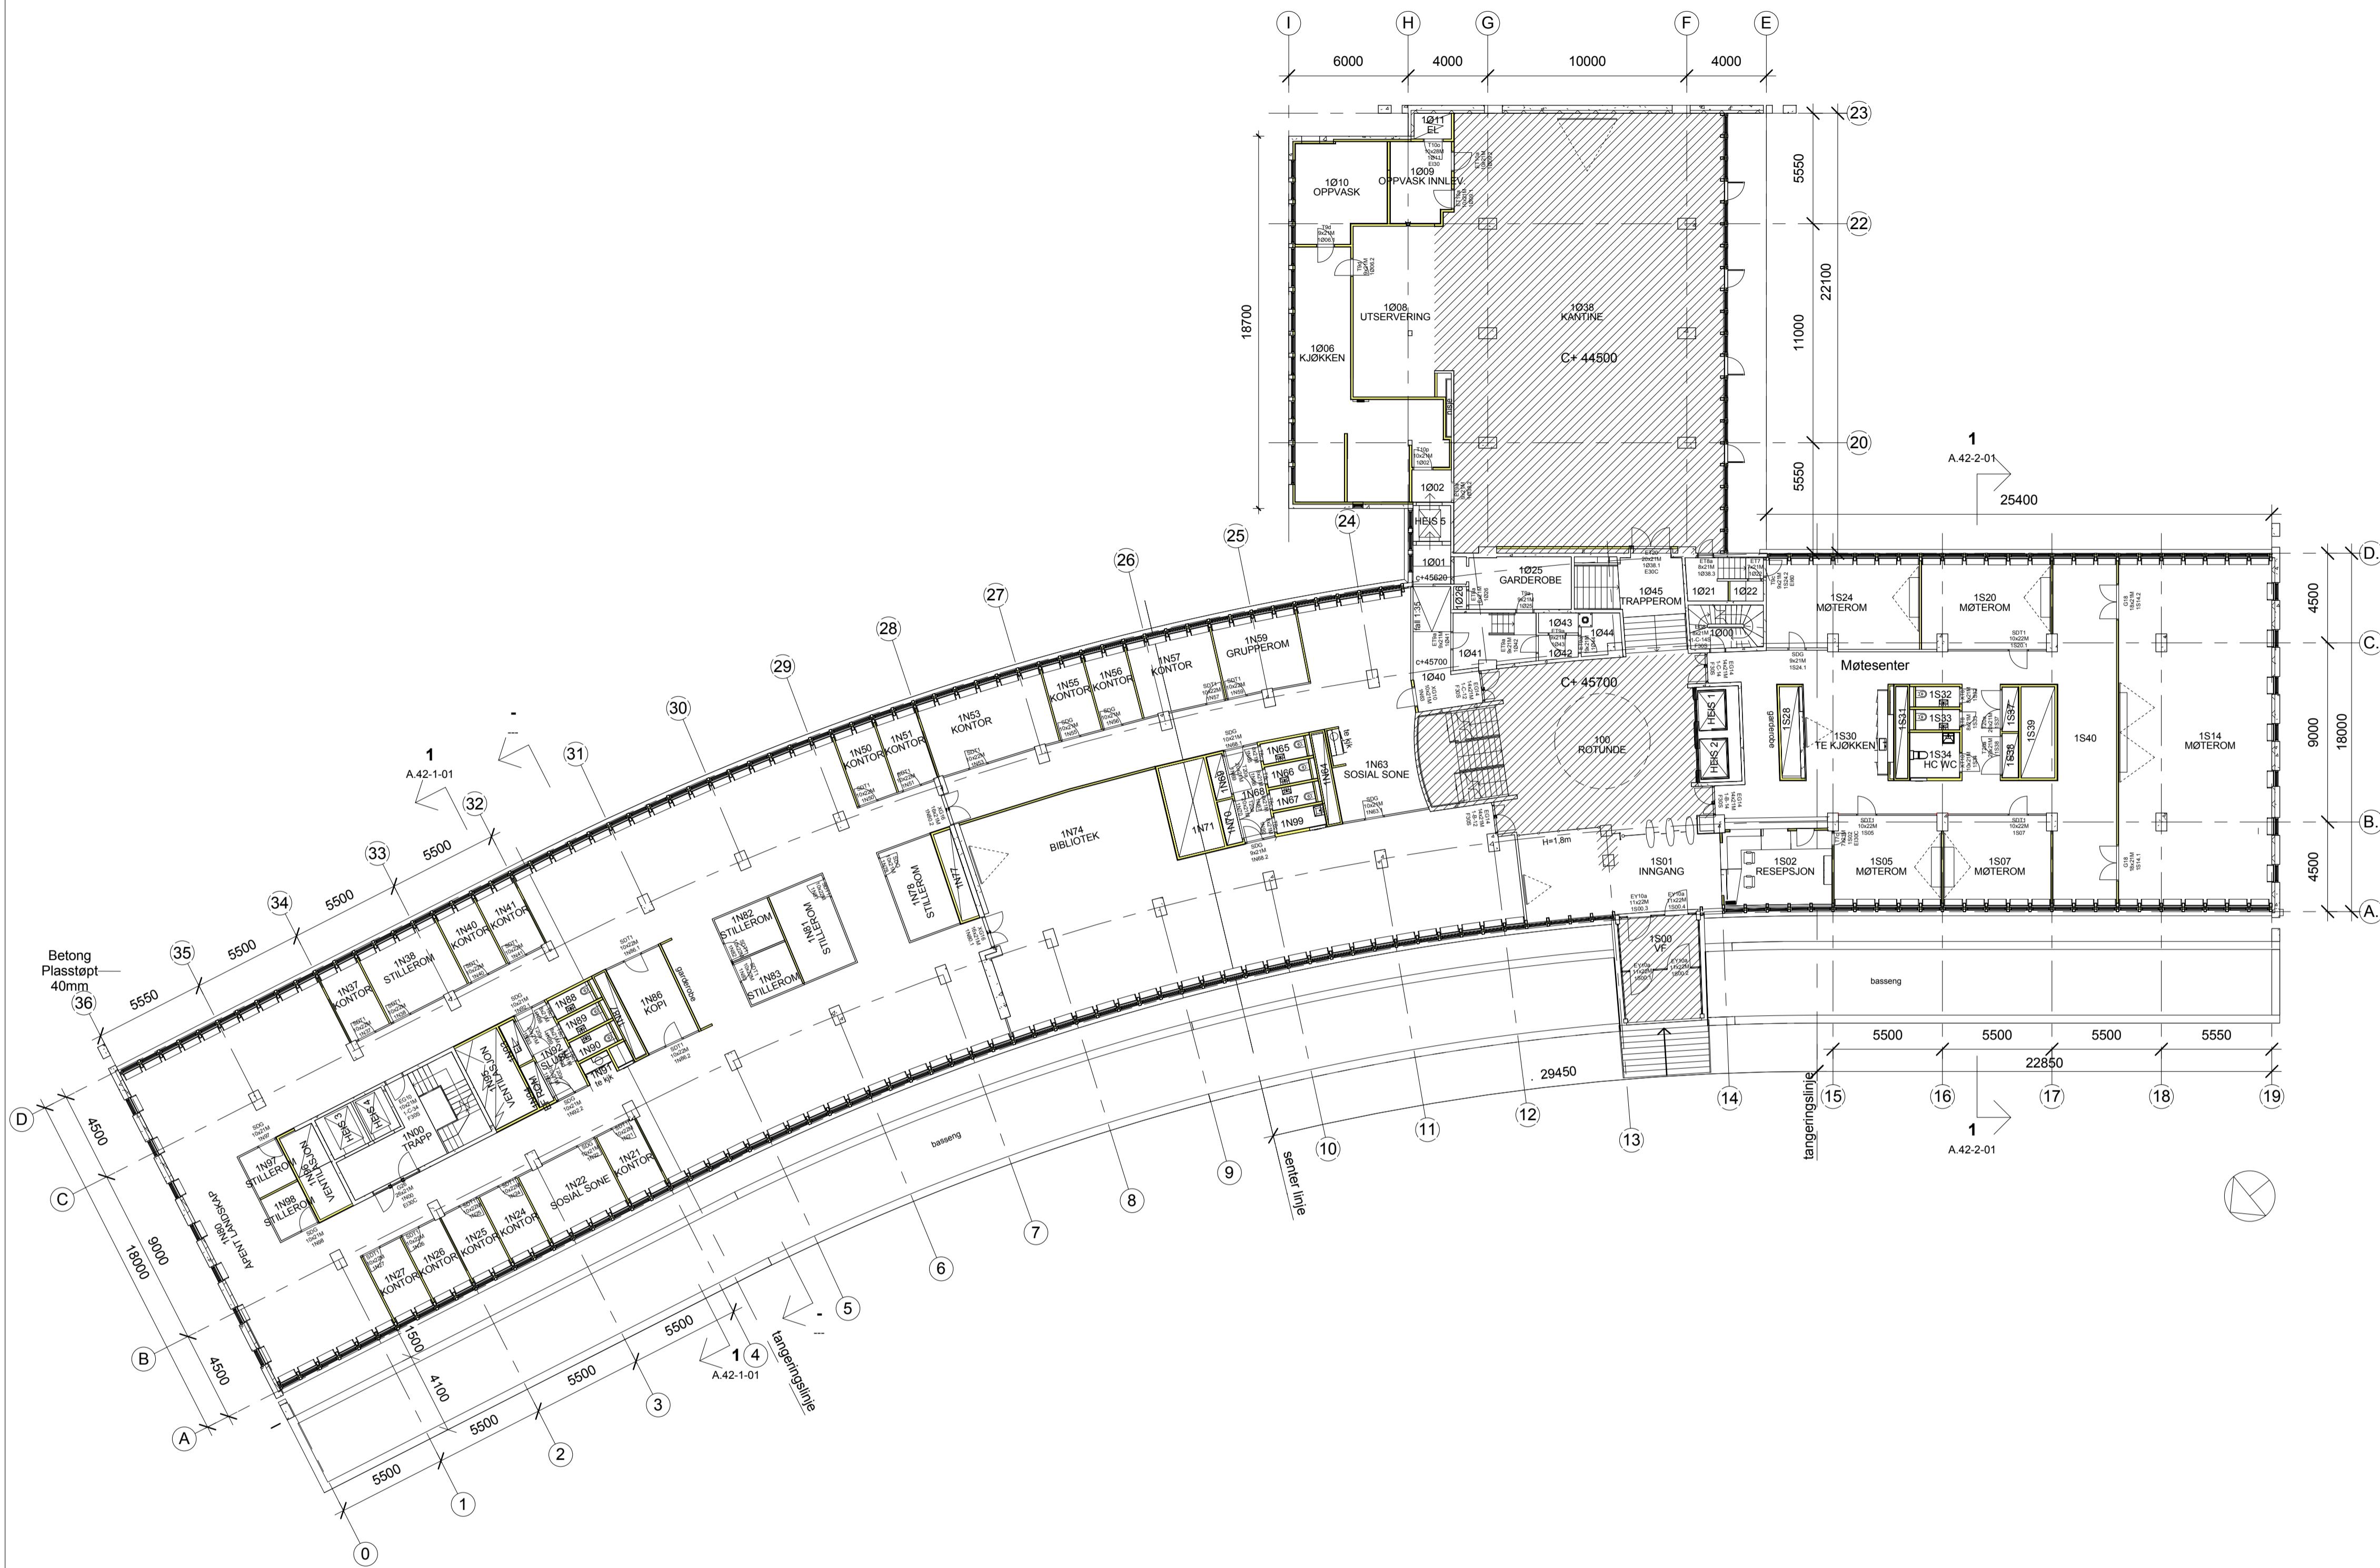

1 Plan 01  
1:200


Rev	Dato	Tekst	Tegn	Kontr
O	19.02.16	NYE ROM 1N26,1N27,1N97,1N98,1N78,1N55,1N56, 1N57,1N59. NY DØR 1N22. NYE VEGGER MOT KJERNE 1N63 OG 1N74. ROM 1N60 OG 1N62 UTGAR. TE KJK. UTVIDET. ADG.KTR. VED RESEPSJON. SOM BYGGET	Team	HT
N	01.04.11	SOM BYGGET	Team	HT
M	30.11.10	OVERSIKTSPL. DØRER	Team	VS
L	06.10.10	OVERSIKTSPL. DØRER	Team	HT
K	31.08.10	OVERSIKTSPL. DØRER	Team	HT
J	09.07.10	OVERSIKTSPL. DØRER	Team	HT
I	02.07.10	SØKNAD OM ENDRING AV TILL. 4, INKL. IG 8	Team	HT
H	14.06.10	DØRER REVIDERT	Team	HT
G	31.05.10	SLUSER UTENFOR TOALETTER. REV. MØTESENTER. DØRNUMMER	Team	HT
F	12.02.10	ENDRET PLASSERING HC TOALET TEGN. NR. ENDRET FRA A.11-010	Team	HT
E	17.08.09	TILBUDSTEGNING	Team	HT
D	06.07.09	SØKNAD OM ENDRING AV TILLATELSE	Team	HT
C	13.11.06	ENDRET FREDET OMRÅDE. KANTINE MED	MH	KØ
B	06.11.06	FREDET OMRÅDE VIST. SENTRALT TRAPPEROM	MH	KØ
A	01.04.05	ETABLERT	AWA	PA

Varslet fredet område

Skala 1:200/A1 1:400/A3	Tegnings nr. <b>A.21-0-01</b>	Index o
----------------------------	----------------------------------	------------

Innhold  
**PLAN 01**

Tiltakshaver  
**ENTRA EIENDOM AS**  
BISKOP GUNNERUSGATE 14 - POSTBOKS 3  
0051 OSLO TLF 21 60 51 00

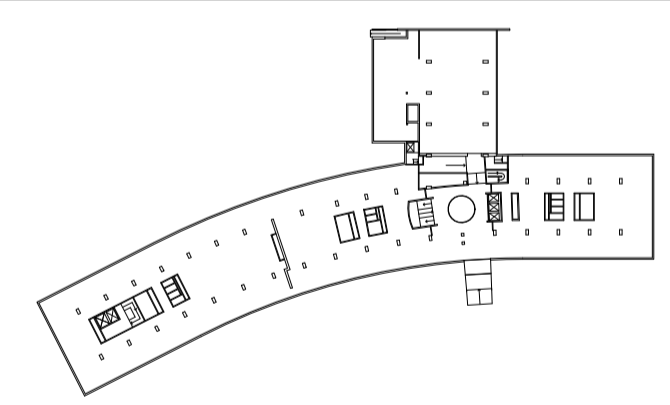

Totalentreprenør  
**Skanska Norge as**  
Drammensveien 60, pb 1175 Sentrum, 0107 Oslo

Prosjekt  
**Middelthunsgate 29**

Prosjekt nr.  
**10-02-1392**

ARK : Dark Arkitekter AS, Drammensveien 130, 0277 Oslo  
RIB : Siv ing Haug og Blom-Bakke A/S, Chr. Krohgs gt. 34, 0186 Oslo  
RIE : ECT AS, Rosenkrantzgt. 75, 3018 Drammen  
RIV : Erichsen & Horgen A/S, Nydalsveien 36, 0403 Oslo  
RØR : Aug. Larsen AS, Postboks 228, 0510 Oslo  
EL : Moelven Elektro AS, Ensjøvn. 3, 0655 Oslo  
VENT : Komplett Bygg AS, P.b. 163, 1410 Kolbotn

**dark** DARK ARKITEKTER AS | www.darkarkitekter.no  
TLF: 23 13 12 00 | FAX: 23 13 12 01  
DRAMMENSVEIEN 130 | N 0277 OSLO


Innhold  
**PLAN 01**

Tegn. Status  
**Som bygget**

Vedlegg nr.  
**E-12**

Skala 1:200/A1 1:400/A3	Tegnings nr. <b>A.21-0-01</b>	Index o
----------------------------	----------------------------------	------------



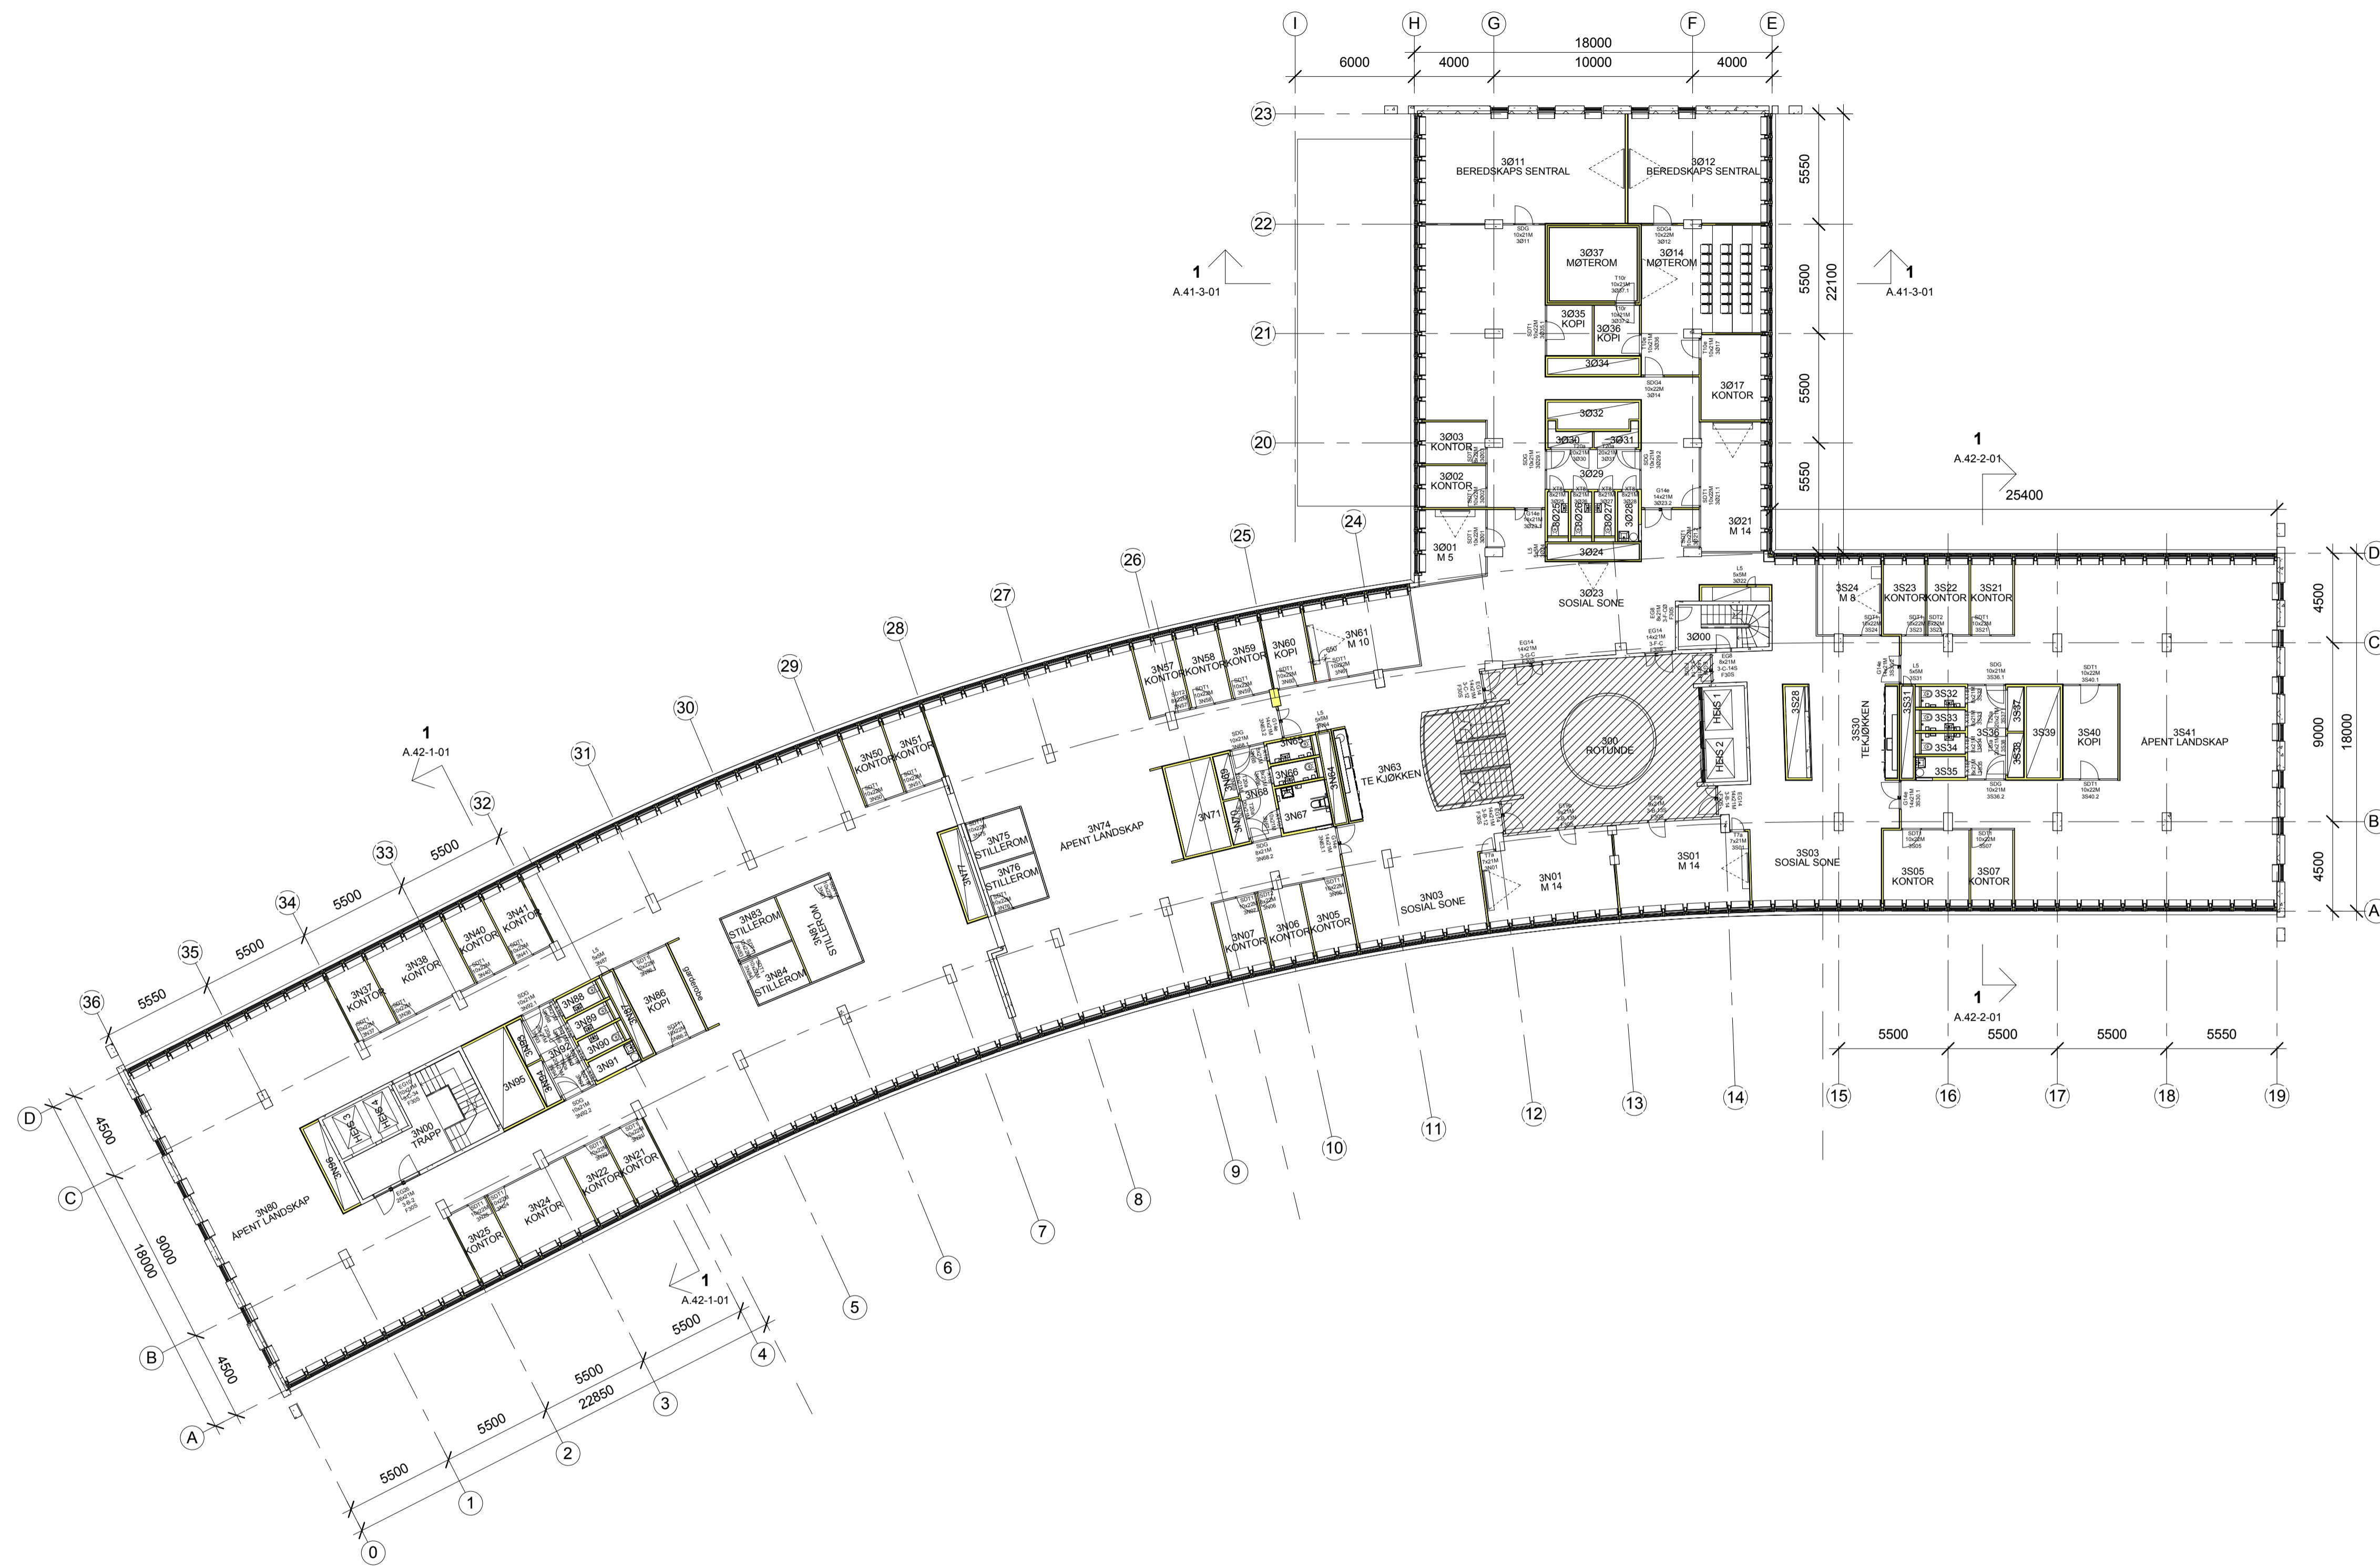

1 Plan 03  
1 : 200


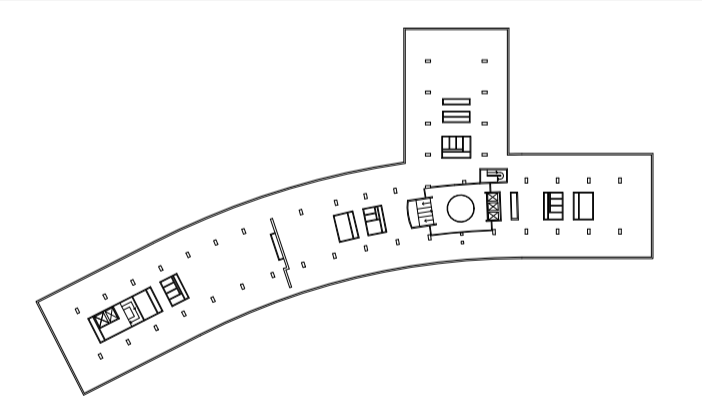
Rev	Dato	Tekst	Tegn	Kontr
O	19.02.16	NYE ROM 3036, 3037 OG 3014. SOM BYGGET	Team	HT
N	22.01.15	OPPDATERT LAYOUT	Team	HT
M	30.06.14	OMBYGGING 3. ET., ØSTFLØY	Team	HT
L	01.04.11	SOM BYGGET	Team	HT
K	06.10.10	OVERSIKTSPL. DØRER	Team	VS
J	31.08.10	OVERSIKTSPL. DØRER	Team	HT
I	09.07.10	OVERSIKTSPL. DØRER	Team	HT
H	14.06.10	DØRER	Team	HT
G	31.05.10	DØRNUMMER	Team	HT
F	29.03.10	TOALETT SLUSER. OMFORENT FASTE VEGGER.	Team	HT
E	12.02.10	TEGN. ENDRET NR. FRA A.11-030	Team	HT
D	17.08.09	TILBUDSTEGNING	Team	HT
C	06.07.09	SØKNAD OM ENDRING AV TILLATELSE	Team	HT
B	06.11.06	FREDET OMRÅDE VIST: SENTRALT TRAPPEROM	MH	KØ
A	01.04.05	ETABLERT	AWA	PA

Varslet fredet område

Skala 1:200/A1 1:400/A3	Tegnings nr. <b>A.21-0-03</b>	Index O
----------------------------	----------------------------------	------------

Innhold  
**PLAN 03**

Tiltakshaver  
**ENTRA EIENDOM AS**  
BISKOP GUNNERUSGATE 14 - POSTBOKS 3  
0051 OSLO TLF 21 60 51 00

Totalentreprenør  
**Skanska Norge as**  
Drammensveien 60, pb 1175 Sentrum, 0107 Oslo

Prosjekt  
**Middelthunsgate 29**

Prosjekt nr.  
**10-02-1392**

ARK : Dark Arkitekter AS, Drammensveien 130, 0277 Oslo  
RIB : Siv ing Haug og Blom-Bakke A/S, Chr. Krohgs gt. 34, 0186 Oslo  
RIE : ECT AS, Rosenkrantzgt. 75, 3018 Drammen  
RIV : Erichsen & Horgen A/S, Nydalsveien 36, 0403 Oslo  
RØR : Aug. Larsen AS, Postboks 228, 0510 Oslo  
EL : Moelven Elektro AS, Ensjøvn. 3, 0655 Oslo  
VENT : Komplet Bygg AS, P.b. 163, 1410 Kolbotn

**dark** DARK ARKITEKTER AS | www.darkarkitekter.no  
TLF: 23 13 12 00 | FAX: 23 13 12 01  
DRAMMENSVEIEN 130 | N 0277 OSLO


Innhold  
**PLAN 03**

Tegn. Status  
**Ombygging**

Vedlegg nr.  
**E-14**

Skala 1:200/A1 1:400/A3	Tegnings nr. <b>A.21-0-03</b>	Index O
----------------------------	----------------------------------	------------



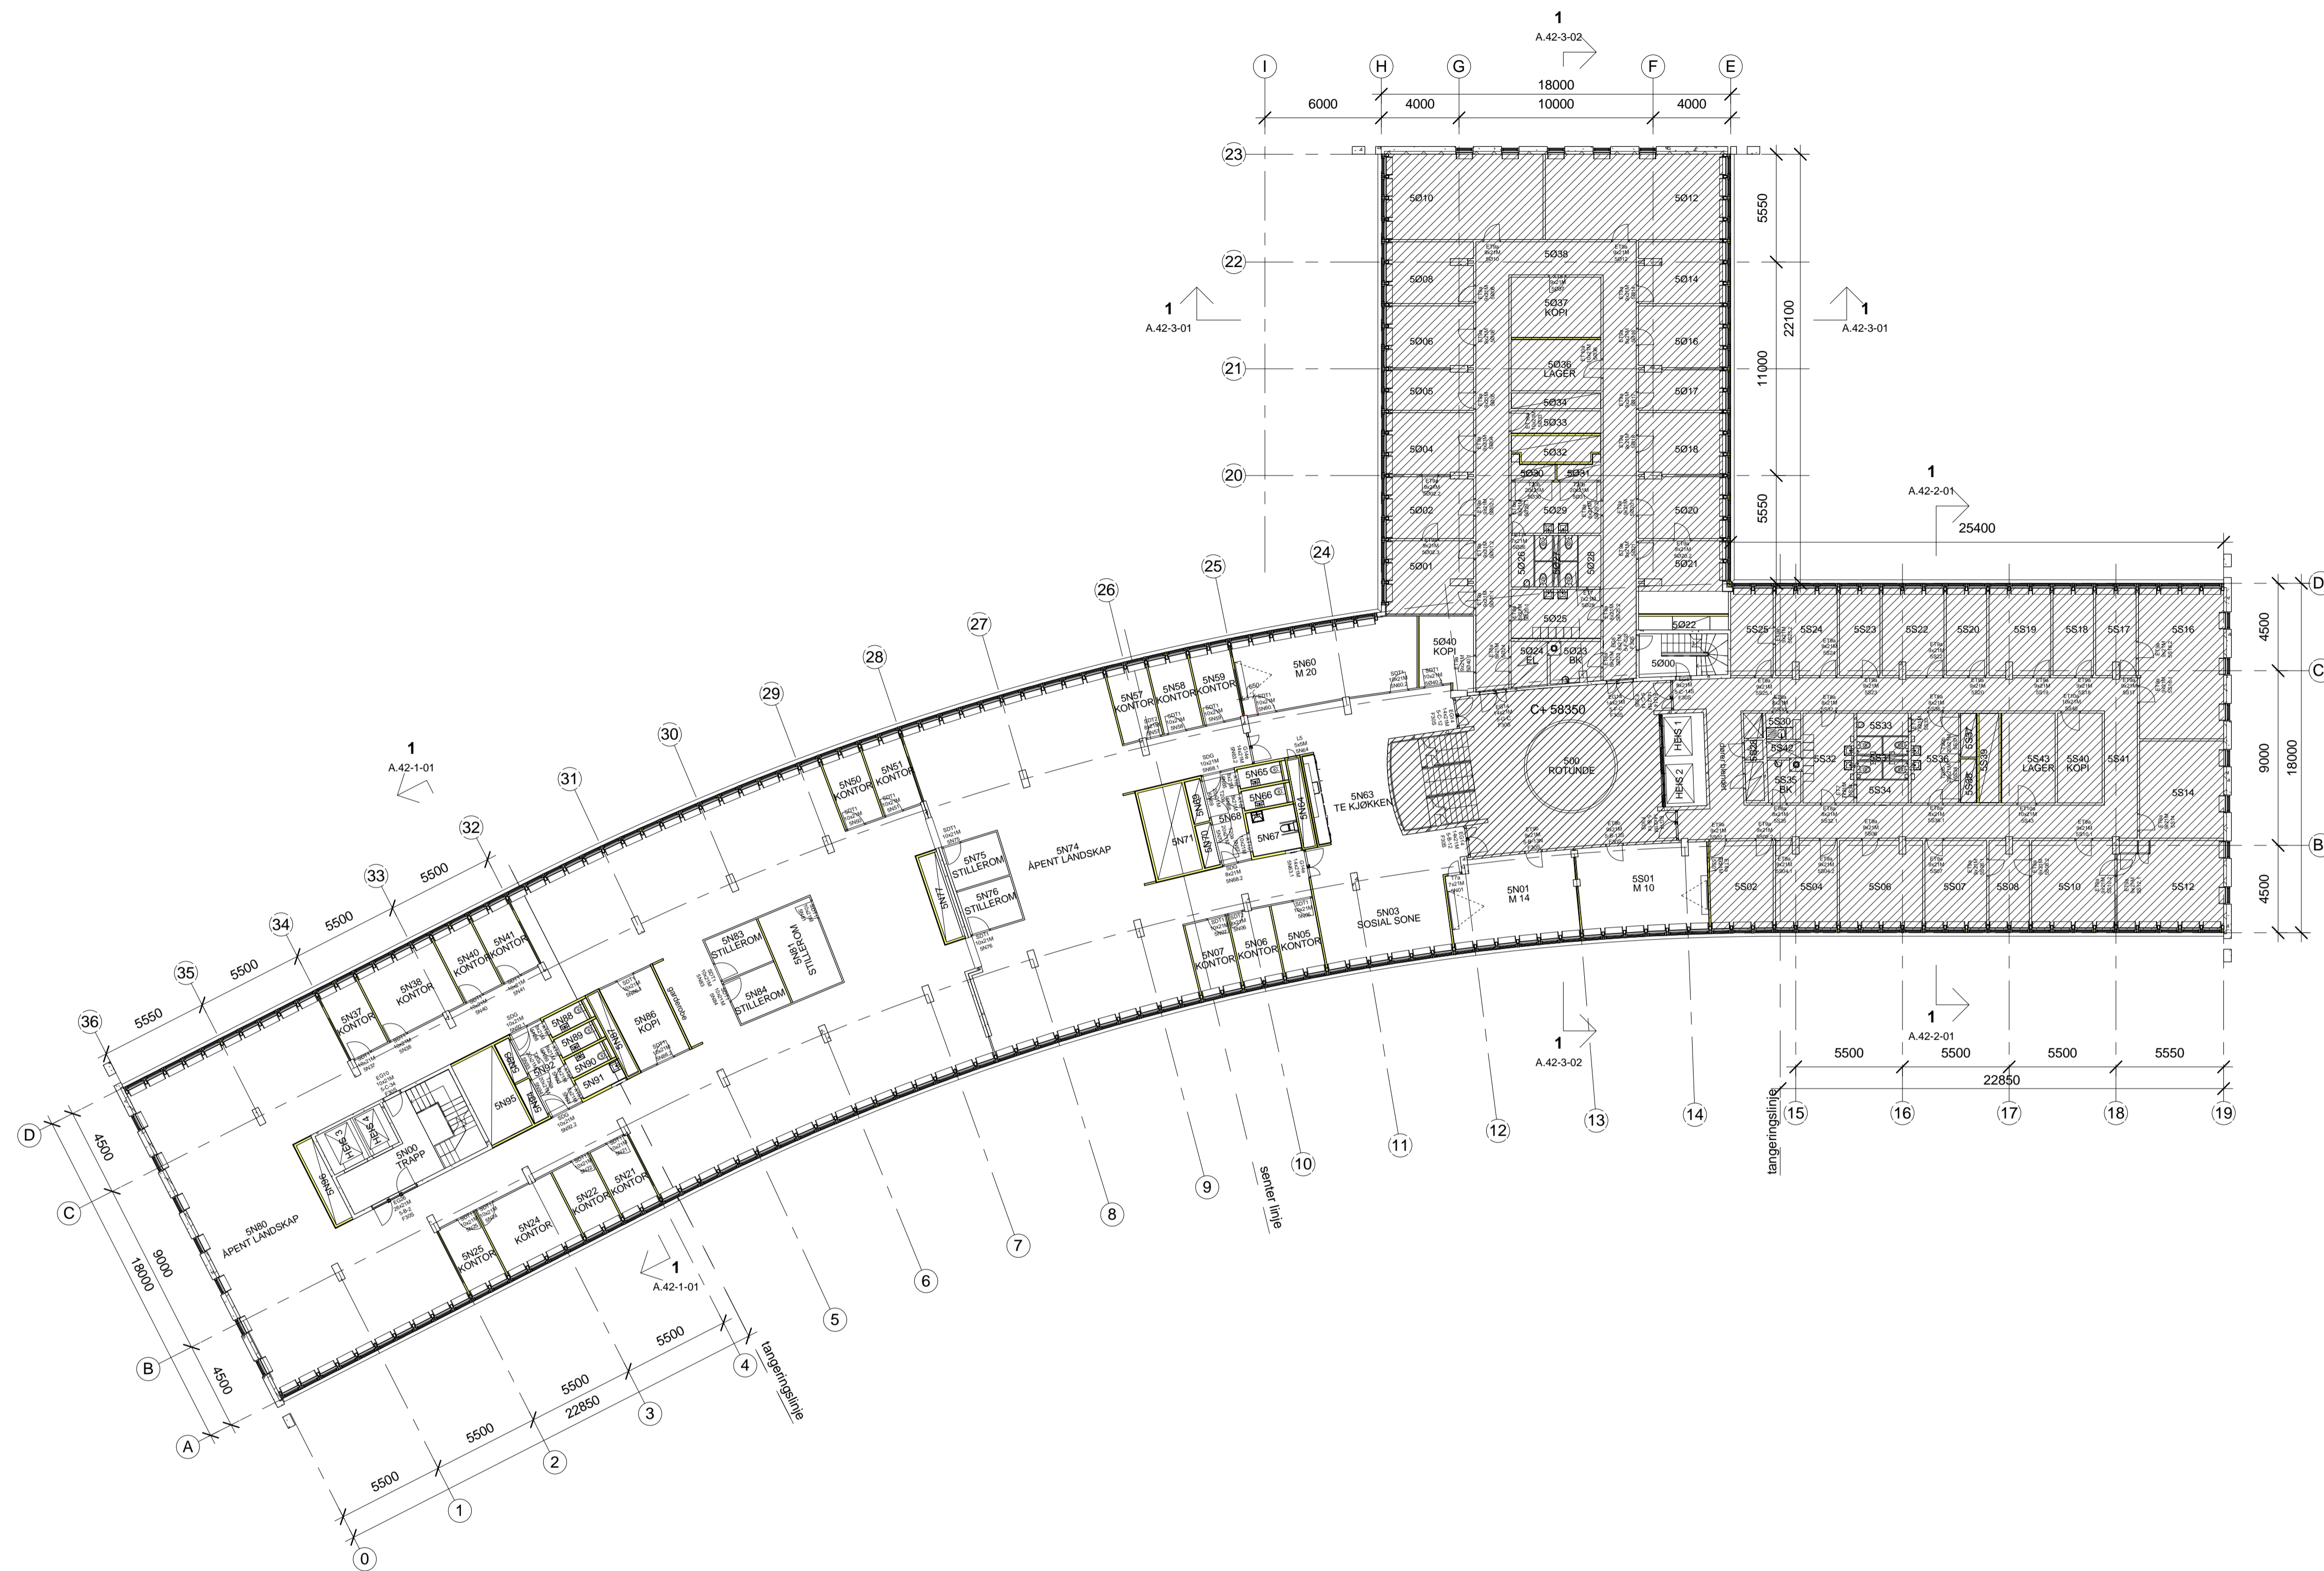

1 Plan 05  
1:200


Rev	Dato	Tekst	Tegn	Kontr
L	01.04.11	SOM BYGGET	Team	HT
K	06.10.10	OVERSIKTSPL. DØRER	Team	VS
J	31.08.10	OVERSIKTSPL. DØRER	Team	HT
I	09.07.10	OVERSIKTSPL. DØRER	Team	HT
H	14.06.10	DØRER	Team	HT
G	31.05.10	DØRNUMMER	Team	HT
F	29.03.10	TOALETT SLUSE, OMFORENT FASTE VEGGER.	Team	HT
E	12.02.10	TEGN. NR. ENDRET FRA A.11-050	Team	HT
D	17.08.09	TILBUDSTEGNING	Team	HT
C	06.07.09	SØKNAD OM ENDRING AV TILLATELSE	Team	HT
B	06.11.06	FREDET OMRÅDE VIST: SENTRALT TRAPPEROM	MH	KØ
A	01.04.05	ETABLERT	AWA	PA

Varslet fredet område

Skala 1:200/A1 1:400/A3	Tegnings nr. <b>A.21-0-05</b>	Index L
----------------------------	----------------------------------	------------

Innhold  
**PLAN 05**

Tiltakshaver  
**ENTRA EIENDOM AS**   
BISKOP GUNNERUSGATE 14 - POSTBOKS 3  
0051 OSLO TLF 21 60 51 00

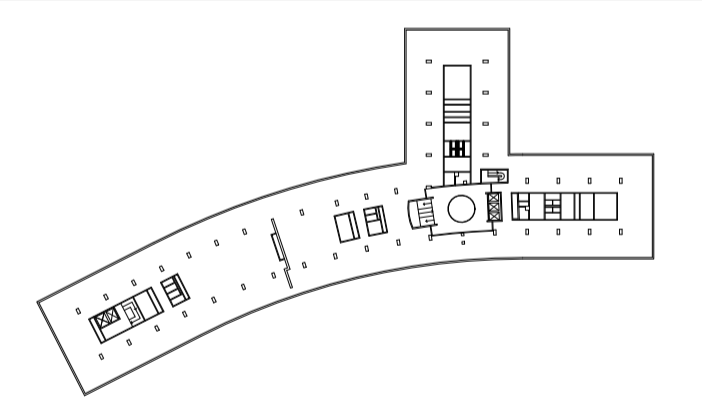

Totalentreprenør  
**Skanska Norge as**  
Drammensveien 60, pb 1175 Sentrum, 0107 Oslo

Prosjekt <b>Middelthunsgate 29</b>	Prosjekt nr. <b>10-02-1392</b>
---------------------------------------	-----------------------------------

ARK : Dark Arkitekter AS, Drammensveien 130, 0277 Oslo  
RIB : Siv ing Haug og Blom-Bakke A/S, Chr. Krohgs gt. 34, 0186 Oslo  
RIE : ECT AS, Rosenkrantzgt. 75, 3018 Drammen  
RIV : Erichsen & Horgen A/S, Nydalsveien 36, 0403 Oslo  
RØR : Aug. Larsen AS, Postboks 228, 0510 Oslo  
EL : Moelven Elektro AS, Ensjøvn. 3, 0655 Oslo  
VENT : Komplet Bygg AS, P.b. 163, 1410 Kolbotn

DARK ARKITEKTER AS | www.darkarkitekter.no  
TLF: 23 13 12 00 | FAX: 23 13 12 01  
DRAMMENSVEIEN 130 | N 0277 OSLO



Innhold  
**PLAN 05**

Tegn. Status <b>Som bygget</b>	Vedlegg nr. <b>E-16</b>
-----------------------------------	----------------------------

Skala 1:200/A1 1:400/A3	Tegnings nr. <b>A.21-0-05</b>	Index L
----------------------------	----------------------------------	------------





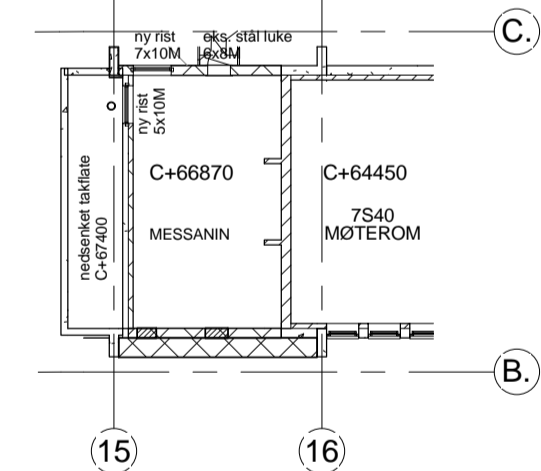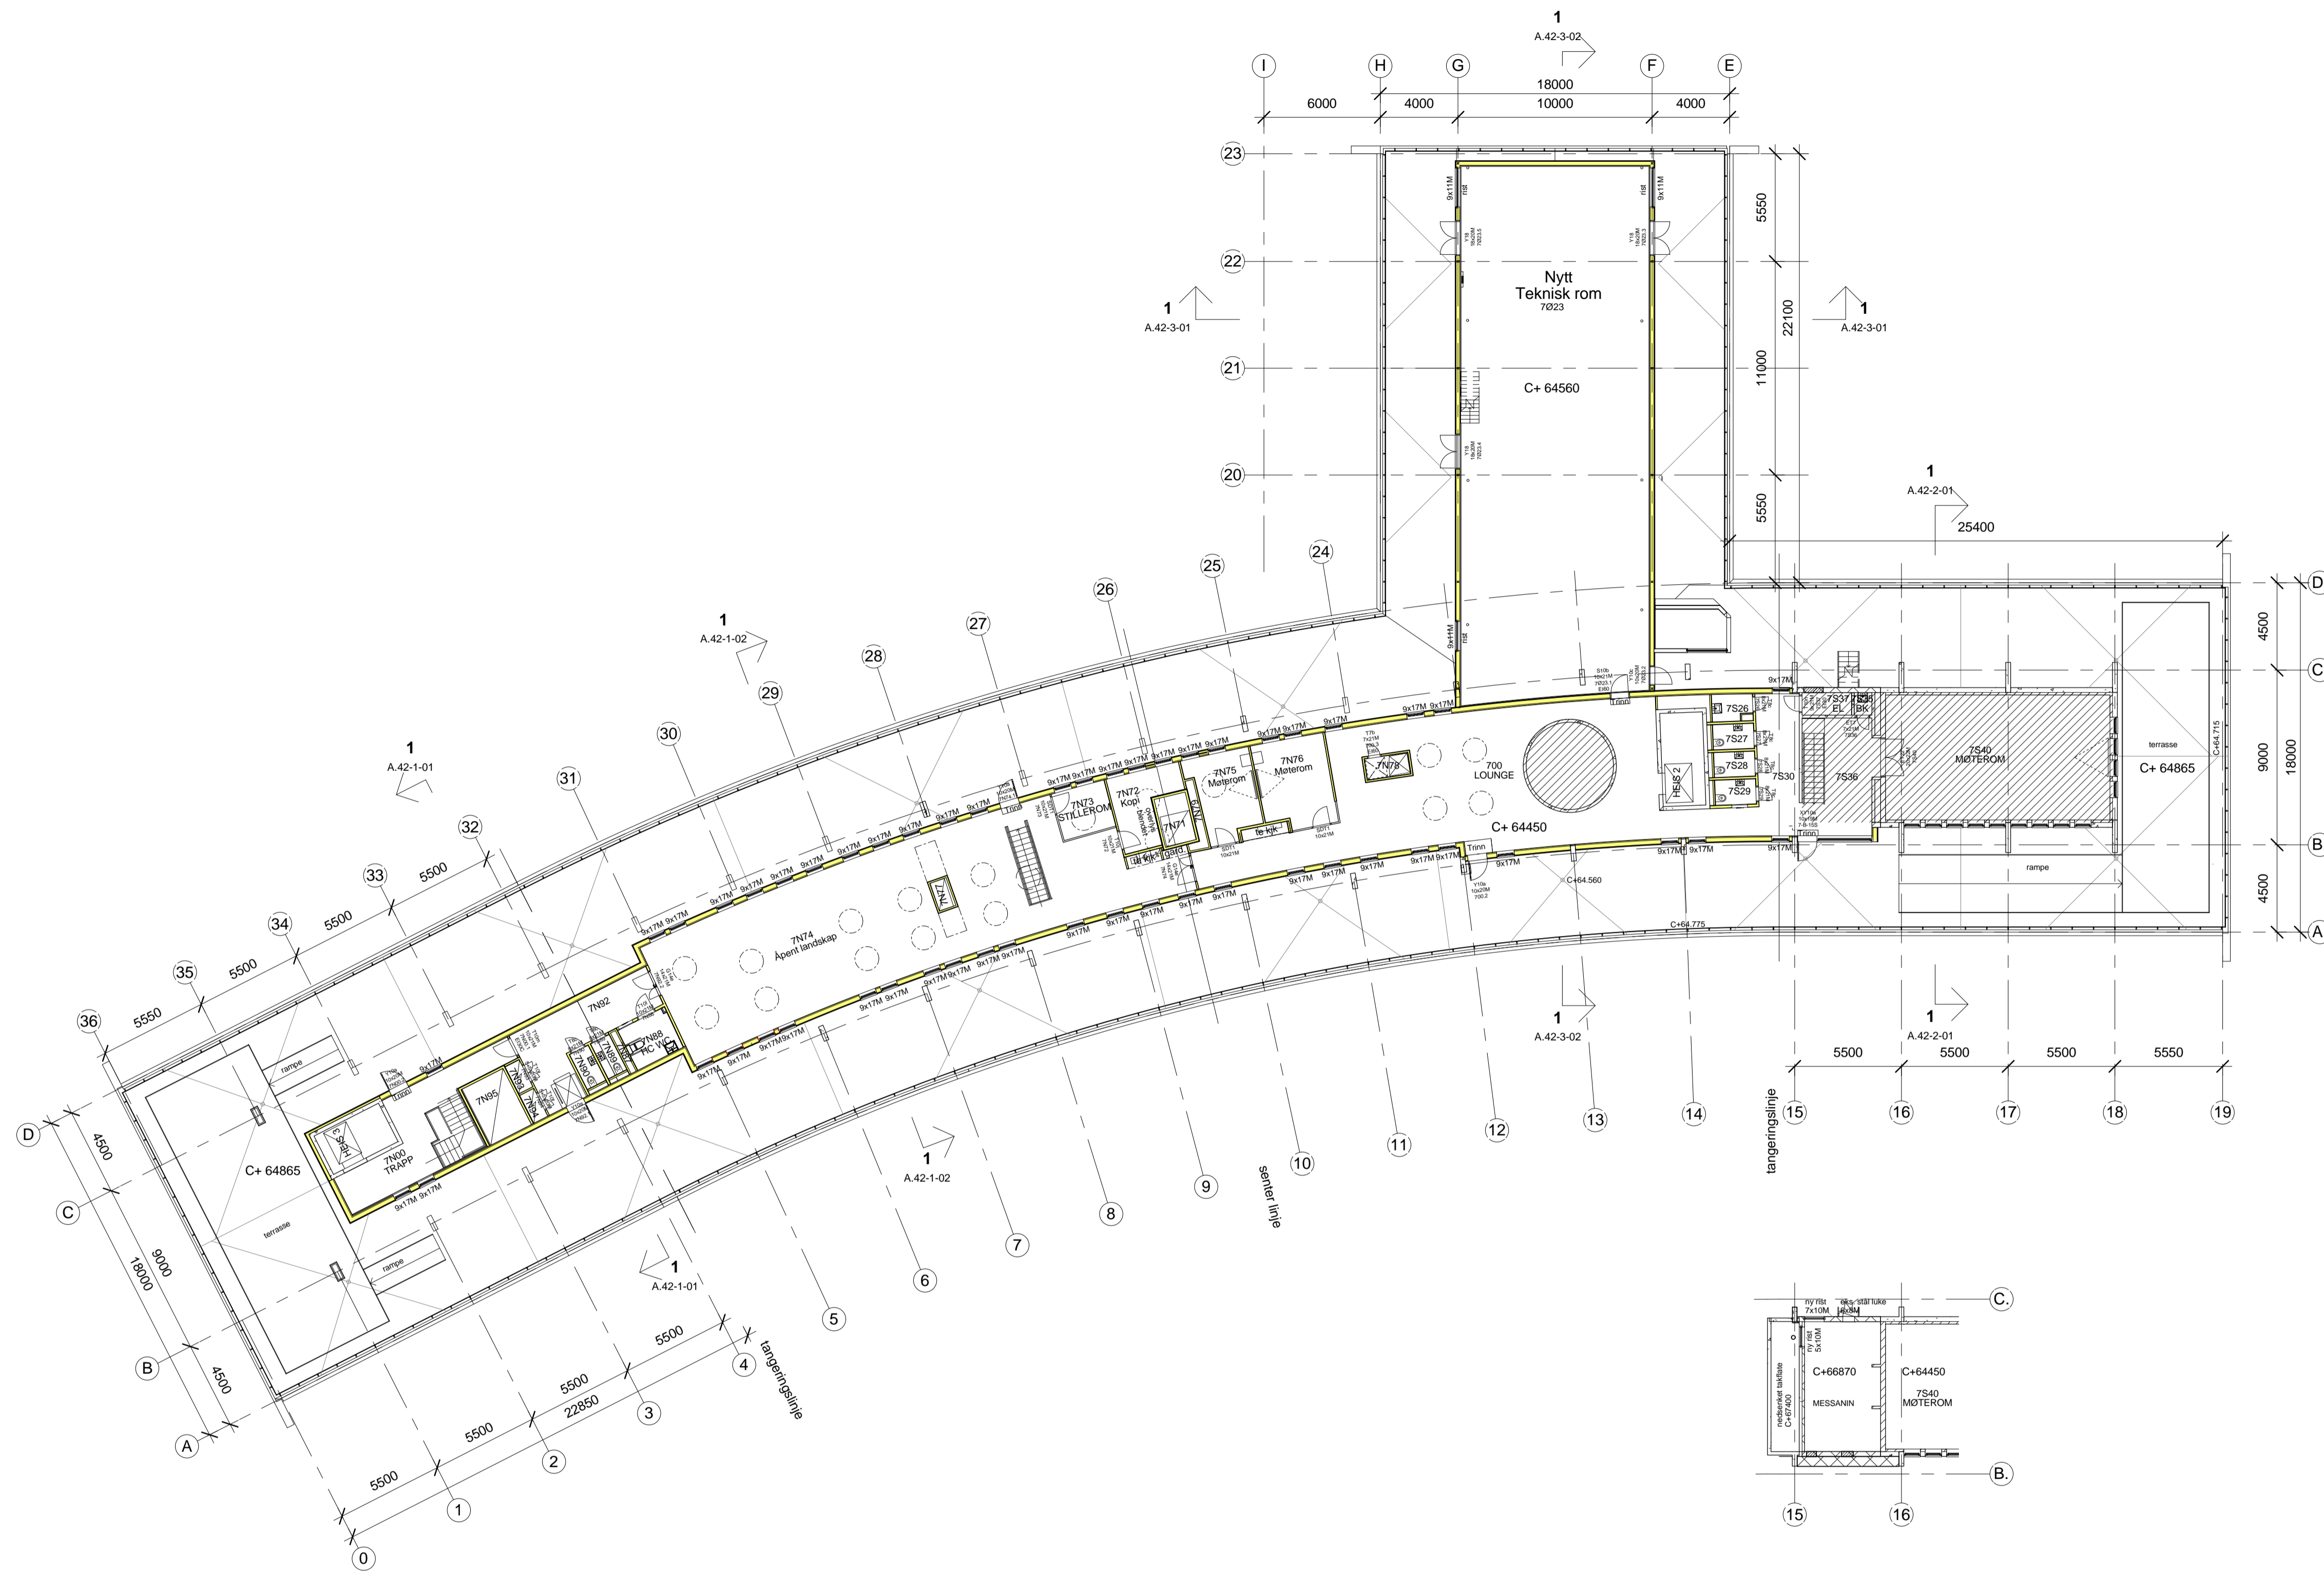

2 Plan 07\_ messanin  
1 : 200

1 Plan 07  
1 : 200


Rev	Dato	Tekst	Tegn	Kontr
O	01.04.11	SOM BYGGET	Team	HT
N	06.10.10	OVERSIKT DØRER	Team	VS
M	08.09.10	OVERSIKT DØRER, REV V/7N74 OG 7N92.2	Team	HT
L	31.08.10	REV.SJAKT AKSE 26, RØYKVENT. OG BIOPEIS.	Team	HT
K	09.07.10	UNDER ARB. OVERSIKT DØRER	Team	HT
J	02.07.10	SØKNAD OM ENDRING AV TILL. 4, INKL. IG 8	Team	HT
I	14.06.10	DØRER	Team	HT
H	31.05.10	DØRNUMMER	Team	HT
G	07.05.10	KORRINERT LAYOUT	Team	HT
F	03.05.10	SØKNAD OM ENDRING AV TILL.3 INKL. IG 5	Team	HT
E	12.02.10	TEGN. ENDRET NAVN FRA A.11-070	Team	HT
D	17.08.09	TILBUDSTEGNING	Team	HT
C	06.07.09	SØKNAD OM ENDRING AV TILLATELSE	Team	HT
B	06.11.06	FREDET OMRÅDE VIST: SENTRALT TRAPPEROM	MH	KØ
A	01.04.05	ETABLERT	AWA	PA

Varslet fredet område

Skala 1:200/A1 1:400/A3	Tegnings nr. <b>A.21-0-07</b>	Index O
----------------------------	----------------------------------	------------

Innhold  
**Plan 07**

Tiltakshaver  
**ENTRA EIENDOM AS**  
BISKOP GUNNERUSGATE 14 - POSTBOKS 3  
0051 OSLO TLF 21 60 51 00

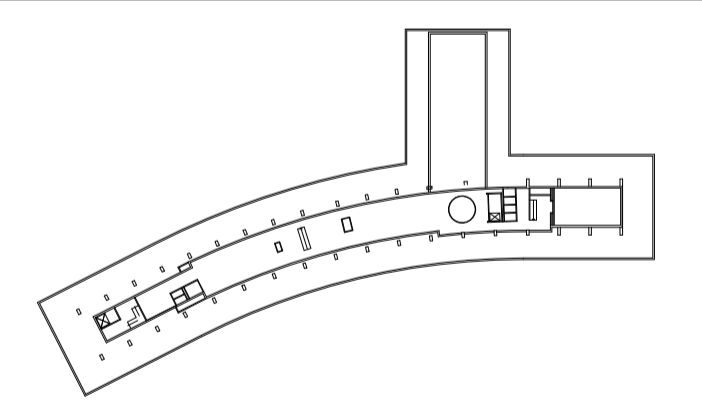

Totalentreprenør  
**Skanska Norge as**  
Drammensveien 60, pb 1175 Sentrum, 0107 Oslo

Prosjekt  
**Middelthunsgate 29**

Prosjekt nr.  
**10-02-1392**

ARK : Dark Arkitekter AS, Drammensveien 130, 0277 Oslo  
RIB : Siv Inng Haug og Blom-Bakke A/S, Chr. Krohgs gt. 34, 0186 Oslo  
RIE : ECT AS, Rosenkrantzgt. 75, 3018 Drammen  
RIV : Erichsen & Horgen A/S, Nydalsveien 36, 0403 Oslo  
RØR : Aug. Larsen AS, Postboks 228, 0510 Oslo  
EL : Moelven Elektro AS, Ensjøvn. 3, 0655 Oslo  
VENT : Komplet Bygg AS, P.b. 163, 1410 Kolbotn


**dark** DARK ARKITEKTER AS | www.darkarkitekter.no  
TLF: 23 13 12 00 | FAX: 23 13 12 01  
DRAMMENSVEIEN 130 | N 0277 OSLO

Innhold  
**Plan 07**

Tegn. Status  
**Som bygget**

Vedlegg nr.  
**E-18**

Skala 1:200/A1 1:400/A3	Tegnings nr. <b>A.21-0-07</b>	Index O
----------------------------	----------------------------------	------------

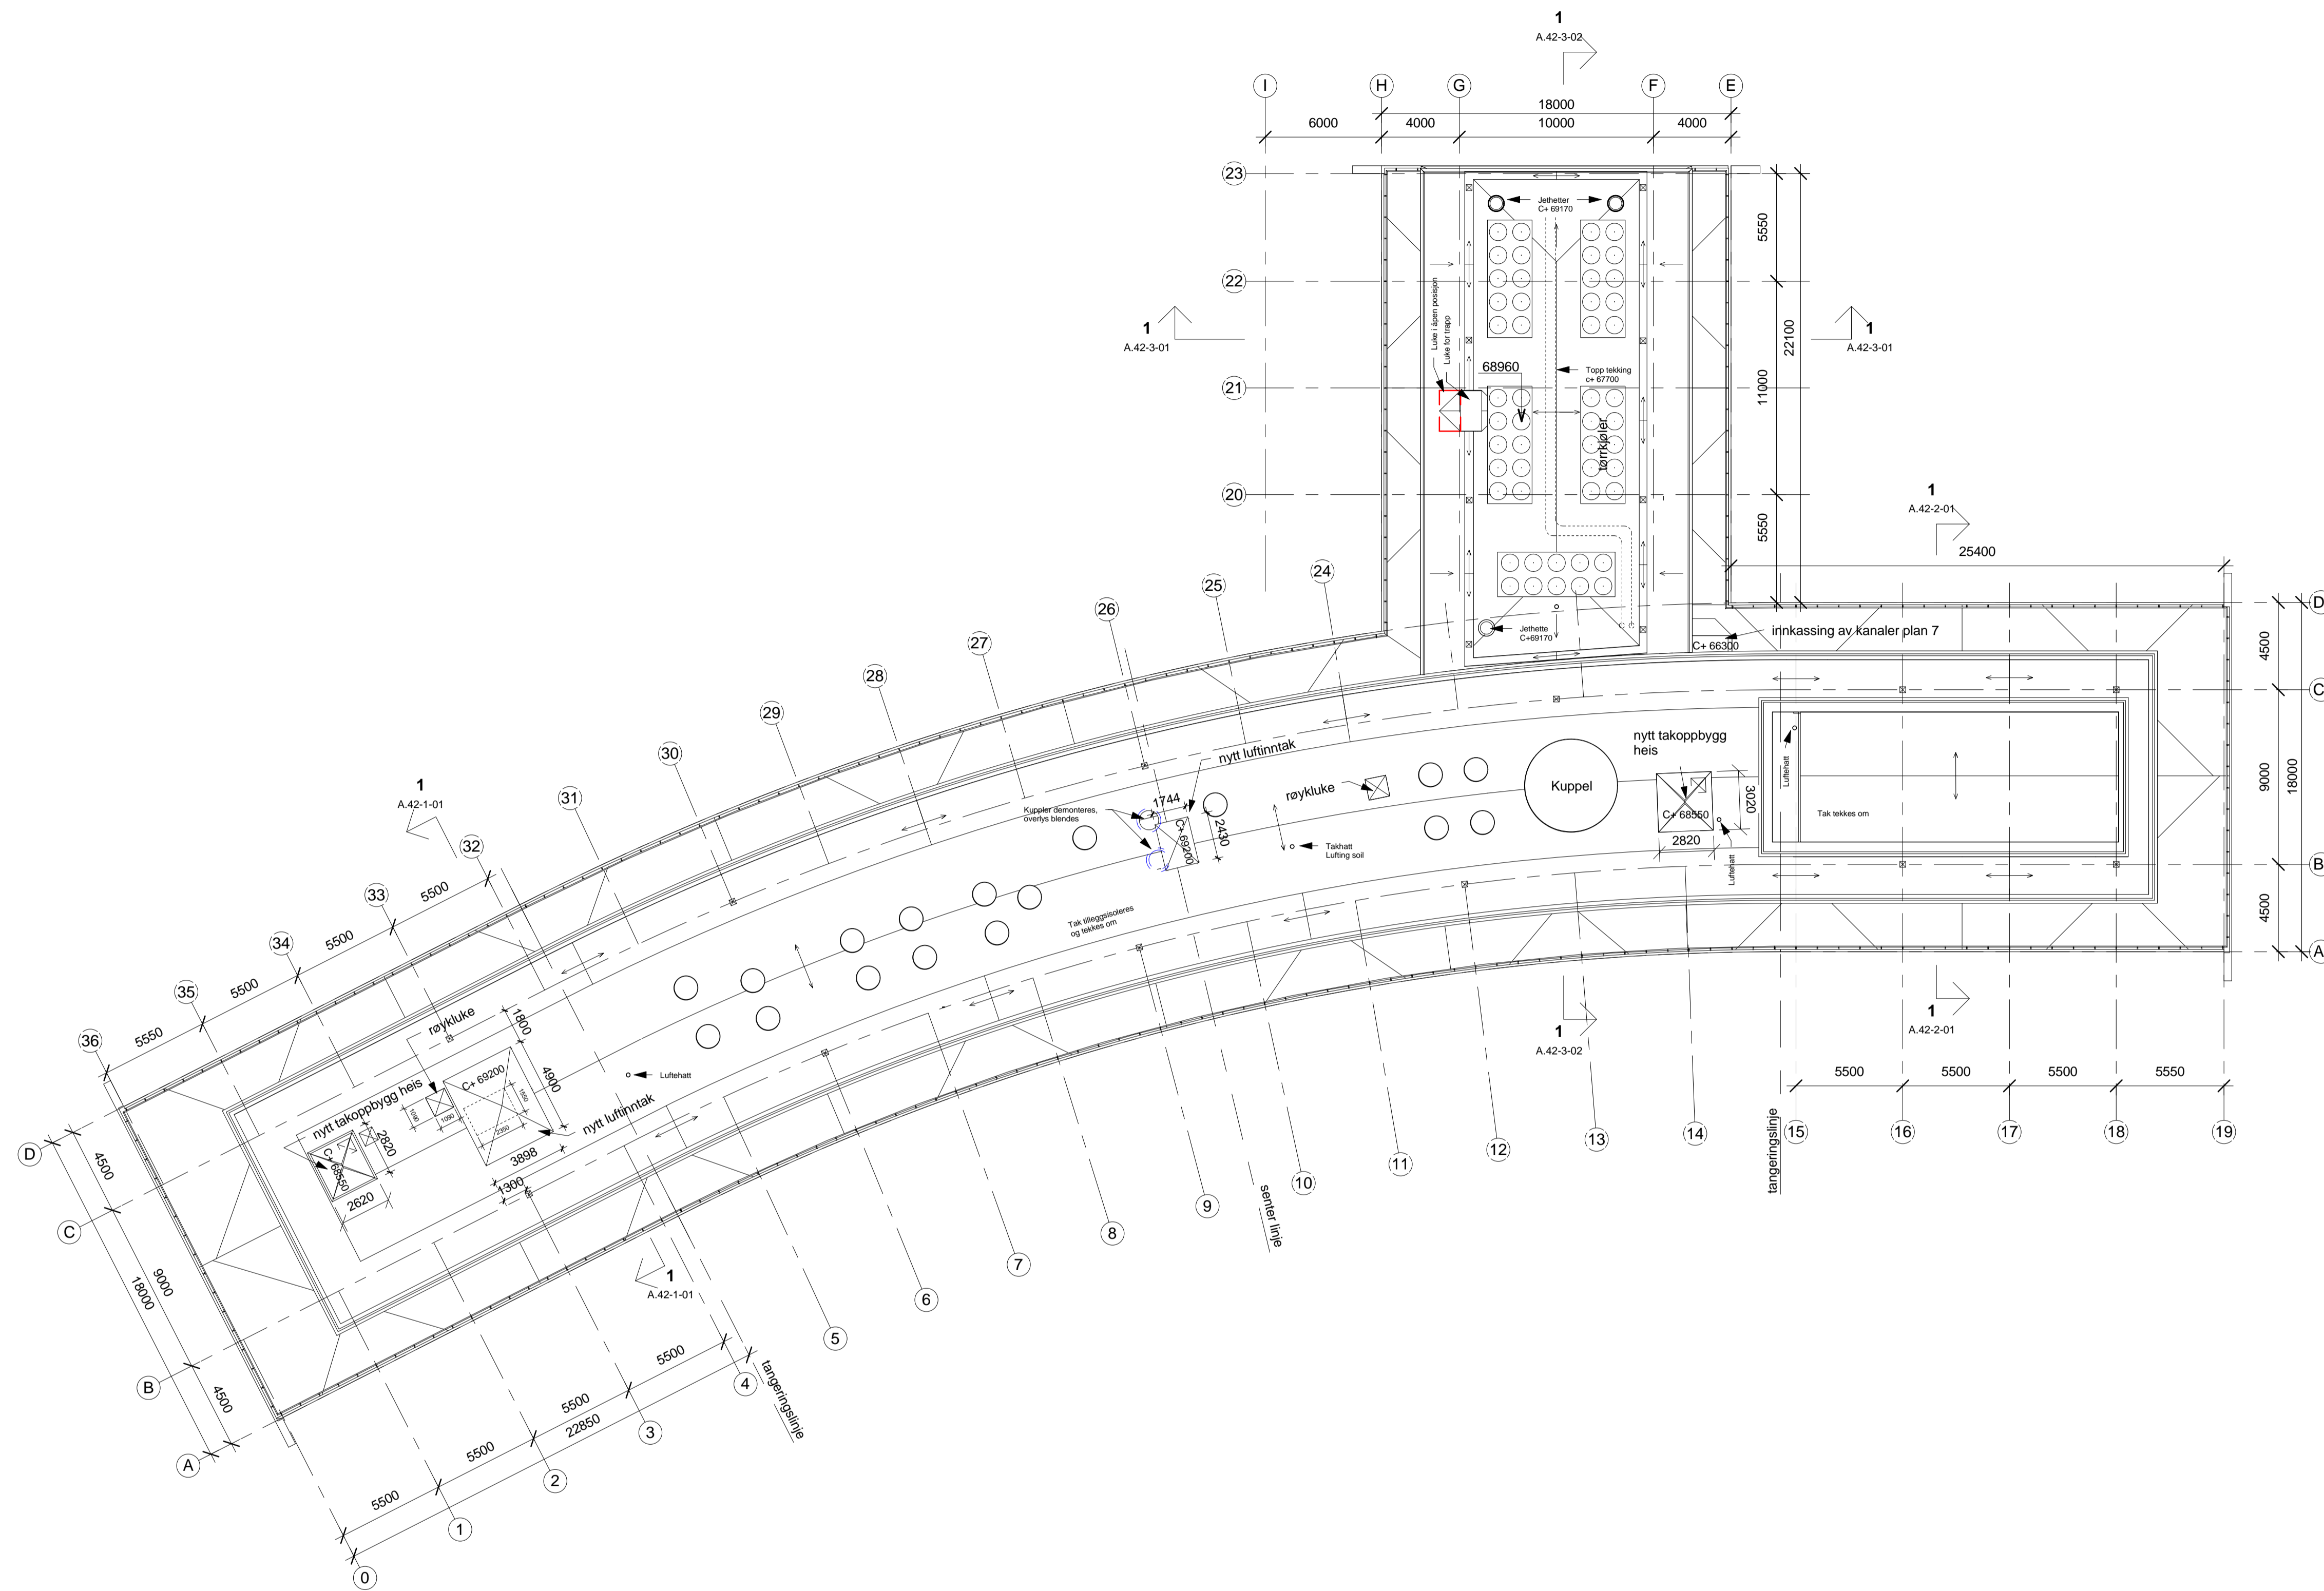


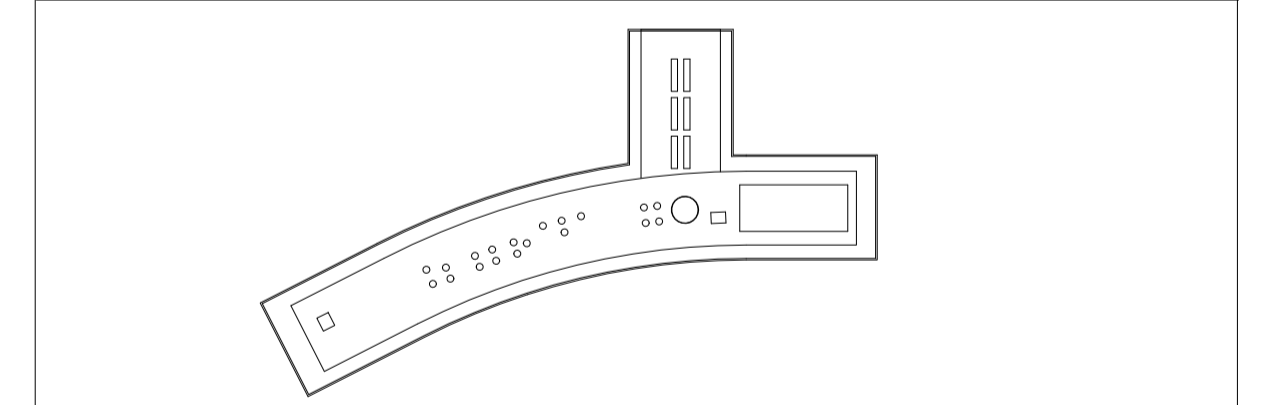
1 Plan tak  
1 : 200

Rev	Dato	Tekst	Tegn	Kontr
H	01.04.11	SOM BYGGET	Team	HT
G	30.08.10	SØKNAD OM IG 9	Team	HT
F	24.08.10	LUFTINNTAK, JETHETTER MM	Team	HT
E	09.04.10	FORELØPIG - PROSJEKTERINGSUNDERL. PÅBYGG	Team	HT
D	12.02.10	TEGN. NR. ENDRET FRA A.11-0T0	Team	HT
C	17.08.09	TILBUDSTEGNING	Team	HT
B	06.07.09	SØKNAD OM ENDRING AV TILLATELSE	Team	HT
A	01.04.05	ETABLERT	AWA	PA

Skala 1:200/A1 1:400/A3	Tegnings nr. <b>A.21-0-0T</b>	Index H
----------------------------	----------------------------------	------------

Innhold  
**TAKPLAN**

Tiltakshaver  
**ENTRA EIENDOM AS**  
BISKOP GUNNERUSGATE 14 - POSTBOKS 3  
0051 OSLO TLF 21 60 51 00

Totalentreprenør  
**Skanska Norge as**  
Drammensveien 60, pb 1175 Sentrum, 0107 Oslo

Prosjekt <b>Middelthunsgate 29</b>	Prosjekt nr. <b>10-02-1392</b>
---------------------------------------	-----------------------------------


ARK : Dark Arkitekter AS, Drammensveien 130, 0277 Oslo  
 RIB : Siv ing Haug og Blom-Bakke A/S, Chr. Krohgs gt. 34, 0186 Oslo  
 RIE : ECT AS, Rosenkrantzgt. 75, 3018 Drammen  
 RIV : Erichsen & Horgen A/S, Nydalsveien 36, 0403 Oslo  
 RØR : Aug. Larsen AS, Postboks 228, 0510 Oslo  
 EL : Moelven Elektro AS, Ensjøvn. 3, 0655 Oslo  
 VENT : Komplett Bygg AS, P.b. 163, 1410 Kolbotn

**dark** DARK ARKITEKTER AS | www.darkarkitekter.no  
 TLF: 23 13 12 00 | FAX: 23 13 12 01  
 DRAMMENSVEIEN 130 | N 0277 OSLO


Innhold  
**TAKPLAN**

Tegn. Status <b>Som bygget</b>	Vedlegg nr. <b>E-19</b>
-----------------------------------	----------------------------

Skala 1:200/A1 1:400/A3	Tegnings nr. <b>A.21-0-0T</b>	Index H
----------------------------	----------------------------------	------------

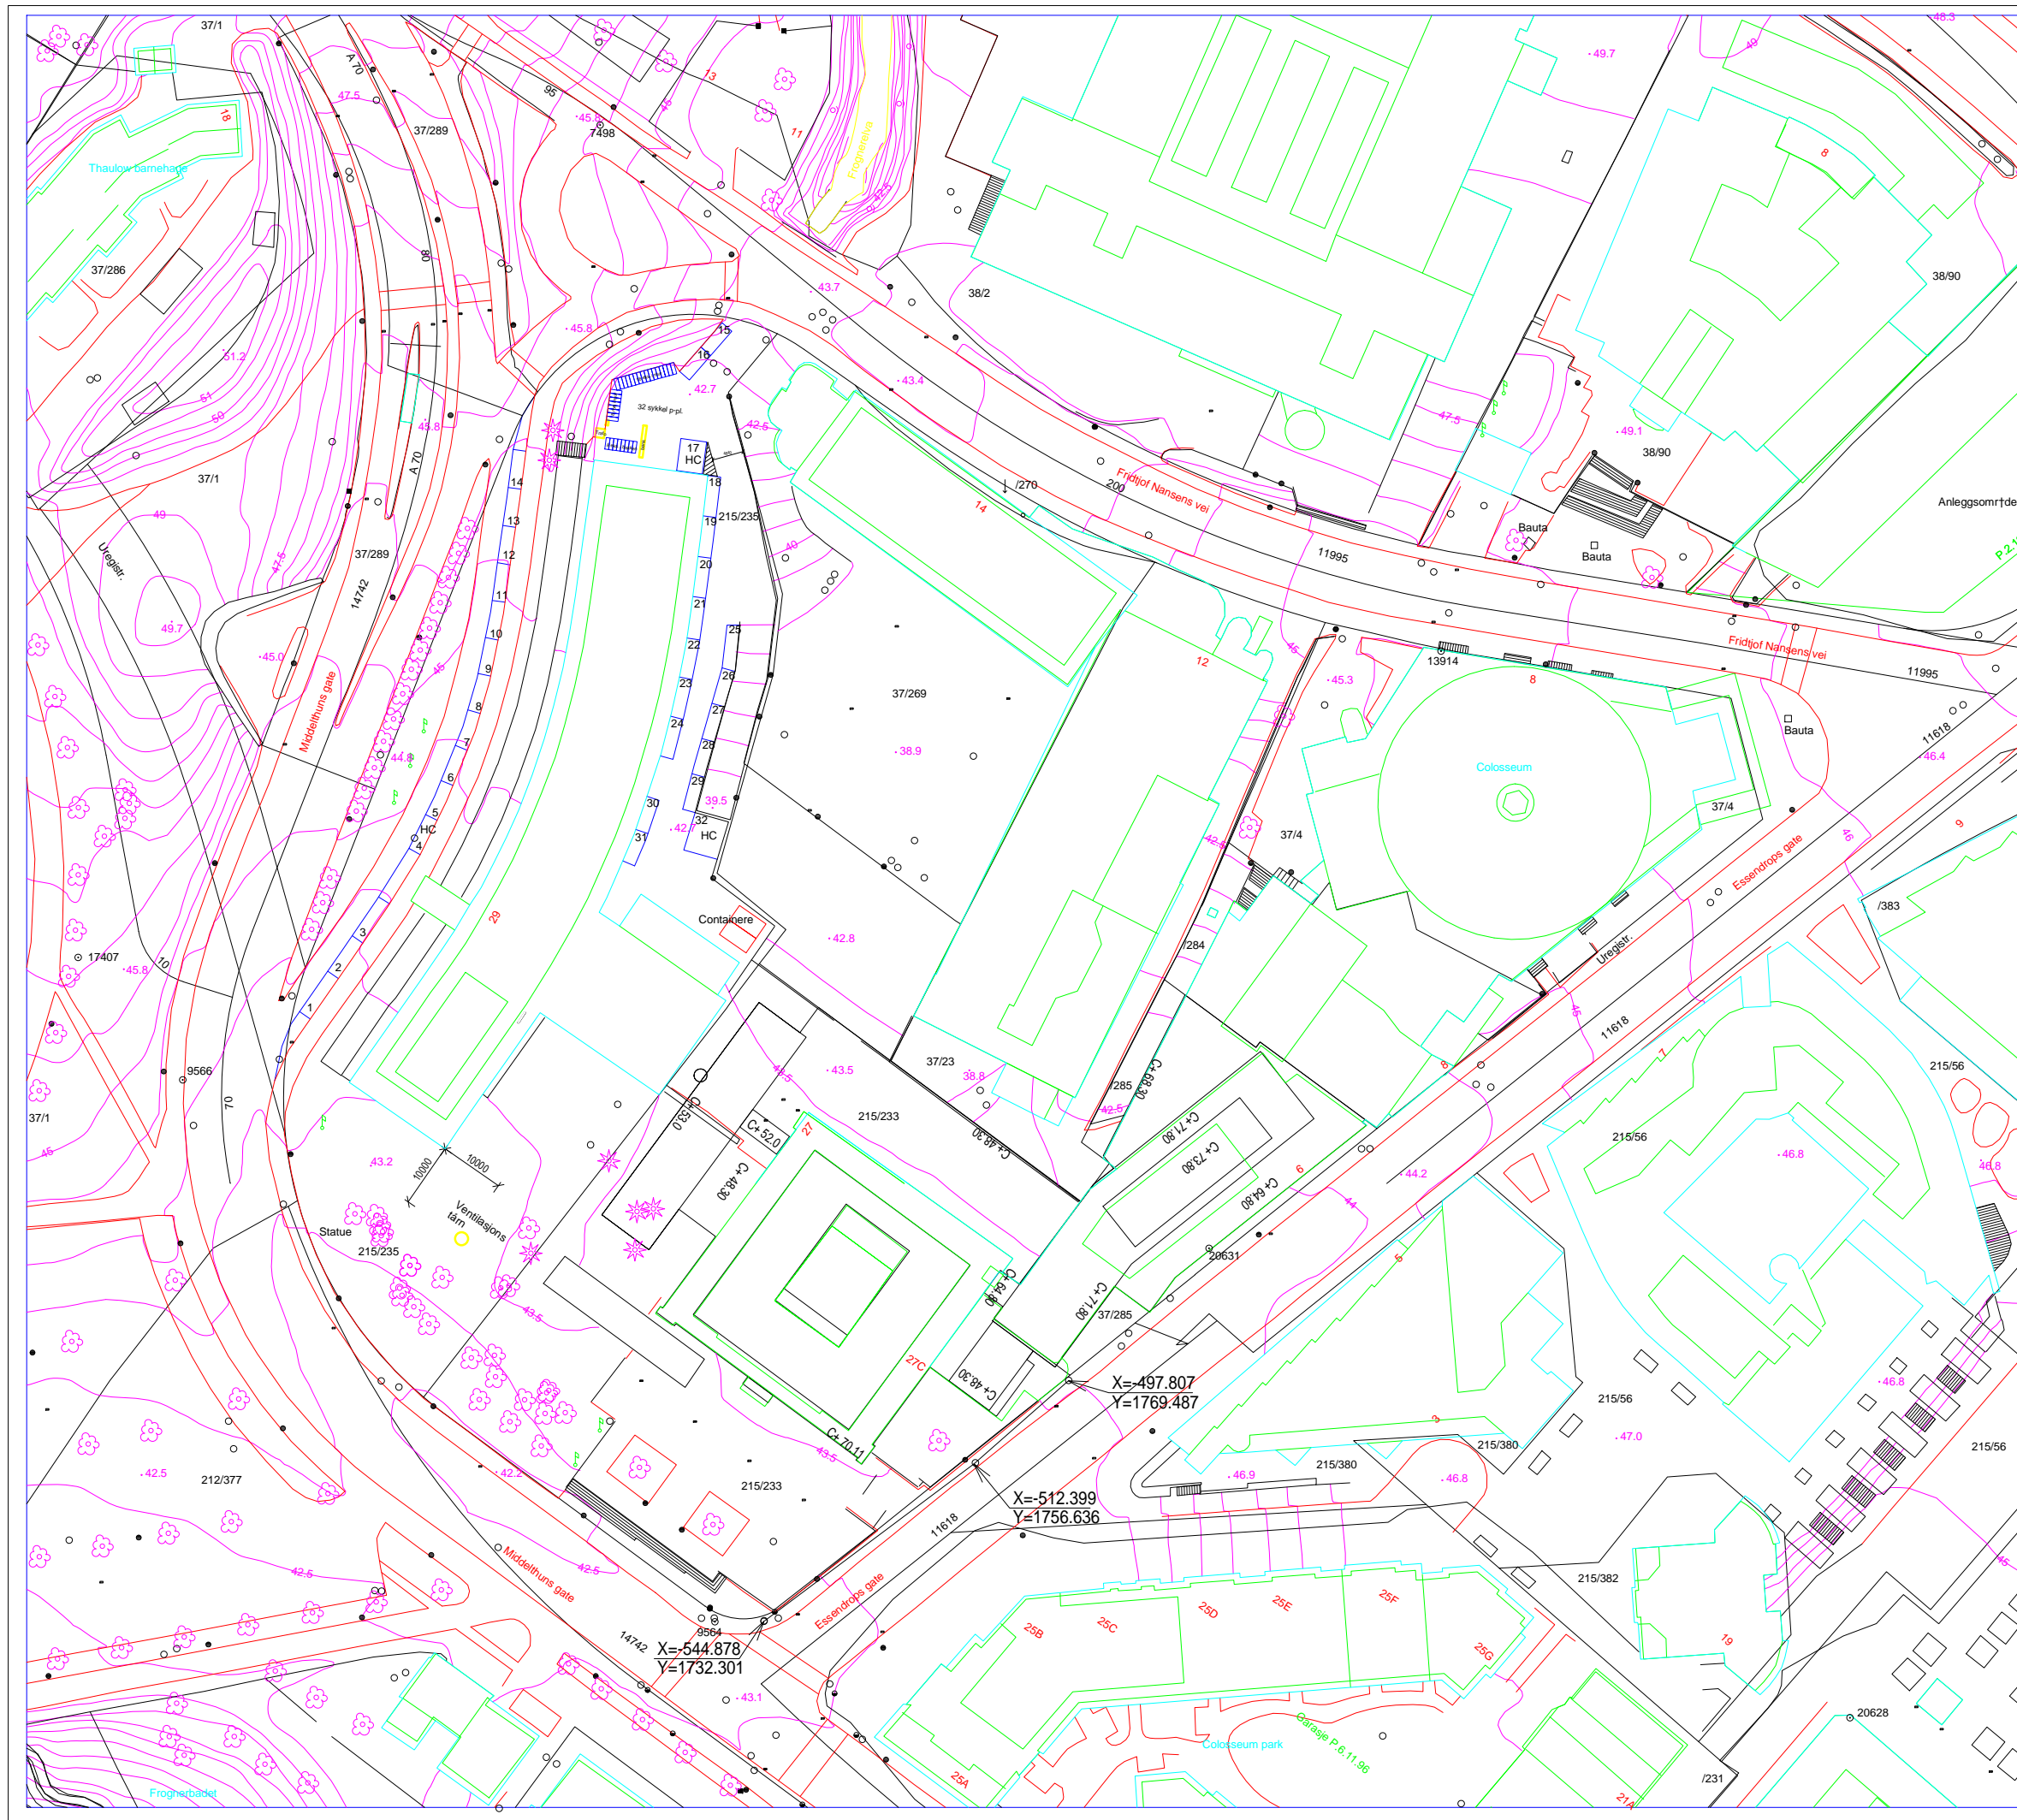

Rev	Dato	Tekst	Tegn	Kontr
B	01.04.11	SOM BYGGET	Team	HT
A	06.07.09	SØKNAD OM ENDRING AV TILLATELSE	Team	HT

 

Skala	Tegnings nr.	Index
1:1000	A.10-001	B

Innhold  
**Utomhusplan**

Tiltakshaver  
**ENTRA EIENDOM AS**  
BISKOP GUNNERUSGATE 14 - POSTBOKS 3  
0051 OSLO TLF 21 60 51 00



Totalentreprenør  
**Skanska Norge as**  
Drammensveien 60, pb 1175 Sentrum, 0107 Oslo

Prosjekt	Prosjekt nr.
<b>Middelthunsgate 29</b>	10-02-1392

ARK : Dark Arkitekter AS, Drammensveien 130, 0277 Oslo  
 RIB : Siv Inng Haug og Blom-Bakke A/S, Chr. Krohgs gt. 34, 0186 Oslo  
 RIE : ECT AS, Rosenkrantzgt. 75, 3018 Drammen  
 RIV : Erichsen & Hørgen A/S, Nydalsveien 36, 0403 Oslo  
 RØR : Aug. Larsen AS, Postboks 228, 0510 Oslo  
 EL : Møelven Elektro AS, Ensjøvn. 3, 0655 Oslo  
 VENT : Komplet Bygg AS, P.b. 163, 1410 Kolbotn

**Dark Arkitekter AS**  
DRAMMENSVEIEN 130 0277 OSLO  
TLF: 23 13 12 00 FAX: 23 13 12 01 WWW.DARK.NO

Innhold  
**Utomhusplan**

Tegn. Status	Oppdrag nr.	Vedlegg nr.
<b>Som bygget</b>		<b>E-</b>

Skala	Tegnings nr.	Index
1:1000	A.10-001	B