




FASADE NORD

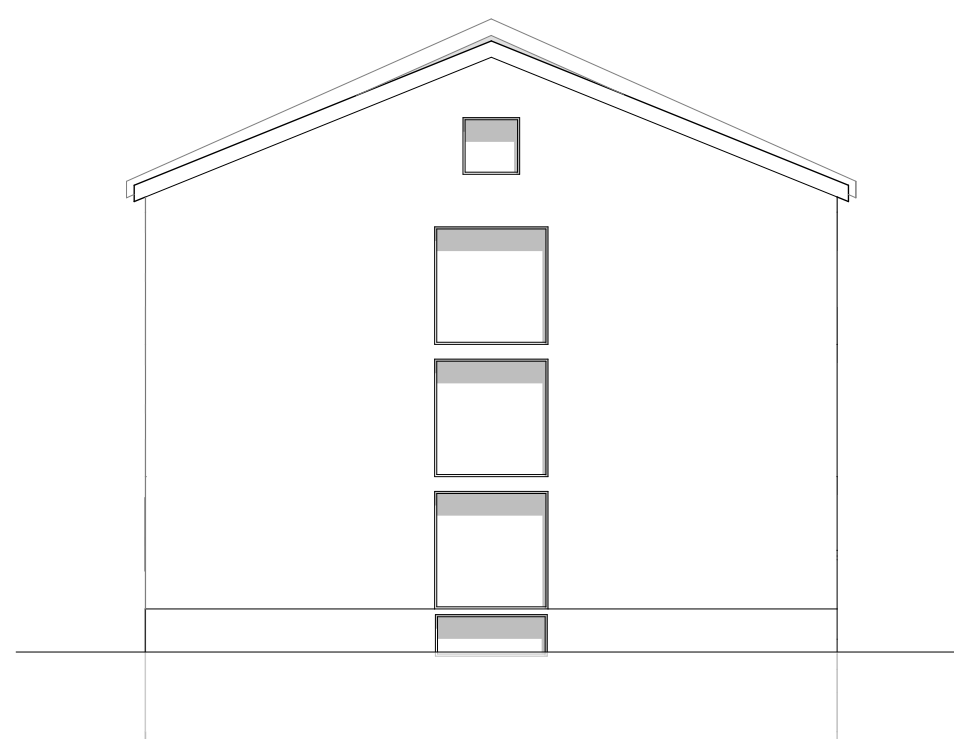

FASADE SYD

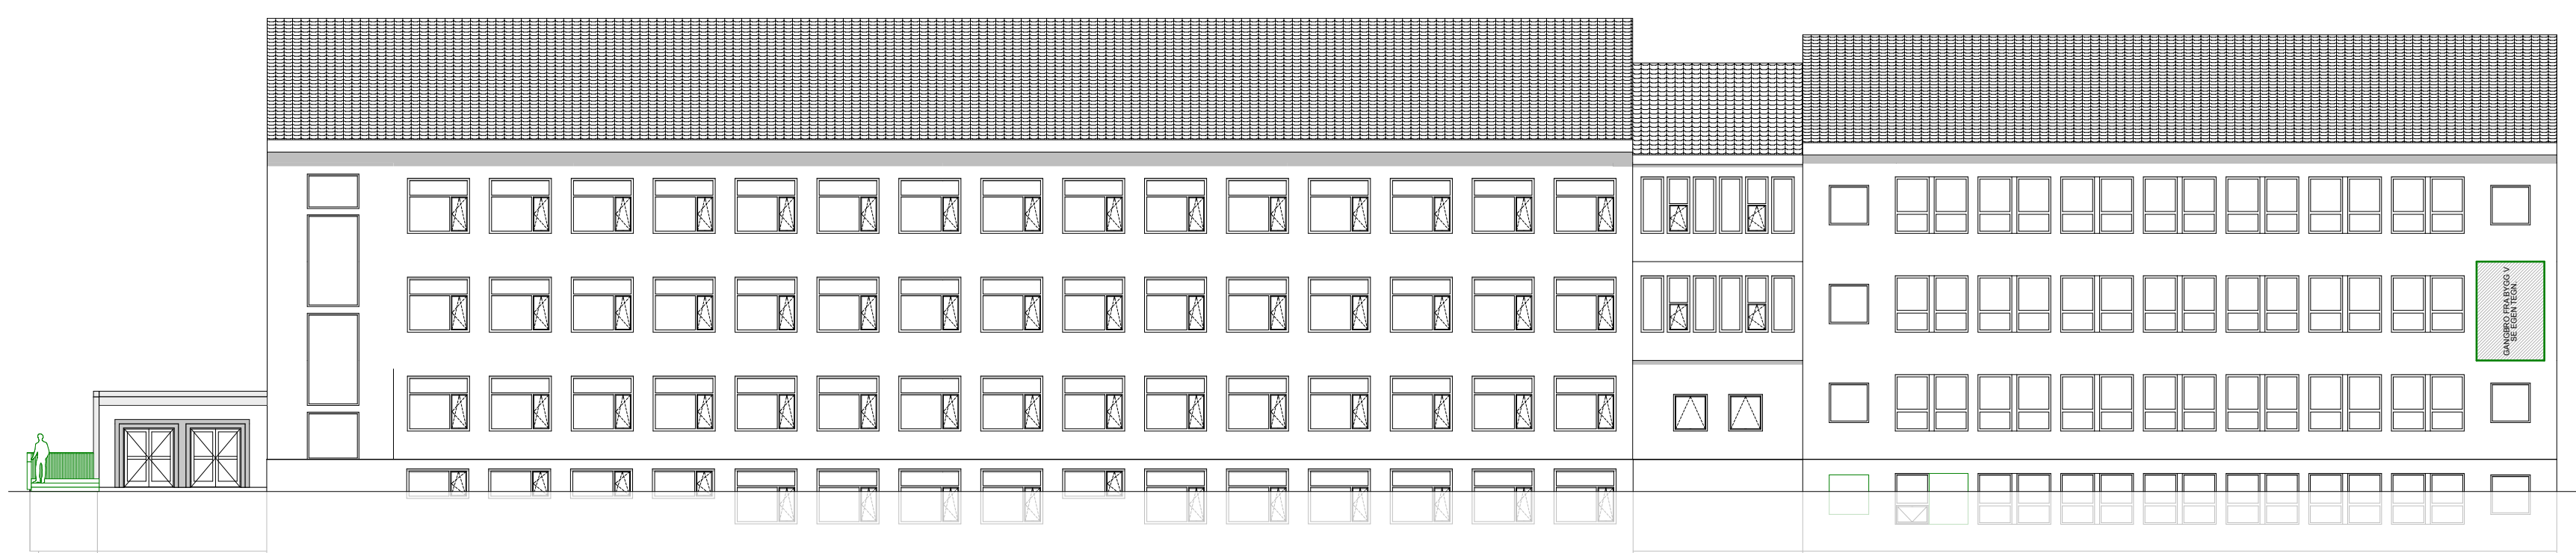

FASADE VEST

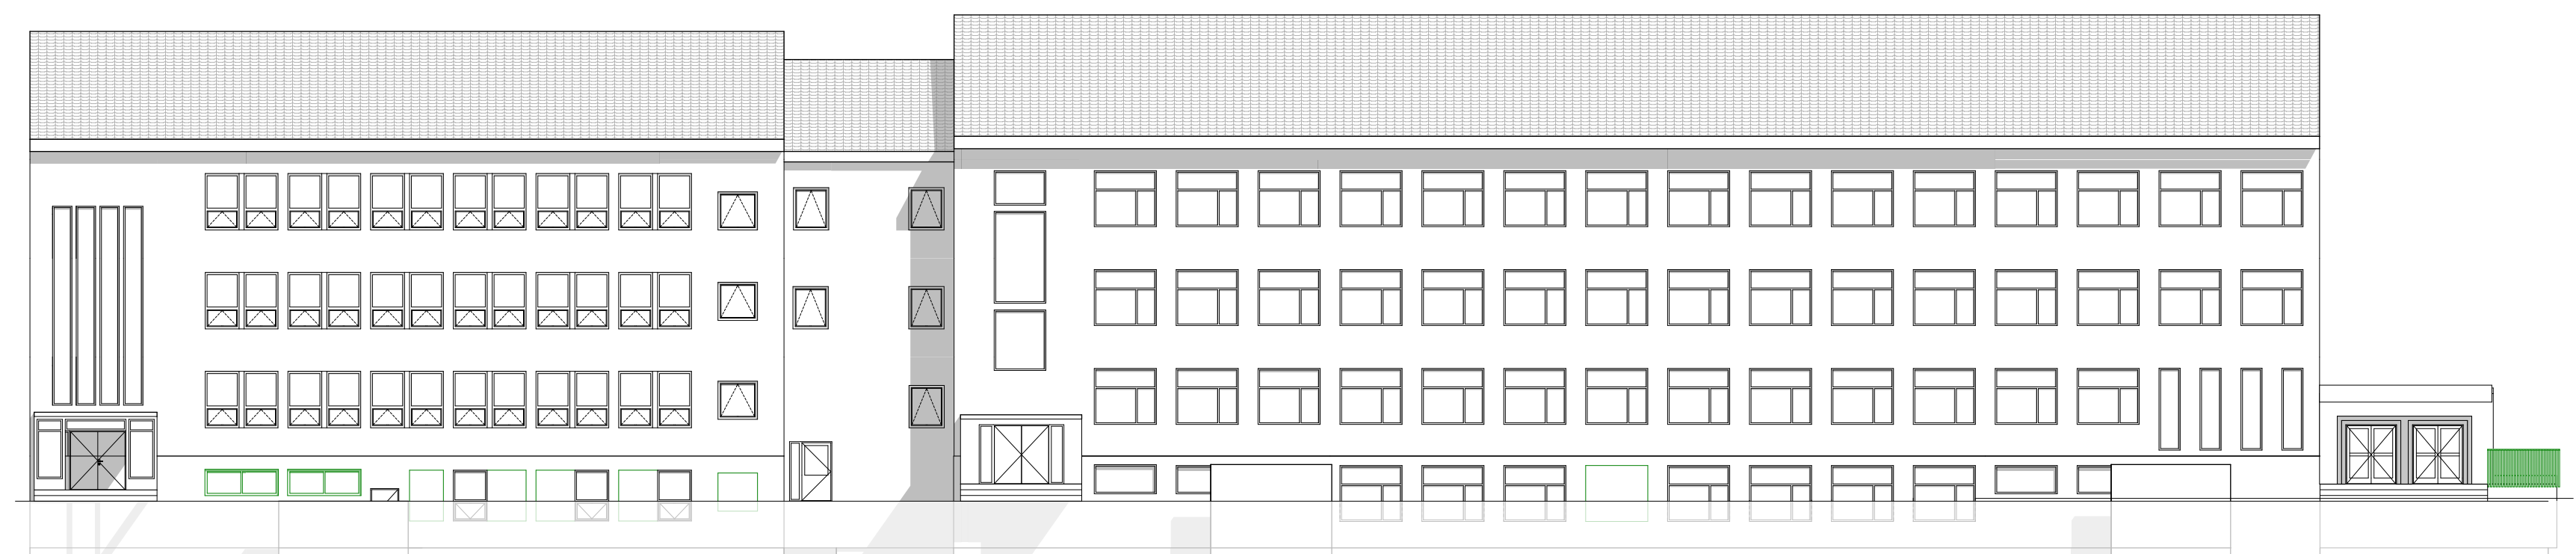

FASADE ØST


Tegningsnummer:
 Prosjnr. - Fag - Bygg - Type tegning - Lepnr. - Fase - Rev.
04.715-A-YZ-42.001-4

fasader - skjematisk framstilling
 fasadetegning er utarbeidet med formål å illustrere endringer fra eksisterende.
 endringer er markert med grønn skravur eller linje
 illustrasjon av faktisk terrengnivå/jordbånd er ikke medlagt.

-	-	-	-	-	-
-	-	-	-	-	-
-	-	-	-	-	-
-	-	-	-	-	-

Fase Rev. Rev. Utført: Dato: Godkj.:
 Revisjoner:

Tegningsnummer:
 Prosjnr. - Fag - Bygg - Type tegning - Lepnr. - Fase - Rev.
04.715-A-YZ-42.001-4

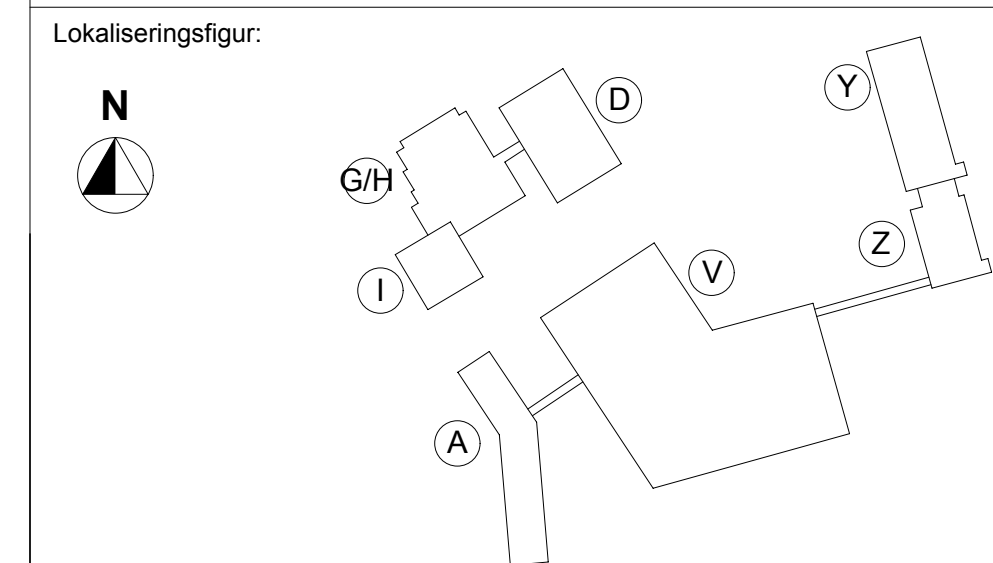

- Prosjekterende: (tegning utarbeidet av):
- **ARK:** OTTAR ARKITEKTER AS
 Rosenborg gate 185, 0356 Oslo
 tlf: 22 12 12 50
 - **LARK:** GRINDAKER AS LANDSKAPSARKITEKTER
 Klingenbergsgate 1A, 0113 Oslo
 tlf: 23 11 34 40
 - **ARK:** ARKITEKTFORET KVADRAT AS
 Skjerve Kroghs veg 15E, 7021 Trondheim
 tlf: 72 56 60 20
 - **RIB:** RAMBOLL NORGE AS
 Melleskova 79, 7018 Trondheim
 tlf: 73 84 10 00
 - **RIB:** MULTICONSULT AS
 Sluppenvegen 23, 7037 Trondheim
 tlf: 72 59 31 90
 - **RIA:** COVA AS
 Oslo-Nesens vei 12, 7052 Trondheim
 tlf: 02894
 - **RIV:** SWECO AS
 Professor Brochs gate 2, 7030 Trondheim
 tlf: 73 83 35 00
 - **RIE:** SWECO AS
 Professor Brochs gate 2, 7030 Trondheim
 tlf: 73 83 35 00

BYGGHERRE:
 NORDLAND FYLKESKOMMUNE
 V/ EIENDOMSSEKSJONEN
 FOLKESHUSET
 8048 BODØ
 tlf: 76 65 00 00
 e-post: post@nfk.no

TOTALENTREPRENØR:
 HENT AS
 VESTRE ROSTEN 79
 7075 TULLER
 tlf: 72 90 17 00
 e-post: firmapost@hent.no

Prosjektnr., -navn, -lokalisering:
04.715 BODØ VGS.
 NYBYGG & REHABILITERING
 Torvgata, Bodø
 Gnr. 138 / Bnr. 3825 mfl.

Fase:
04 AS BUILT

Tittel:
 Tegning av:
 Kontr.: AK Godkj.: MJ
 Dato: 21.09.2015
 Målestokk: 1:200 (A1)
 Filnavn/Referansenummer:
 0415-04-as-built

Tegningsnummer:
 Prosjnr. - Fag - Bygg - Type tegning - Lepnr. - Fase - Rev.
04.715-A-YZ-42.001-4