



Tegningsnummer:
 Prosjnr. - Fag - Bygg - Type tegning - Lepers. - Fase - Rev.
04.715-A-DGHI-23.020-4

INNERVEGGSTYPER:
 (se Norgigs Prosjekteringshåndbok for ytterligere dokumentasjon, tilslutningsdetaljer ved lyd- og brannkrav mm.)

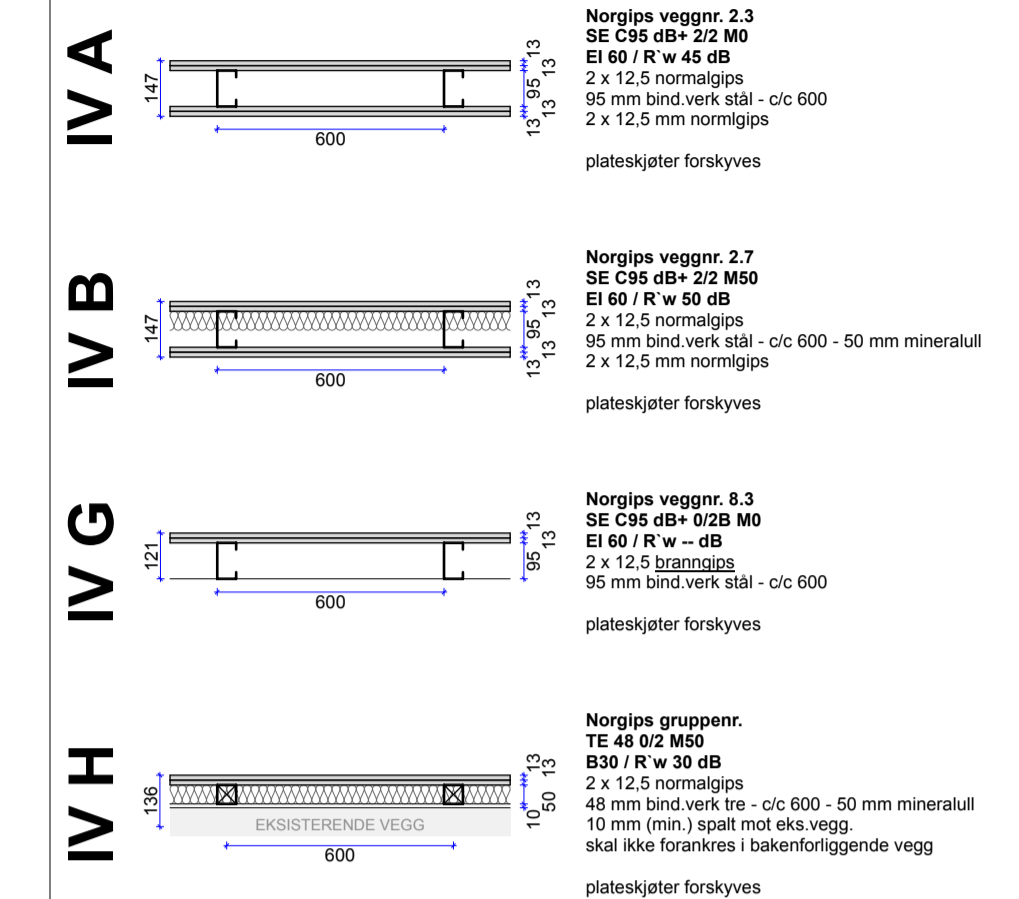

Fase	Rev.	Rev.	Utt.	Dato	Godk.

Tegningsnummer:
 Prosjnr. - Fag - Bygg - Type tegning - Lepers. - Fase - Rev.
04.715-A-DGHI-23.020-4

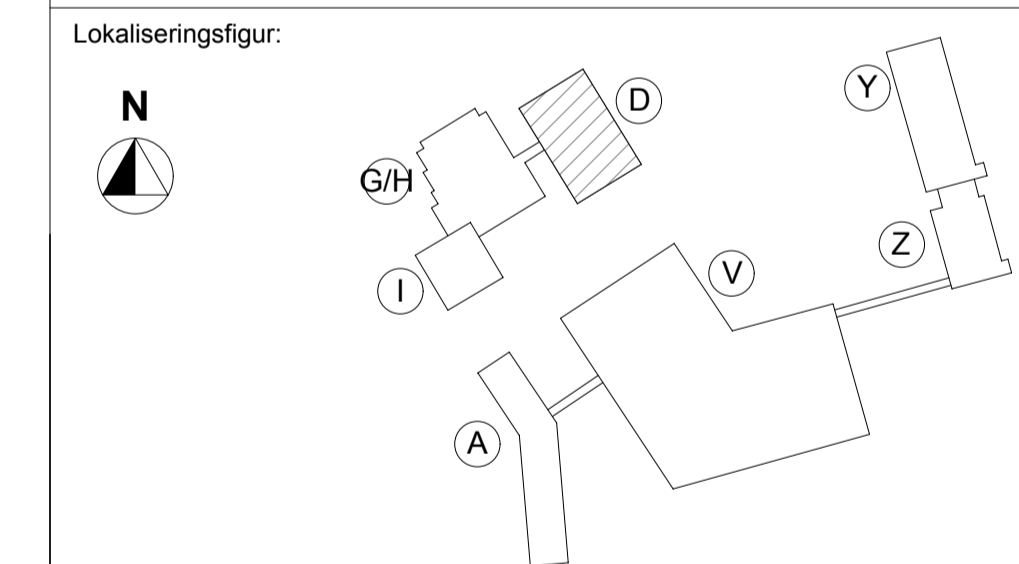

- Prosjekterende: (tegning utarbeidet av):
- **ARK:** OTTAR ARKITEKTER AS
 Rosenborg gate 185, 0356 Oslo
 tlf: 22 12 12 50
 - **LARK:** GRINDAKER AS LANDSKAPSARKITEKTER
 Kjøpmannsgate 1A, 0113 Oslo
 tlf: 23 11 34 40
 - **RIB:** MULTICONSULT AS
 Sluppenvegen 23, 7037 Trondheim
 tlf: 72 56 60 20
 - **RIBR:** RAMBOLL NORGE AS
 Melløsveien 79, 7018 Trondheim
 tlf: 73 84 10 00
 - **RIV:** SWEICO AS
 Professor Brochs gate 2, 7030 Trondheim
 tlf: 73 83 35 00
 - **RIA:** COVIVAS
 Oslo-Nesens vei 12, 7052 Trondheim
 tlf: 02894
 - **RIO:** SWEICO AS
 Professor Brochs gate 2, 7030 Trondheim
 tlf: 73 83 35 00

BYGGHERRE:
 NORDLAND FYLKESKOMMUNE
 V/ EISENDRUMSEKSJONEN
 PULJESKURET
 8048 BODØ
 tlf: 76 65 00 00
 e-post: post@nfk.no

TOTALENTREPRENØR:
 HENT AS
 VESTRE ROSTEN 79
 7075 TULLER
 tlf: 72 90 17 00
 e-post: firmapost@hent.no

Prosjektnr., -navn, -lokalisering:
04.715 BODØ VGS.
NYBYGG & REHABILITERING
 Torvgata, Bodø
 Gnr. 138 / Bnr. 3825 mfl.

Fase:
04 AS BUILT

Tittel:

Plan U1 Kjeller, bygg D

Tegningsnummer:
 Prosjnr. - Fag - Bygg - Type tegning - Lepers. - Fase - Rev.
04.715-A-DGHI-23.020-4

Regn. av:	Kontr. av:	Godk. av:
AK	AK	MG
Date:	17.07.15	Målestokk:
1:50 (A1)		Filnavn/Referanse:
		04.715-A-DGHI-23.020-4