



Tegningsnummer:
 Prosj. - Fag - Bygg - Type tegning - Lepenr. - Fase - Rev.
04.715-A-DGHI-23.210-4

INNERVEGGSTYPER:
 (se Norgips Prosjekteringshåndbok for ytterligere dokumentasjon, tilslutningsdetaljer ved lyd- og brannkrav mm.)

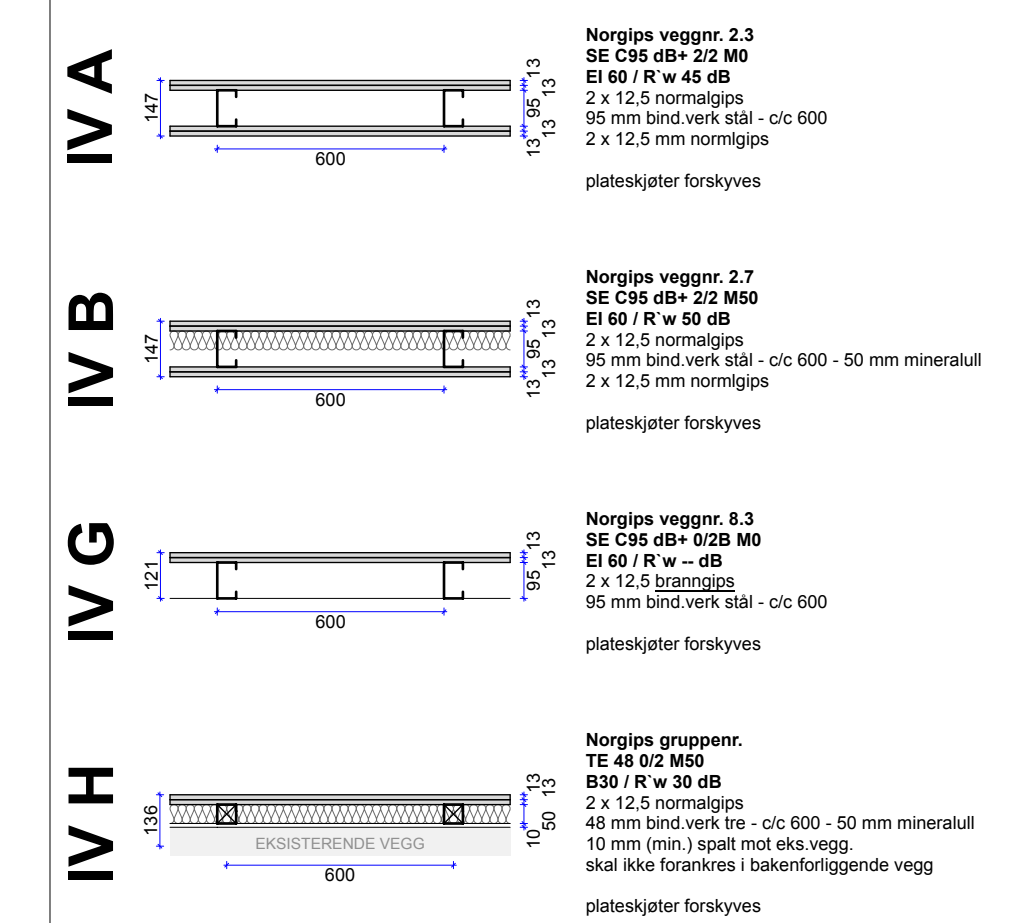

Fase	Rev.	Rev.	Utt.	Dato	Godk.

Tegningsnummer:
 Prosj. - Fag - Bygg - Type tegning - Lepenr. - Fase - Rev.
04.715-A-DGHI-23.210-4

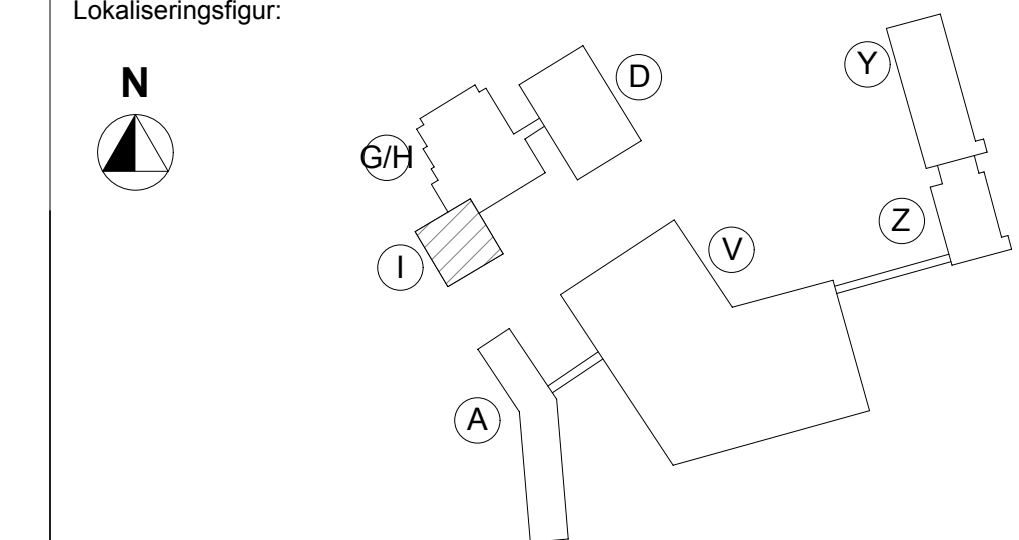

- Prosjekterende: (tegning utarbeidet av):
- **ARK:** OTTAR ARKITEKTER AS
 Rosenborg gate 166, 0356 Oslo
 tlf. 22 12 12 50
 - **LARK:** GRINDAKER AS LANDSKAPSARKITEKTER
 Rosenborg gate 166, 0356 Oslo
 tlf. 23 11 34 40
 - **RIB:** MULTICONSULT AS
 Sluppenvegen 23, 7037 Trondheim
 tlf. 72 56 60 20
 - **RIBR:** RAMBOLL NORGE AS
 Mellesens 79, 7018 Trondheim
 tlf. 73 84 10 00
 - **RIV:** SWECO AS
 Professor Brochs gate 2, 7030 Trondheim
 tlf. 73 83 35 00
 - **RIA:** CONWAS
 Oslo-Nesens vei 12, 7052 Trondheim
 tlf. 02894
 - **RIE:** SWECO AS
 Professor Brochs gate 2, 7030 Trondheim
 tlf. 73 83 35 00

BYGGHERRE:
 NORDLAND FYLKESKOMMUNE
 V/ EISENDRINGSSEKSJONEN
 PULJESKURET
 8048 BODØ
 tlf. 76 65 00 00
 e-post: post@nrk.no

TOTALENTREPRENØR:
 HENT AS
 VESTRE ROSTEN 79
 7075 TULLER
 tlf. 72 90 17 00
 e-post: firmapost@hent.no

Prosjektnr., -navn, -lokalisering:
04.715 BODØ VGS.
NYBYGG & REHABILITERING
 Torvgata, Bodø
 Gnr. 138 / Bnr. 3825 mfl.

Fase:
04 AS BUILT

Tittel:
Plan 2 etasje, bygg I

Tegningsnummer:
 Prosj. - Fag - Bygg - Type tegning - Lepenr. - Fase - Rev.
04.715-A-DGHI-23.210-4

Tegn. av:	Kontr. av:	Godk. av:
AK	AK	MG

Dato: 17.07.15
 Målestokk: 1:50 (A1)
 Filnavn/Referanse: 04.715-A-DGHI-23.210-4