



### Som bygget

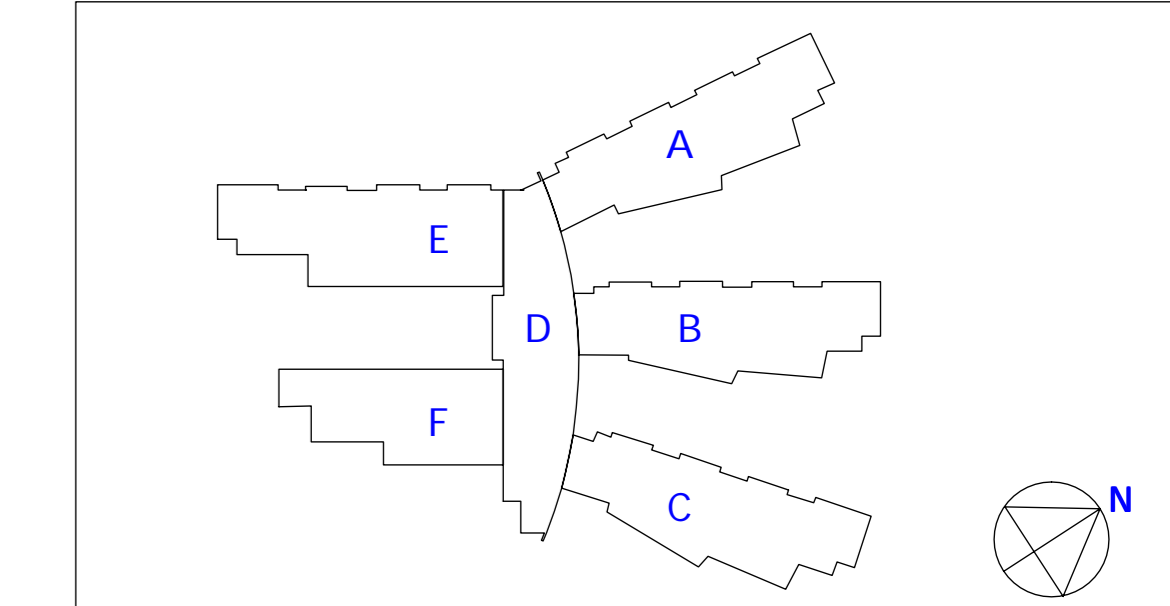

ARK	ASPLAN VIAK STAVANGER A/S	Bjørnsg. 7, 4006 Stavanger	47764444
RIB	BND RADGVENDE INGENIØRER AS	Sanktjohannesgt. 20, 4131 Stavanger	90484780
RIV	SIV.ING. GERT AASHØIM AS	Hegrevannveien 13, 4005 Oslo	98044040
RIE	ELPLAN a.s	Grønneveien 10, 4018 Stavanger	90484780
LARK	ASPLAN VIAK STAVANGER A/S	Bjørnsg. 7, 4006 Stavanger	47764444

STAVANGER KOMMUNE	MAK	1:100
JÄTTEN ØST D-5	SAKSENER	JD/HK
SYKEHJEM	PROSJEKT	JD/HK
PLAN 1. ETASJE	KONTE	
	PROSJEKTNR.	S 401011
	DATE	04.08.04
Asplan Viak	SA-210	