


1. 1:100  
 2. 1:100  
Som bygget

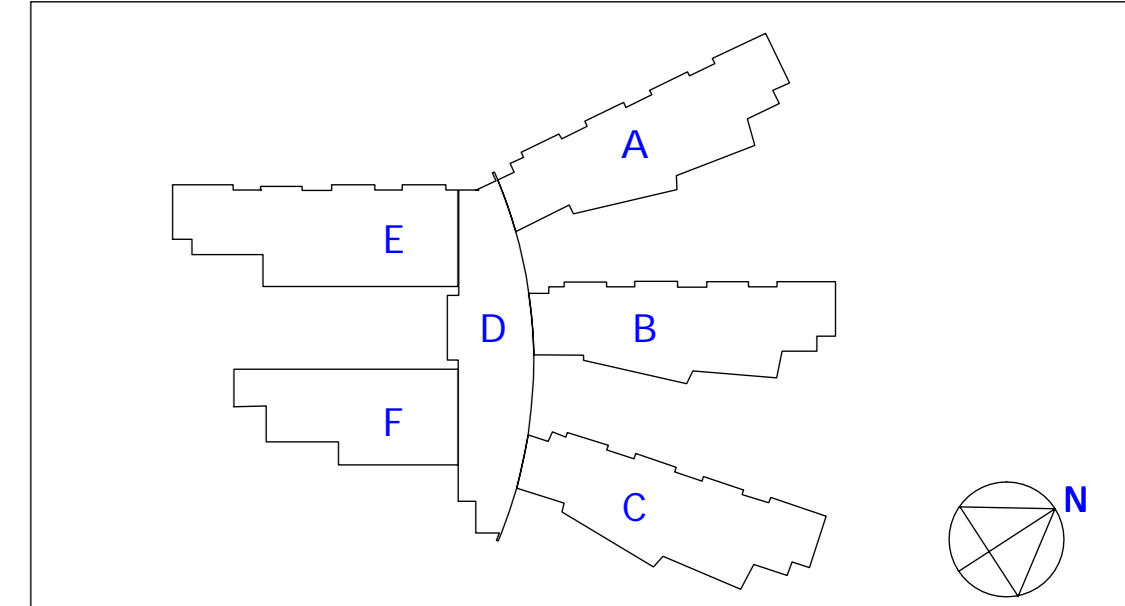

|      |                              |                                   |                        |
|------|------------------------------|-----------------------------------|------------------------|
| ARK  | ASPLAN VIAK STAVANGER A/S    | Bjørnsveg 7, 4006 Stavanger       | 47764444@asplanviak.no |
| RIB  | BND RÅDGIVENDE INGENIØRER AS | Sanktjansveien 20, 4131 Stavanger | hoge@bndingeniorer.no  |
| RIV  | SIV.ING. GERT AASHØIM AS     | Høgskoleveien 13, 4005 Oslo       | gert@asplanviak.no     |
| RIE  | ELPLAN a.s                   | Grønneveien 10, 4024 Stavanger    | post@elplan.no         |
| LARK | ASPLAN VIAK STAVANGER A/S    | Bjørnsveg 7, 4006 Stavanger       | post@asplanviak.no     |

|                   |  |             |          |
|-------------------|--|-------------|----------|
| STAVANGER KOMMUNE |  | MÅL         | 1:100    |
| JÄTTEN ØST D-5    |  | SAKSENER    | JD/HK    |
| SYKEHJEM          |  | PROSJEKT    | JD/HK    |
| PLAN 2. ETASJE    |  | KONTE       |          |
| ASPLAN VIAK       |  | PROSJEKTNR. | S 401011 |
| ASPLAN VIAK       |  | DATE        | 04.08.04 |
| ASPLAN VIAK       |  | TEGNER      | SA- 220  |
| ASPLAN VIAK       |  | REV.        |          |