


1. 1:100
 2. 1:100
Som bygget

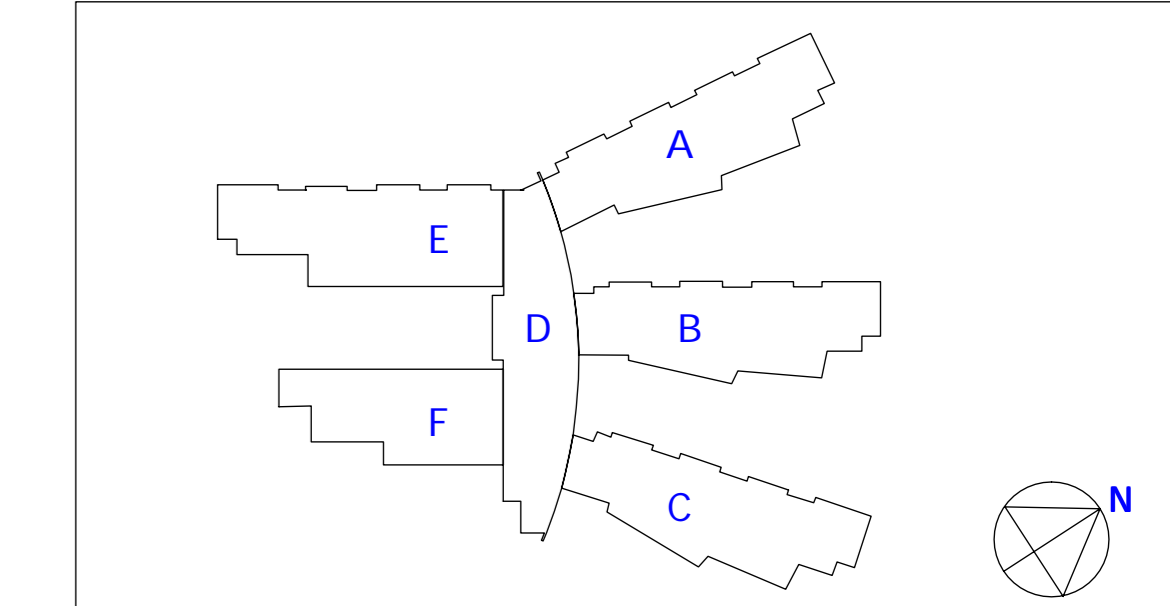


STAVANGER KOMMUNE		MÅL	1:100
JÄTTEN ØST D-5		SAKSENER	JD/HK
SYKEHJEM		PROSJEKT	JD/HK
PLAN 3. ETASJE		KONTE	
		PROSJEKTNR.	S 401011
		DATE	04.08.04
Asplan Viak		TEAM	SA- 230