

System 350.001
konf. tegn. V-350-70-001


96017 HAVFORSKNINGSINSTITUTTET, MATRE HAVBRUKSSTASJON

Z	30.11.07	SOM BYGGET
08	28.11.06	TEGNING FOR KONTROLL AV "MARKUP".
07	17.01.06	REVIDERT SYSTEM 394.013/015 REF. RØRSKJEMA ITT FLYGT.
06	06.01.06	SUPPLERT SYSTEM 394.013 OG 394.015
05	13.09.05	NYTT UV-ANLEGG, DIVERSE ENDRINGER.
04	10.06.05	SUPPLERT MED DIMENSJONER M.M., INNTEGN. BYPASS.
03	25.05.05	REVIDERT GASS SENTRAL.
02	01.02.05	REVIDERT ARBEIDSTEGNING-ANBUD SD-ANLEGG.
01	22.11.04	ARBEIDSTEGNING



96017 HAVFORSKNINGSINSTITUTTET, MATRE HAVBRUKSSTASJON
SOM BYGGET TEGNING

Rørsystem Energianlegg						
System 350.001						
bygnr.	etg.	lag	bygn.debr.	typerr.	lopterr.	prosjektfase
12282	V	350	70	001	05	Z
Tegnet dato	Målestokk	Tegnet av:	Kontrollert			Rev. dato
07.01.04	----	RS	RB			28.11.06

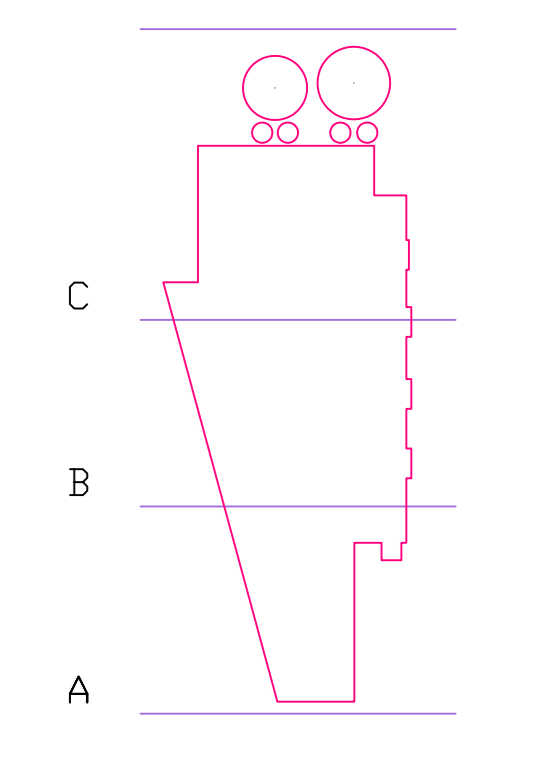

- ARK: bjerk og bjerge as arkitekter mnl npa
Strandgaten 199, 5004 Bergen
Tel: 55 90 74 40 FAX: 55 90 74 41 e-mail: koss@bjerk-bjerge.no
- RIB: Smid og Ingebrigtsen AS
Østre Nesttunveg 12, 5852 Bergen
Tel: 55 11 64 00 FAX: 55 11 64 01 e-mail: post@smias.no
- RIE: KV Engineering AS
Johan Berentsensvei 63, 5161 Laksevåg
Tel: 54 88 90 FAX: 54 86 91 e-mail: post@kvarkiv.no
- RIV: Vest-Consult A/S
Kokstaddalen 27, Pb. 38 Kokstad, 5863 Bergen
Tel: 55 98 65 80 FAX: 55 98 65 81 e-mail: post@vest-consult.no

vest-consult a.s - rådgivende ingeniører vvs
KOKSTADDALEN 27, 5257 KOKSTAD, TELEFON: 55 98 65 80 TELEFAX: 55 98 65 81 E-MAIL: post@vest-consult.no