


AREALOVERSIKT:	
Inn/utgangsansreal	43,5m ²
Salgsareal	323,6m ²
Lagerareal	147,3m ²
Svalrom	33,0m ²
Info	7,2m ²
Kontor	19,0m ²
Spiserom	28,2m ²
D.gard.	13,6m ²
Wc-D	1,3m ²
H.gard.	6,3m ²
Wc-H	8,3m ²
B.K.	2,4m ²
NETTOAREAL:	634,2m²
BRUTTOAREAL:	659,0m²

 - Ny vegg

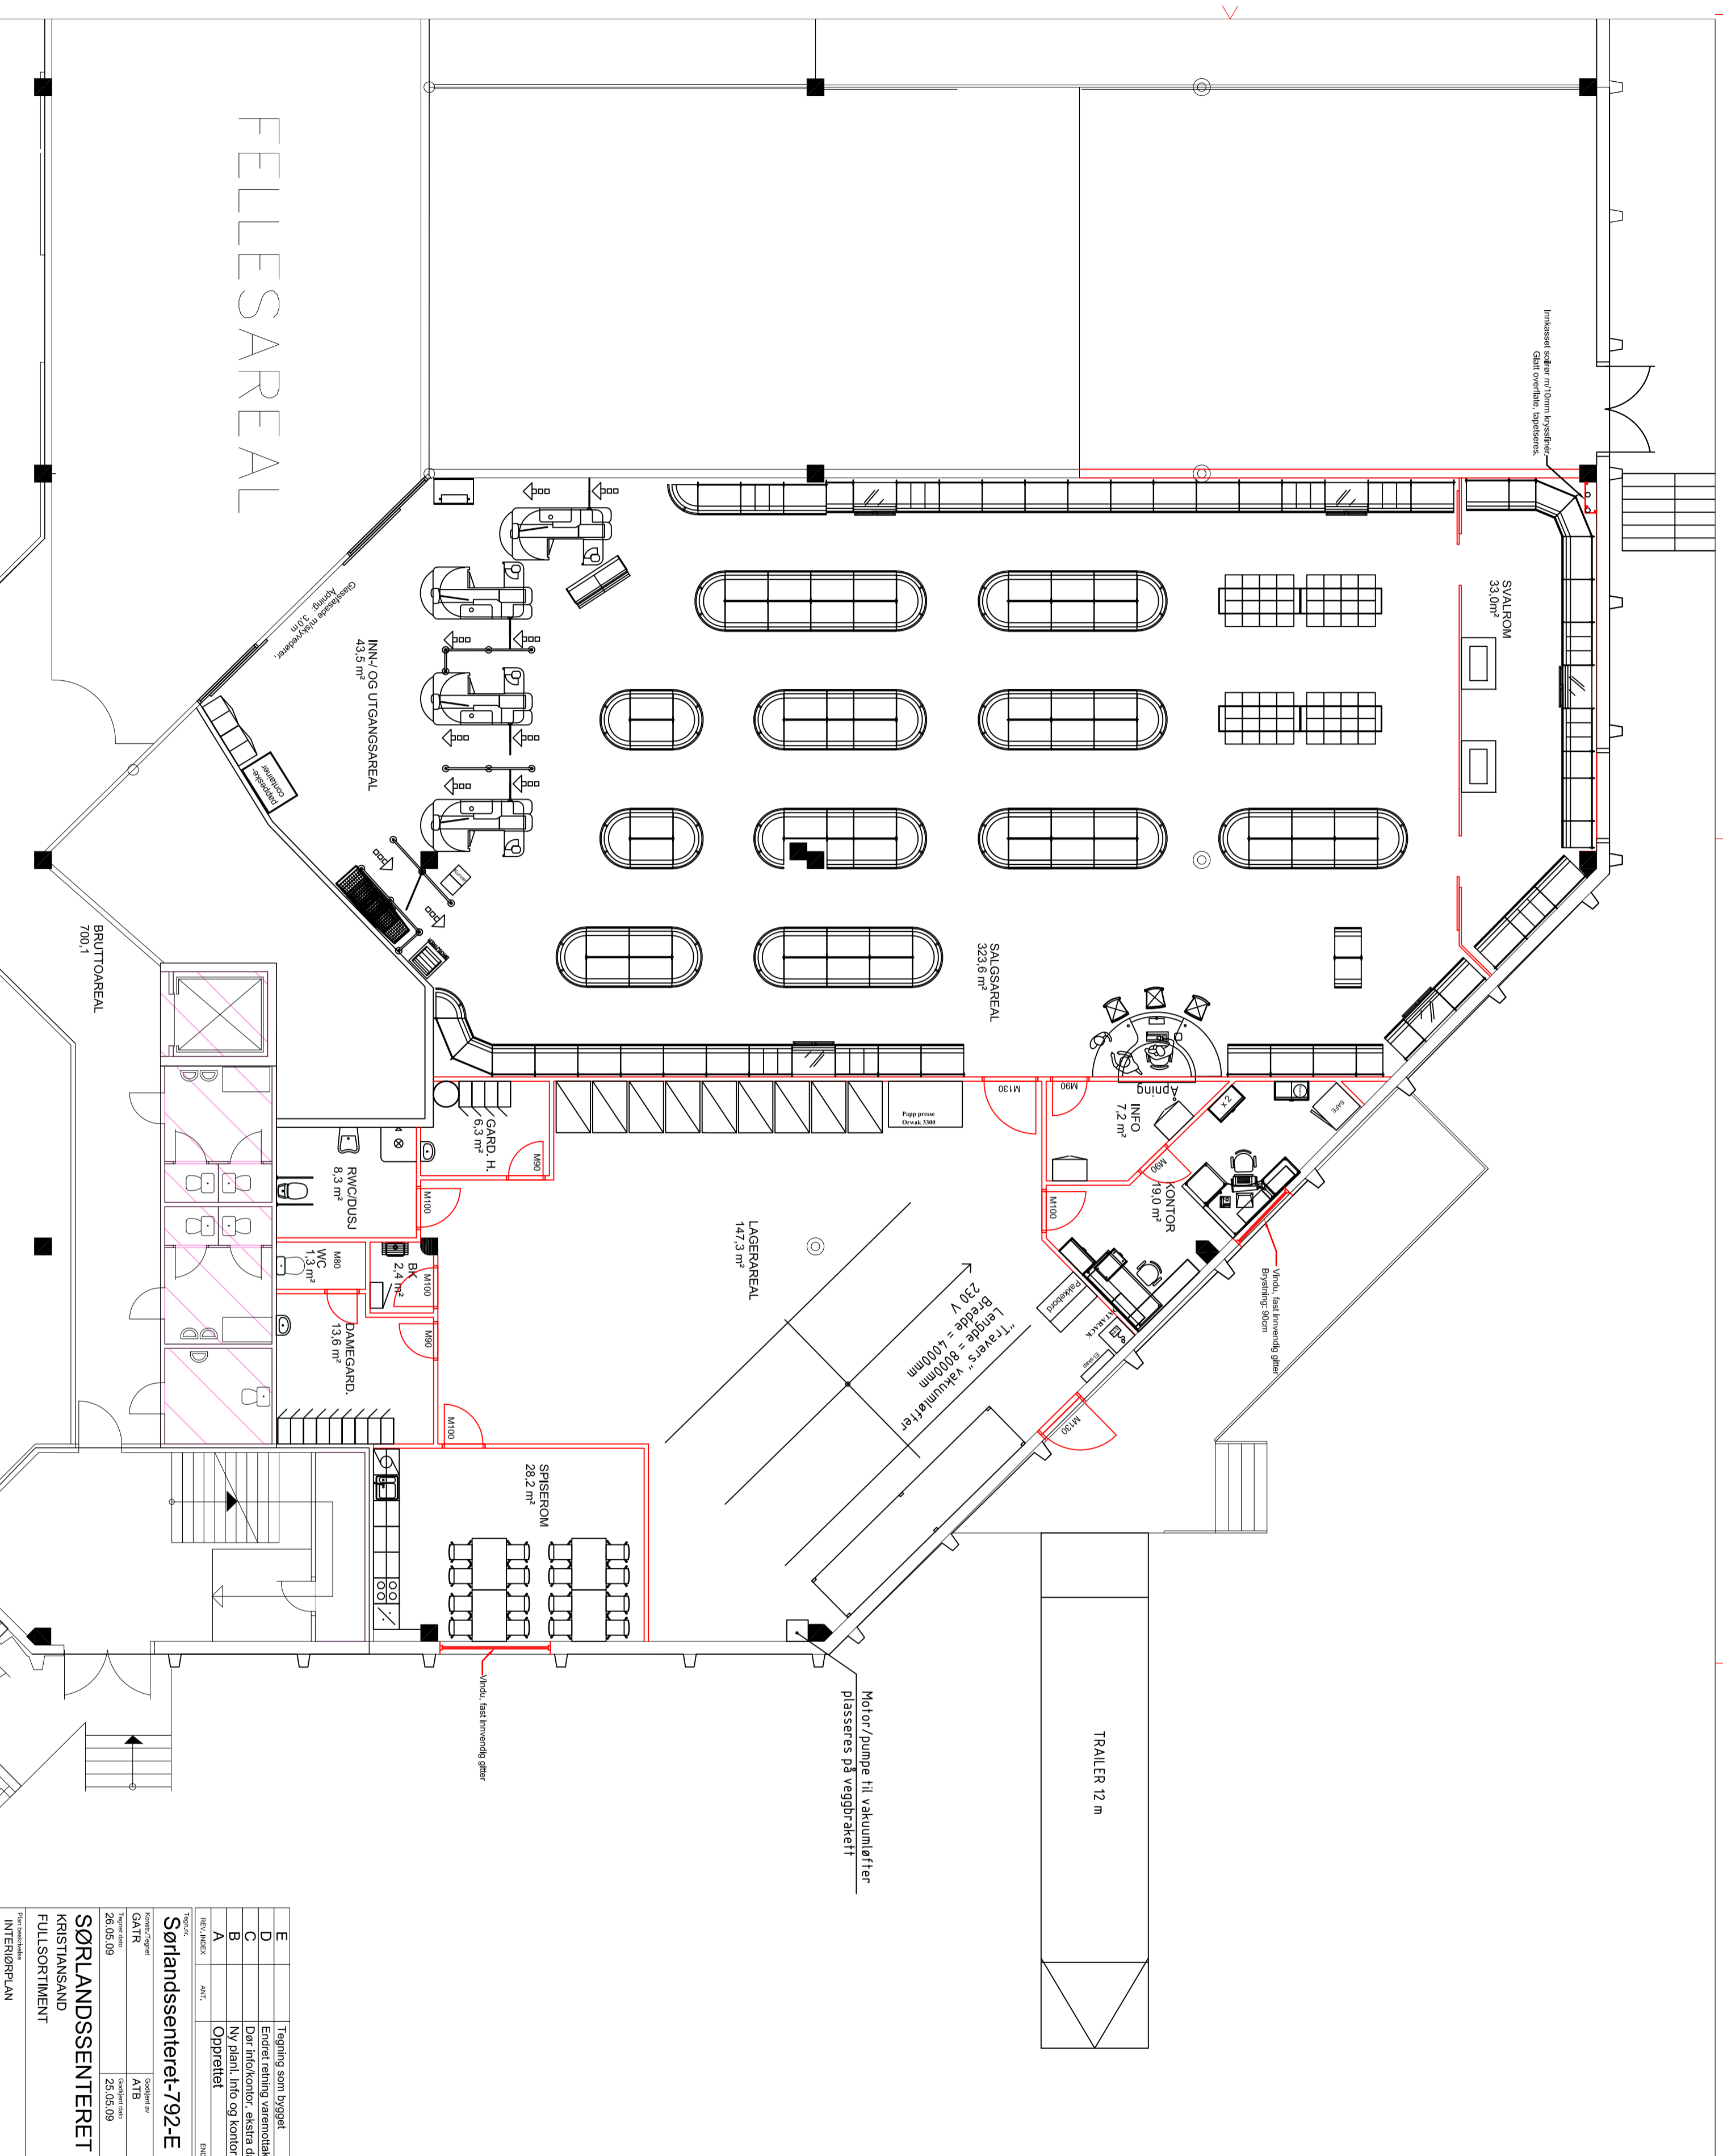

FELLESAREAL

BRUTTOAREAL
700,1

Innkassett sødler m/10mm kryssfiner.
Glatt overflate, lippestreket.

Overflatebelegg i polyuretan.
Apyring 3,0mm

INN-/ OG UTGANGSAREAL
43,5 m²

SALGSAREAL
323,6 m²

LAGERAREAL
147,3 m²

SPISEROM
28,2 m²

TRAILER 12 m

Motor/pumpe til vakuumløfter
plasseres på veggbraekett

230 V
Lengde = 8000mm
Bredde = 4000mm


REF./MERK	ANT.	ENHETENHETSUTLEIER	SPES.	STATUS
E		Tegning som bygget	GATRI16.10.09	
D		Endret reining varemottak, fernet vindu kontor, stikk røppest	GATRI24.08.09	
C		Dør info/kontor, ekstra delastikk kontor, + spid salgsareal	GATRI18.08.09	
B		Ny plan, info og kontor, pakkebord lager, endr. innvedn.	GATRI30.08.09	
A		Opprettet	GATRI26.05.09	

Sørlandssenteret-792-E

Prosjekt/Bygget	Byggher
GATRI	ATB
Oppdrags dato	26.05.09

VINMONPOLET
AKERSGATA 51
Pb. 6953 St. Olavs plass, 0130 Oslo

SØRLANDSSENTERET
KRISTIANSSAND
FULLSORTIMENT

Arkitekt: **Malinck** AS

Plan betegnelse: **INTERIORPLAN**

Skala: **1:100**

Ark. tegning: **A2**