

96017 HAVFORSKNINGSINSTITUTTET, MATRE HAVBRUKSSTASJON

Z	30.11.07	SOM BYGGET
09	28.11.06	Kontroll av tegningen for "Markup".
08	23.01.06	Ferskvann fra Matre Kraftverk.
07	06.01.06	Div. oppdateringer, vannforsyning til eksist. anlegg.
06	07.12.05	Intern kontroll.
05	31.10.05	Føreløpig revisjon, ny revisjon under utarbeidelse.
04	03.10.05	For intern kontroll SD-leverandør.
03	01.02.05	ANBUD SD-ANLEGG.
02	10.01.05	NYE SYSTEM (395.021 og 395.022), ENDRING SYSTEM 395.001.
01	22.11.04	ARBEIDSTEGNING


REVISJON	DATE	TEKST
----------	------	-------



96017 HAVFORSKNINGSINSTITUTTET, MATRE HAVBRUKSSTASJON
SOM BYGGET TEGNING

SKJEMA OVER AKVAPROSESSANLEGG

bygnr.	etg.	fag	bygn.dirr.	typerr.	lepterr.	prosjektfase	rev.nr
12282	V	39	70	001	05	Z	
Tegnet dato	Målestokk	Tegnet av:	Kontrollert				Rev. dato
07.01.04	--	RS	RB				28.11.06

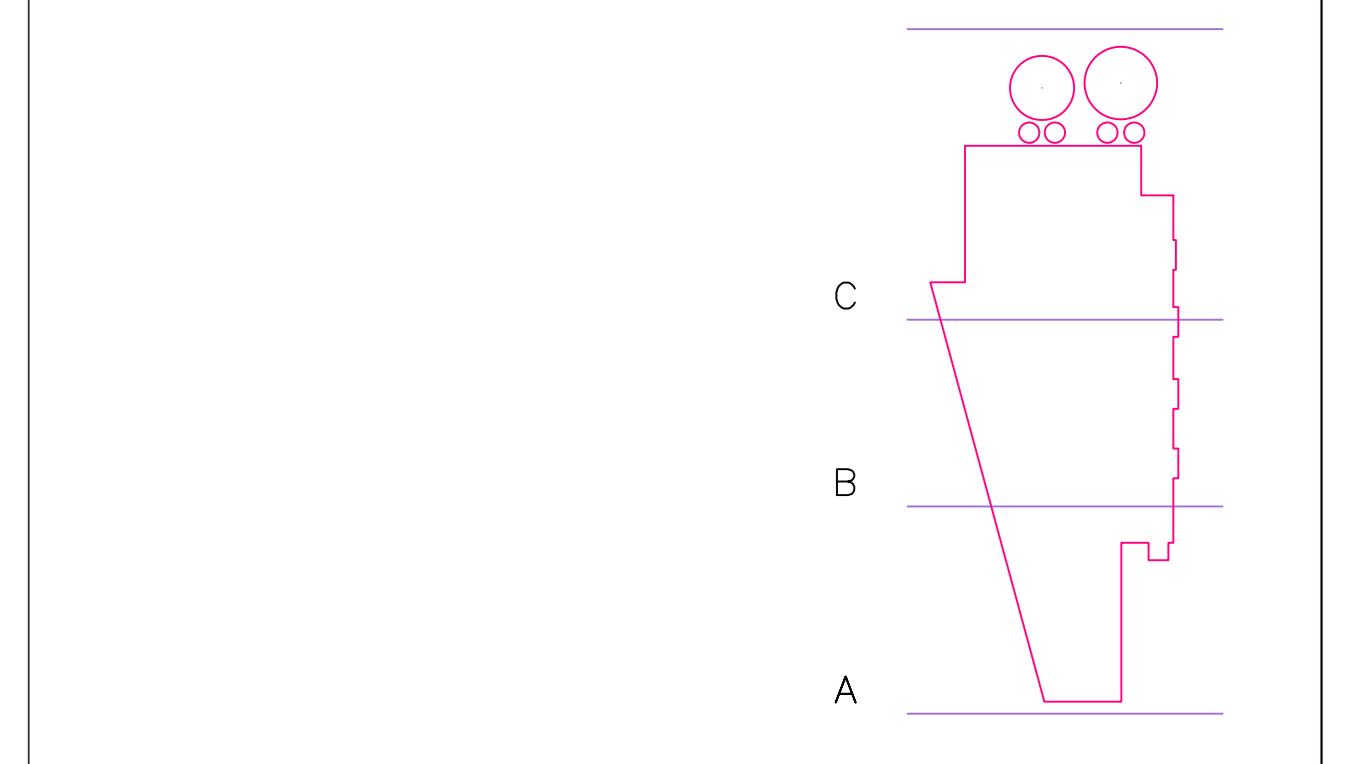

- ARK: bjerk og bjørge as arkitekter mnal npa
Strandgaten 199, 5004 Bergen
Tel: 55 90 74 40 FAX: 55 90 74 41 e-mail: kontakt@bjerk-bjorge.no
- RIB: Smidt og Ingebrigtsen AS
Østre Nesttunveg 12, 5852 Bergen
Tel: 55 11 64 00 FAX: 55 11 64 01 e-mail: post@smi.no
- RIE: KV Engineering AS
Johan Berentsensvei 63, 5161 Laksevåg
Tel: 54 88 90 FAX: 55 34 86 91 e-mail: post@kv.no
- RIV: Vest-Consult A/S
Kokstaddalen 27, Pb. 38 Kokstad, 5863 Bergen
Tel: 55 98 65 80 FAX: 55 98 65 81 e-mail: post@vest-consult.no