

96017 HAVFORSKNINGSINSTITUTTET, MATRE HAVBRUKSSTASJON


Z	30.11.07	SOM BYGGET.
06	10.01.05	System 394-005 og 395-022 inntegnet.
05	22.11.04	Nye rør innlegh. justert høyde vent. endret frase reserve leinane
04	25.10.04	Div. justeringer
03	04.10.04	Div. justeringer
02	08.09.04	Endr. høyder rør pumpekum
01	06.09.04	Arbeidstegning



96017 HAVFORSKNINGSINSTITUTTET, MATRE HAVBRUKSSTASJON  
SOM BYGGET TEGNING

Utløpskum / pumpekum  
Planer, snitt og detaljer

bygnr.	etg.	fag	bygn.detr.	typerr.	lappnr.	prosjektfase	rev.nr
12282	V	394	10	003	B3	Z	
Tegnet dato	Målestokk	Tegnet av:	Kontrollert				Rev. dato
07.01.04	1:50/20	RS	RB				30.11.07

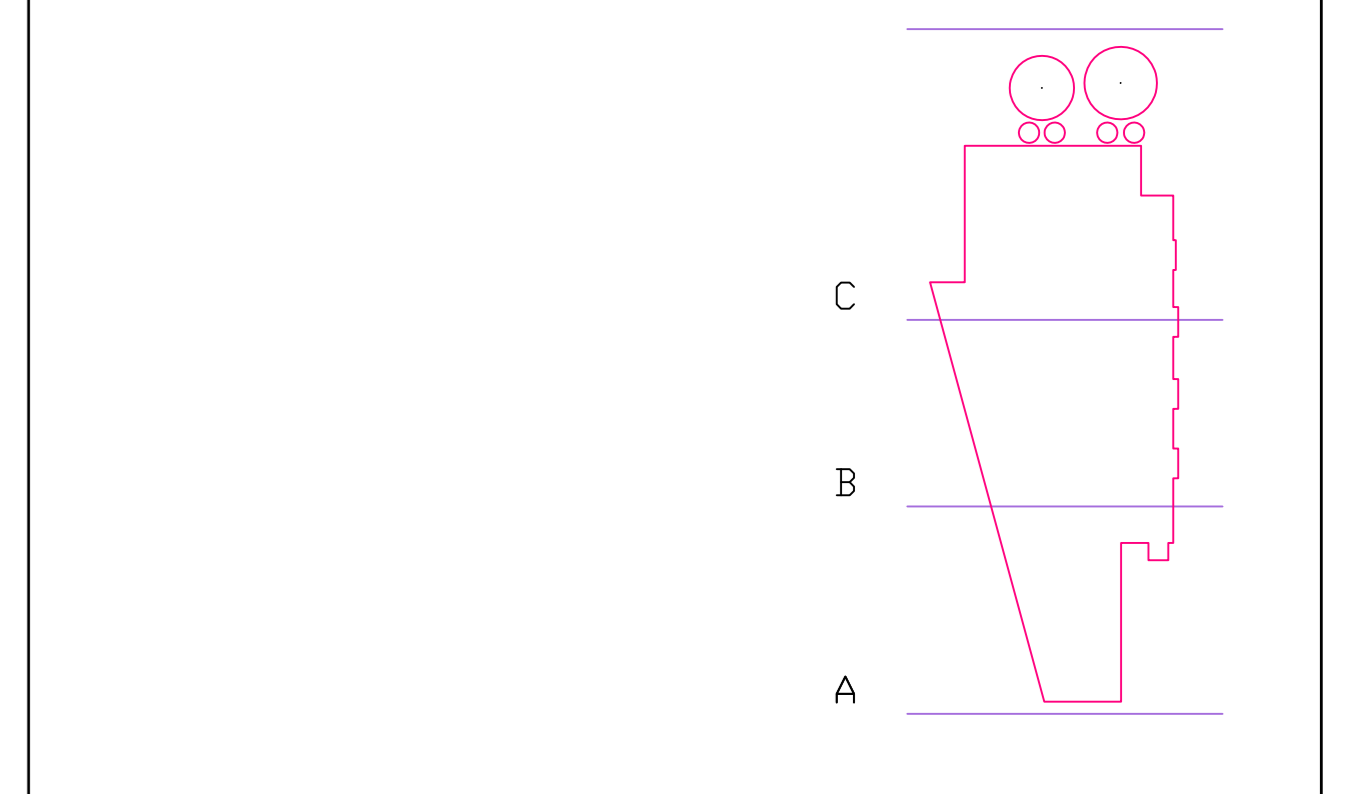

- ARK:  bjerk og bjørge as arkitekter mnl npa  
Strandgaten 199, 5004 Bergen  
Tel: 55 90 74 40 FAX: 55 90 74 41 e-mail: kosi@bjerk-bjorge.no
- RIB:  Smid og Ingebrigtsen AS  
Østre Nesttunveg 12, 5852 Bergen  
Tel: 55 11 64 00 FAX: 55 11 64 01 e-mail: post@smias.no
- RIE:  KV Engineering AS  
Johan Berentsensvei 63, 5161 Laksevåg  
Tel: 55 34 86 90 FAX: 55 34 86 91 e-mail: postmaster@kv.no
- RIV:  Vest-Consult A/S  
Kokstaddalen 27, Pb. 38 Kokstad, 5863 Bergen  
Tel: 55 98 65 80 FAX: 55 98 65 81 e-mail: post@vest-consult.no

vest-consult a.s - rådgivende ingeniører vvs  
KOKSTADDALEN 27, 5237 KOKSTAD TEL: 55 98 65 80 TELEFAX: 55 98 65 81 E-MAIL: post@vest-consult.no