


Z	30.11.07	SOM BYGGET.
01	22.11.04	ARBEIDSTEGNING
REVISJON	DATO	TEKST



96017 HAVFORSKNINGSINSTITUTTET, MATRE HAVBRUKSSTASJON
 DETALJPROSJEKT / ARBEIDSTEGNING

SJØVANNLEDNINGER

bygnr.	etg.	fag	bygn.delnr.	typenr.	løpenr.	prosjektfase	rev.nr
12282	V	394	10	004	B3	Z	
Tegnet dato	Målestokk	Tegnet av:	Kontrollert	Rev. dato			
25.10.04	1:2000	bj	RB	30.11.07			

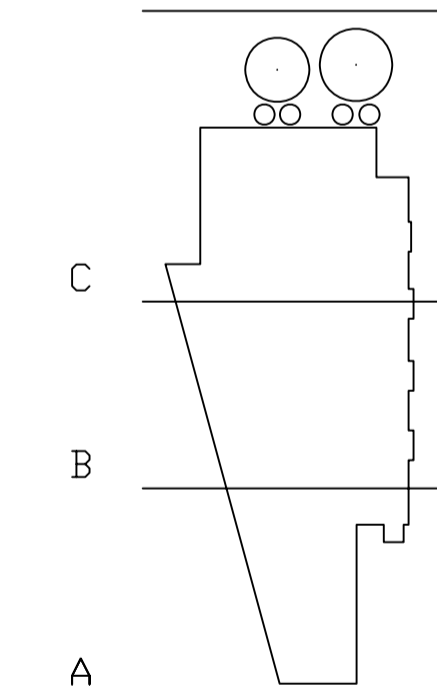

- ARK: bjerk og bjørge as arkitekter mnl npa
Strandgaten 199, 5004 Bergen
Tel: 55 90 74 40 FAX: 55 90 74 41 e-mail: kari@bjerk-bjorge.no
- RIB: Smidt og Ingebrigtsen AS
Østre Nesttunveg 12, 5852 Bergen
Tel: 55 11 64 00 FAX: 55 11 64 01 e-mail: post@smias.no
- RIE: KV Engineering AS
Johan Berentsensvei 63, 5161 Laksevåg
Tel: 55 34 86 90 FAX: 55 34 86 91 e-mail: postmaster@kv.no
- RIV: Vest-Consult A/S
Kokstaddalen 27, Pb. 38 Kokstad, 5863 Bergen
Tel: 55 98 65 80 FAX: 55 98 65 81 e-mail: post@vest-consult.no