


- Rød tegl er baksiden av Bratsberg glatt rosa.
- Mørtel er en spesialblanding med litt rød fargetilsetning.
- Grå/sort tegl er Ketley Blue. Den er grunnere, type rehab.

NB! Eksisterende farger skal videreføres

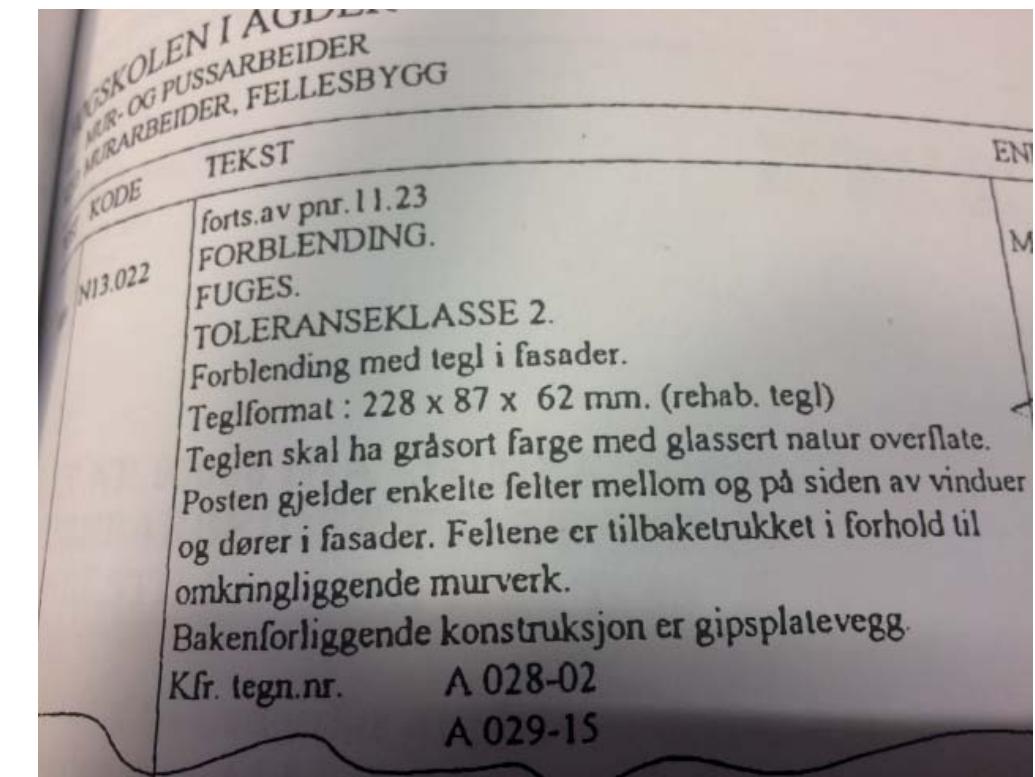

PGL	v/ Einar Bøgwald	(37 04 16 17)	<input type="checkbox"/> Retur med takk for lånet
DR	v/ Dag Tjørn	(38 01 27 48)	<input type="checkbox"/> Vennligst ring
BL	v/ Tor Høglund	(38 14 17 21)	<input type="checkbox"/> Sendt telefax

TEMA: PRØVEMUR

Vedlagt oversendes skisse på prøvemur.

- Som tidligere avtalt benyttes tegltype; Bratsberg glatt rosa m/farge i generell vegg og Catty Blue mellom vinduer mv.
- Rosa tegl mures med baksiden fram. Mørke steiner kan snues slik at veggens fargemessig blir mer homogen.
- Som mørtel for rosa tegl benyttes type; S: Y1 fra Forsand
- Som mørtel for grå tegl benyttes en gråsort tilnærmet teglfargen.
- For utførelse av mørtefuge se skisse.

Pissering og avstiving avtales med byggleder.

Ved vennlig hilsen



[Handwritten signature]





Ryttertak skal ikke videreføres, men utformes som en spalte med samme slankhet i tilslutningen mot bygg D.






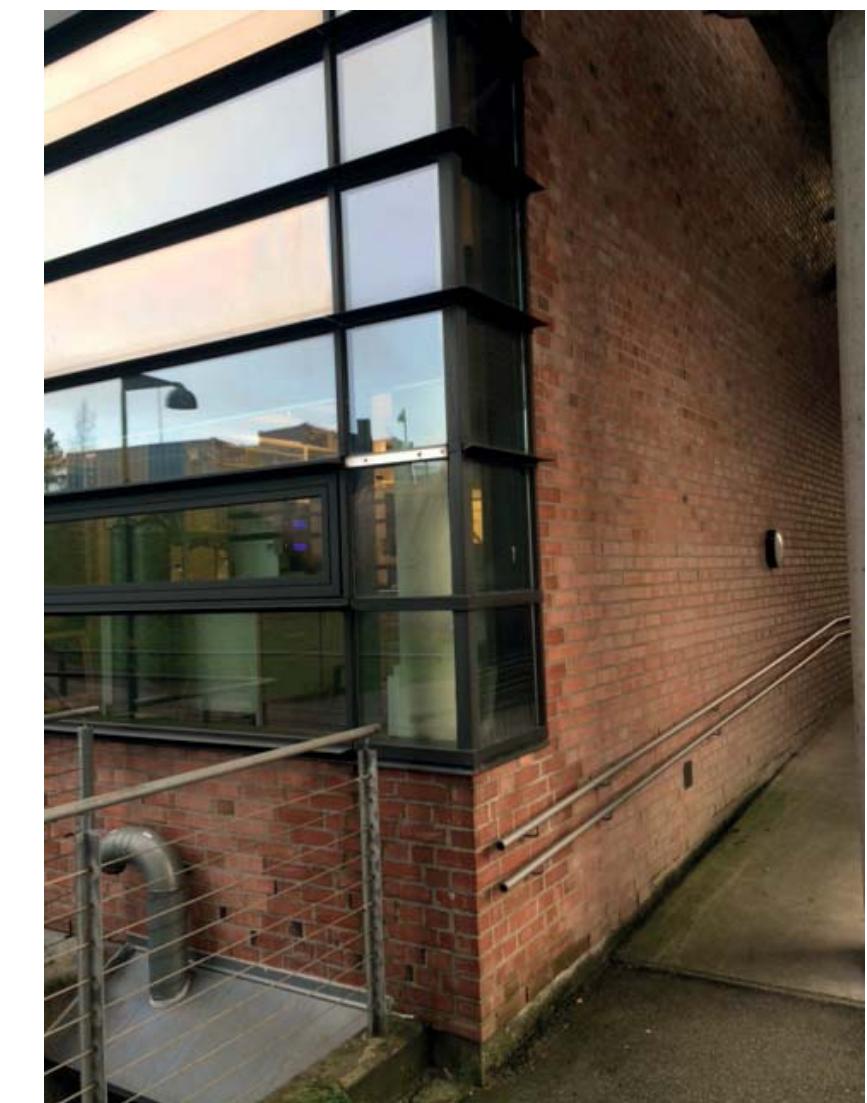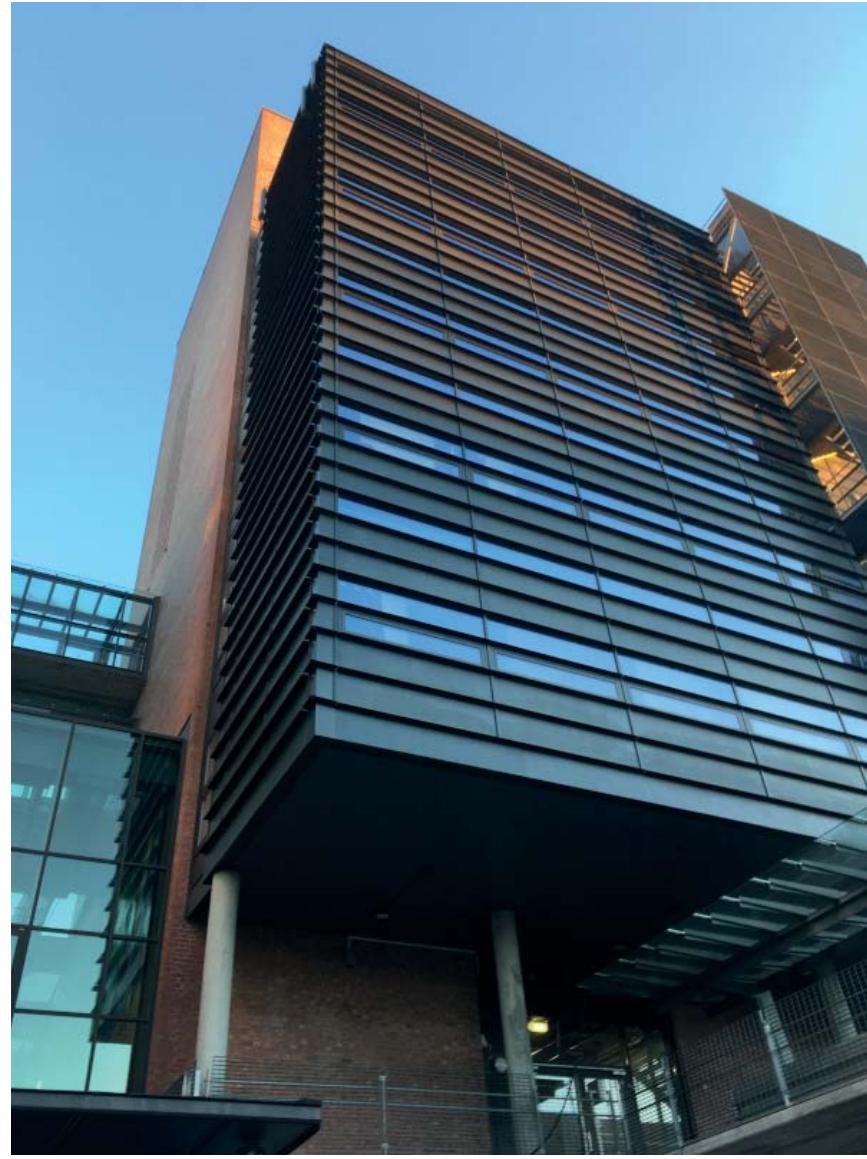

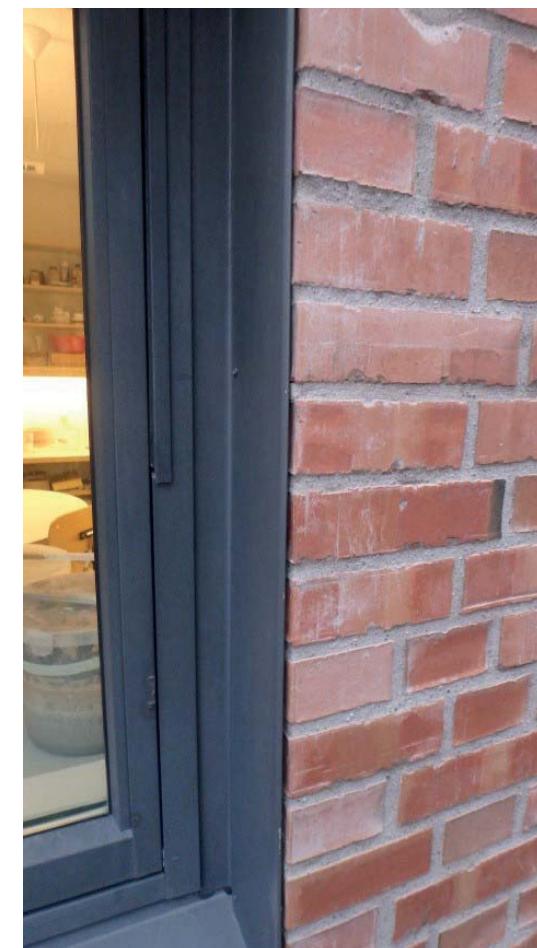

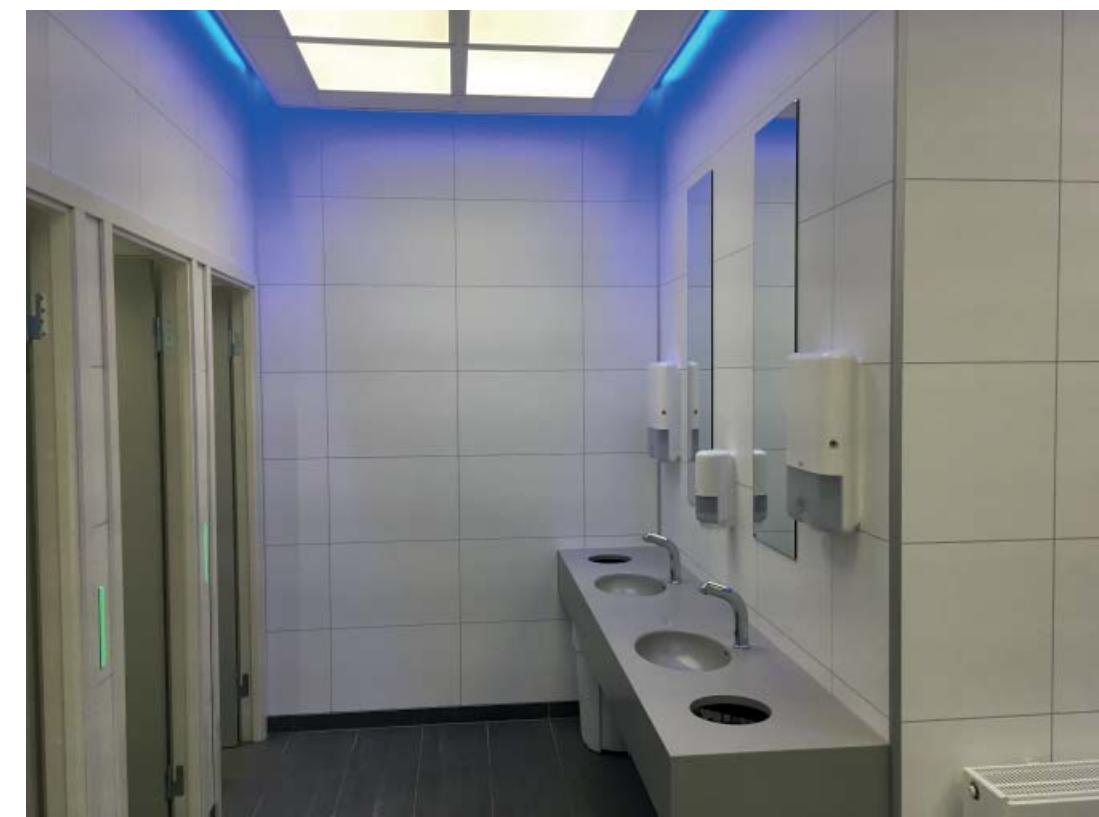

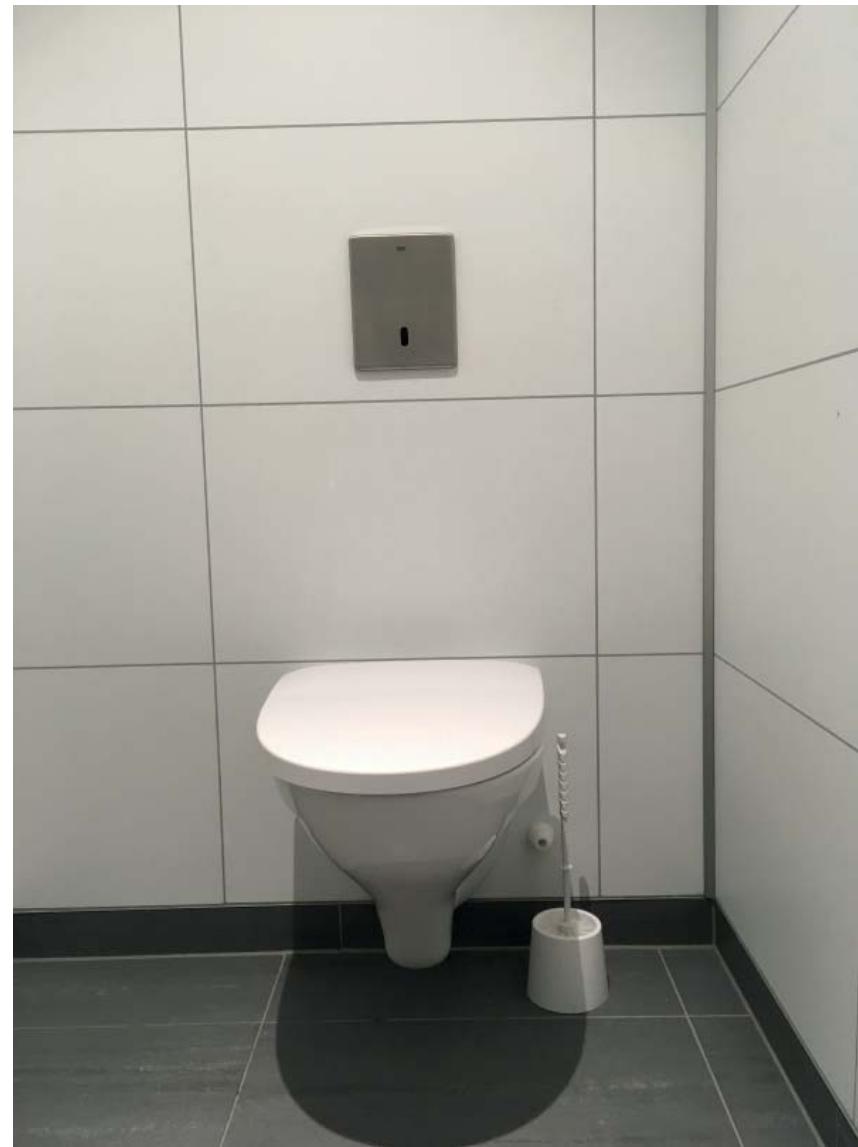



Innvendig dør, dørhåndtak og beslag




Ytterdør




Ytterdør eksisterende bro til bygg D

NB! Eksisterende lås, beslag og farger på dører skal videreføres
Innerdør: Dørblad NCS S-3502-B
Innvendig karm / belistning NCS S-1002-Y50R
Innvendig vegg samme som karm/belistning

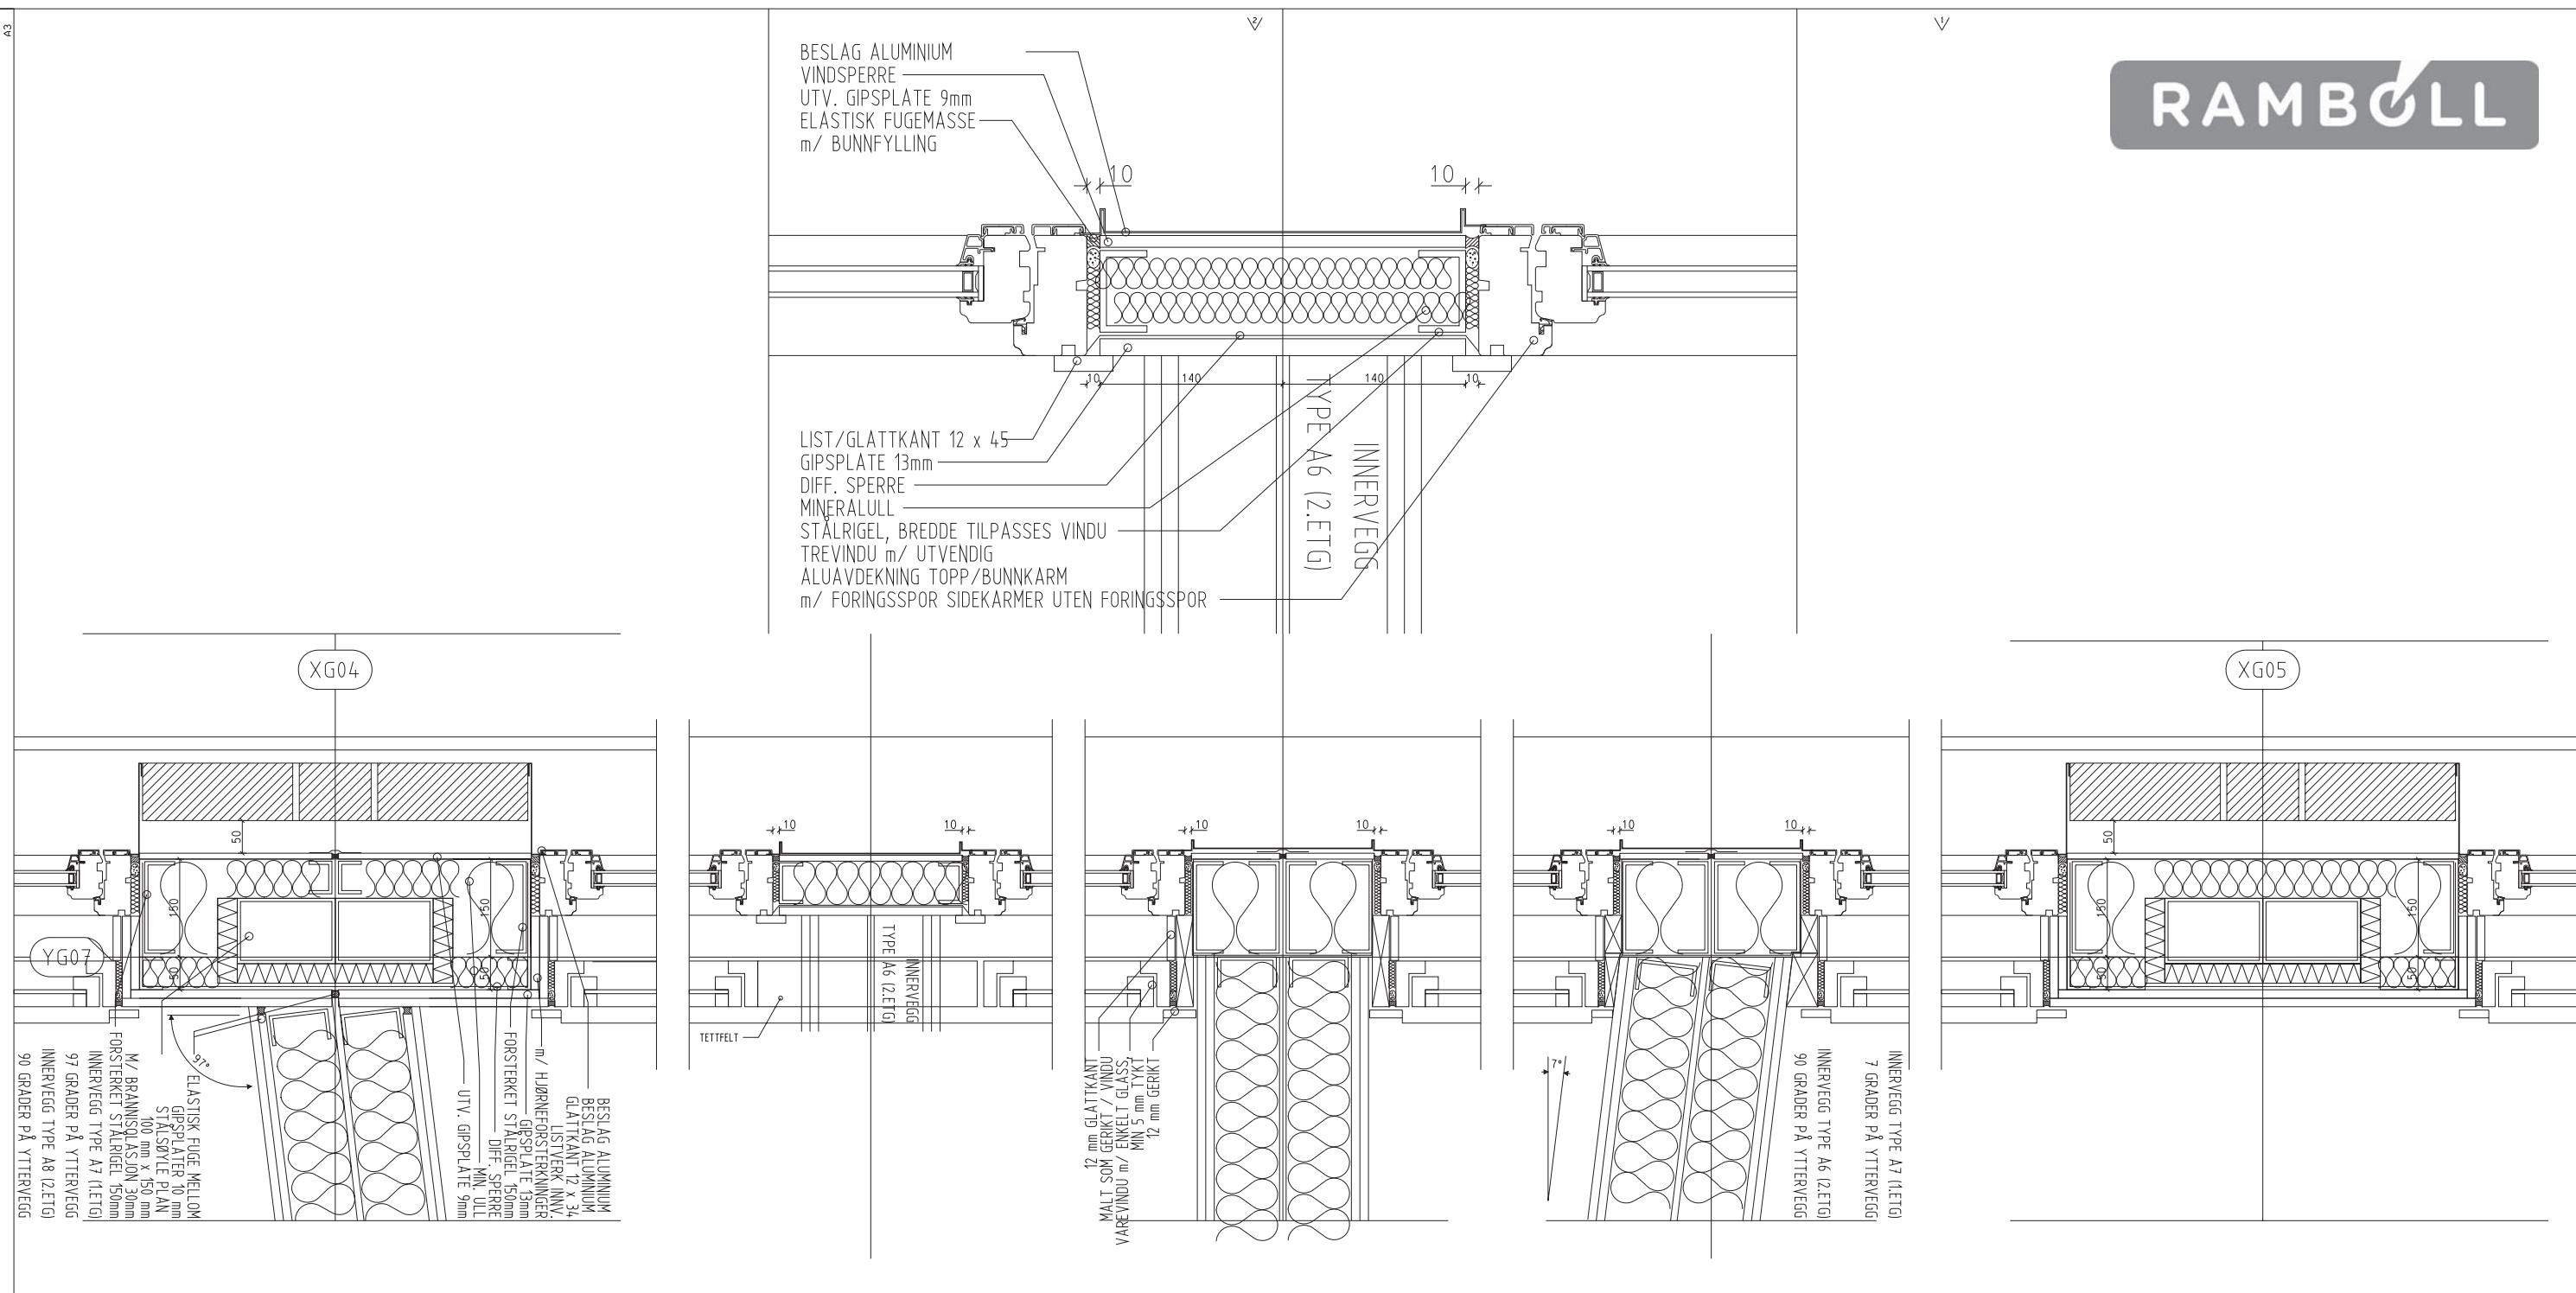


NB! Eksisterende detaljer skal danne designgrunnlag for utførelsen, men iht gjeldende krav som stilles til yttervegger og skillevegger

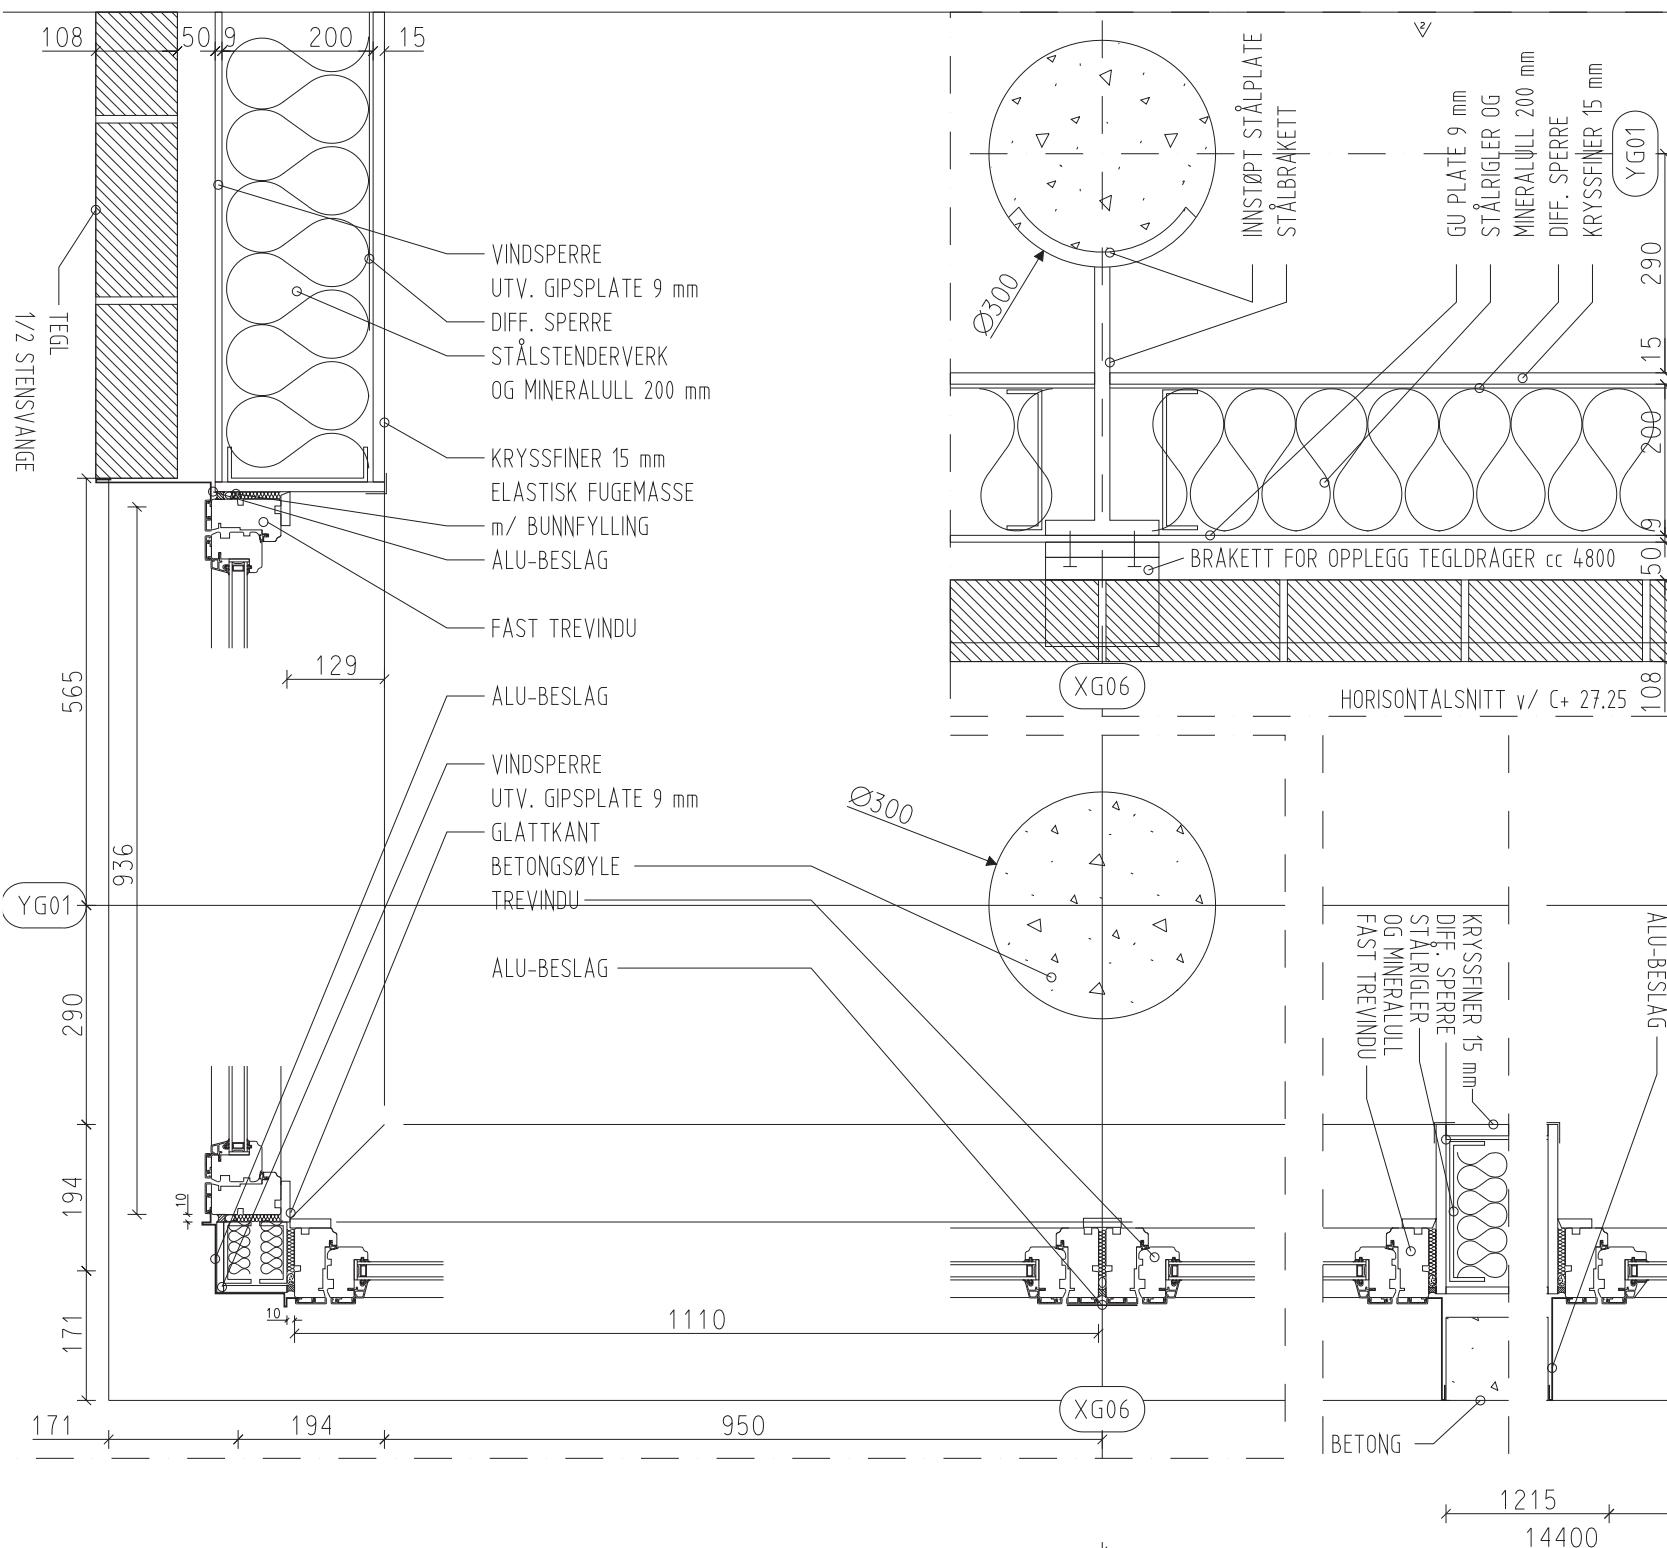

NB! Eksisterende detaljer skal danne designgrunnlag for utførelsen, men ihht gjeldende krav som stilles til yttervegger og skillevegger


PROSJEKT AVDELING			UTARBEIDET AV		
REV.	DATO	TEKST	UTARB.	KONTR.	GODK.
BYGGHERRE  STATSBYGG			PROSJEKT NR. 95008		
H*GSKOLEN I AGDER			GIMLEMOEN		
LUNDE & L*VSETH ARKITEKTER AS L & L PNR 95020 OSCARSGT. 34, 0258 OSLO			ARK		
TITTEL: HORISONTALDETALJER AVDELINGSBYGG			FILNAVN		
			ERST. TEGN.NR.		
FAG	BYGN.AVSN	EMNE	ETG.	L*PENR.	REV.
A	G	28 - 08		H01	060898
			DATO MÅN. FASE SOM BYGGET		

MERK:
Coteh*yder
terreng og
betongsokke
varierer i
fellesbygg

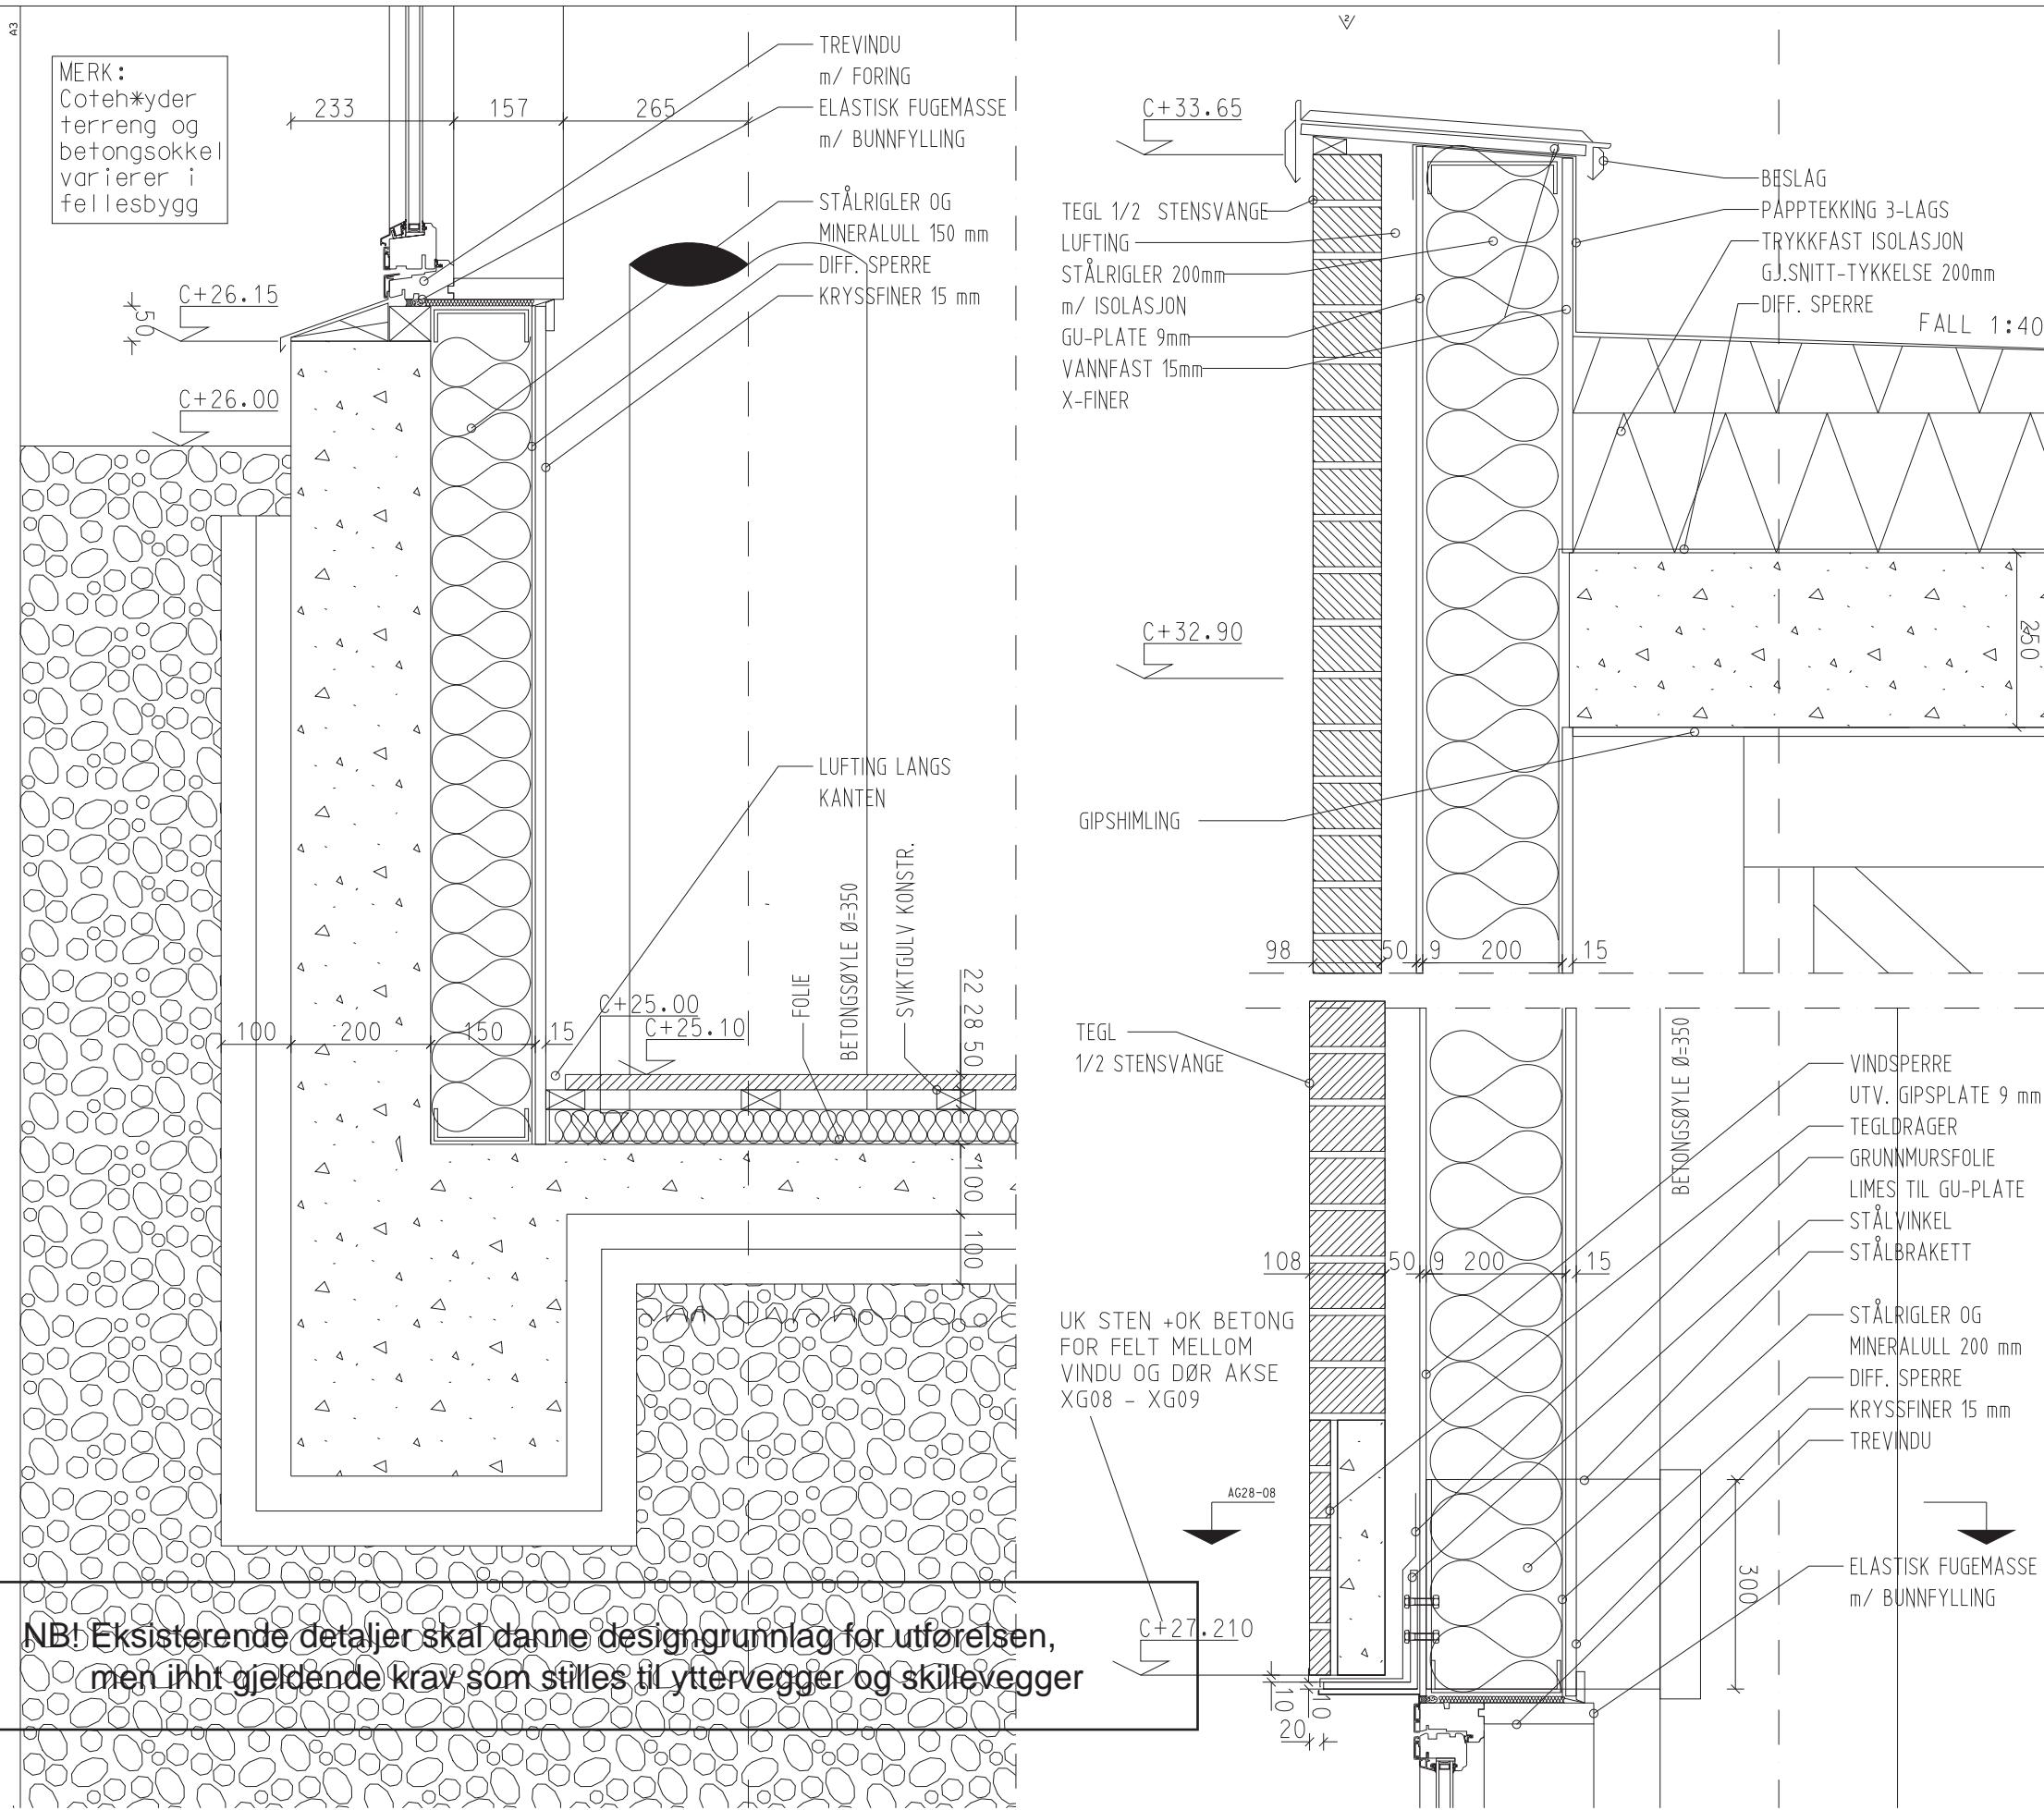


NB! Eksisterende detaljer skal danne designgrunnlag for utførelsen, men ihht gjeldende krav som stilles til yttervegger og skillevegge

FAG	BYGN.AVSN	EMNE	ETG	L.PENR.	REV.	DATO	MÅL
A	G	29	-	03	H01	060898	A3, 1:10
					FASE		
					SOM BYGGET		

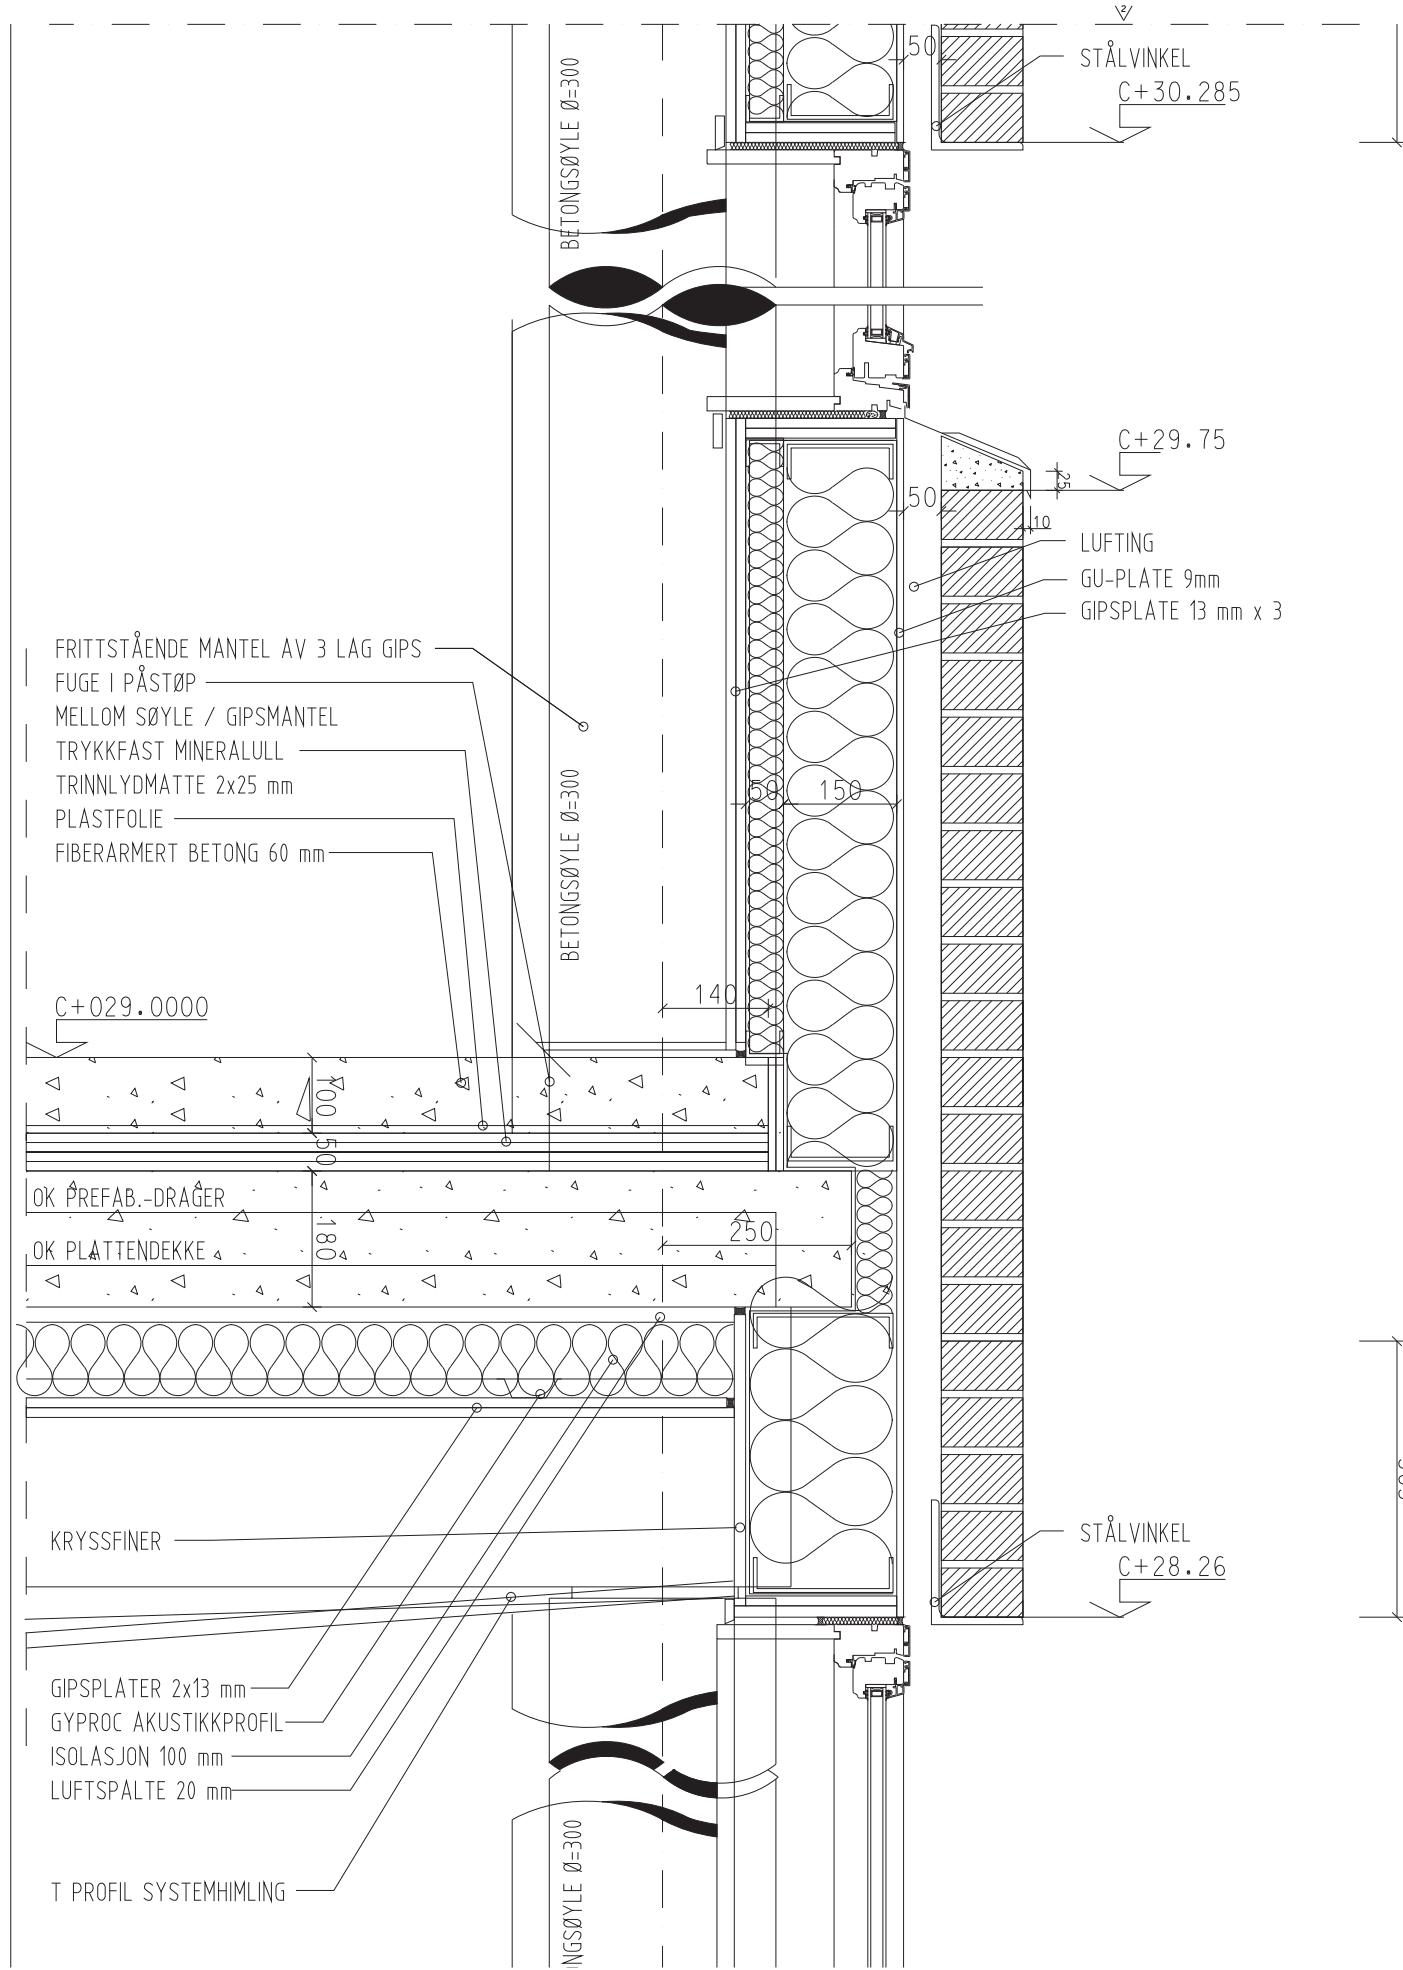


NB! Eksisterende detaljer skal danne designgrunnlag for utførelsen, men ihht gjeldende krav som stilles til yttervegger og skillevegger

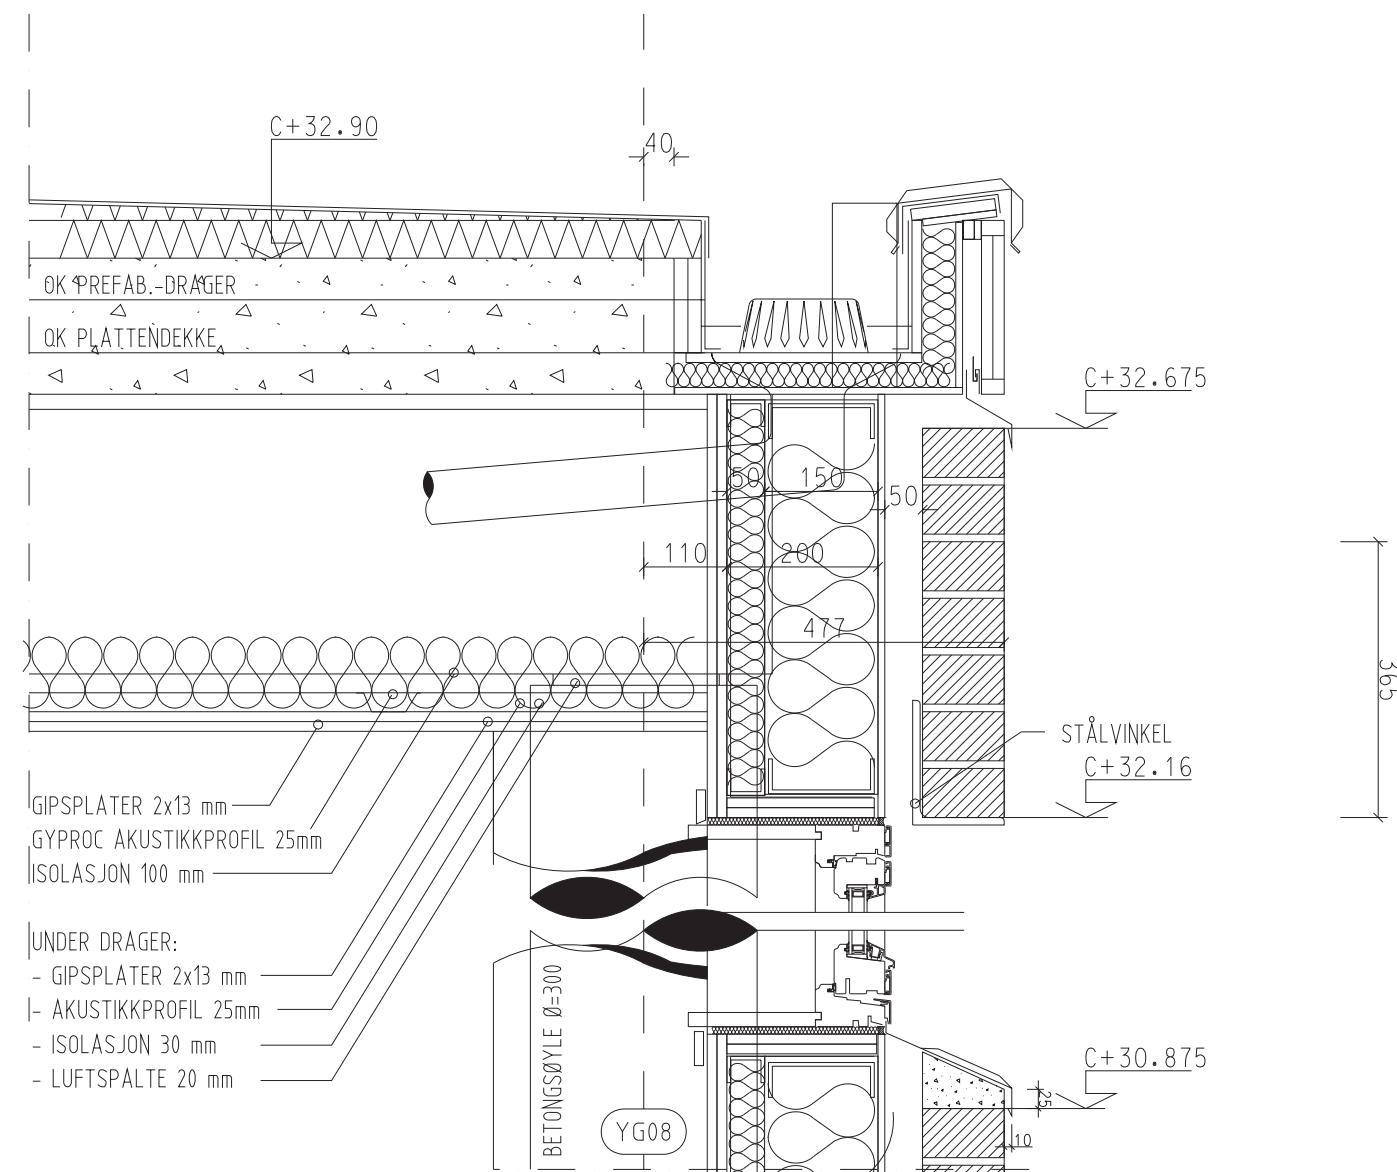

NB! Eksisterende detaljer skal danne designgrunnlag for utførelsen, men ihht gjeldende krav som stilles til yttervegger og skillevægger

REV.	DATA	TEKST	UTARB.	KONTR.	GODKJ.
BYGGERE			PROSJEKT NR.		
STATSBYGG			95008		
H*GSKOLEN I AGDER			GIMLEMOEN		
LUNDE & L*VSETH ARKITEKTER AS	L & L PNR 95020 OSCARSGT. 34, 0258 OSLO	ARK	TLF: 22129950, FAX: 22129951		
TITTEL	VERTIKALDETALJER	FILENAVN			
	AVDELINGSBYGG				
EINST. TEKN. NR.					
A G 29 - 08	H01				

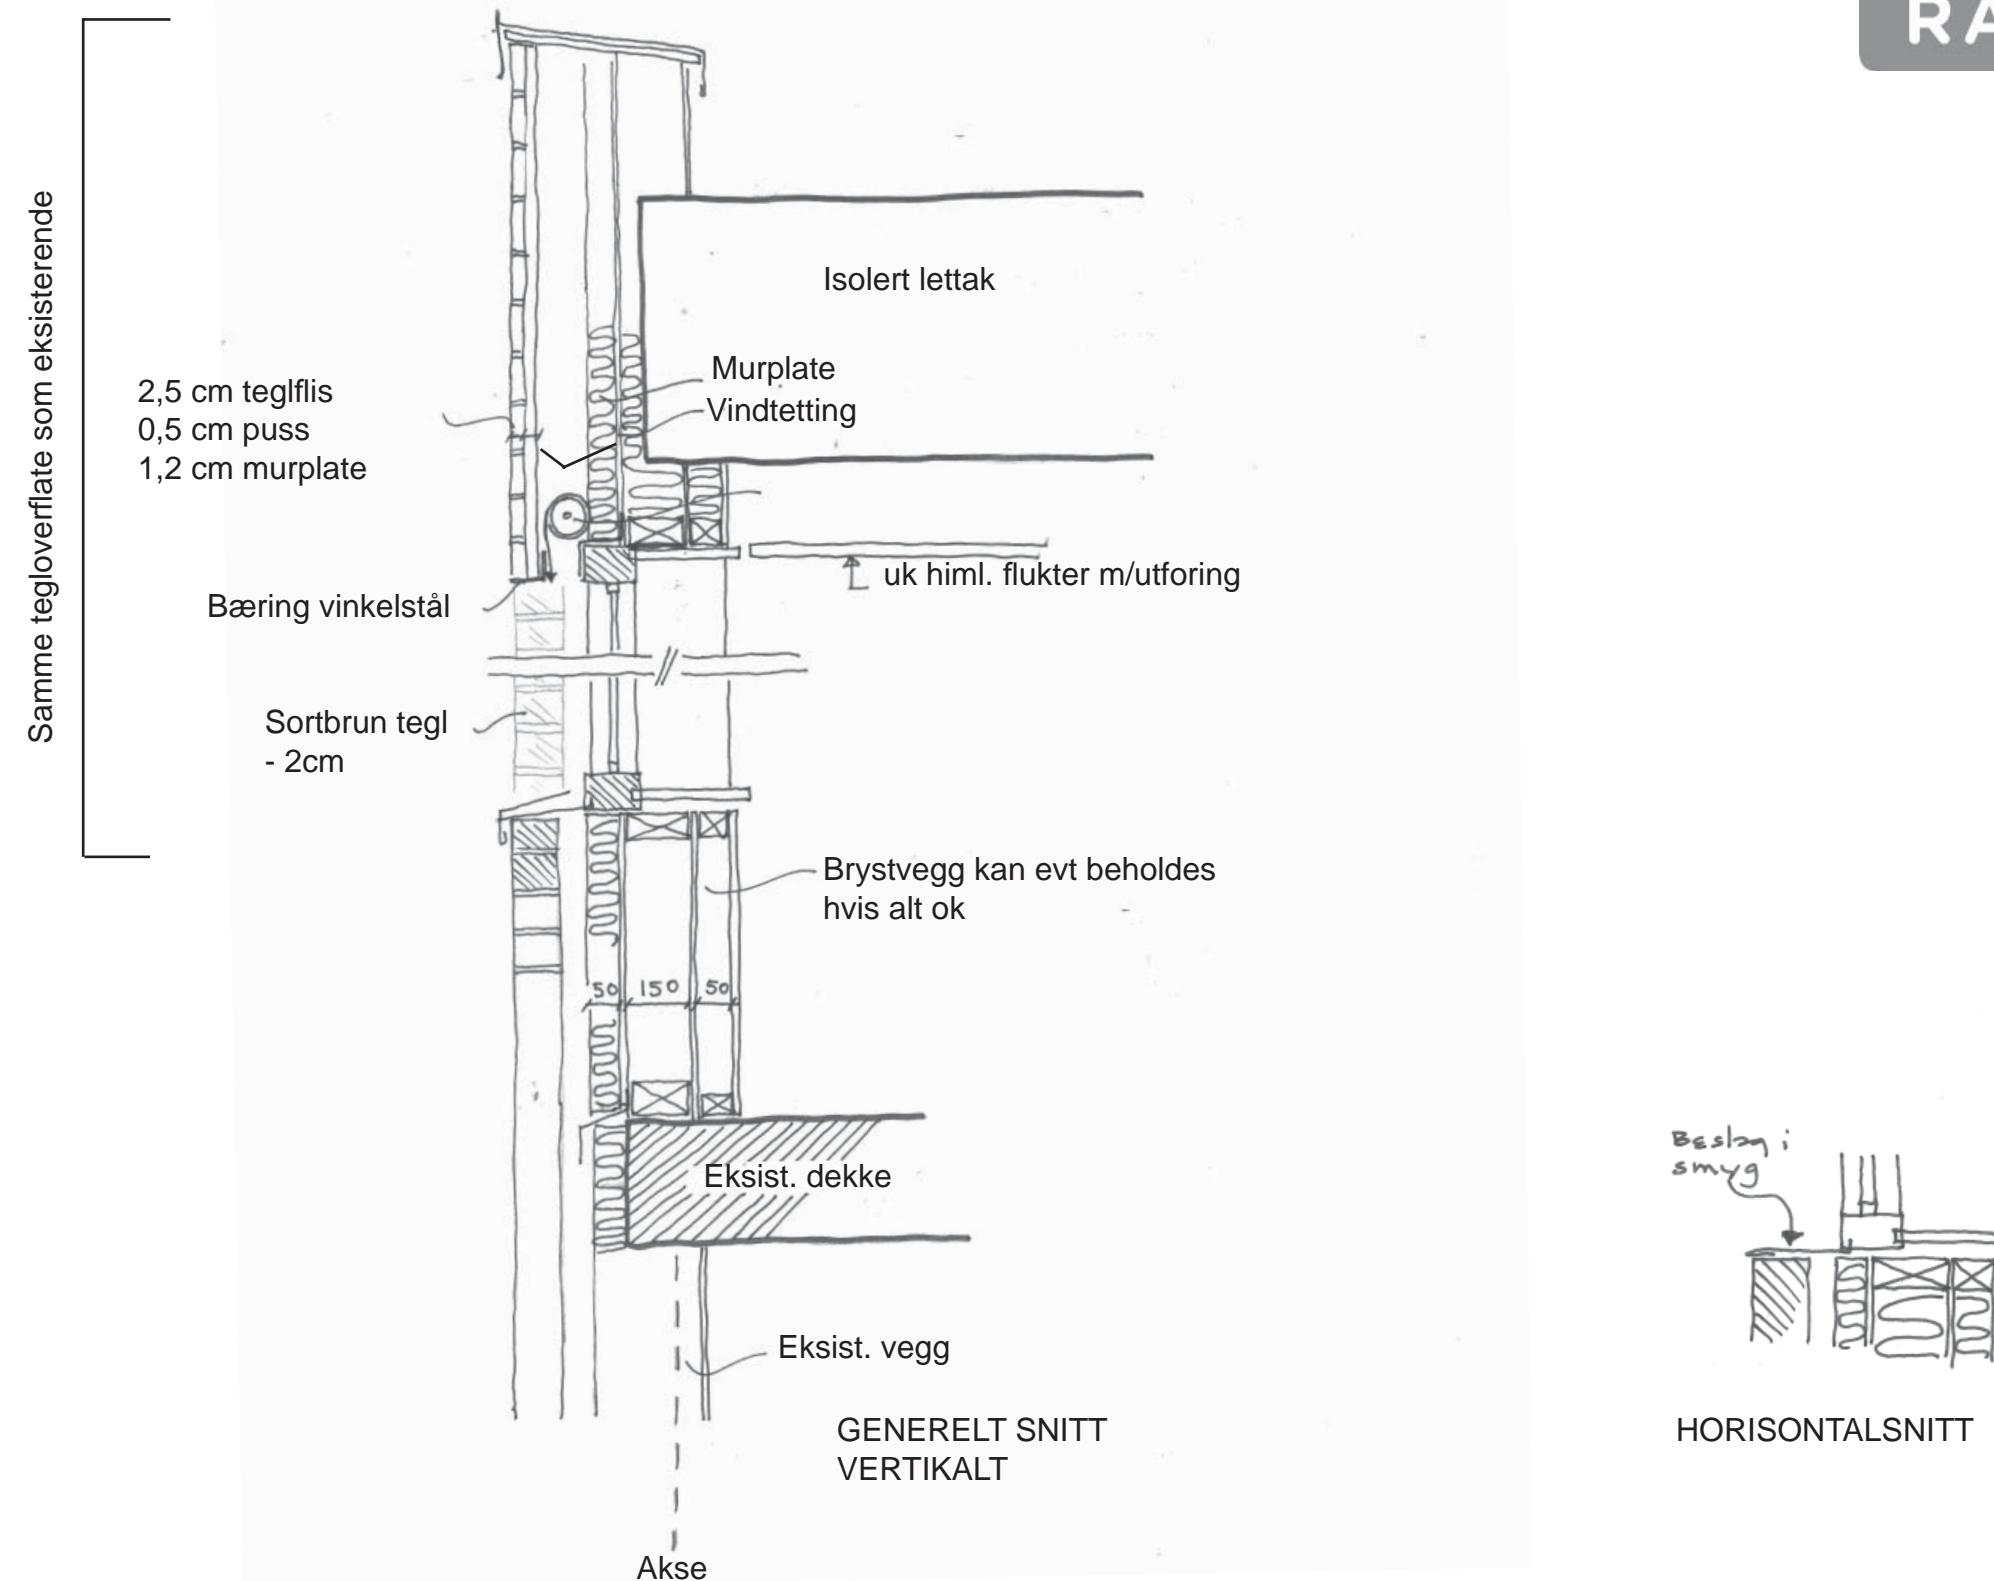

NB! Eksisterende detaljer skal danne designgrunnlag for utførelsen, men ihht gjeldende krav som stilles til yttervegger og skillevegger