
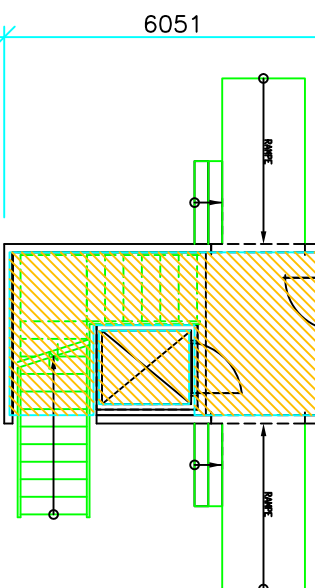
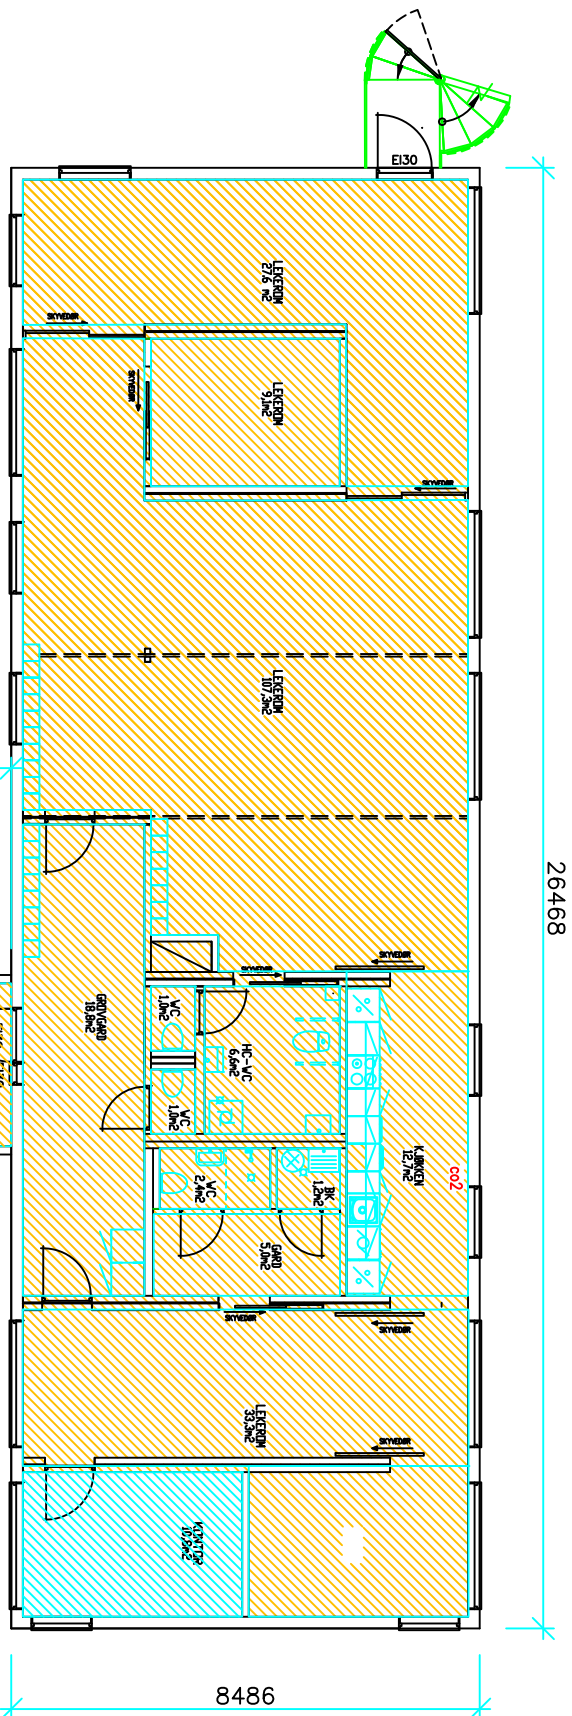
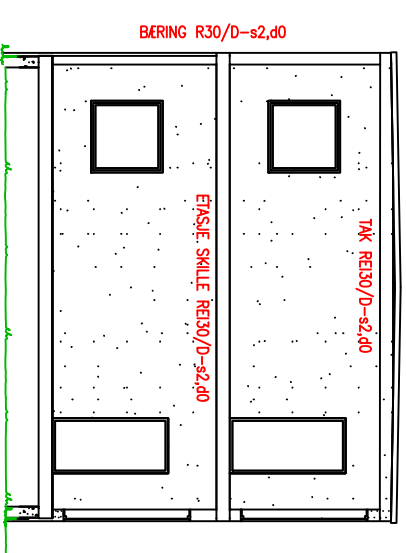


RENHOLD I GANGVUKE  
RENHOLD DAGLIG

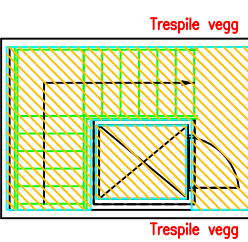

SNITT A-A

BRUTTO AREAL:  
AREAL 1. ETASJ.E: 244,5m<sup>2</sup>  
AREAL 2. ETASJ.E: 244,5m<sup>2</sup>  
RISIKOKLASSE 3  
BKL 1

Prosjekt No:	11726-67	Dato:	2011-11-02	Utgittelse No:	276671P1
Dato:	13.02.2009	Utgittelse No.:	1		
<p><b>BRANN- OG SIKKERHETSUTVALDET</b></p> <p>BRANNTEKNIKK "SOM BYGGET"</p> <p>KONSMO FABRIKKER AS</p> <p>AUSTRE AMØY BARNEHAGE</p> <p>Arbeidsveien 658, 4626 Amøy</p> <p>PLAN 1. 2. ETG. OG SNITT</p>					
Utskrift No.:	11726-67	Dato:	2011-11-02	Utgittelse No.:	276671P1