




SNITT E-lengdesnitt gjennom vestibyle

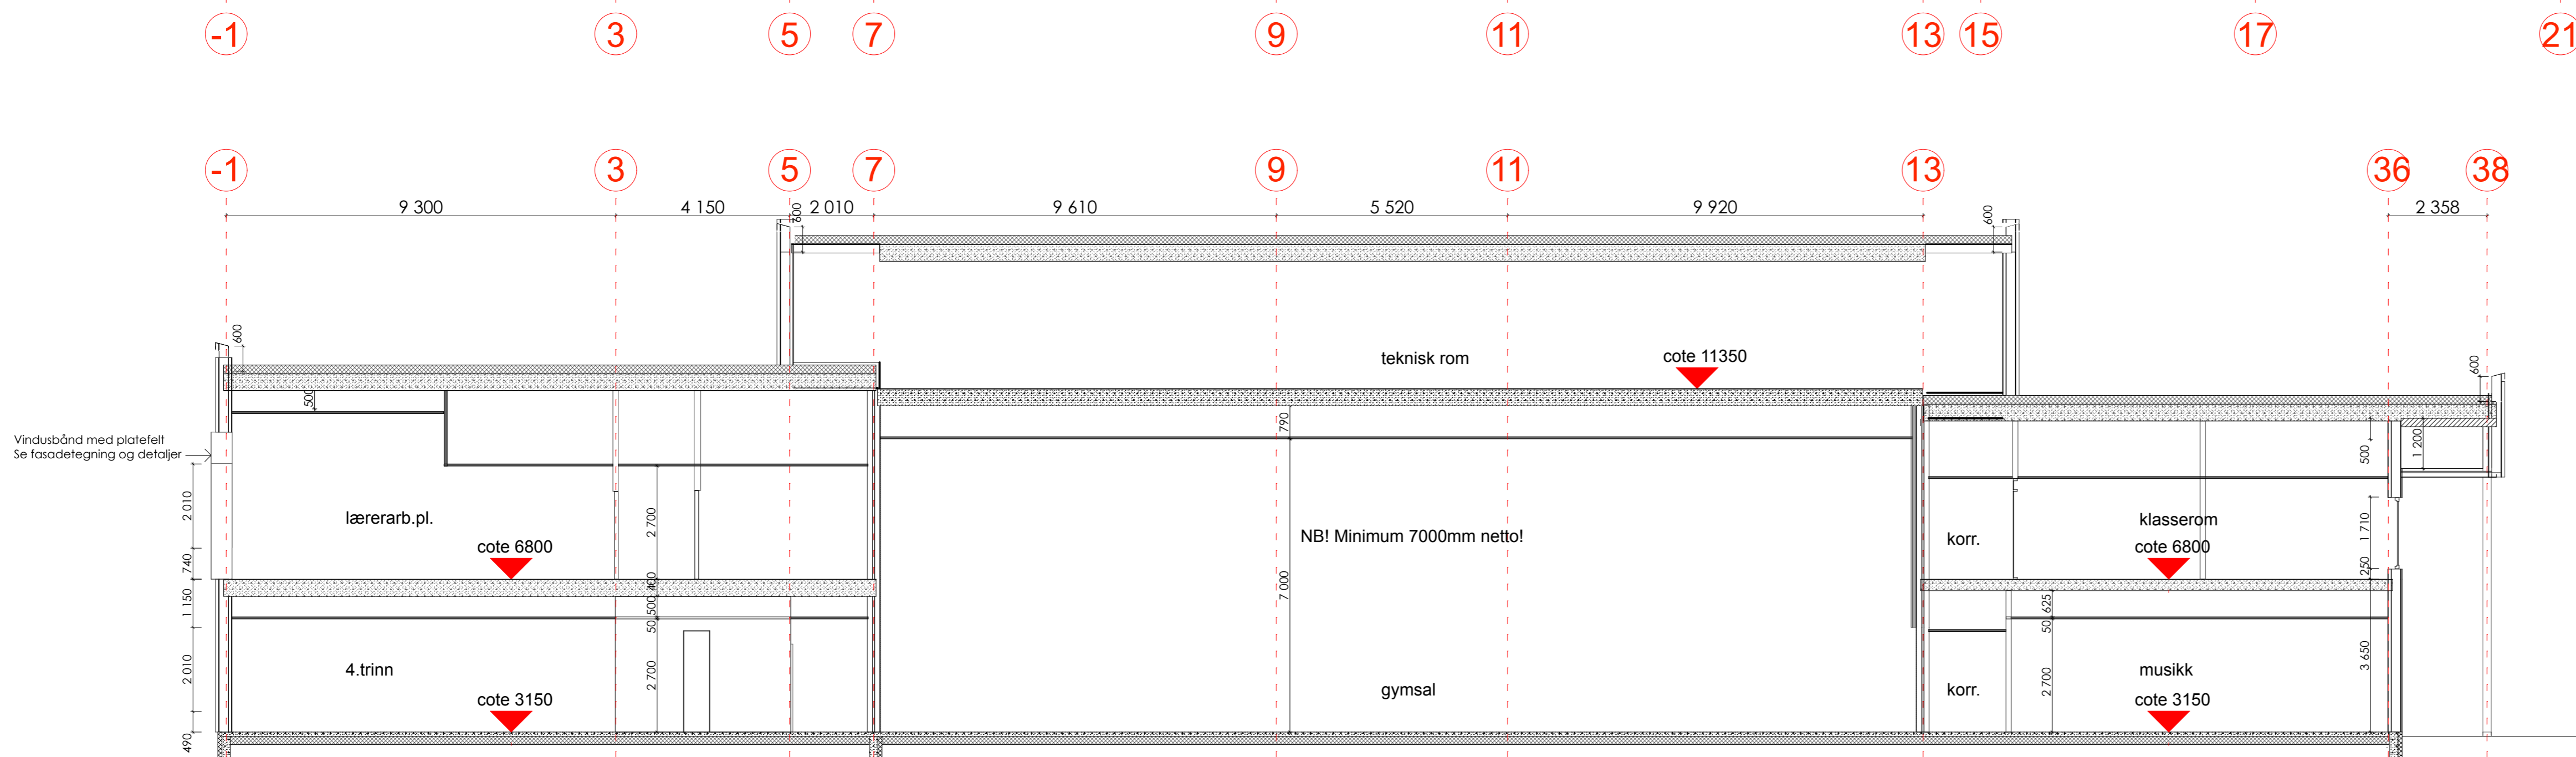

SNITT F-lengdesnitt gjennom gymsal

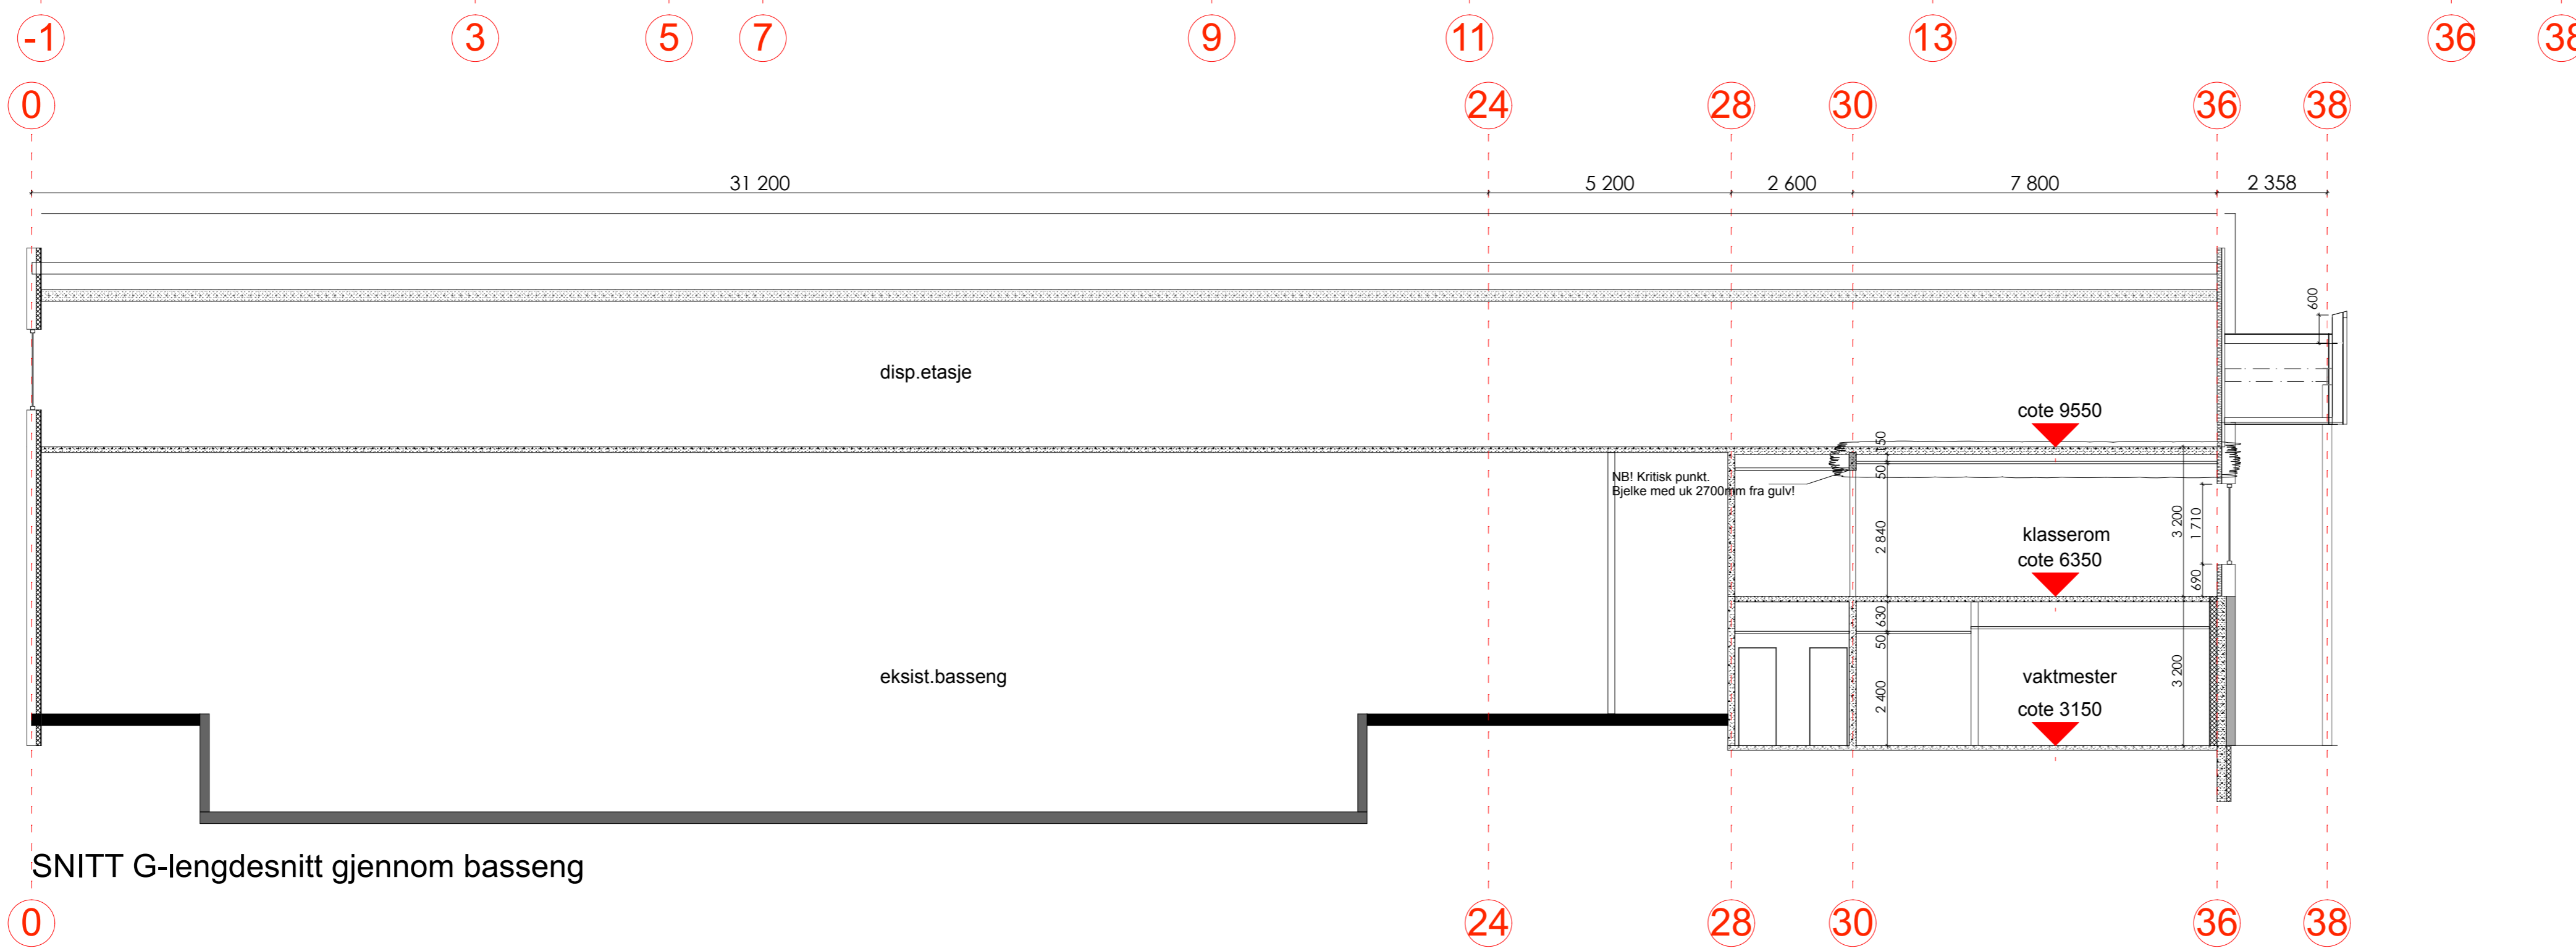

SNITT G-lengdesnitt gjennom basseng

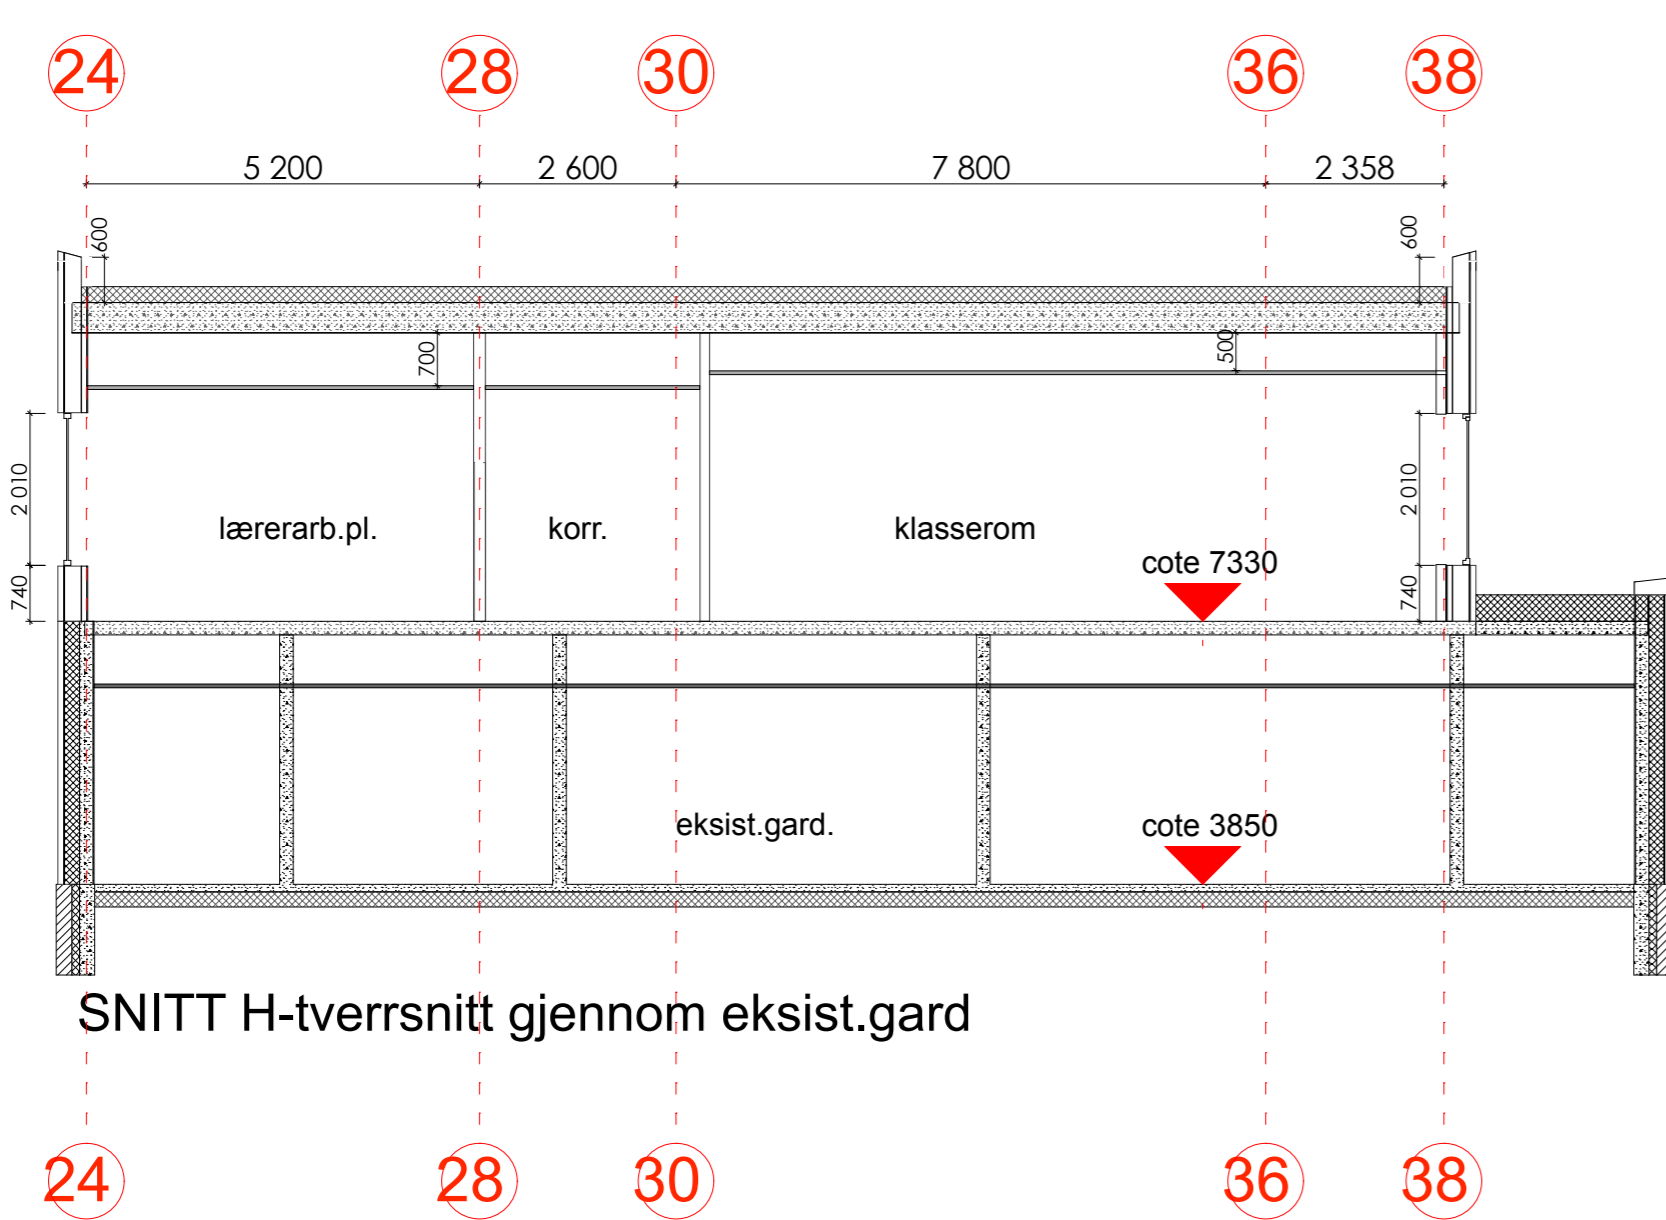

SNITT H-tverrsnitt gjennom eksist.gard

Tegningssett: <b>SNITT E-F-G-H</b>		Tegningsnr.: <b>A-SN-200</b>		Rev. ind. 1: <b>Z</b>																																				
Referansefigur: 		Ferdiggrad: 1 = Forstepp tegning 2 = Prosjekteringsendring 3 = Endret 4 = Prosjektgjort																																						
Revisjoner:		Nummersystem tegninger: A-F = Prosjekter A-B = Endr. A-C = Fase 1 A-D = Fase 2 A-E = Fase 3																																						
<table border="1"> <thead> <tr> <th>Dato</th> <th>Rev. ind.</th> <th>Endring</th> <th>Ferdiggrad</th> <th>Sign.</th> <th>Kommentar</th> </tr> </thead> <tbody> <tr> <td>01.08.2012</td> <td>Z</td> <td>AS BUILT</td> <td></td> <td>SR</td> <td></td> </tr> <tr> <td>15.10.2011</td> <td>C</td> <td>Utvidelse musikk rom, syttelste korridor i rom ant G</td> <td>2</td> <td>TG</td> <td>SR</td> </tr> <tr> <td>10.02.2011</td> <td>B</td> <td>Arkitekttegning - utvidelse</td> <td>2</td> <td>TG</td> <td>SR</td> </tr> <tr> <td>19.05.2011</td> <td>A</td> <td>Bygging anleggsgartner fase 3B</td> <td>2</td> <td>TG</td> <td>SR</td> </tr> <tr> <td>28.03.2011</td> <td></td> <td>Ferdig utarbeidet</td> <td>2</td> <td>TG</td> <td>SR</td> </tr> </tbody> </table>					Dato	Rev. ind.	Endring	Ferdiggrad	Sign.	Kommentar	01.08.2012	Z	AS BUILT		SR		15.10.2011	C	Utvidelse musikk rom, syttelste korridor i rom ant G	2	TG	SR	10.02.2011	B	Arkitekttegning - utvidelse	2	TG	SR	19.05.2011	A	Bygging anleggsgartner fase 3B	2	TG	SR	28.03.2011		Ferdig utarbeidet	2	TG	SR
Dato	Rev. ind.	Endring	Ferdiggrad	Sign.	Kommentar																																			
01.08.2012	Z	AS BUILT		SR																																				
15.10.2011	C	Utvidelse musikk rom, syttelste korridor i rom ant G	2	TG	SR																																			
10.02.2011	B	Arkitekttegning - utvidelse	2	TG	SR																																			
19.05.2011	A	Bygging anleggsgartner fase 3B	2	TG	SR																																			
28.03.2011		Ferdig utarbeidet	2	TG	SR																																			
Oppdragsgiver: <b>Vågan Eiendom KF</b>	
Oppdrag: <b>SVOLVÆR SKOLE</b>		Oppdragsansvarlig: Siv. ark. MHAL Jan Vidar Mowen																																						
Oppdragsstatus: <b>AS BUILT</b>		Ansvarlig saksbehandler: Siv. ark. MHAL Sørja Røed																																						
		Tegnet av: Siv. ark. MHAL Tore Øyeholm																																						
Date: 28.03.2011		Målestokk: 1:100																																						
		Ferdiggrad: <b>4</b>																																						
Arkitektene: <b>VIS-À-VIS</b> Siv.arkitekt MHAL, medl. Arkitektforbundet Bredtveitens 14 • N-2014 Trondheim Telefon: 7350 8700 • Telefax: 7350 8750 • epost:vis@vis.no		Oppdragsnr.: <b>1047</b>																																						
Tegningssett: <b>SNITT E-F-G-H</b>		Tegningsnr.: <b>A-SN-200</b>																																						