



0 1 2 3 4 5 6 7

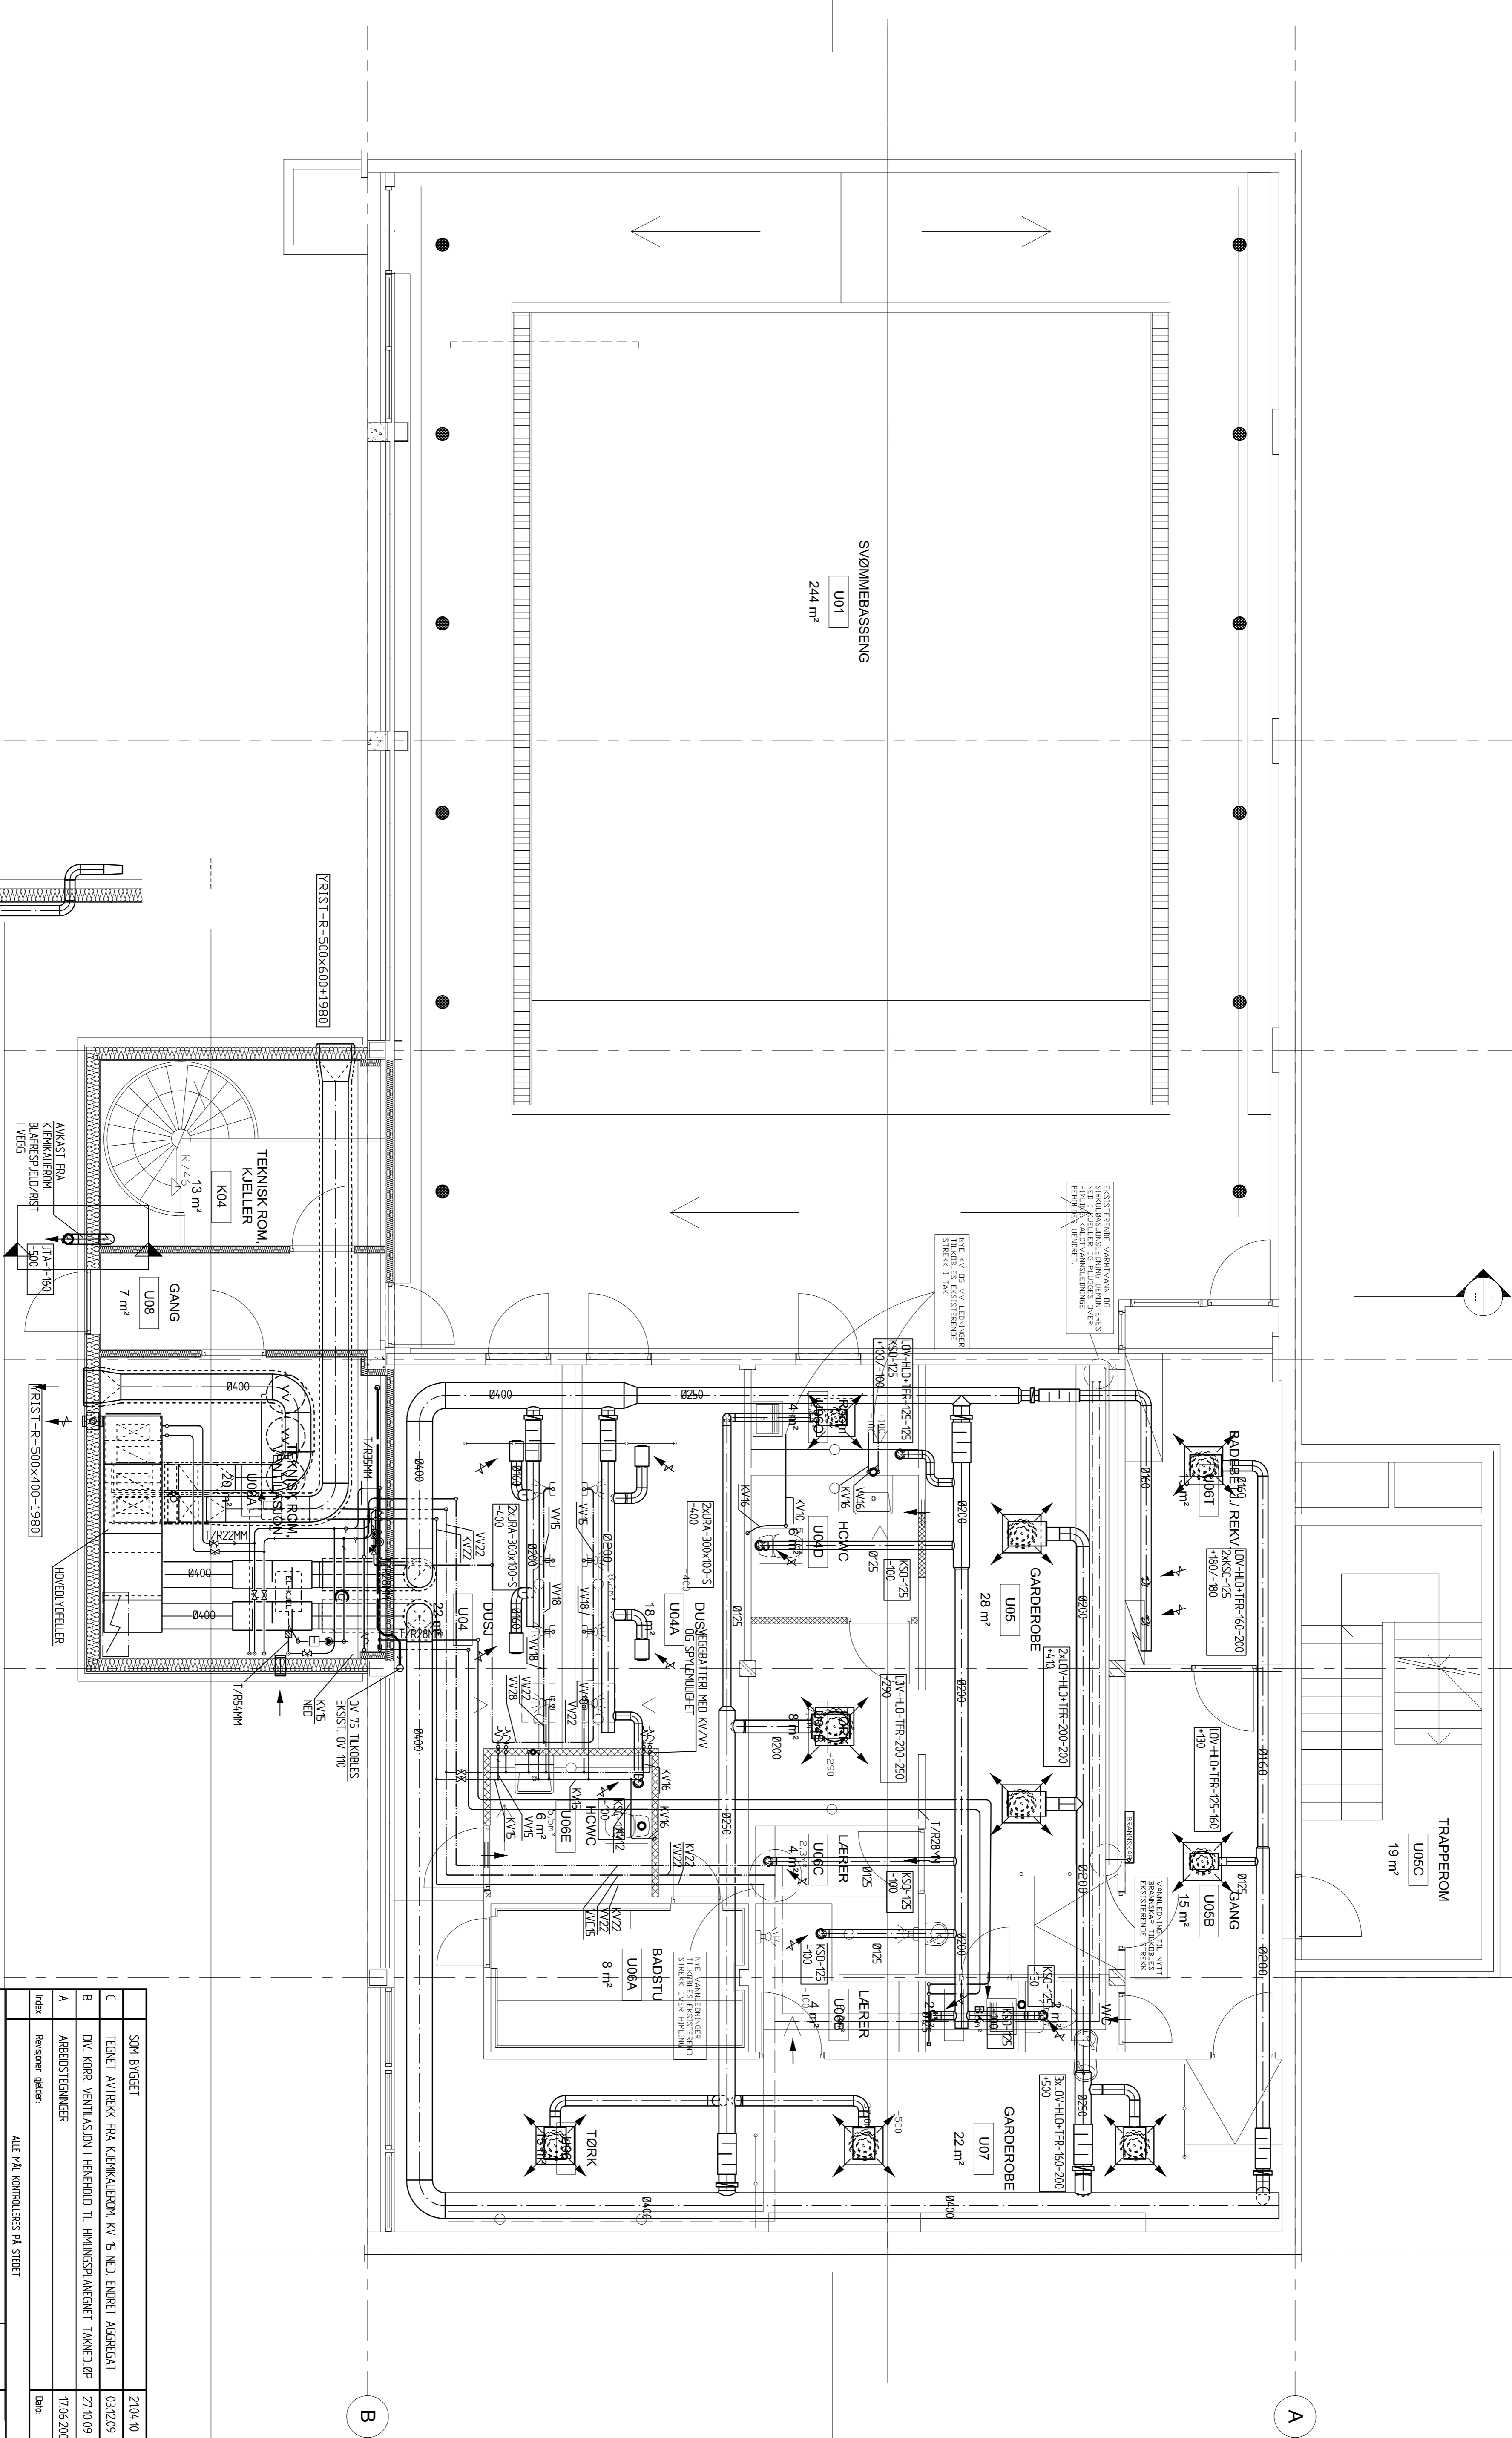

SVØMMEBASSENGE
U01
244 m²

KRIST-R-500x600-1980

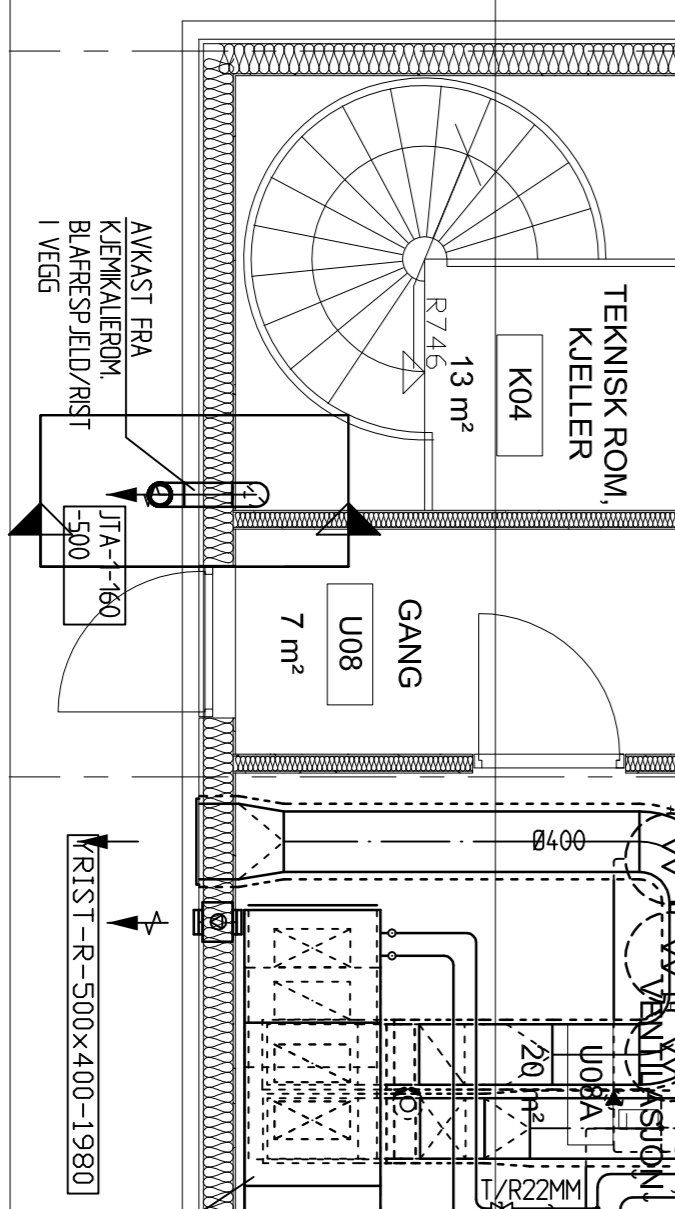

SNITT JETHETTE PÅ VEGG

Index	Revisjon gjelder	Dato	Spr
A	ARBEIDSTEGNINGER	17.06.2009	-
D	SOM BYGGET	21.04.10	TEL/JIT

ENERDAL KOMMUNE
EBUS
REHABILITERING SVØMMEHALL
VVS-ANLEGG
PLAN UNDERETASJE

RAAD

1392-312

Til: 62.43.31.40
Fra: 62.43.31.41
Prosjektleder: prost@raad.no

MALESTOKK
Prosj. TVE
22.05.08
DOK. TVE
22.05.08
Sjef: []
Tegn: []
Kvif: []