

INNERVEGGTYPER

IV01	1x13mm gips 75mm stålstender 1x13mm gips	IV26	2x13mm gips 50/120mm stålstender 150mm luft 2x13mm gips
IV02	2x13mm gips 75mm stålstender 2x13mm gips	IV41	1x13mm gips 150mm stålstender 1x13mm gips
IV04	2x13mm gips 75mm stålstender 10mm luft	IV42	2x13mm gips 150mm stålstender 10mm luft
IV04B	2x15mm bronseplate 75mm stålstender 10mm luft	IV43	2x13mm gips 150mm stålstender 150mm luft 2x13mm gips
IV05	3x13mm gips 75mm stålstender 10mm luft	IV61	2x13mm gips 160mm stålstender 10mm luft
IV06	2x13mm gips 75mm stålstender 75mm stålstender 2x13mm gips	IV62	3x13mm gips 160mm stålstender 10mm luft
IV07	3x13mm gips 75mm stålstender 75mm stålstender 3x13mm gips	IV63	2x13mm gips 160mm stålstender 150mm stålstender 2x13mm gips
IV08	3x13mm gips 75mm stålstender 75mm stålstender 3x13mm gips	IV64	3x13mm gips 160mm stålstender 150mm stålstender 3x13mm gips
IV21	1x13mm gips 50/100mm stålstender 13mm gips	IV65	2x13mm gips 160mm stålstender 2x13mm gips
IV22	2x13mm gips 50/100mm stålstender 2x13mm gips	IV66	1x13mm gips 160mm stålstender 1x13mm gips
IV24	2x13mm gips 50/100mm stålstender 10mm luft		

Vegghengt lydskillerende element
Type Sebastian fra Martels d. tilsv.

08	20.02.09	OPPDATERT
07	01.10.06	SOM BYGGET
06	17.10.05	OPPDATERT
05	13.06.05	OPPDATERT
04	18.05.05	OPPDATERT
03	11.04.05	OPPDATERT
02	10.02.05	OPPDATERT
01	05.11.04	ARBEIDSTEGNING
Rev.	Dato	Korreksjon


SOM BYGGET

SB Tegningsnummer: 03481 00800 A 02 200 20 2725 F 08 G 005400

Kompleksnummer | Byggnummer | Fag | Etasje | Systemkode | Type | Ig | Løpnr. | Pros.fase | Rev | Status

Prosjekteringsgruppen:

ARK	HRTB A/S, Arkitekt MNAL St. Olavs gt. 28, 0166 Oslo Telefon 22 993230, telefax 22 115051 E-mail firmapost@hrtb.no	RIE	Mjelde og Johannsen AS Nordre Baneveg 3, 4914 Stavanger Telefon 51 859440, telefax 51 859441 E-mail post1@mjeldejoh.no
LARK	Stein Halvorsen AS Sageveien 23 a, 0459 Dalø Telefon 23 233878, telefax 23 357733 E-mail shalvar@online.no	RIV	Thunes Partners AS Postboks 1167 Hiltveitveg, 4895 Stavanger Telefon 51 828880, telefax 51 828881 E-mail h.mandl@thunespartners.no
	Multiconsult AS OSLO Seksjon 13.3 Landskapsarkitektur Postboks 265 Skøyen 0213 Oslo Telefon 22 515000, telefax 22 515001 E-mail annike.refvem@multiconsult.no	RIB	Multiconsult AS STAVANGER Birkelandsg. 8, 4012 Stavanger Telefon 51 843600, telefax 51 843601 E-mail bu@multiconsult.no

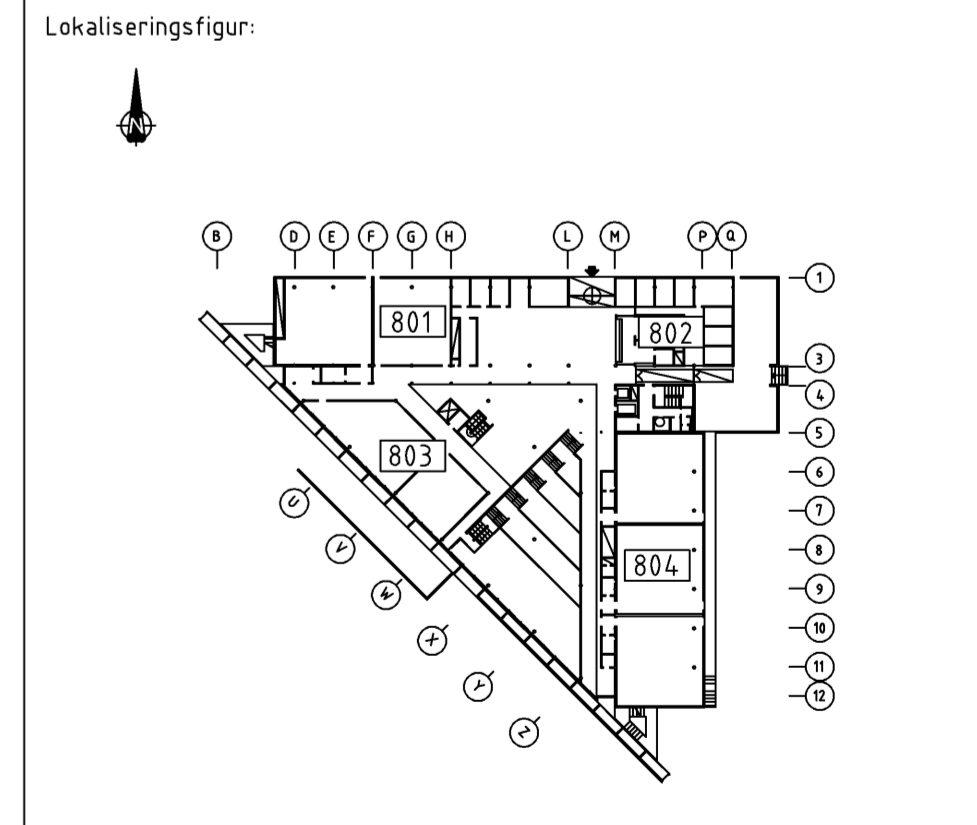

STATSBYGG		PROSJEKTNR. SB: 98011
Tittel: HiS 03481 SENTRALBYGGET 00800		Godkjent HL
Etasje 02 cote + 62,0		Kontroll pros.jekt. Sign. Kontroll MH ok
Samleplan		Finnavn plan-025.dwg
		Dato 16.10.02
		Skala 1:200
		Kontroll utførelse Sign. Kontroll AK ok

SB Tegningsnummer: 03481 00800 A 02 200 20 2725 F 08 G 005400

Kompleksnummer | Byggnummer | Fag | Etasje | Systemkode | Type | Ig | Løpnr. | Pros.fase | Rev | Status