

INNERVEGGTYPER

IV01	1x13mm gips 75mm stålstender 133mm gips	IV26	2x13mm gips 50/100mm stålstender 133mm gips 2x13mm gips
IV02	2x13mm gips 75mm stålstender 2x13mm gips	IV41	1x13mm gips 120mm stålstender 1x13mm gips
IV04	2x13mm gips 75mm stålstender 10mm luft	IV42	2x13mm gips 120mm stålstender 10mm luft
IV04B	2x15mm sponseplate 75mm stålstender 10mm luft	IV43	2x13mm gips 120mm stålstender 10mm luft 2x13mm gips
IV05	2x13mm gips 75mm stålstender 10mm luft	IV61	2x13mm gips 100mm stålstender 10mm luft
IV06	2x13mm gips 75mm stålstender 10mm stålstender 2x13mm gips	IV62	3x13mm gips 100mm stålstender 10mm luft
IV07	2x13mm gips 75mm stålstender 10mm stålstender 2x13mm gips	IV63	2x13mm gips 100mm stålstender 10mm luft 50mm stålstender 2x13mm gips
IV08	2x13mm gips 75mm stålstender 10mm stålstender 2x13mm gips	IV64	3x13mm gips 100mm stålstender 10mm luft 50mm stålstender 2x13mm gips
IV21	1x13mm gips 50/100mm stålstender 133mm gips	IV65	2x13mm gips 100mm stålstender 2x13mm gips
IV22	2x13mm gips 50/100mm stålstender 133mm gips	IV66	1x13mm gips 100mm stålstender 1x13mm gips
IV24	2x13mm gips 50/100mm stålstender 10mm luft		

Vegghengt (opphengende element)
type: fiksasjon fra vertikal st. stov.

07	01.10.06	SOM BYGGET
06	17.10.05	OPPDATERT
05	13.06.05	OPPDATERT
04	18.05.05	OPPDATERT
03	11.04.05	OPPDATERT
02	10.02.05	OPPDATERT
01	05.11.04	ARBEIDSTEIGNING
Rev.	Dato	Korreksjon


SOM BYGGET

SB Tegningsnummer: **03481 00800 A 04 200 20 274S F 07 G 005400**

SB Tegningsnummer: _____ Prosjektnr. for prosjekterende/rev. _____

Prosjekteringsgruppen:

<p>ARK HRTB A/S, Arkitekt MNAL St Olavs gt. 28, 0166 Oslo Telefon 22 99330, telefax 22 115951 E-mail firmapost@hrtb.no</p>	<p>RIE Mjelde og Johannessen AS Nedre Baneg. 3, 4014 Stavanger Telefon 51 85944, telefax 51 85944 E-mail post@mjeldejohn.no</p>
<p>LARK Stein Halvorsen AS Sagveien 23 a, 0459 Oslo Telefon 22 233870, telefax 23 357733 E-mail shalvar@online.no</p>	<p>RIV Thunes Partners AS Postboks 1147 Hilleveig, 4495 Stavanger Telefon 51 828860, telefax 51 828861 E-mail h.mandl@thunespartners.no</p>
<p>Multiconsult AS OSLO Seksjon 13.3 Landskapsarkitekt Postboks 265 Skøyen 0213 Oslo Telefon 22 55040, telefax 22 51501 E-mail antike.refvem@multiconsult.no</p>	<p>RIB Multiconsult AS STAVANGER Birkeleidsgt. 8, 4012 Stavanger Telefon 51 84360, telefax 51 84360 E-mail bu@multiconsult.no</p>

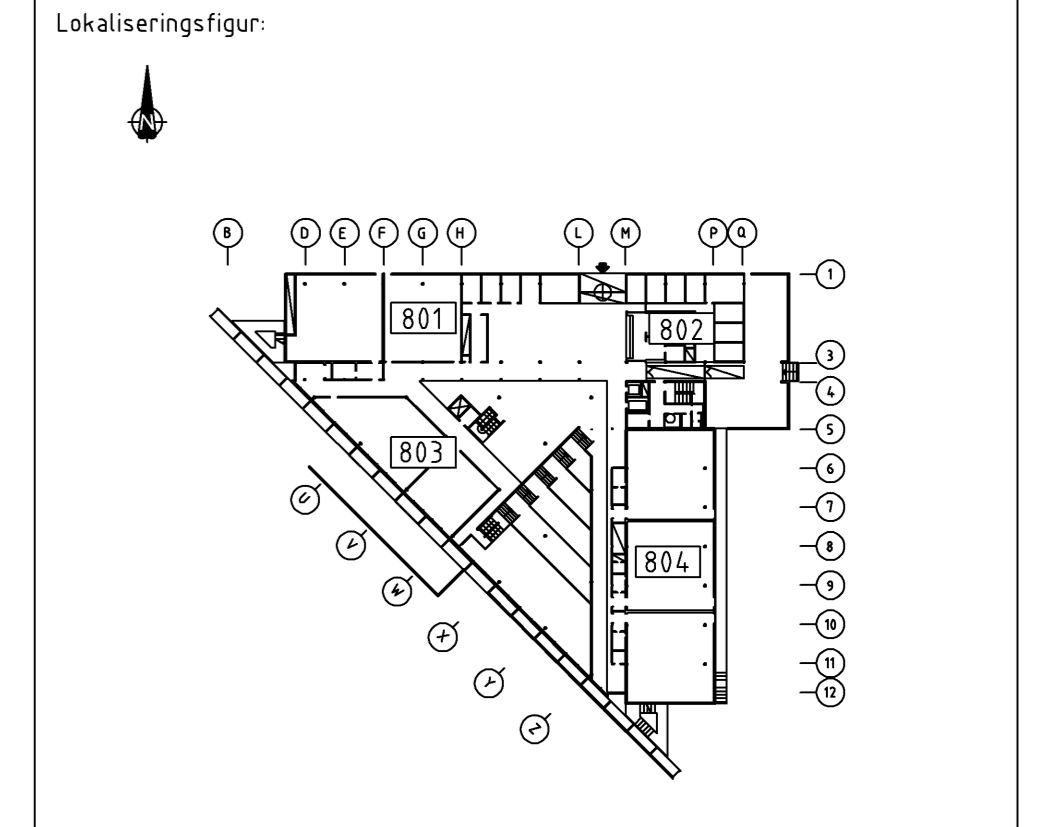

STATSBYGG

PROSJEKTR. SB: 98011

Tittel: HIS 03481
SENTRALBYGGET 00800

Etasje 04 cote + 69,5
Samleplan

Godkjent	HL
Kontroll prosjekt	MH
Sign.	ok
Plinavn	jan-dk.ewg
Date	14.10.02
Målestokk	1:200
Kontroll utvarende	AK
Sign.	ok

SB Tegningsnummer: _____ Prosjektnr. for prosjekterende/rev. _____

03481 00800 A 04 200 20 274S F 07 G 005400