

INNERVEGGTYPER

IV01	1x13mm gips 75mm stålstender 1x13mm gips	IV26	2x13mm gips 50/120mm stålstender 150mm luft 2x13mm gips
IV02	2x13mm gips 75mm stålstender 2x13mm gips	IV41	1x13mm gips 1x13mm gips
IV04	2x13mm gips 75mm stålstender 75mm luft 2x13mm gips	IV42	2x13mm gips 120mm stålstender 10mm luft
IV04B	2x15mm bronseplate 75mm stålstender 10mm luft	IV43	2x13mm gips 120mm stålstender 10mm luft 120mm stålstender 2x13mm gips
IV05	3x13mm gips 75mm stålstender 10mm luft	IV61	2x13mm gips 160mm stålstender 10mm luft
IV06	2x13mm gips 75mm stålstender 75mm luft 2x13mm gips	IV62	3x13mm gips 160mm stålstender 10mm luft
IV07	3x13mm gips 75mm stålstender 75mm luft 2x13mm gips	IV63	2x13mm gips 160mm stålstender 10mm luft 150mm stålstender 2x13mm gips
IV08	3x13mm gips 75mm stålstender 75mm luft 2x13mm gips	IV64	3x13mm gips 160mm stålstender 10mm luft 2x13mm gips
IV21	1x13mm gips 50/100mm stålstender 13mm gips	IV65	2x13mm gips 160mm stålstender 2x13mm gips
IV22	2x13mm gips 50/100mm stålstender 2x13mm gips	IV66	2x13mm gips 160mm stålstender 150mm stålstender 1x13mm gips
IV24	2x13mm gips 50/100mm stålstender 10mm luft		

Vegghengt lysdiffuserende element type Sebastian av Marteit et. tilsv.

07	01.10.06	SOM BYGGET
06	17.10.05	OPPDATERT
05	13.06.05	OPPDATERT
04	18.05.05	OPPDATERT
03	11.04.05	OPPDATERT
02	02.10.05	OPPDATERT
01	05.11.04	ARBEIDSTEGNING
Rev.	Dato	Korreksjon


SOM BYGGET

SB Tegningsnummer: 03481 00800 A U1 200 20 2755 F 07 G 005400

Kompleksnummer | Byggnummer | Fag | Etasje | Systemkode | Type | Ig | Løpnr. | Prosj fase | Rev | Status

Prosjekteringsgruppen:

ARK	HRTB A/S, Arkitekt MNAL St Davids gt 28, 0166 Oslo Telefon 22 993230, telefax 22 115051 E-mail firmapost@hrtb.no	RIE	Mjelde og Johannesen AS Nedre Damsg. 3, 4014 Stavanger Telefon 51 859440, telefax 51 859441 E-mail post@mjeldejohn.no
LARK	Stein Halvorsen AS Sageveien 23 a, 0459 Dalø Telefon 23 233878, telefax 23 357733 E-mail shalvar@online.no	RIV	Thunes Partners AS Postboks 1167 Hiltveig, 4195 Stavanger Telefon 51 828881, telefax 51 828881 E-mail h.mandl@thunespartners.no
	Multiconsult AS OSLO Seksjon 13.3 Landskapsarkitektur Postboks 265 Skøyen, 0213 Oslo Telefon 22 515000, telefax 22 515001 E-mail annike.refvem@multiconsult.no	RIB	Multiconsult AS STAVANGER Birkelandsg. 8, 4012 Stavanger Telefon 51 843600, telefax 51 843601 E-mail bu@multiconsult.no

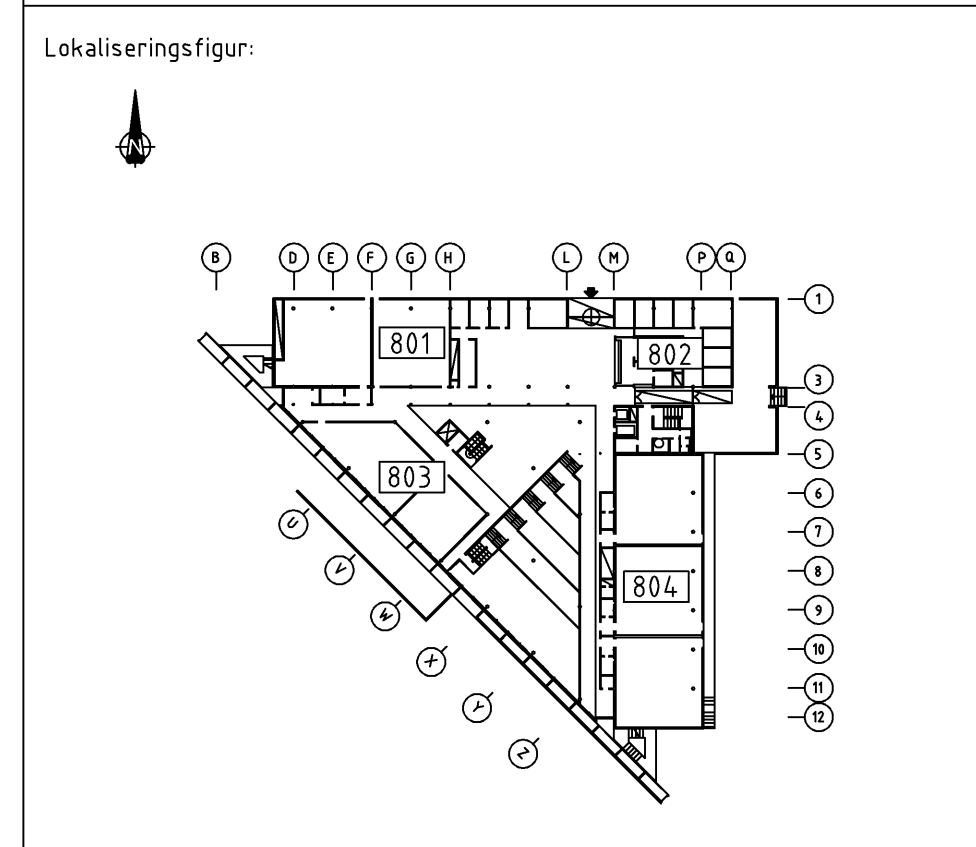

STATSBYGG PROSJEKTNR. SB: 98011

Tittel: HiS 03481 SENTRALBYGGET 00800

Etasje U1 cote + 53,5

Samleplan

Godkjent	HL
Kontroll prosjekt	Sign. Kontroll
Finnavn	plan-UTS.dwg
Dato	16.10.03
NSIestokk	1:200
Kontroll utførelse	Sign. Kontroll
	AK ok

SB Tegningsnummer: 03481 00800 A U1 200 20 2755 F 07 G 005400

Kompleksnummer | Byggnummer | Fag | Etasje | Systemkode | Type | Ig | Løpnr. | Prosj fase | Rev | Status