

INNERVEGGTYPER

IV01	1x13mm gips 75mm stålstender 1x13mm gips	IV26	2x13mm gips 50/120mm stålstender 10mm luft 2x13mm gips
IV02	2x13mm gips 75mm stålstender 2x13mm gips	IV41	1x13mm gips 120mm stålstender 1x13mm gips
IV04	2x13mm gips 75mm stålstender 2x13mm gips	IV42	2x13mm gips 120mm stålstender 10mm luft
IV04B	2x15mm trappstige 75mm stålstender 10mm luft	IV43	2x13mm gips 120mm stålstender 10mm luft 2x13mm gips
IV05	3x13mm gips 75mm stålstender 10mm luft	IV61	2x13mm gips 10mm stålstender 10mm luft
IV06	2x13mm gips 75mm stålstender 10mm stålstender 2x13mm gips	IV62	3x13mm gips 10mm stålstender 10mm luft
IV07	3x13mm gips 75mm stålstender 10mm stålstender 2x13mm gips	IV63	2x13mm gips 10mm stålstender 10mm luft 2x13mm gips
IV08	3x13mm gips 75mm stålstender 10mm stålstender 2x13mm gips	IV64	2x13mm gips 10mm stålstender 10mm luft 2x13mm gips
IV21	1x13mm gips 50/120mm stålstender 13mm gips	IV65	2x13mm gips 10mm stålstender 10mm luft
IV22	2x13mm gips 50/120mm stålstender 2x13mm gips	IV66	1x13mm gips 10mm stålstender 10mm luft
IV24	2x13mm gips 50/120mm stålstender 10mm luft		



07	01.10.06	SOM BYGGET
06	17.10.05	OPPDATERT
05	13.06.05	OPPDATERT
04	18.05.05	OPPDATERT
03	11.04.05	OPPDATERT
02	10.02.05	OPPDATERT
01	05.11.04	ARBEIDSTEGNING
Rev.	Dato	Korrektsjon

SOM BYGGET

SB Tegningsnummer: 03481 00800 A U2 200 20 2765 F 07 G 005400

Prosjektteringsgruppen:

ARK	HRTB A/S, Arkitekter: MIAL St. Olavs gt. 28, 0166 Oslo Telefon 22 993236, telefax 22 115951 E-mail: formapp@hrtb.no	RIE	Mjelde og Johannessen AS Nedre Baneq. 3, 4014 Stavanger Telefon 51 859446, telefax 51 859441 E-mail: post@meljejohn.no
LARK	Stein Halvorsen AS Sageveien 23 a, 0459 Oslo Telefon 23 233876, telefax 23 357373 E-mail: shavar@online.no	RIV	Thunes Partners AS Postboks 1147 Hilleveq. 4095 Stavanger Telefon 51 928886, telefax 51 928881 E-mail: h.nand@thunepartners.no
	Multiconsult AS OSLO Seksjon 13.3 Landskapsarkitekter Postboks 265 Skøyen 0213 Oslo Telefon 22 515048, telefax 22 515001 E-mail: annette.refvem@multiconsult.no	RIB	Multiconsult AS STAVANGER Birkelandsq. 8, 4012 Stavanger Telefon 51 843609, telefax 51 843601 E-mail: bu@multiconsult.no

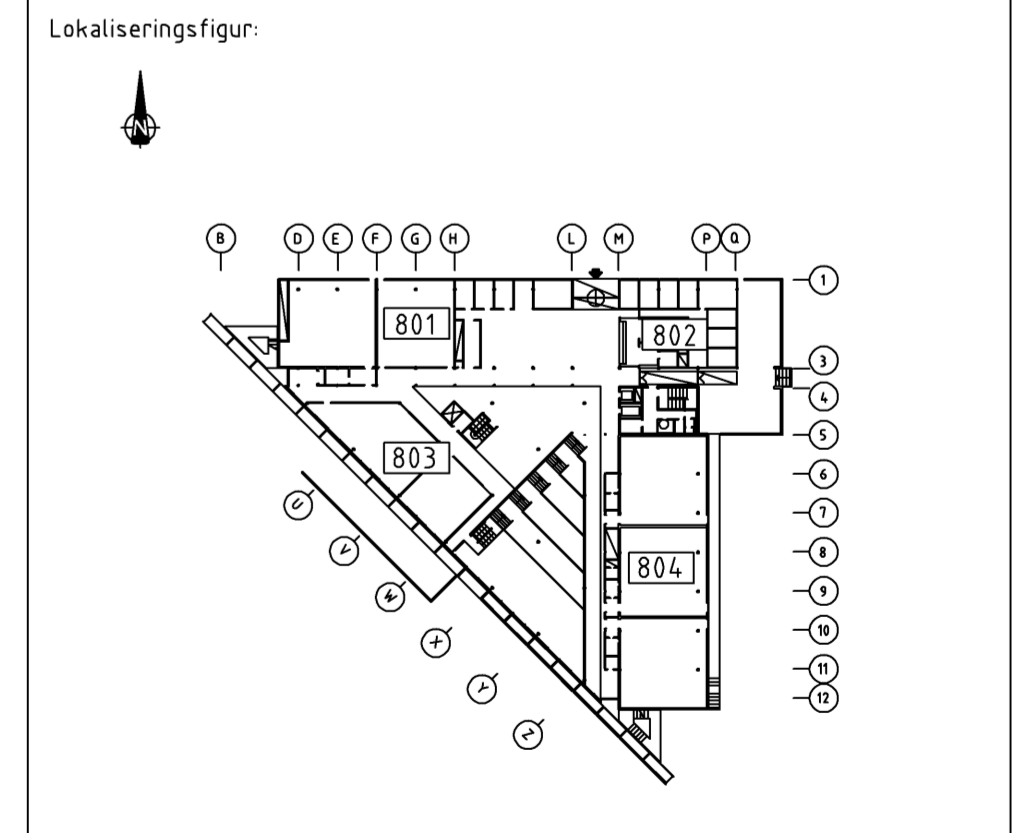

STATSBYGG		PROSJEKTNR. SB: 98011
Tittel: HiS 03481 SENTRALBYGGET 00800 Etasje U2, cote +50,0 Samleplan	Godkjent HL Kontroll pros.jekt Sign. Kontroll MHI ok Følgers Plan-UTS-veg Dato 14.10.02 Mestekke 1200 Kontroll utførelse Sign. Kontroll AK ok	SB Tegningsnummer: 03481 00800 A U2 200 20 2765 F 07 G 005400