



Snitt A-A

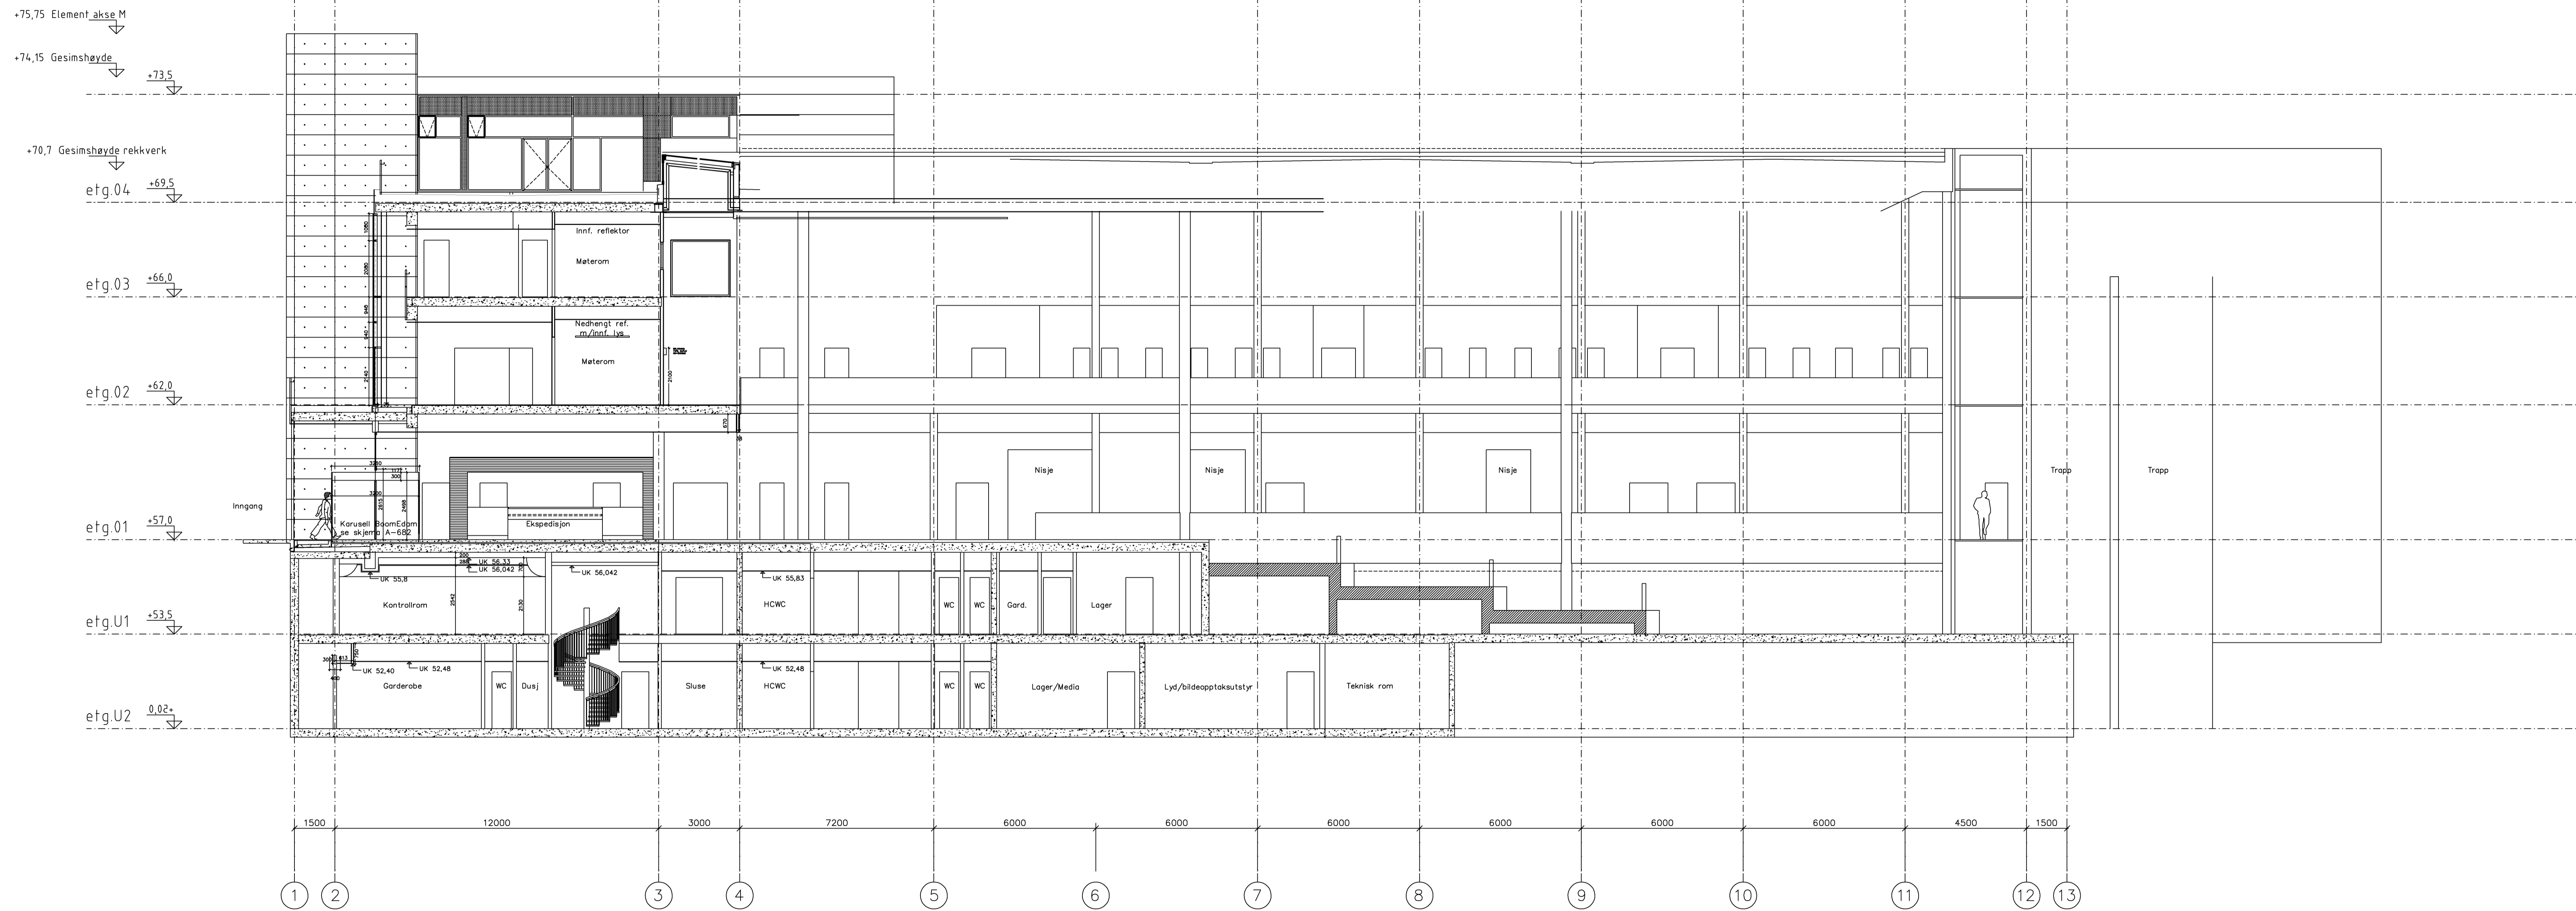

05	01.10.06	SOM BYGGET
04	30.09.05	KORRIGERT REKKVERK/VINDU
03	02.09.05	HMLING JUSTERT
02	05.04.05	OPPRADERING SNITT, HMLINGSHØYDER
01	23.12.04	ARBEIDSTEIING
Rev.	Dato	Korreksjon

SOM BYGGET		
SB Tegningsnummer:	03481	00800 A XX 200 40 4015 F 05 G 005400
Komplekksnummer / Byggsnummer / Etasje / Systemkode / Type / Teg. / Løsning / (Proj./Fase) / Rev./Status		
Prosjekteringsgruppen:		

ARK	HRFB A/S, Arkitekt: MVAL Sj. Olavs gt. 28, 046 Oslo Telefon 22 99330, Telefax 22 15551 E-mail: formast@hrfb.no	RIE	Mjelde og Johannesen AS Medre Barø 3, 4414 Stavanger Telefon 51 85044, Telefax 51 85044 E-mail: post@mjelde.no
LARK	Stein Håkonsen AS Sagveien 23 a, 0459 Oslo Telefon 22 23870, Telefax 22 35733 E-mail: shk@steinh.no	RIV	Thues Partners AS Postboks 1167 Høllen, 4095 Stavanger Telefon 51 82800, Telefax 51 82801 E-mail: h.hand@thuespartners.no
	Multiconsult AS OSLO Sektan 13, Landingsapparatet Postboks 305 Skøyen, 0410 Oslo Telefon 22 55000, Telefax 22 55001 E-mail: amb@multiconsult.no	RIB	Multiconsult AS STAVANGER Birkelandsg. 8, 4070 Stavanger Telefon 51 84360, Telefax 51 84360 E-mail: bug@multiconsult.no

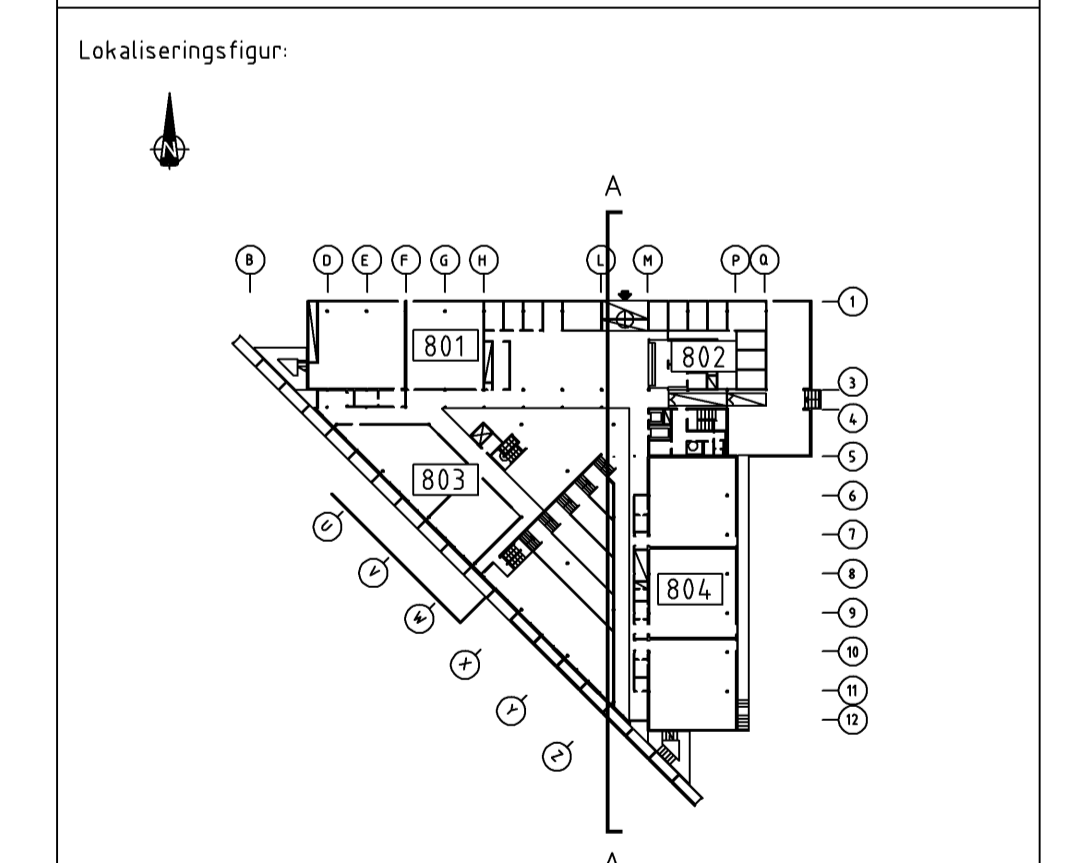

	STATSBYGG	PROSJEKTNR. SB:	98011
Tittel:		Saksbehandler:	HL
HiS 03481		Kontroll prosjekt:	ok
SENTRALBYGGET 00800		Sign:	MH
Snitt A-A		Pluss:	ok
		Dato:	27.10.03
		Skala:	1:100
		Kontroll utførende:	
		Sign:	
		Kontroll:	
		ok:	
SB Tegningsnummer:		Prosjekt for:	
03481 00800 A XX 200 40 4015 F 05 G 005400		Prosjekt for:	