


Rev.	Dato	Korreksjon
07	01.10.06	SOM BYGGET
06	17.10.05	OPPDATERT
05	13.06.05	OPPDATERT
04	18.05.05	OPPDATERT
03	11.04.05	OPPDATERT
02	10.02.05	OPPDATERT
01	05.11.04	ARBEIDSTEGNING

SOM BYGGET

SB Tegningsnummer:	03481	Byggnummer:	00800	Fag:	A	Etasje:	T4	Systemkode:	200	Type:	20	Utsnitt:	274S	Format:	F	Skala:	07	G:	005400
--------------------	-------	-------------	-------	------	---	---------	----	-------------	-----	-------	----	----------	------	---------	---	--------	----	----	--------

Prosjekteringsgruppen:

ARK HRB A/S, Arkitekter MNAL St. Olavs gt. 38, 0166 Oslo Telefon 22 993230, telefax 22 115051 E-mail: firmapost@hrb.no	RIE Mjelde og Johannessen AS Nedre Baneg. 3, 4014 Stavanger Telefon 51 859440, telefax 51 859441 E-mail: post@meldejoh.no
LARK Stein Halvorsen AS Sagveien 23 a, 0459 Oslo Telefon 23 233870, telefax 23 357733 E-mail: shalvar@online.no	RIV Thunes Partners AS Postboks 1147 Hiltneipg., 4095 Stavanger Telefon 51 820800, telefax 51 820801 E-mail: h.mand@thunespartners.no
LARK Multiconsult AS OSLO Sektjon 19 3 Landskapsarkitekter Postboks 265 Skøyen 0213 Oslo Telefon 22 559000, telefax 22 555001 E-mail: annike.refvem@multiconsult.no	RIB Multiconsult AS STAVANGER Birkeveidsg. 8, 4012 Stavanger Telefon 51 843600, telefax 51 843601 E-mail: bu@multiconsult.no

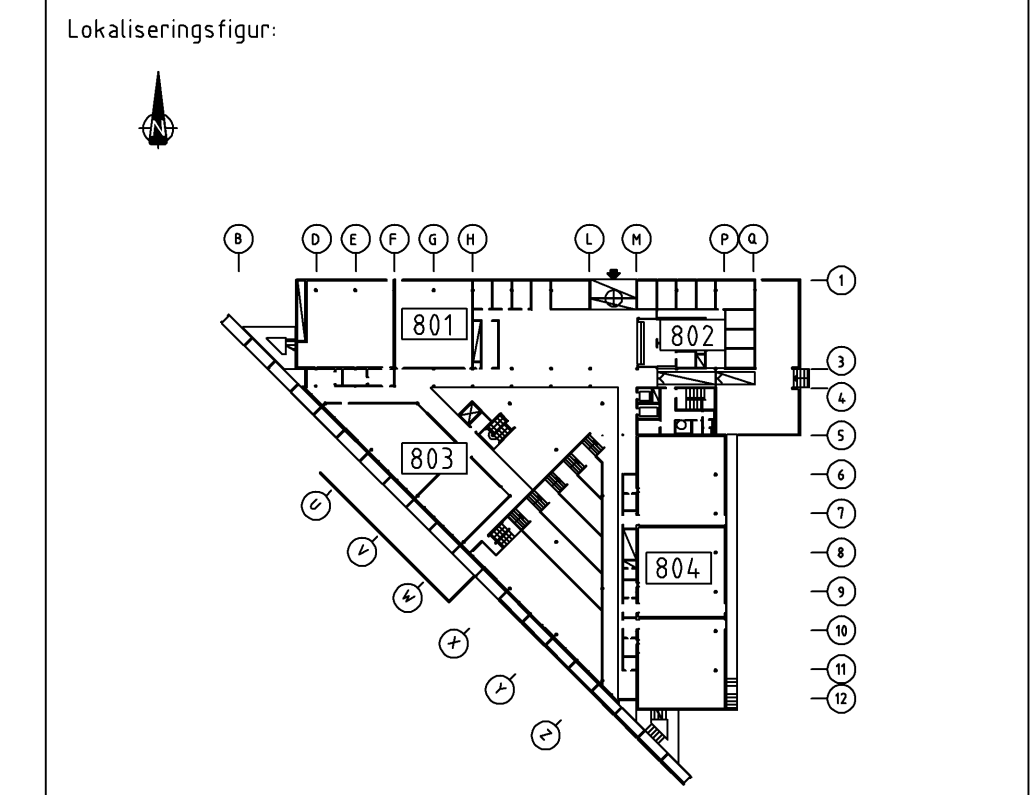

STATSBYGG		PROSJEKTNR. SB: 98011
Tittel: HiS 03481 SENTRALBYGGET 00800		
Takplan Samleplan		
SB Tegningsnummer: 03481	Byggnummer: 00800	Fag: A
Etasje: T4	Systemkode: 200	Type: 20
Utsnitt: 274S	Format: F	G: 005400