




Snitt D-D

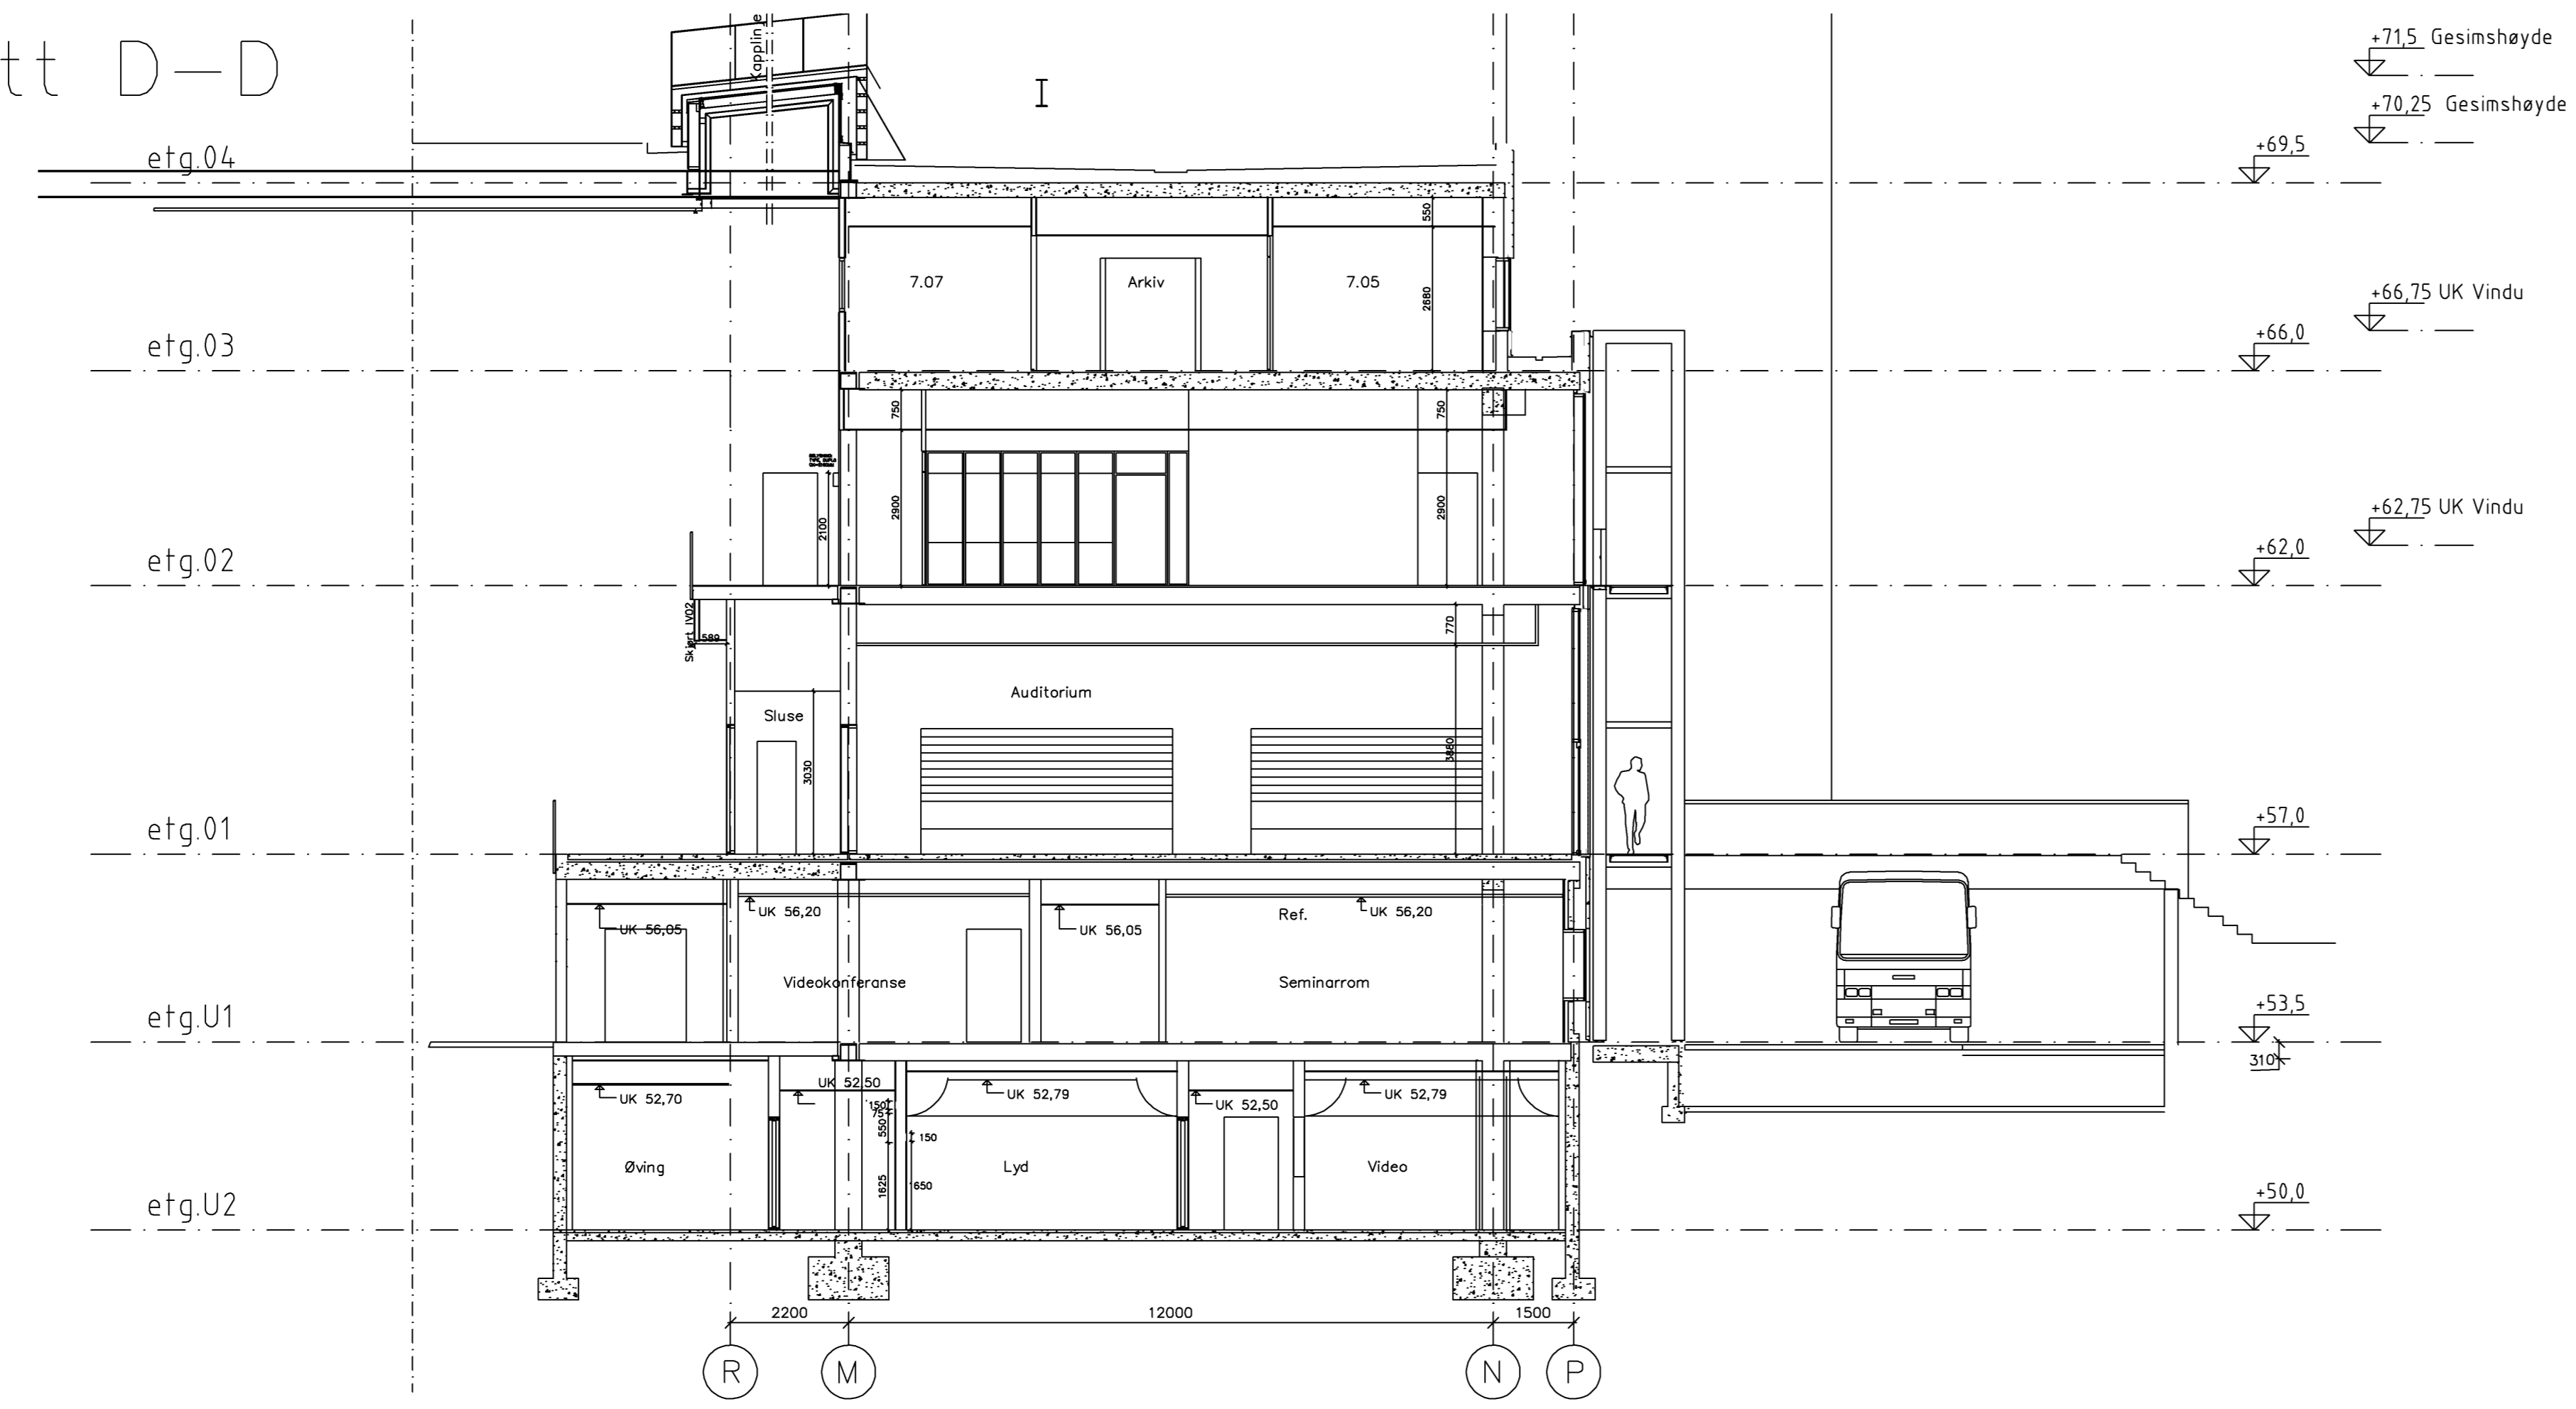


Snitt E-E

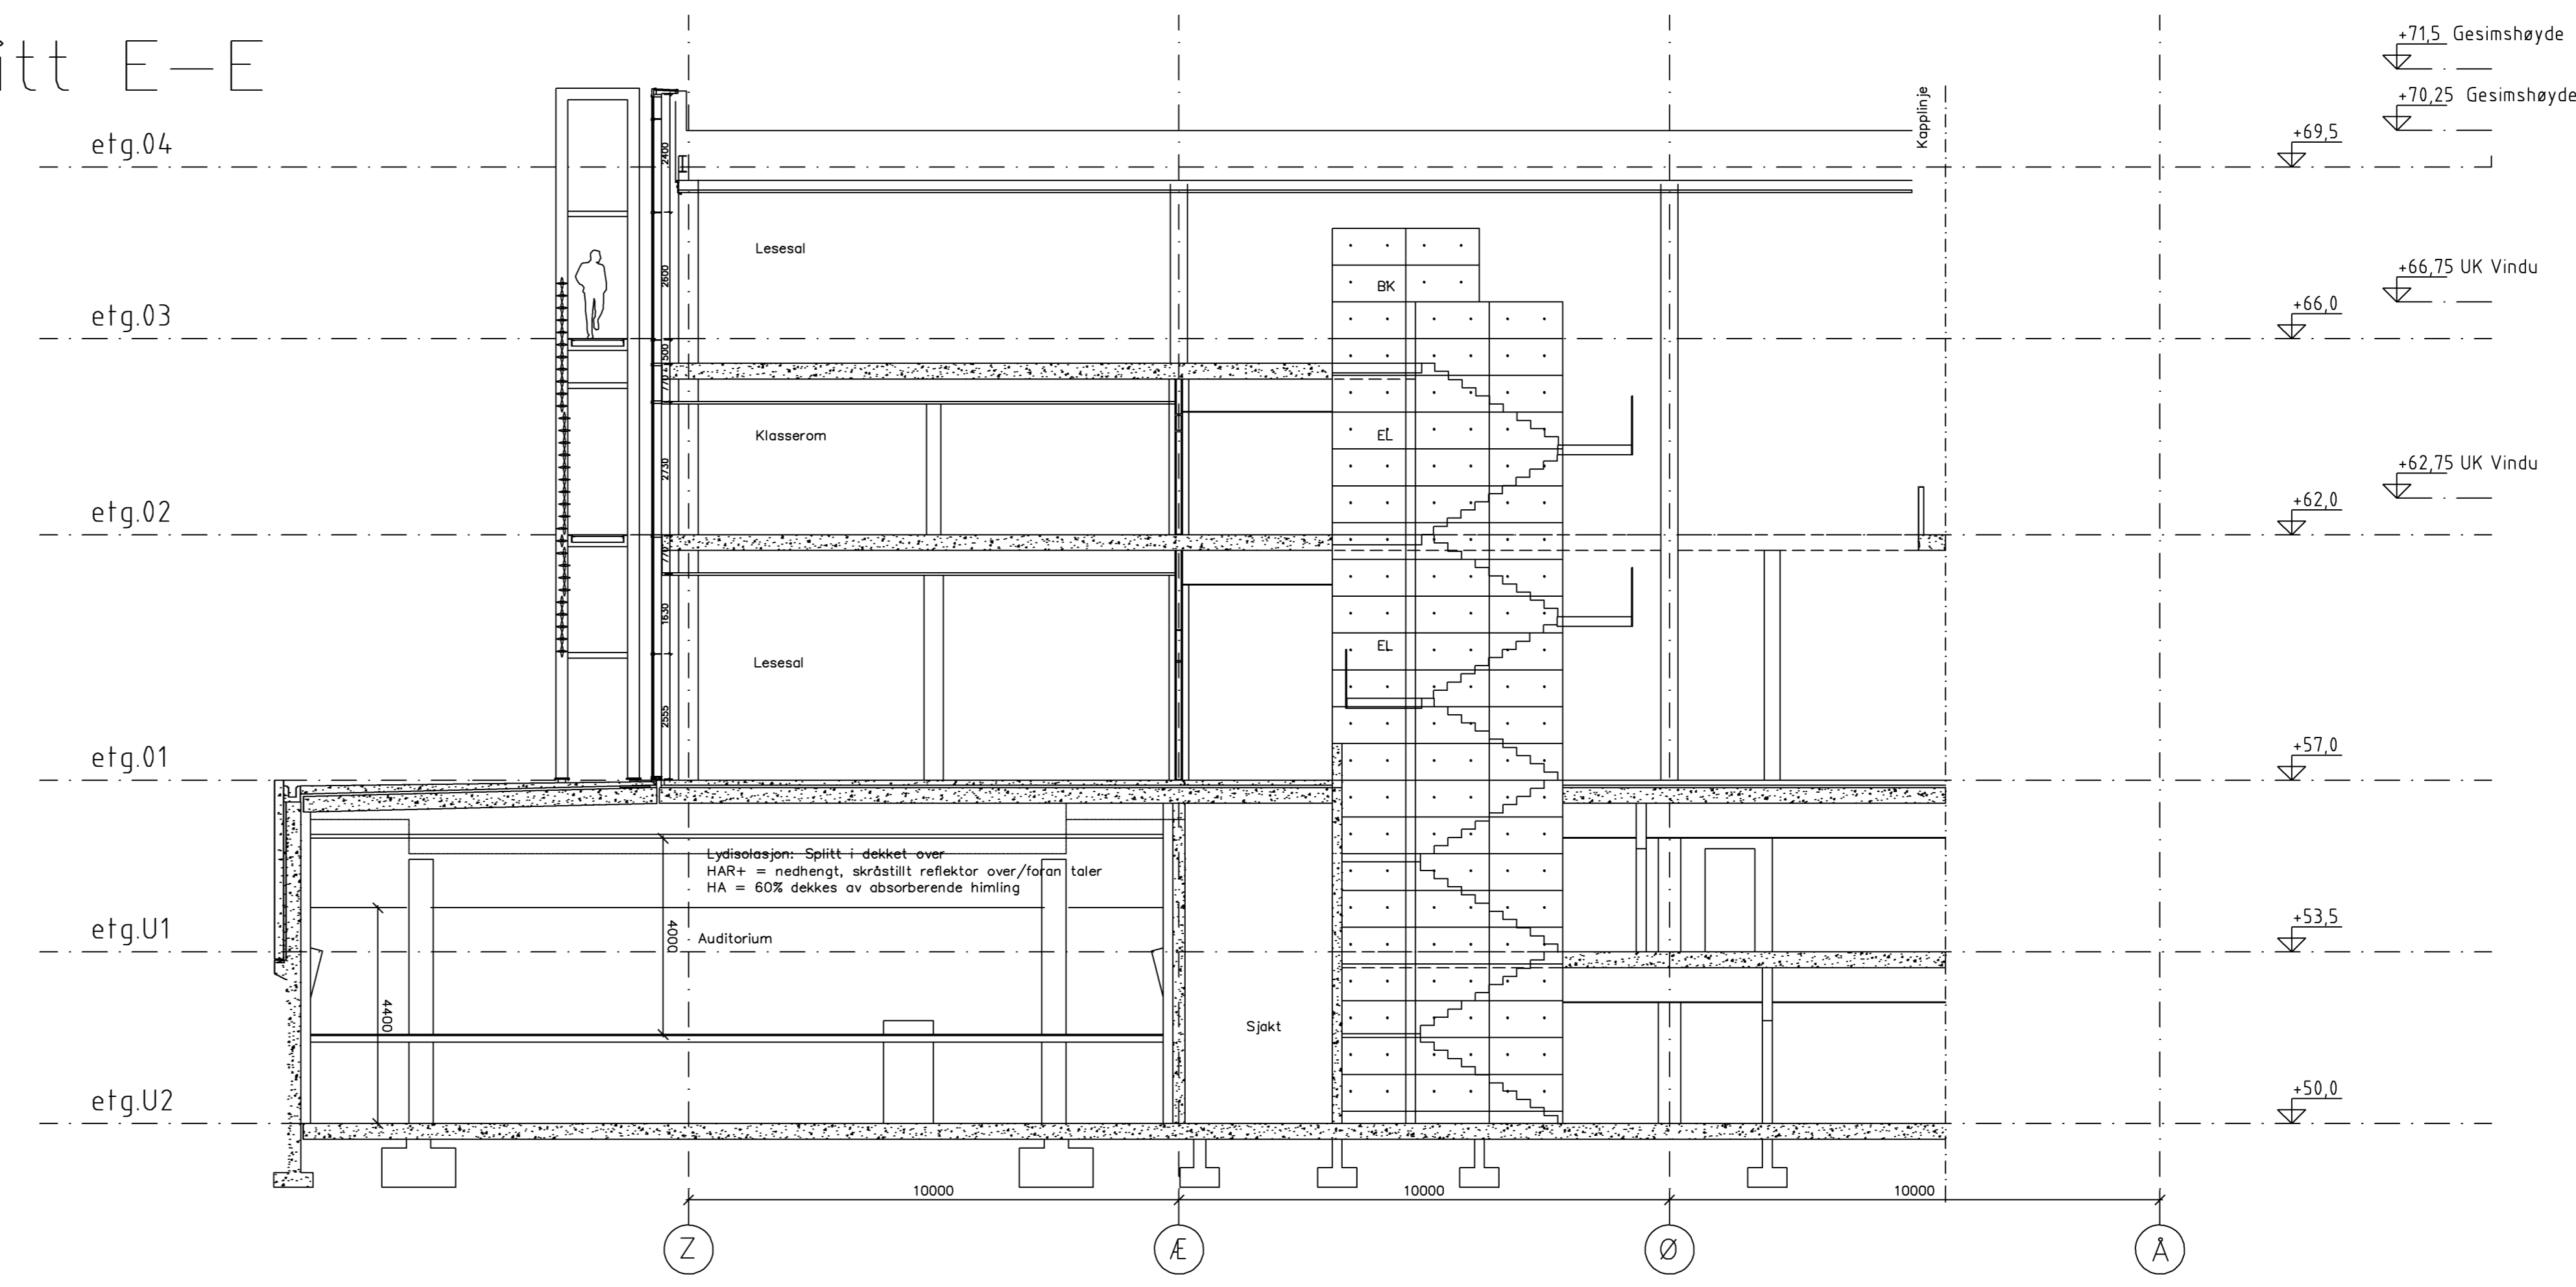

Snitt F-F

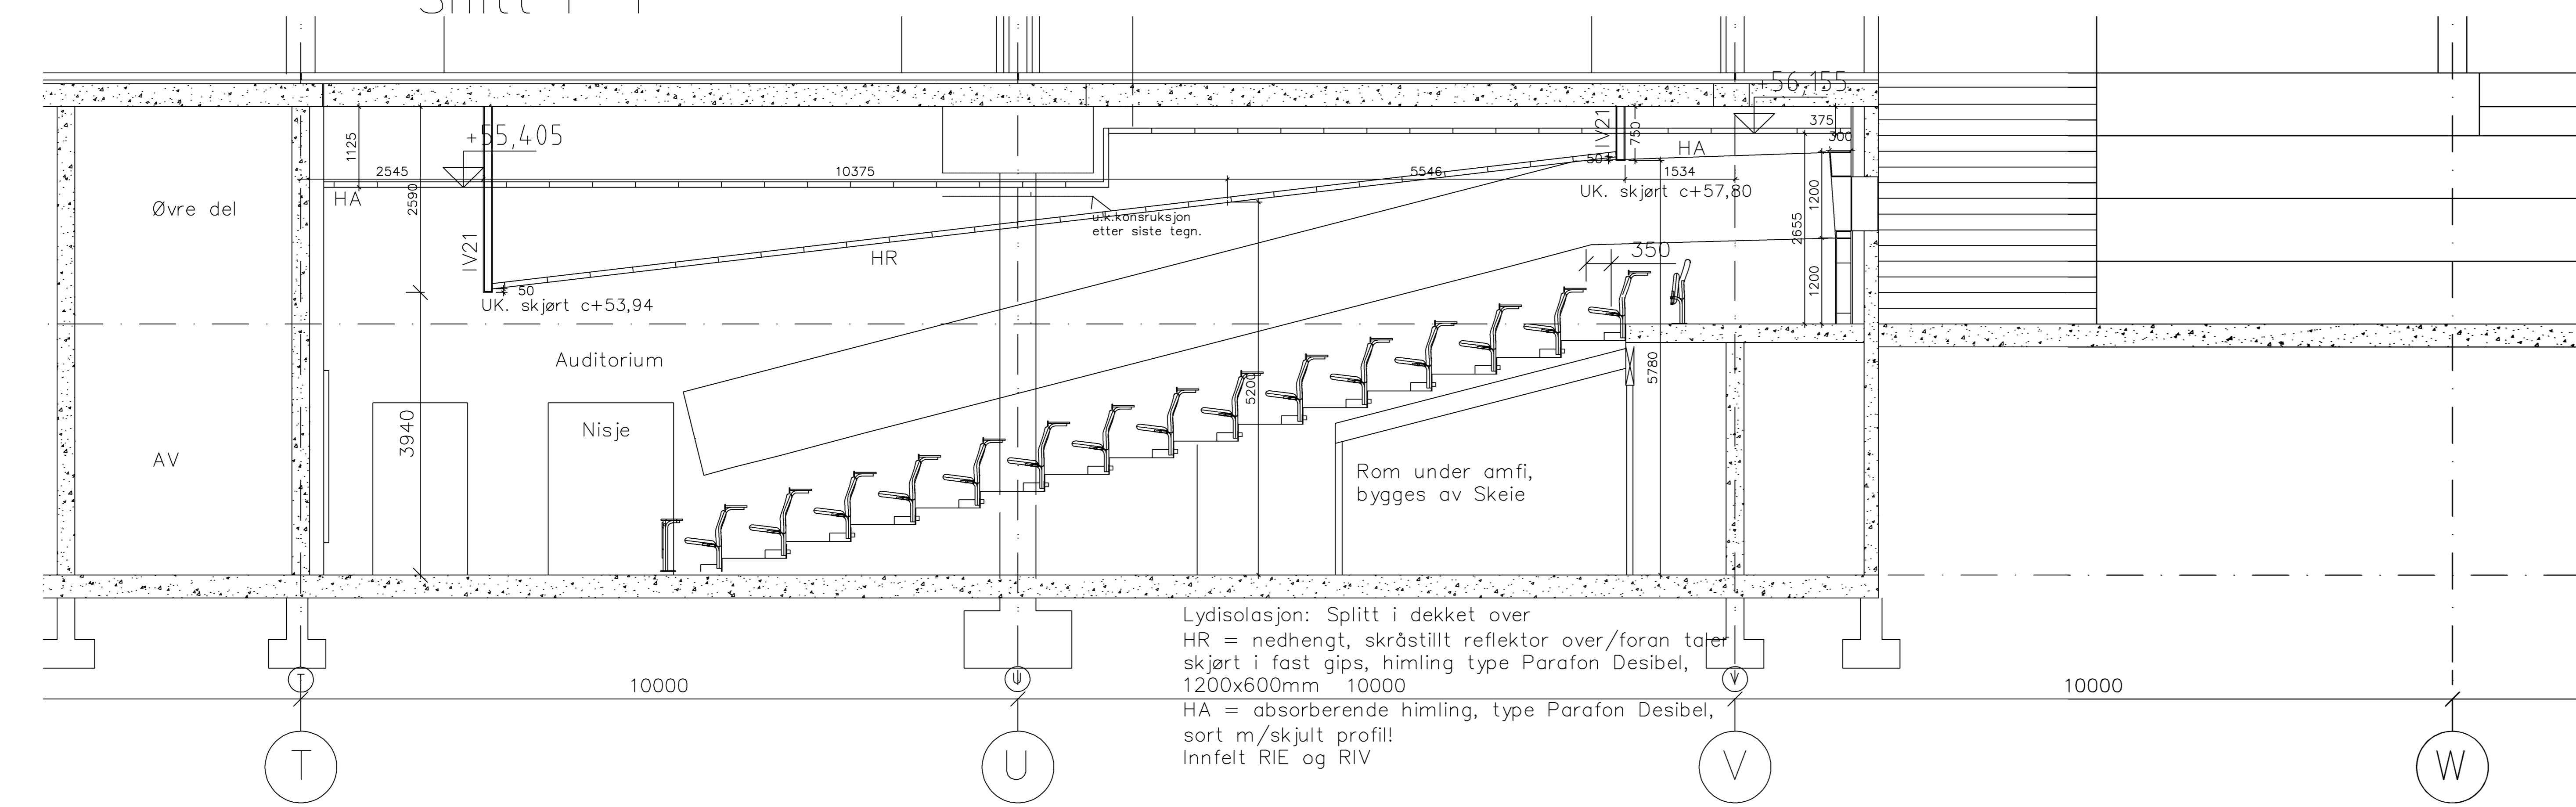

Oppriss akse V + 6,0m

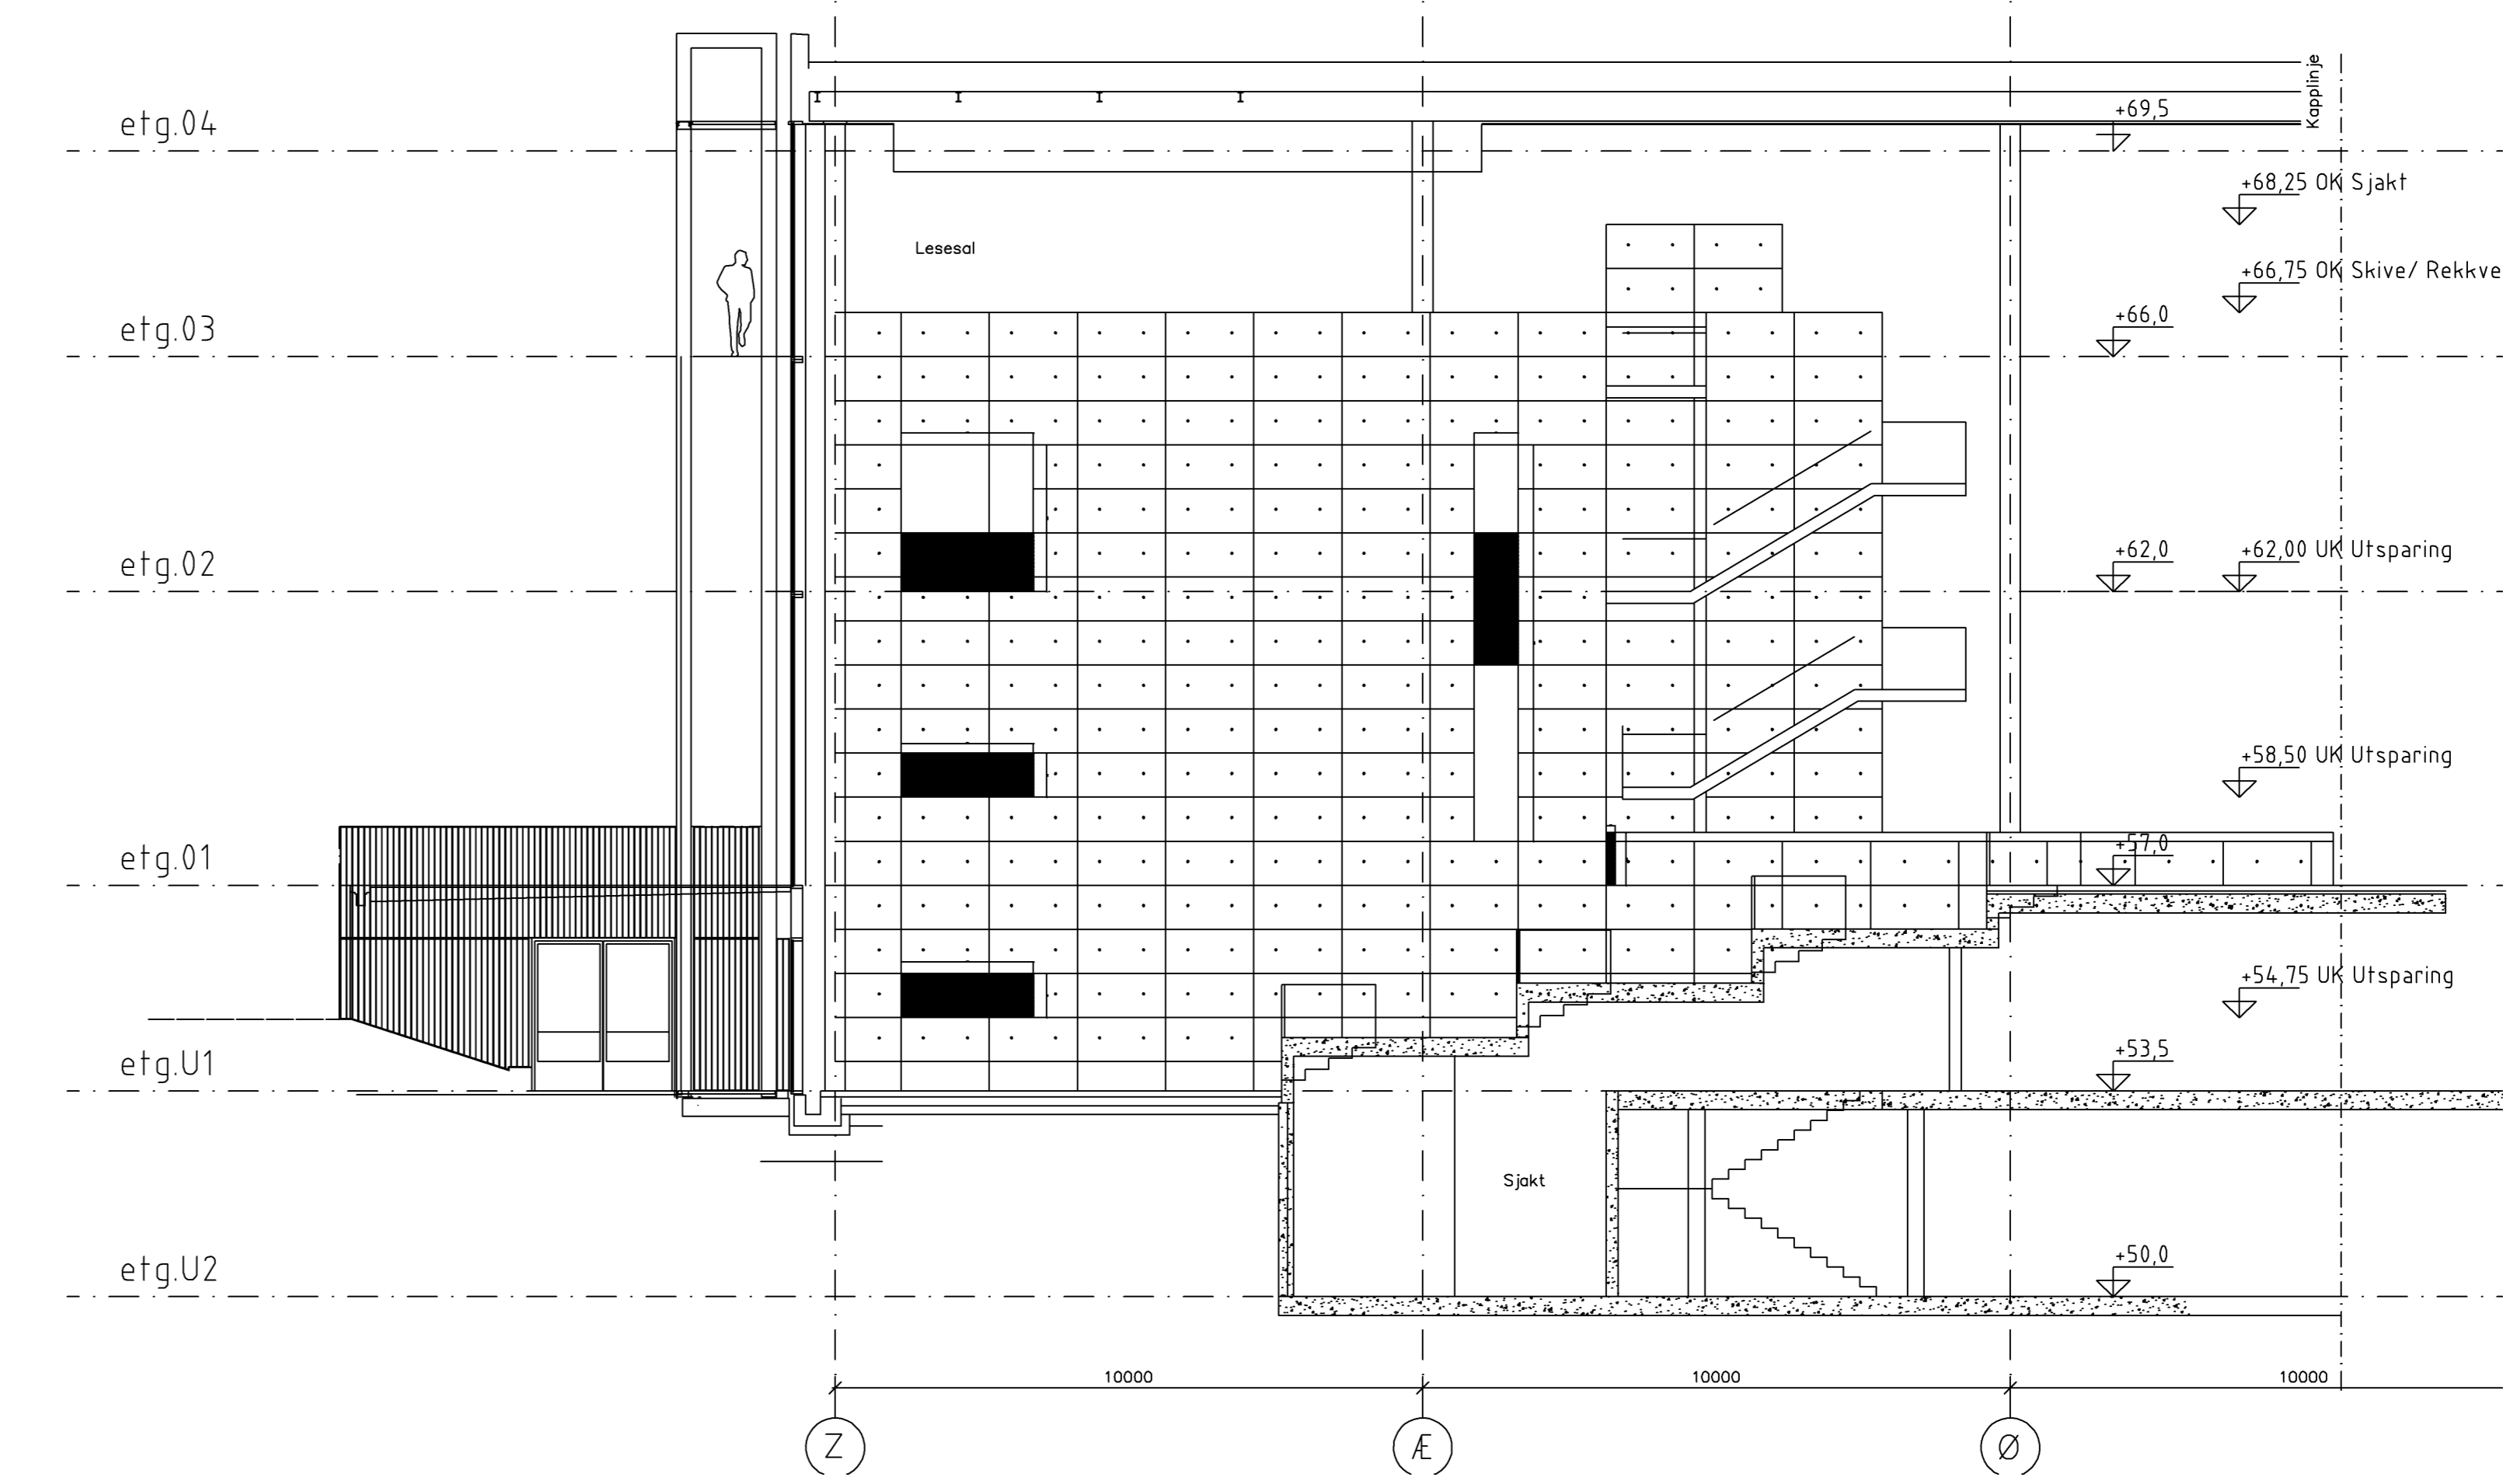

04	01.10.06	SOM BYGGET
03	21.06.05	HML, AUDIT, GLASS/RAMME FASADE SBR, GLASSTAK
02	05.04.05	GENERELL OPPD, TRAPPER, HIMLINGER, GLASSTAK, ...
01	23.11.04	ARBEDSTEGNING
Rev	Date	Korrektsjon

SOM BYGGET

SB Prosjektgruppe: 03481 00800 A XX 200 40 4035 F 04 G 0054.00

ARK	Sten Halvorsen AS Sjøveien 23 B, 4050 Oslo Telefon 22 33 38 73, Telefax 22 33 77 33 E-mail: stenh@steh.no	RIE	Mjelde og Johansen AS Nordre Bøkkjøp, 3, 4050 Stavanger Telefon 51 85 94 45, Telefax 51 85 94 41 E-mail: pmj@meljehj.no
LARK	Multiconsult AS OSLO Sektors 13, 13 Landingsplan/Inntrekk Postboks 205, Skarpen 0210 Oslo Telefon 22 55 60 61, Telefax 22 55 60 61 E-mail: amul@multiconsult.no	RIV	Thomas Partner AS Postboks 110, Hølandsg. 4995 Stavanger Telefon 51 82 88 80, Telefax 51 82 88 81 E-mail: tomas@thomaspartner.no
		RIB	Multiconsult AS STAVANGER Bredtvedtsveien 1, 4050 Stavanger Telefon 51 84 36 69, Telefax 51 84 36 61 E-mail: ba@multiconsult.no

Lokaliseringsskisse:

STATSBYGG PROSJEKTNR. SB 98011

Tittel: His 03481 SENTRALBYGGET 00800

Snitt D-D, E-E, F-F og oppriss

SB Prosjektgruppe: 03481 00800 A XX 200 40 4035 F 04 G 0054.00	Prosjektgruppe: 03481 00800 A XX 200 40 4035 F 04 G 0054.00
--	---