



DET. 1:10

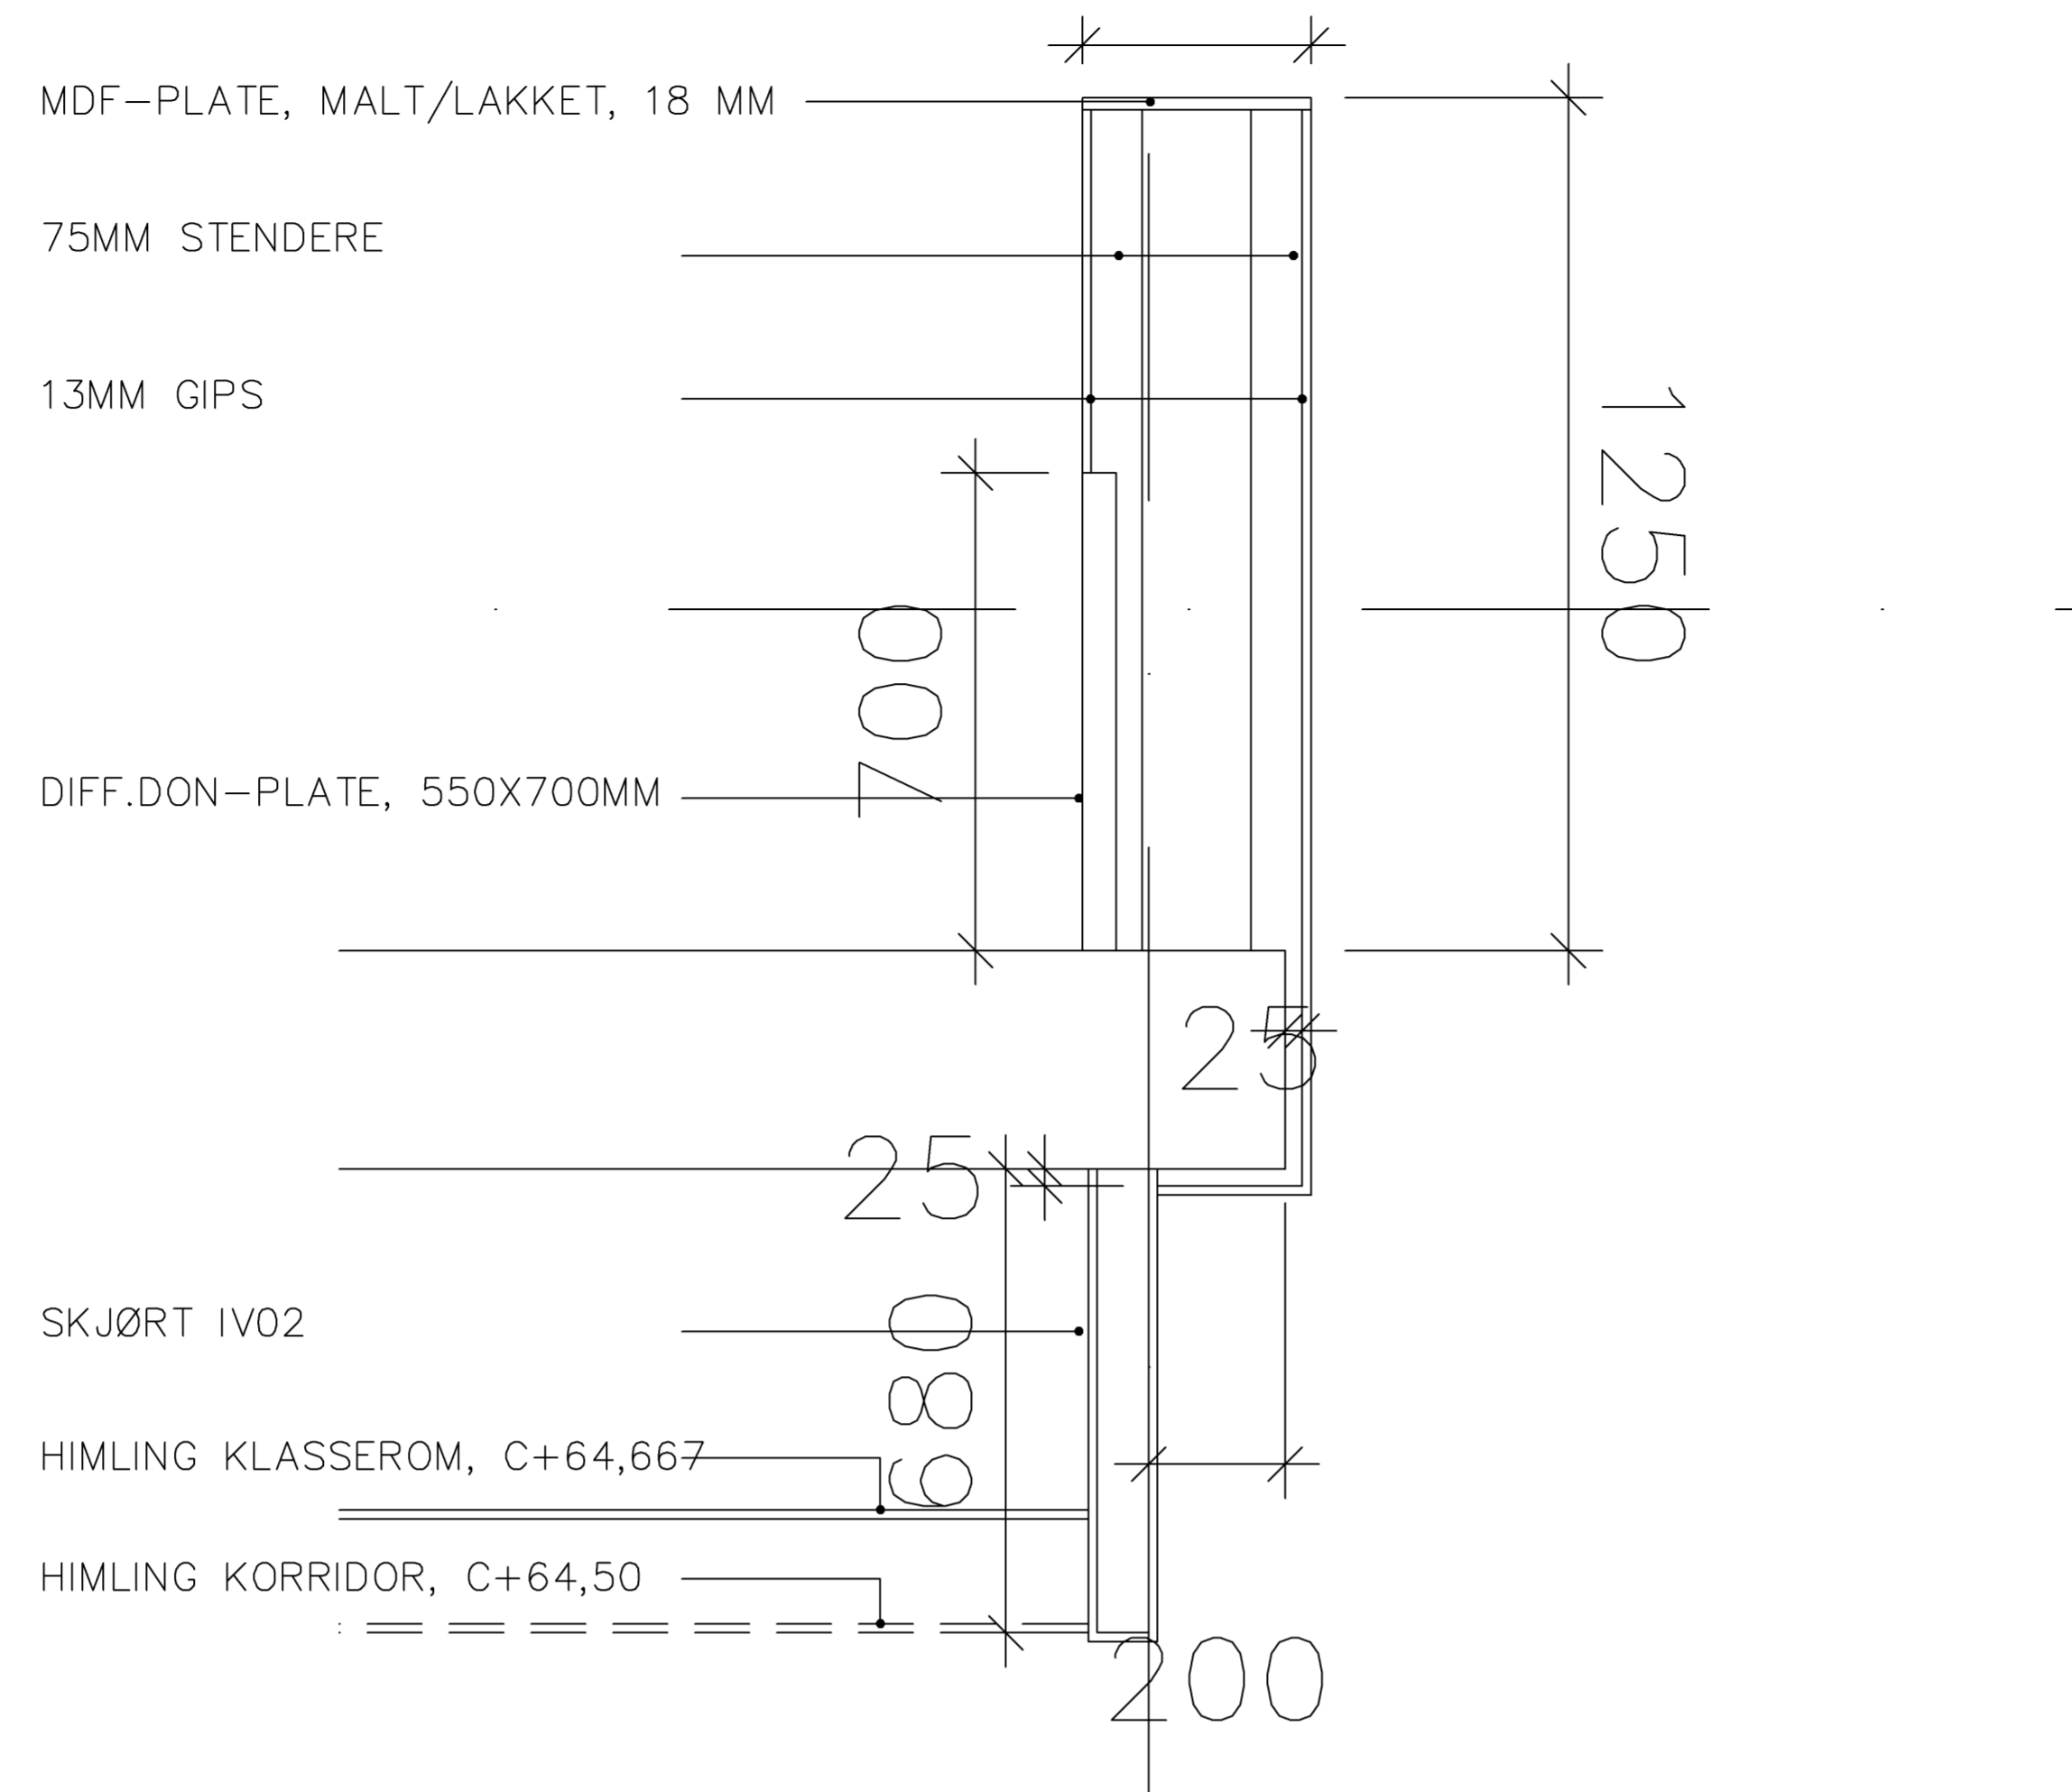

SNITT G-G

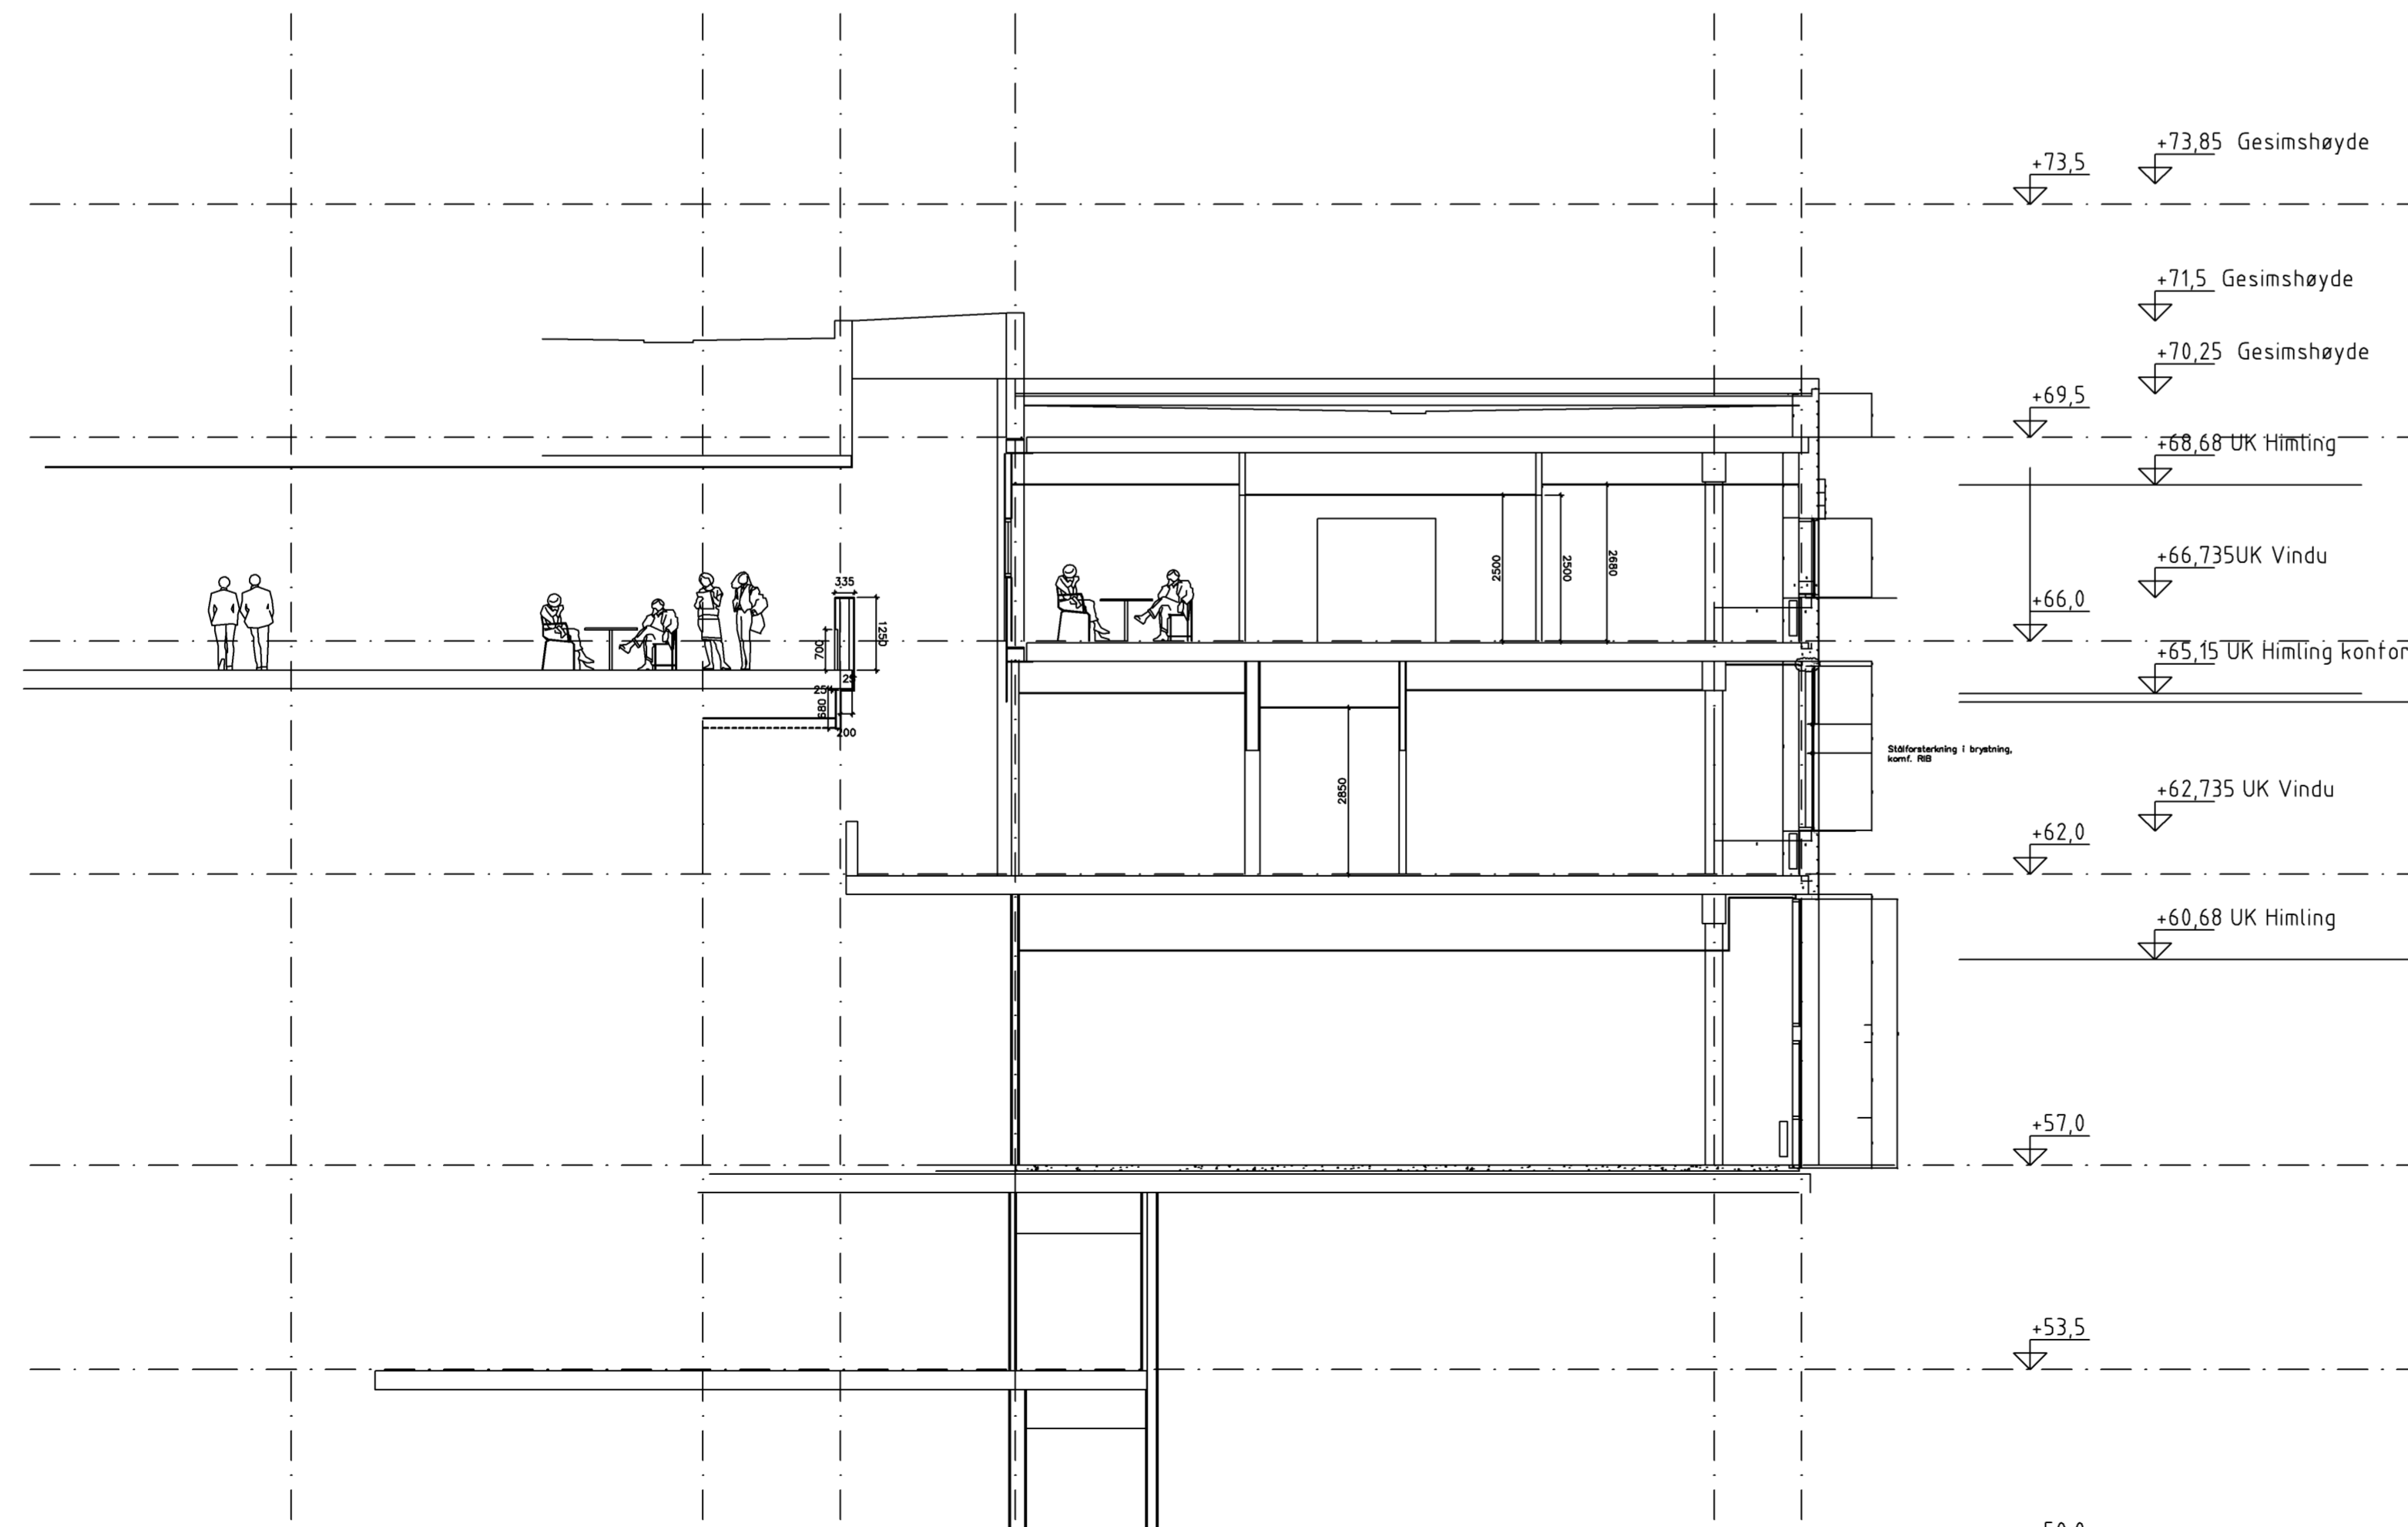


02	01.10.06	SOM BYGGET
01	21.10.05	ARBEIDSTEGNING
Rev.	Dato	Korreksjon

SOM BYGGET

SB Tegningsnummer	03481	00800	A	XX	200	40	404S	F	02	G	005400
-------------------	-------	-------	---	----	-----	----	------	---	----	---	--------

Prosjekteringsgruppen:

<p>ARK</p> <p>HRTB A/S, Arkitekter MNAL St Olavs gt. 28, 0166 Oslo Telefon 22 993230, telefax 22 115451 E-mail firmapost@hrtb.no</p>	<p>RIE</p> <p>Mjelde og Johannesen AS Nedre Baneg. 3, 4014 Stavanger Telefon 51 859440, telefax 51 859441 E-mail post@mjeldejohn.no</p>
<p>Stein Halvorsen AS Sagveien 23 a, 0459 Oslo Telefon 23 238070, telefax 23 357733 E-mail shalvar@online.no</p>	<p>RIV</p> <p>Thunes Partners AS Postboks 1147 Hillevåg, 4095 Stavanger Telefon 51 828889, telefax 51 828891 E-mail h.nand@thunespartners.no</p>
<p>LARK</p> <p>Multiconsult AS OSLO Seksjon 13.3 Landskapsarkitekter Postboks 265 Skøyen 0219 Oslo Telefon 22 515840, telefax 22 515801 E-mail ankie.refrem@multiconsult.no</p>	<p>RIB</p> <p>Multiconsult AS STAVANGER Birkeleidsg. 8, 4012 Stavanger Telefon 51 843680, telefax 51 843681 E-mail bu@multiconsult.no</p>

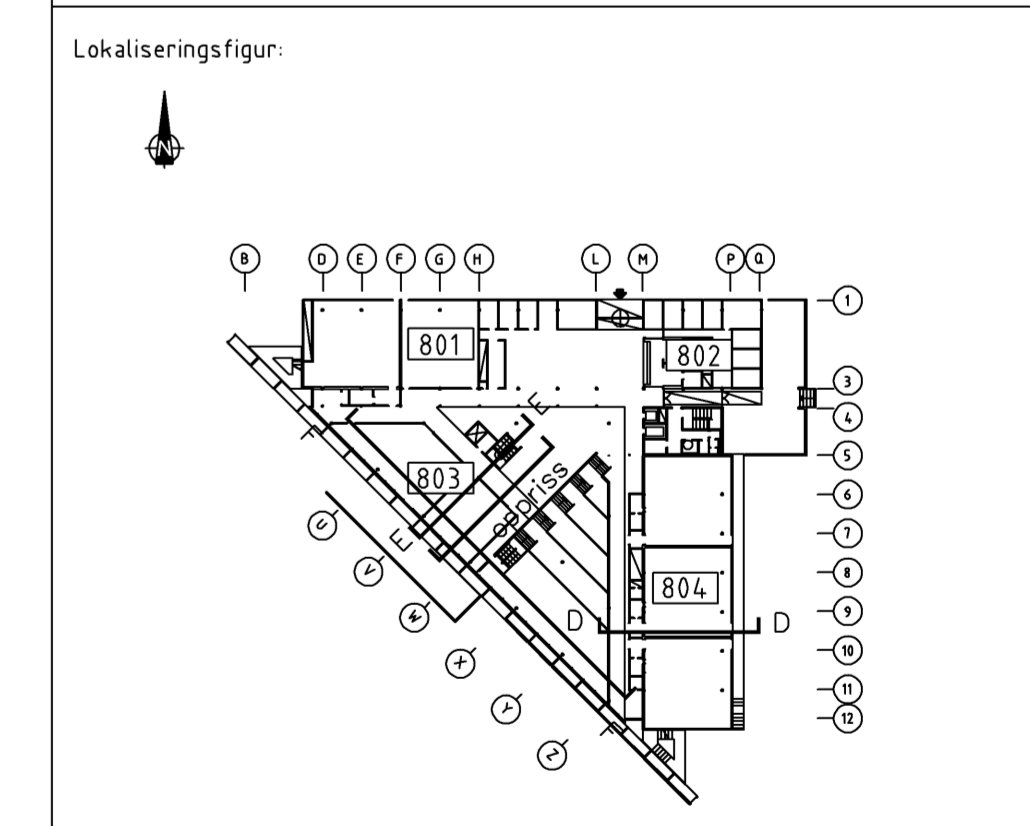

<p>STATSBYGG</p>		<p>PROSJEKTR. SB: 98011</p>
<p>Tittel:</p> <p>HiS 03481 SENTRALBYGGET 00800</p> <p>Snitt G-G</p>		<p>Godkjent HL</p> <p>Kontroll prosjekt Sign. Kontroll MH ok</p> <p>Fånavn S-snr12</p> <p>Date 21.10.05</p> <p>Målestokk 1:100 /1:10</p> <p>Kontroll utførende Sign. Kontroll AK ok</p>
<p>SB Tegningsnummer</p> <p>03481</p>		<p>Prosjekter for 005400</p>
<p>Kompleksnummer   Byggsnummer   Fasj   Etasje   Systemkode   Type   Tg   Løpnr     Prosj   fase   Rev   Status</p> <p>03481 00800 A XX 200 40 404S F 02 G</p>		<p>005400</p>