


Snitt C-C

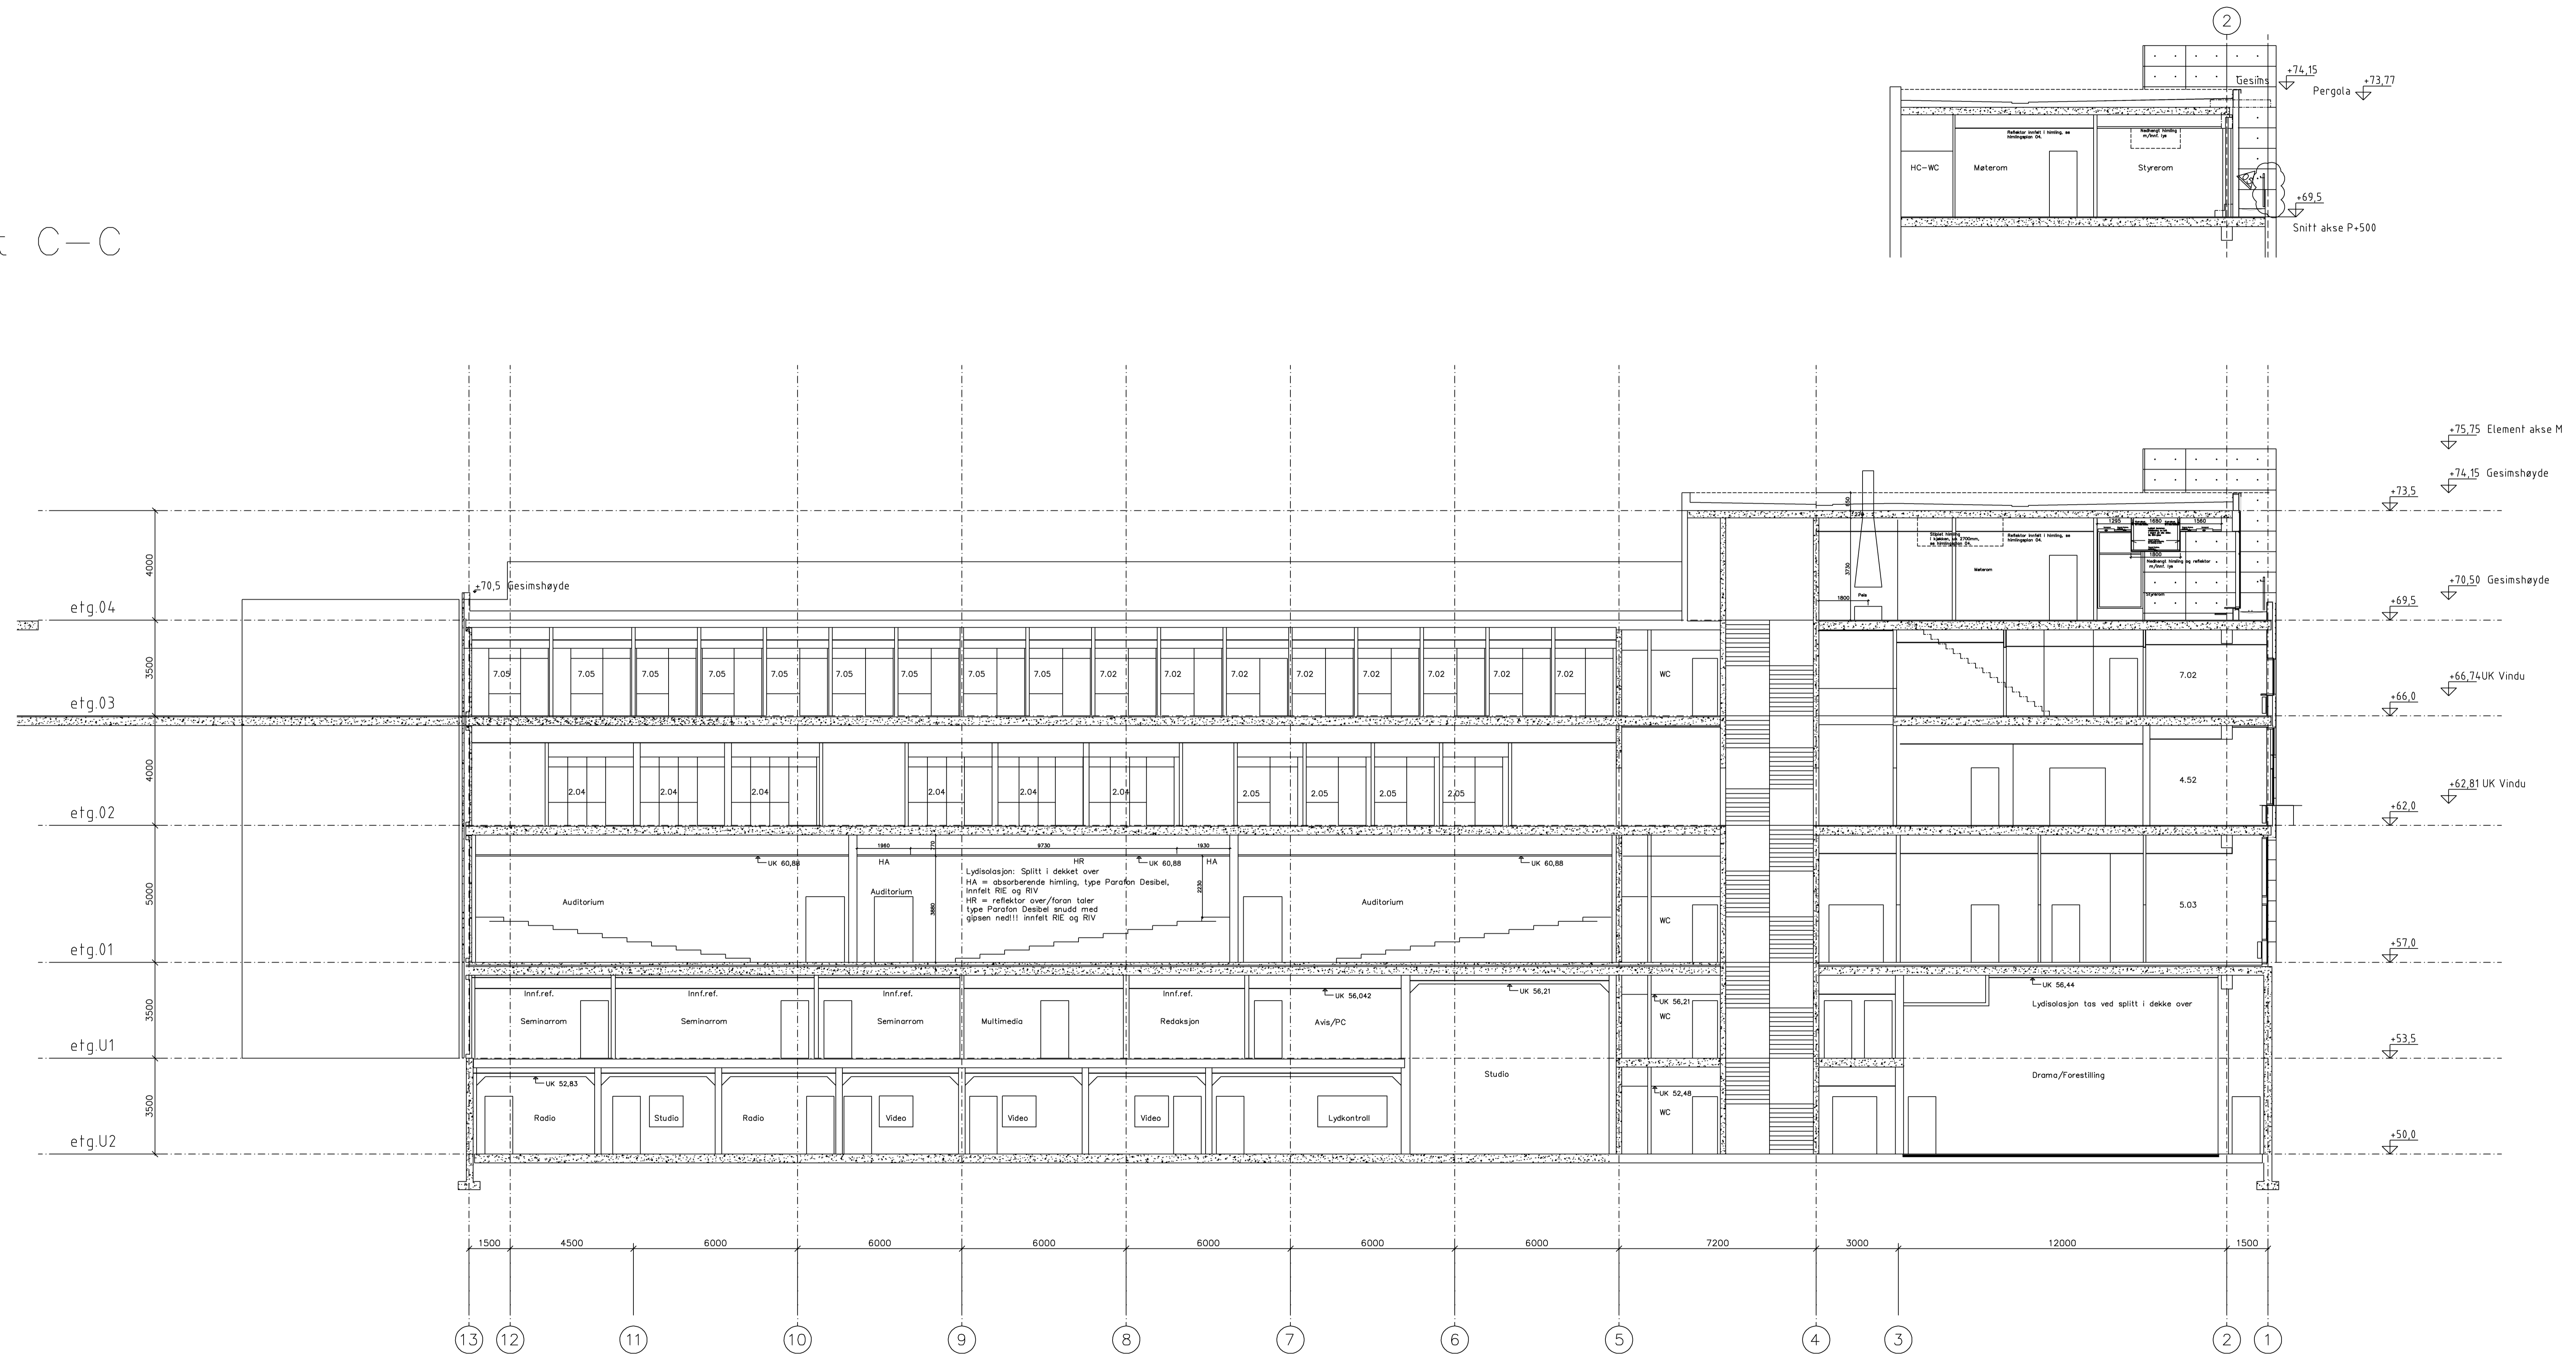


06	01.10.06	SOM BYGGET
05	30.09.05	KORRIGERT REKKNERK
04	26.08.05	HMJLINGSBYGGER/REFLEKTOR PLAN 4
03	05.04.05	OPPRADERING SNITT, HMJLINGSBYGGER
02	17.12.04	OPPRADERING PLAN 4
01	26.11.04	ARBEIDSTEKNING
Rev	Dato	Korreksjon

SOM BYGGET

SB Tegningsnummer: 03481 00800 A XX 200 40 4025 F 06 G 005400

Prosjekteringsgruppen:

ARK	HRTB A/S, Arkitekt PMAL St. Olavs gt. 28, 1466 Oslo Telefon 22 99323, telefax 22 19591 E-mail: ark@hrtb.no	RIE	Mjølde og Johansen AS Nordre Bang 3, 4014 Stavanger Telefon 51 851443, telefax 51 851441 E-mail: mjolde@hrtb.no
LARK	Stian Håvarsem AS Sjøveien 23 a, 6459 Oslo Telefon 23 23878, telefax 23 35793 E-mail: shavar@hrtb.no	RIV	Truus Partners AS Postboks 1147 Hølledegt, 4495 Stavanger Telefon 51 828890, telefax 51 828881 E-mail: t.pars@truouspartners.no
	Multiconsult AS OSLO Sektjon 13 Landskapsarkitektur Postboks 365 Sjøveien 523 Oslo Telefon 22 51546, telefax 22 51501 E-mail: annika.refvem@multiconsult.no	RIB	Multiconsult AS STAVANGER Sivielandsg. 8, 4412 Stavanger Telefon 51 843666, telefax 51 843661 E-mail: bu@multiconsult.no

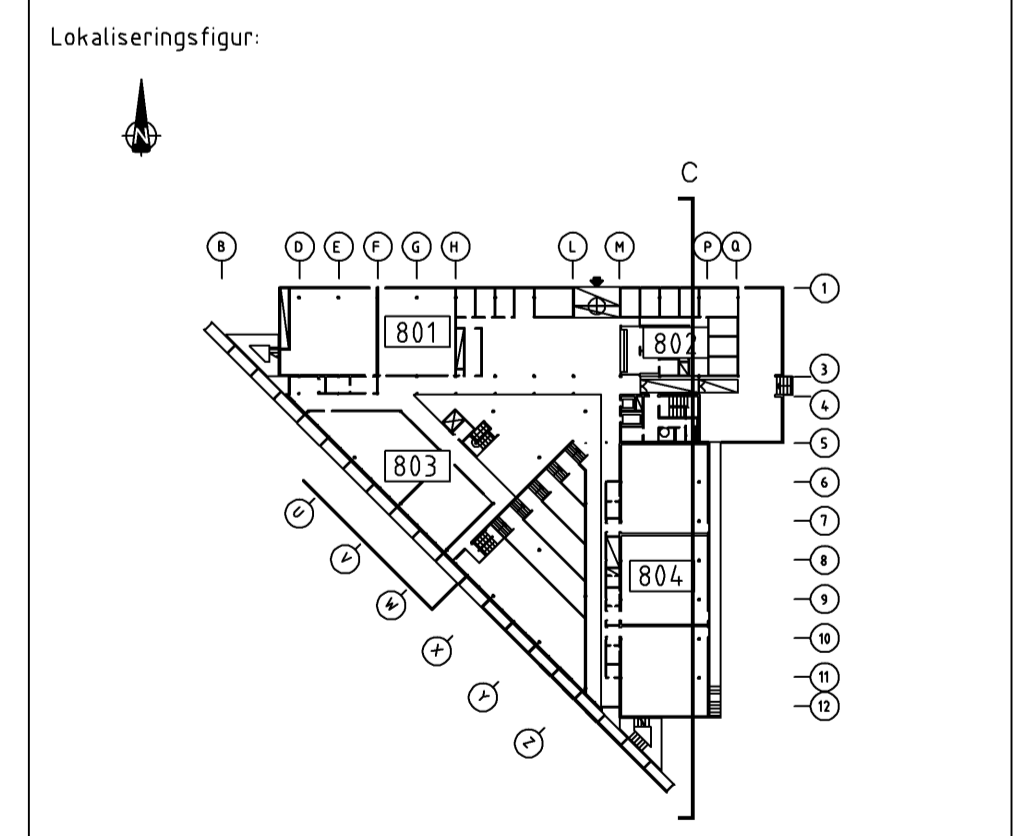

STATSBYGG		PROSJEKTNR. SB 98011
Tittel: HiS 03481 SENTRALBYGGET 00800 Snitt C-C	Utarbeidet av: Kontroll prosjekt: Sign. / Kontroll: Plassert: S-antall: Dato: 27.10.03 Mestreskisse: 1:100 Kontrollert av/avsende: Sign. / Kontroll: ARK. / OK.	Prosjekt nr. for prosjekterende/eks.: 03481 00800 A XX 200 40 4025 F 06 G 005400