


Tegnforklaring

- Branncellebegrensende bygningsdel E1 60
- Branncellebegrensende bygningsdel E1 30
- Brannskille i røykskikt E 30
- Tell vegg/glass mot glassgård, ingen brannklasse
- Rømningsvei, rømningsretning
- Utgang til sikkert sted
- Rømningsvei, rømningsretning
- Rømningsrapp
- Spakt med brannskille i dekket
- Usprinklet område i glassgård

Rev.	Dato	Korreksjon	Sign.
08	24.04.2006	AS BUILT	KK
07	07.06.2005	Revidert iht seneste underlag	TJ
06	15.10.2004	Diverse justeringer i henhold til reviderte planer	TJ

SB Tegningsnummer	03481 00800 F 02 200 20 530 B2 08 0	Prosjektnr for prosjekterende/rev	210210
-------------------	-------------------------------------	-----------------------------------	--------

Prosjekteringsgruppen

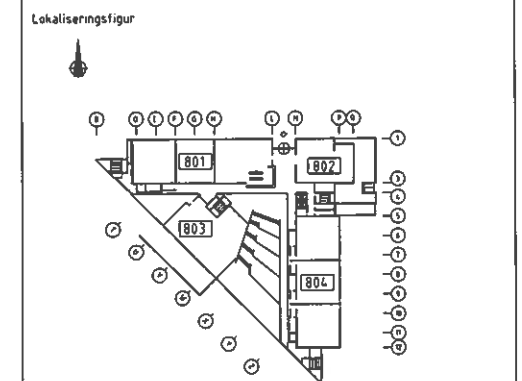

STATSBYGG		PROSJEKTNR SB 98011
Tittel HiS 03481 SENTRALBYGGET 00800 PLAN 02 BRANN- OG RØMNINGSPLAN		Godkjent Kontroll prosjekt Sign. Kontroll T.J. KS Planlagt start-19-02-2006 Dato 12.01.2006 Målestokk 1:300 Kontroll utføring Sign. Kontroll .
SB Tegningsnummer 03481 00800 F 02 200 20 530 B2 08 0		Prosjektnr for prosjekterende/rev 210210