


Tegnforklaring

- Branncellebegrensende bygningsdel EI 60
- - - - Branncellebegrensende bygningsdel EI 30
- + + + + + Brannskille i røykskikt E 30
- ■ ■ ■ ■ Tett vegg/glass mot glassgård, ingen brannklasse
- ➤ Rømningsvei, rømningsretning
- Ulgang til sikkert sted
- ■ Rømningsvei, rømningsretning
- Rømningstrapp
- Sjakt med brannskille i dekket
- Usprinklet område i røykventilert glassgård

| Rev. | Dato | Korreksjon | Sign. |
|------|------------|---------------------------------------|-------|
| 10 | 24.04.2006 | AS BUILT | KK |
| 09 | 07.09.2005 | Sjakter, heising, dekke utgår, vegger | AHJ |
| 08 | 30.08.2005 | Heissjakt/dører | TJ |
| 07 | 07.06.2005 | Revidert whi seneste underlag | TJ |

| SB Tegningsnummer | Prosjekt nr |
|-------------------------------------|-------------|
| 03481 00800 F U1 200 20 510 B2 09 0 | 210210 |

Prosjekteringsgruppen:

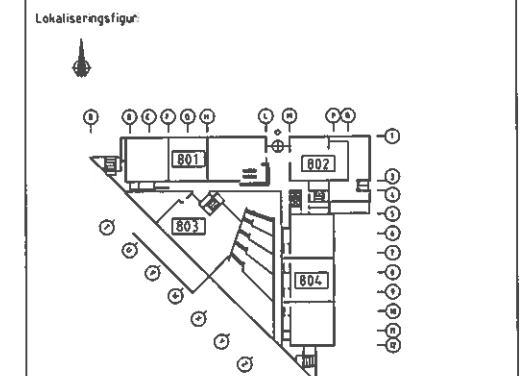

| | | |
|---|--|--|
| STATSBYGG | | PROSJEKTR NR 98011 |
| Tittel: HIS 03481 SENTRALBYGGET 00800 PLAN U1 BRANN- OG RØMNINGSPLAN | | Godkjent MKS Kontrollert TJ KS Revidert 12.01.2006 Revisjon 1.300 Kontrollert Sign. Kontrollert |
| SB Tegningsnummer Prosjektnummer D Bygnummer Fag Etas Systemkode Type Løpnummer Prosjekt Fase Rev Status | | Prosjekt nr Prosjektet/underlag |
| 03481 00800 F U1 200 20 510 B2 09 0 | | 210210 |