

Tegnforklaring

- Branncellebegrensende bygningsdel EI 60
- Branncellebegrensende bygningsdel EI 30
- Brannskille i røykskikt E 30
- Tett vegg/glass mot glassgård, ingen brannklasse
- Brannskille mot arkiv REI 120
- Rømningsvei, rømningsretning
- Ulgang til sikkert sted
- Rømningsvei, rømningsretning
- Rømningsstrapp
- Sjøkt med brannskille i dekket




Hele etasjen sprinkles, med unntak av to arkivrom som brannbeskyttes med Argonite

markert med

| Rev. | Dato | Korreksjon | Sign. |
|------|------------|---------------------------------------|-------|
| 11 | 24.04.2006 | AS BUILT | KK |
| 10 | 21.02.2006 | ARKIV | AHJ |
| 09 | 07.09.2005 | Sjakter, telling - dekke utgår vegger | AHJ |
| 08 | 30.08.2005 | Heissjakt/dører | TJ |
| 07 | 07.06.2005 | Revider! iht seneste underlag | TJ |

| SB Tegningsnummer | | | | | | | Prosjekt nr | | | |
|-------------------|-------------|-----|------------------|------|--------|---------------|-------------|--------|---|--------|
| Kompleksnummer | Byggsnummer | Fag | Etasjesystemkode | Type | Utgave | Prosjekt fase | Rev | Status | | |
| 03481 | 00800 | F | U2 | 200 | 20 | 500 | B2 | 11 | 0 | 210210 |

Prosjekteringsgruppen

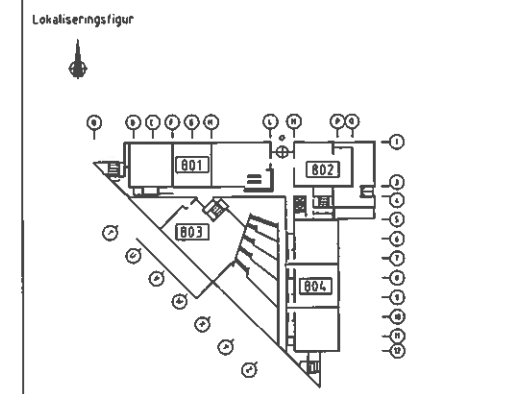

| | | |
|---|--|--|
| STATSBYGG | | PROSJEKTNR SB 98011 |
| Tittel: HIS 03481 SENTRALBYGGET 00800 PLAN U2 BRANN- OG RØMNINGSPLAN | | Sjekket av Kontroll prosjekt Sogn Kontroll T.J. KS Fåstnev 12.01.2004 1300 Kontroll utlånende Sogn Kontroll - |
| SB Tegningsnummer Kompleksnummer Byggsnummer Fag Etasjesystemkode Type Utgave Prosjekt fase Rev Status | | Prosjekt nr 210210 |
| 03481 00800 F U2 200 20 500 B2 11 0 | | 210210 |