
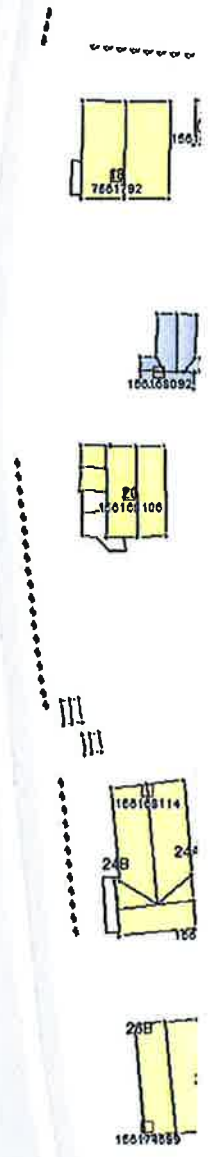


5237 m²

Helsesenter Vinstra

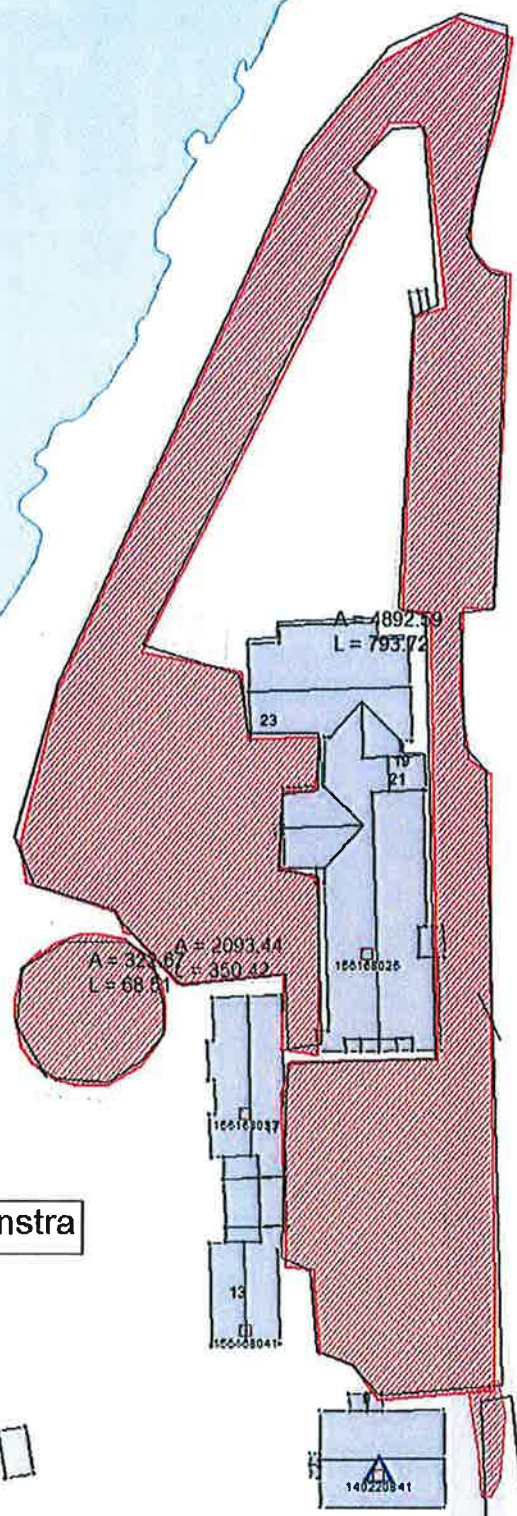

Vinstra helsesenter
Vinstra
30.06.2016
Målestokk 1:1000


NZ

Televerket vest og sør

	Televerket vest og sør
	Vfnstra
	28.06.2016
	Målestokk 1:750

UTGÅR
~~A = 429.77~~
~~L = 100.69~~
~~429 m²~~

~~A = 1747.61~~
~~L = 266.35~~
~~1747 m²~~

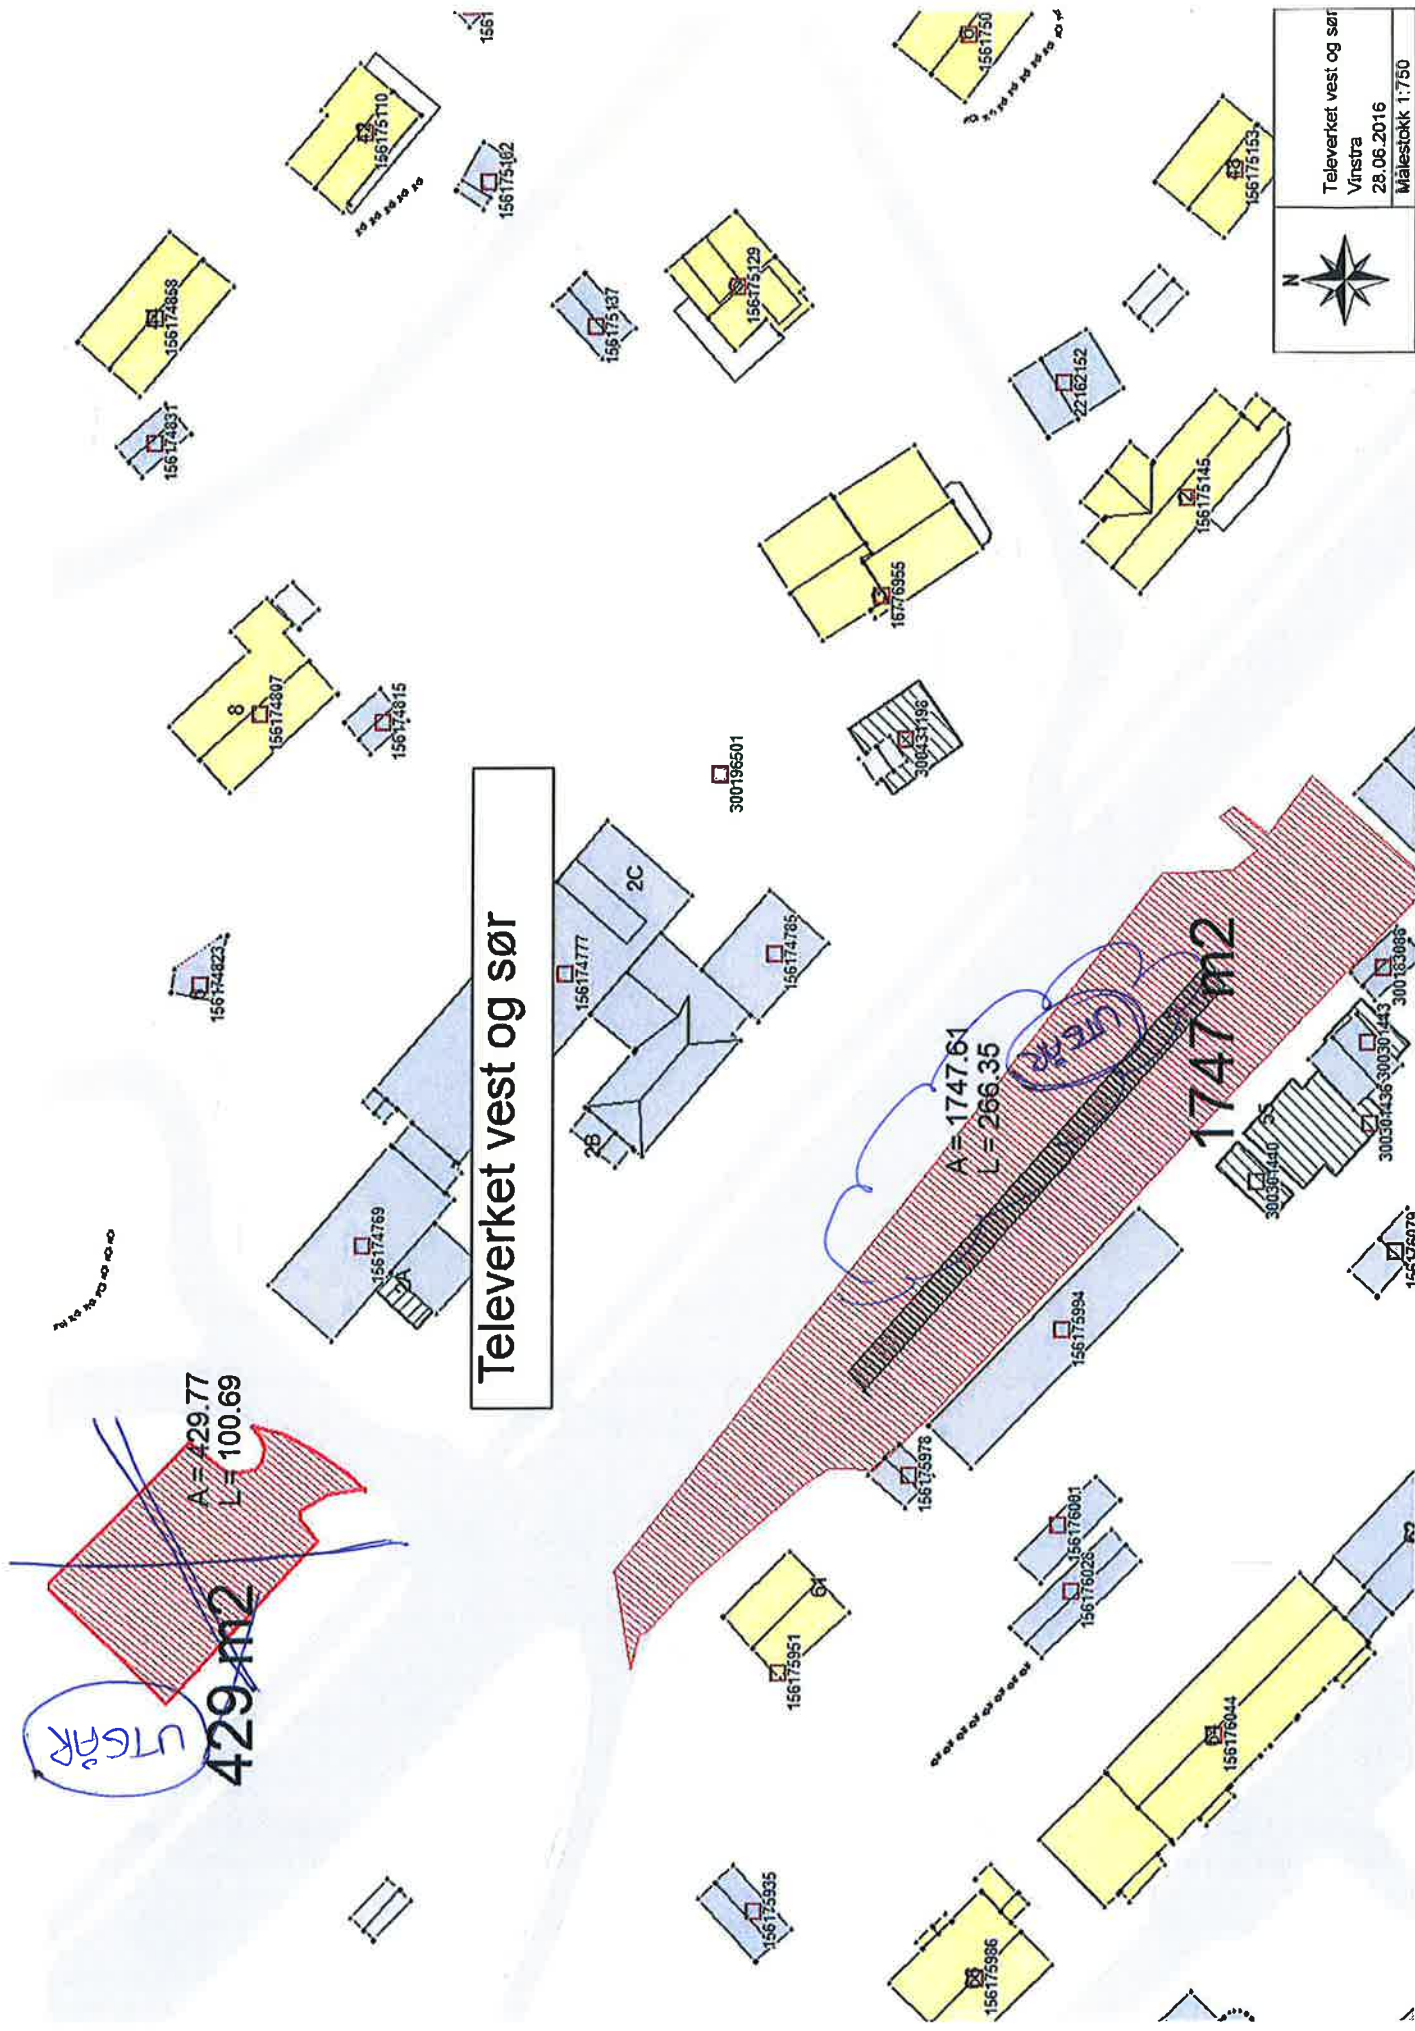

Beinvegen

182m²

A = 95.07


L = 63.49

95m²

A = 256.83


L = 140.37


256m²

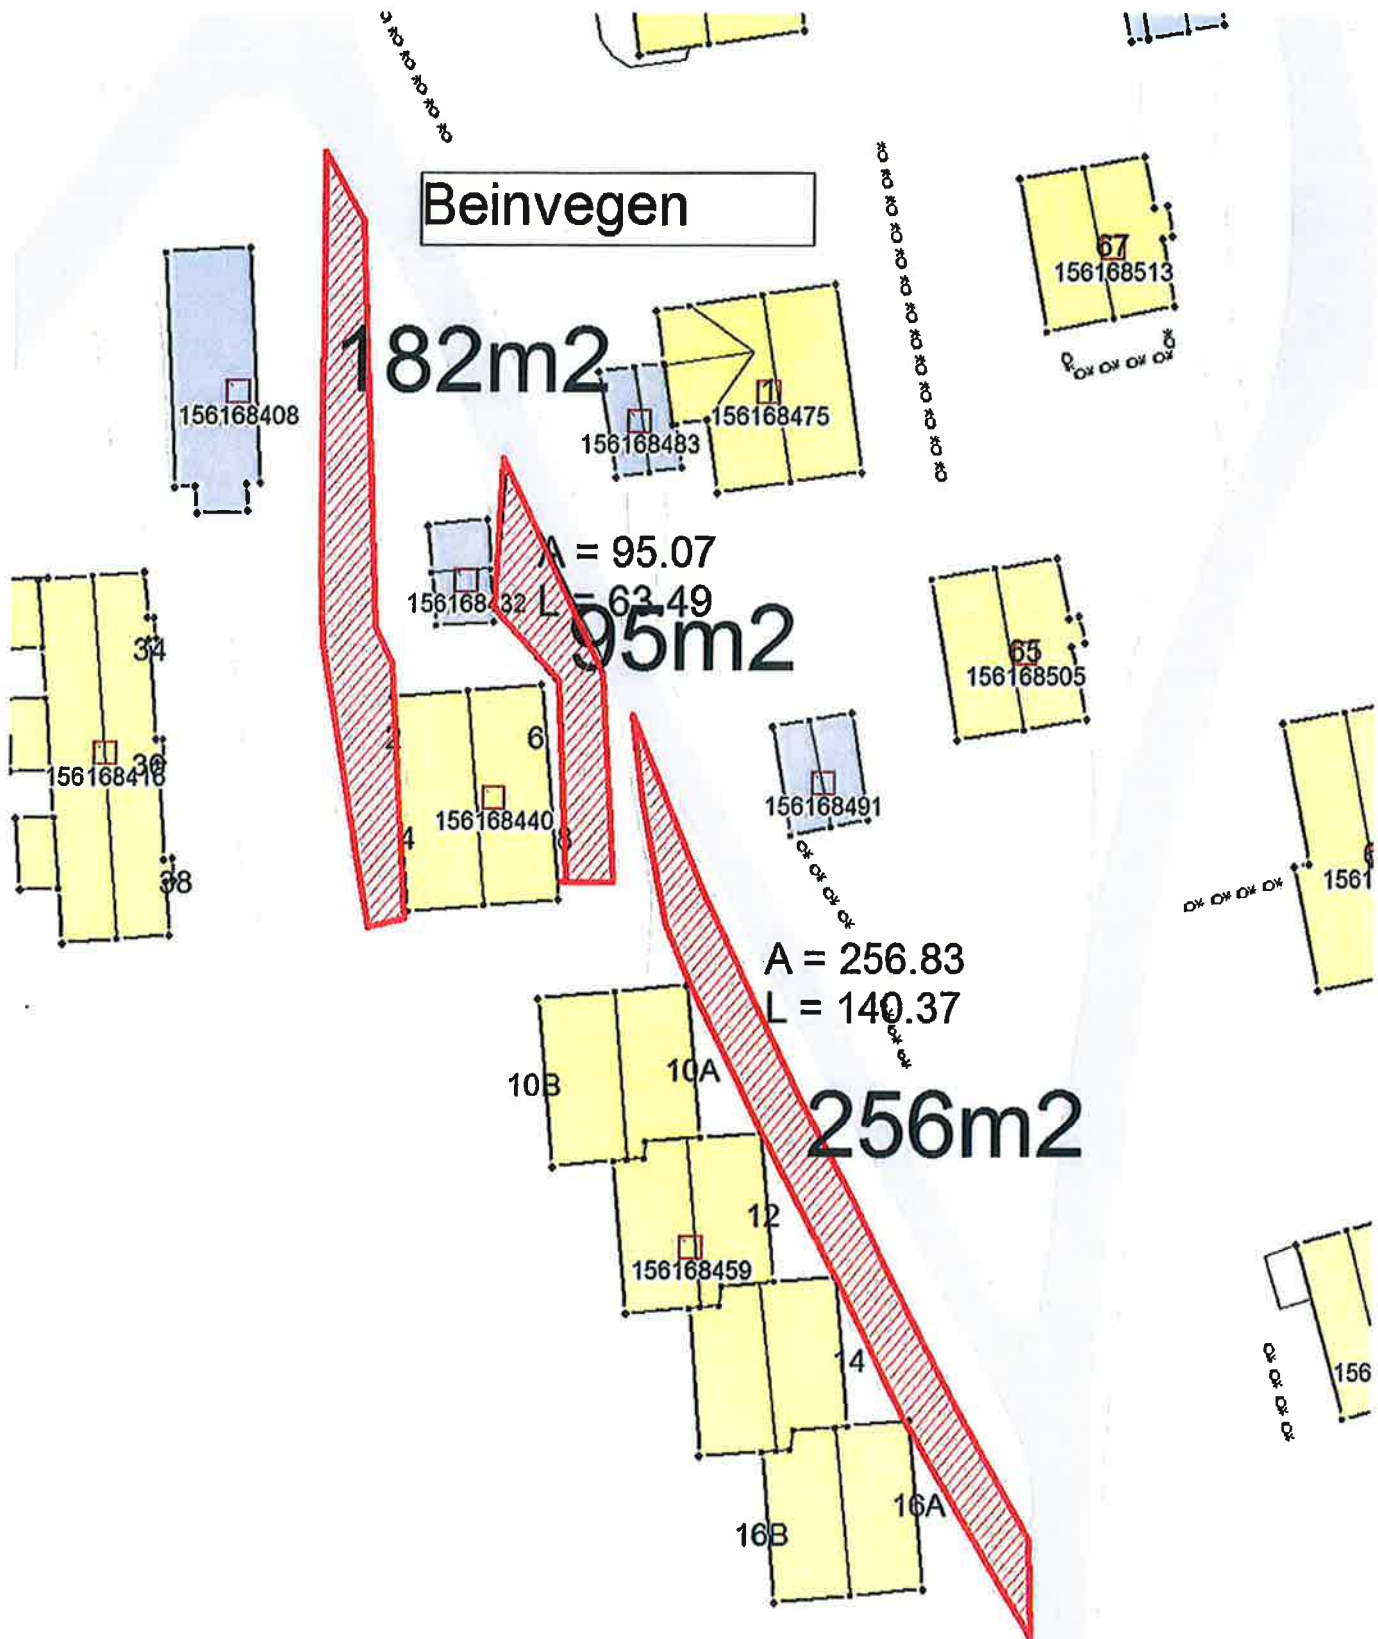



Beinvegen
Vinstra
28.06.2016
Målestokk 1:500

	Rådhuset
	Vinstra
	27.06.2016
Målestakk 1:1000	

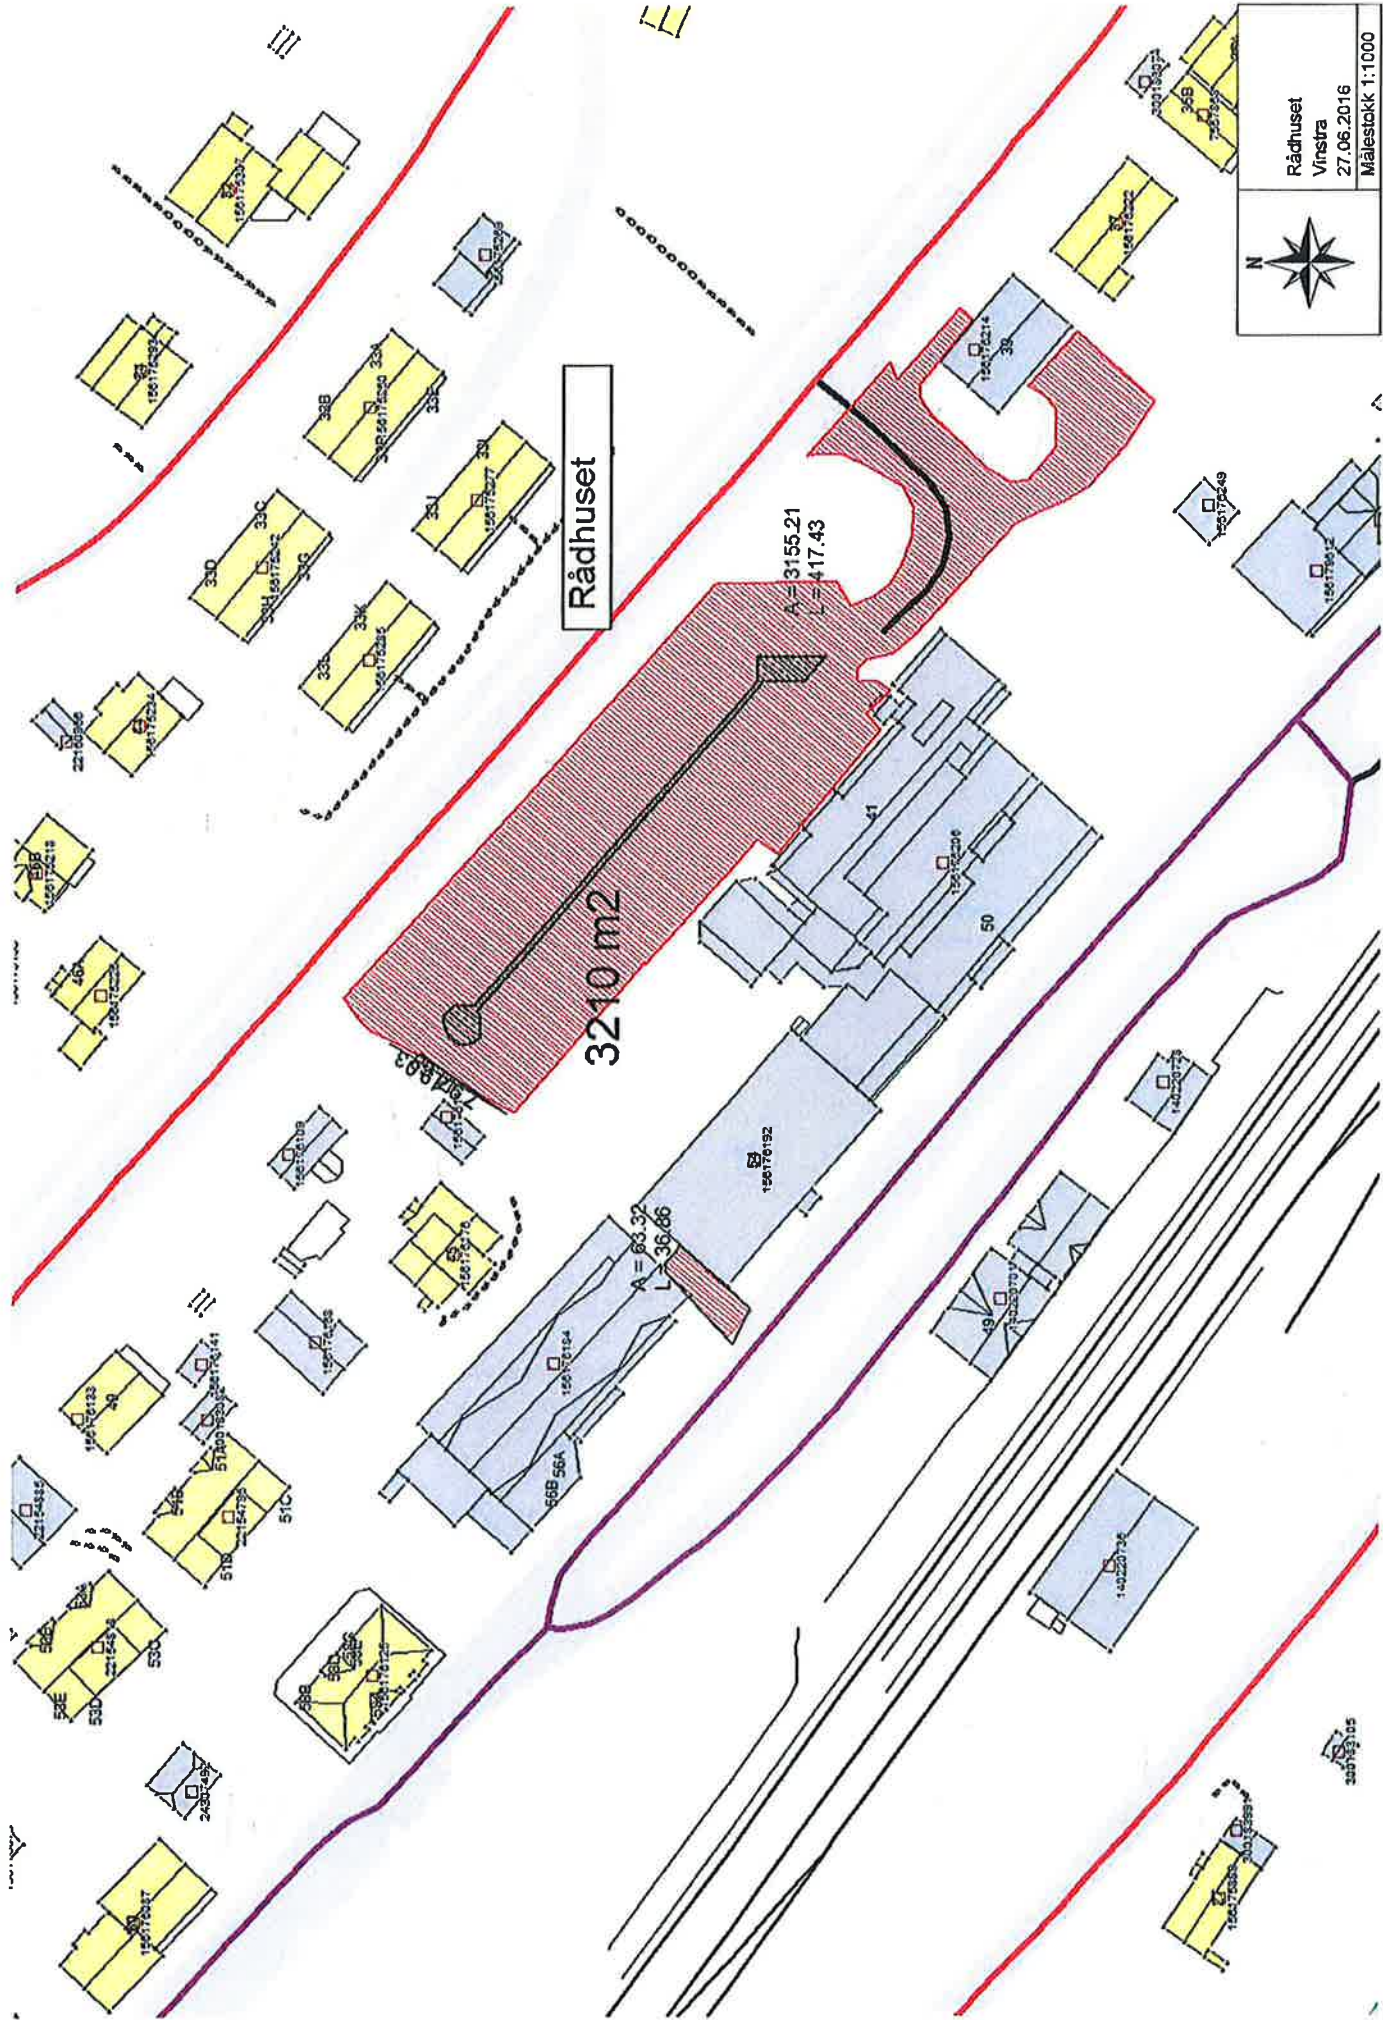

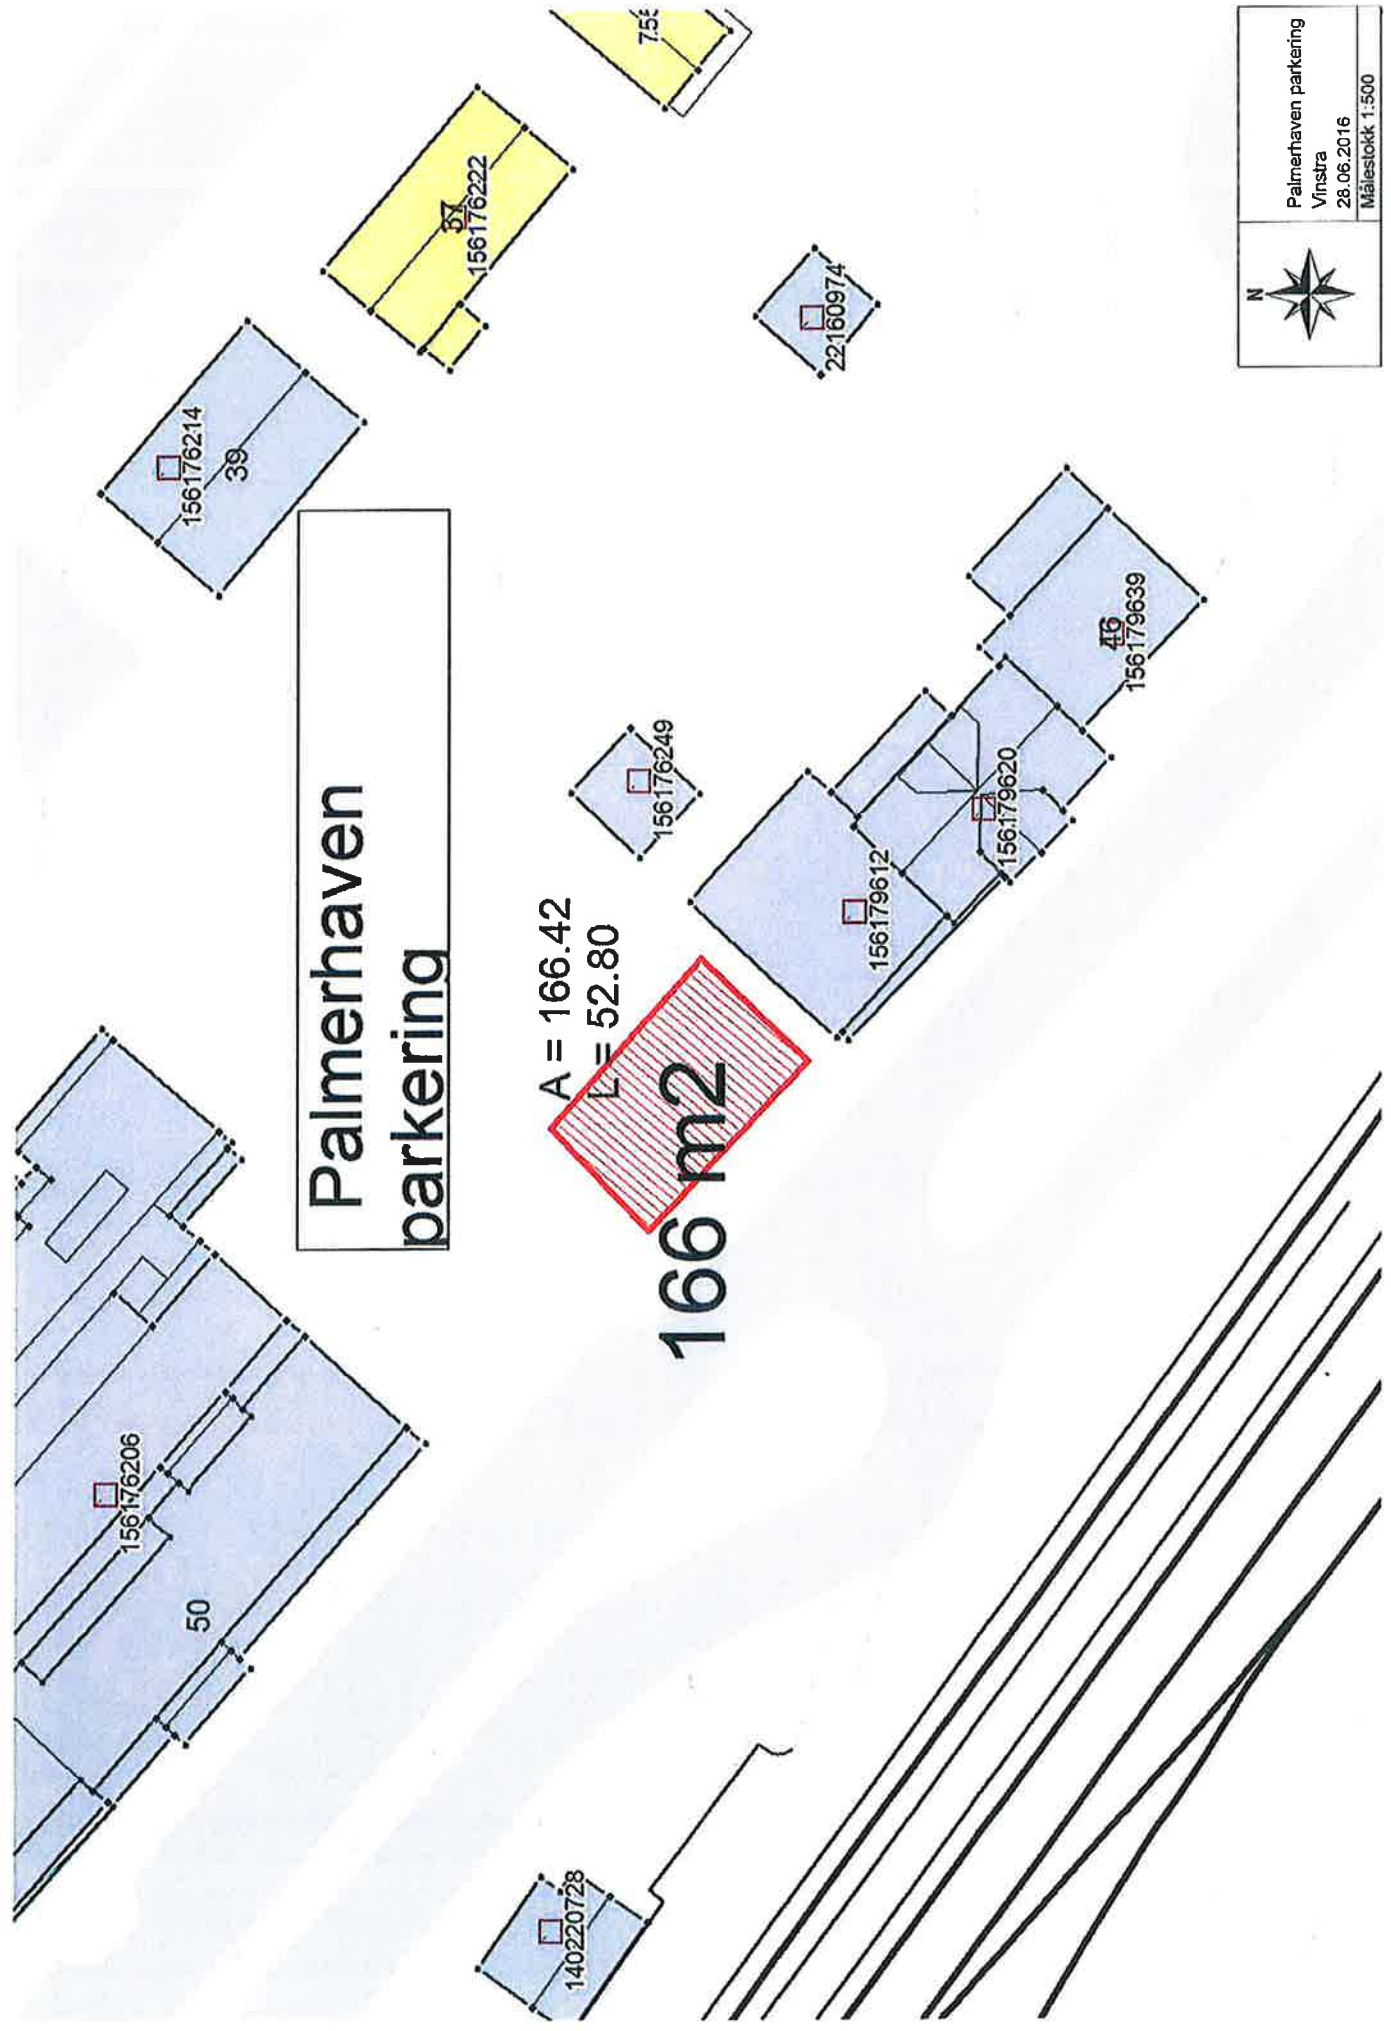


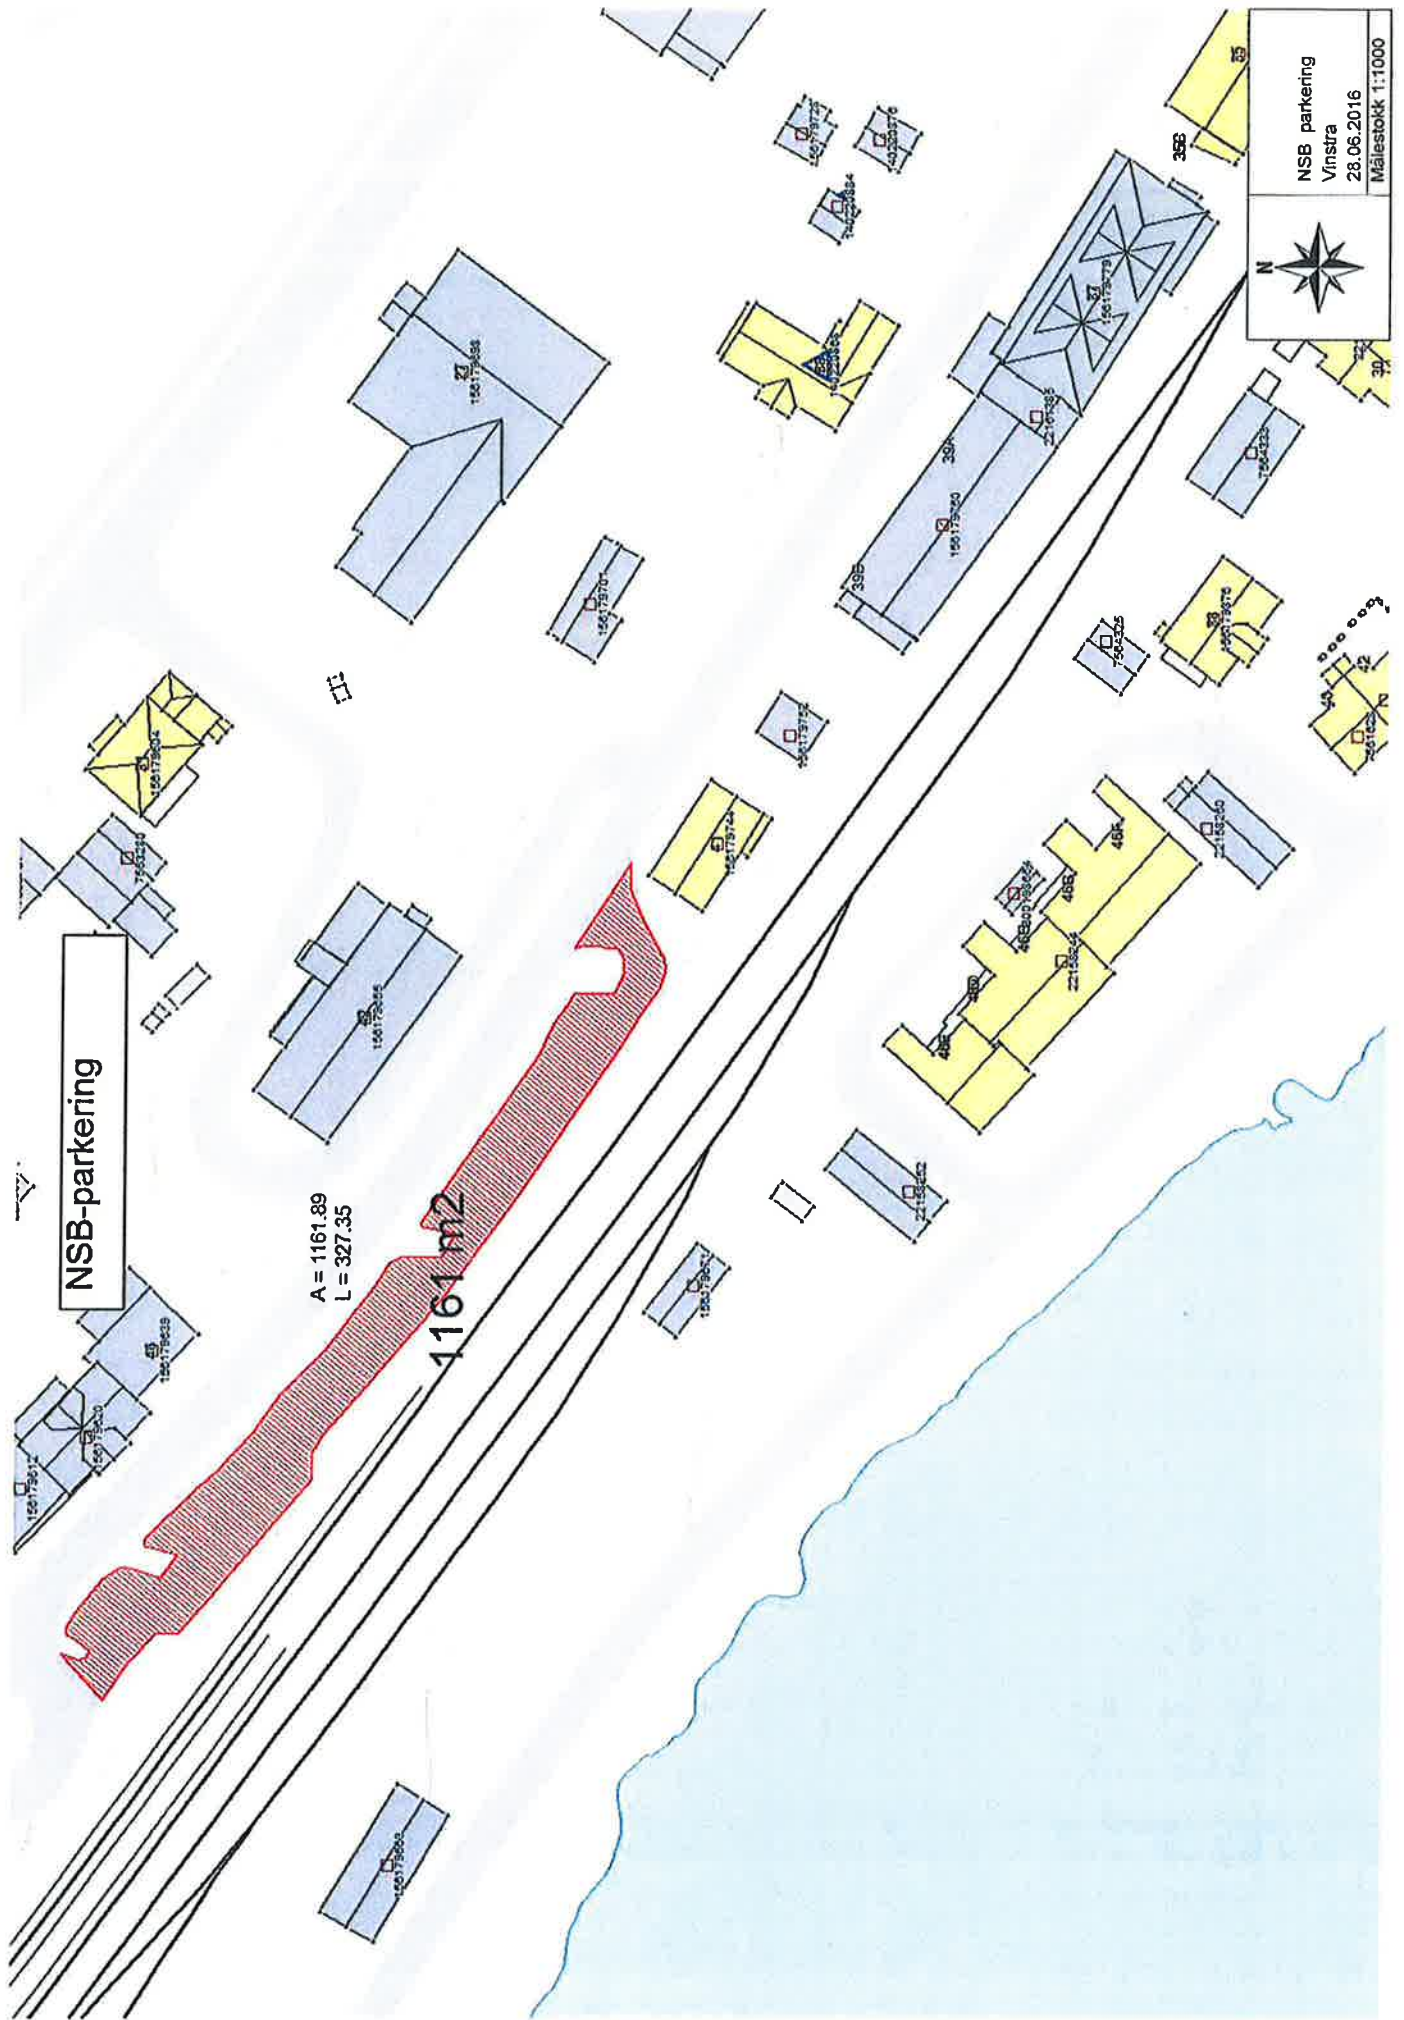

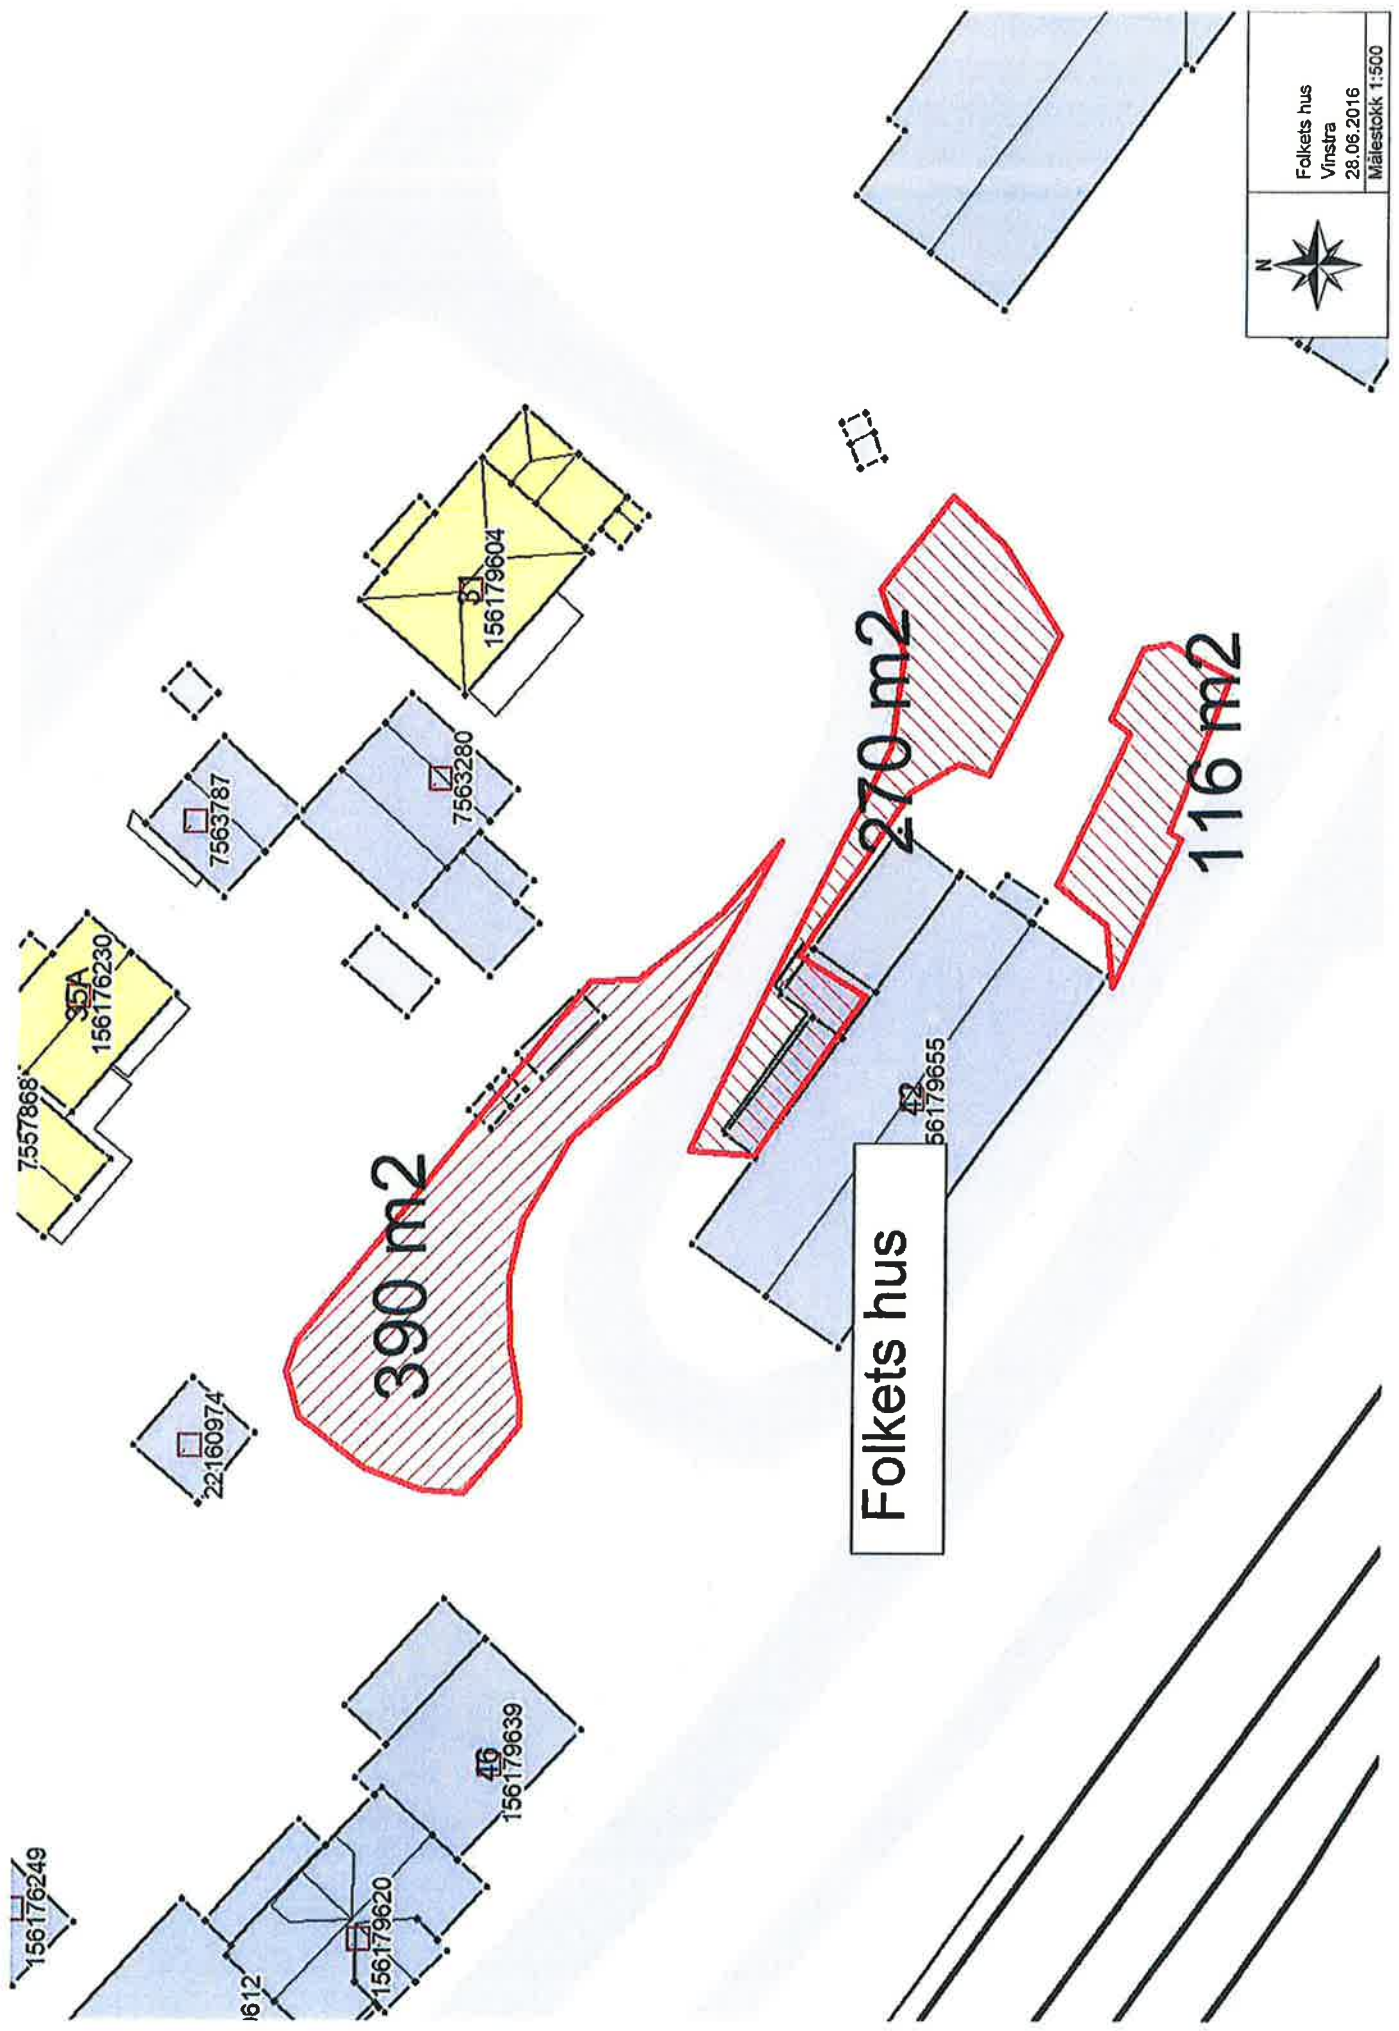


Folkets hus
Vnstra
28.06.2016
Målestokk 1:500

Vinstra rensesanlegg

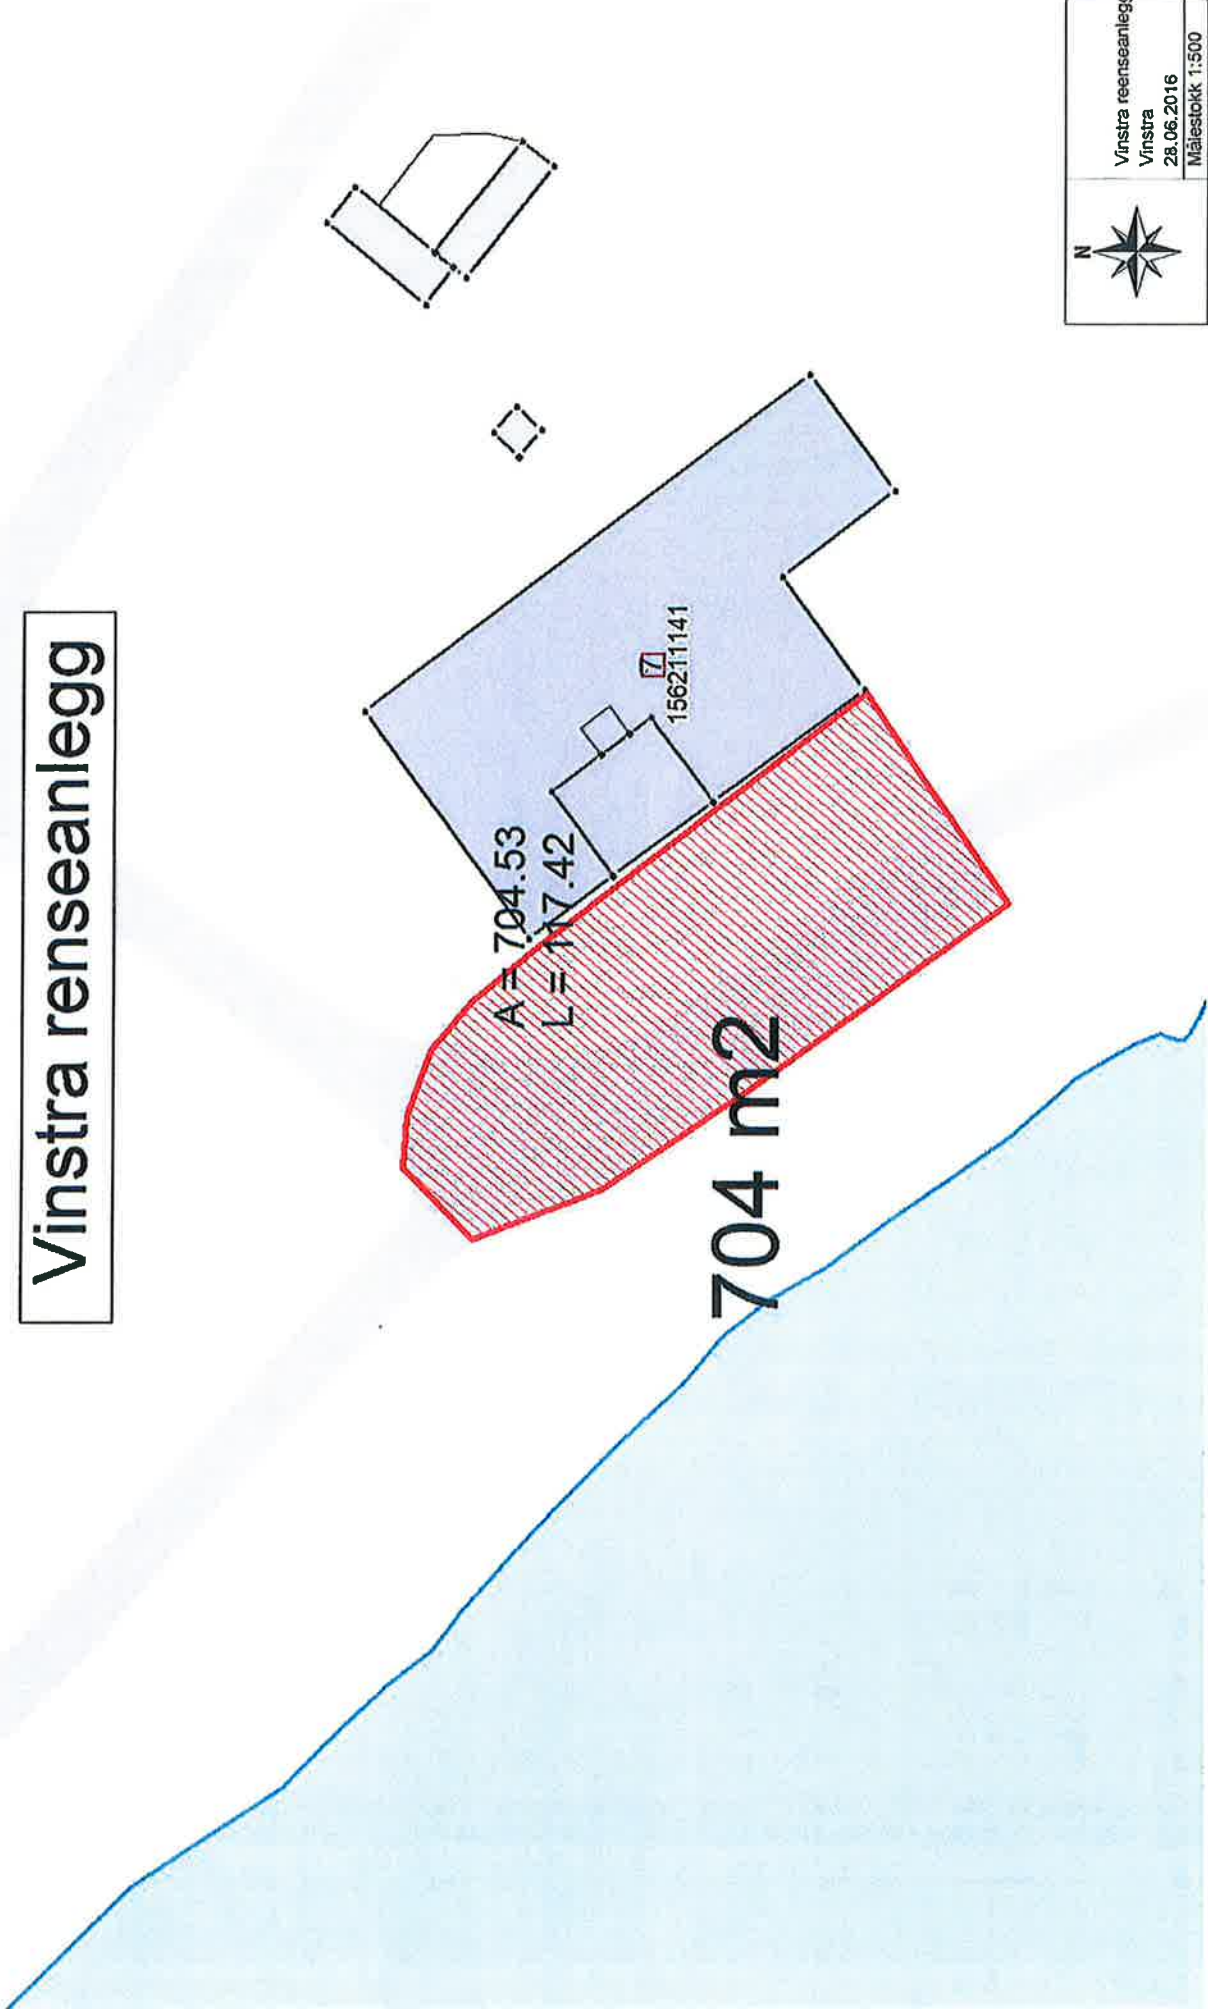




	Vinstra rensesanlegg
	Vinstra
	28.06.2016
Målestokk 1:500	

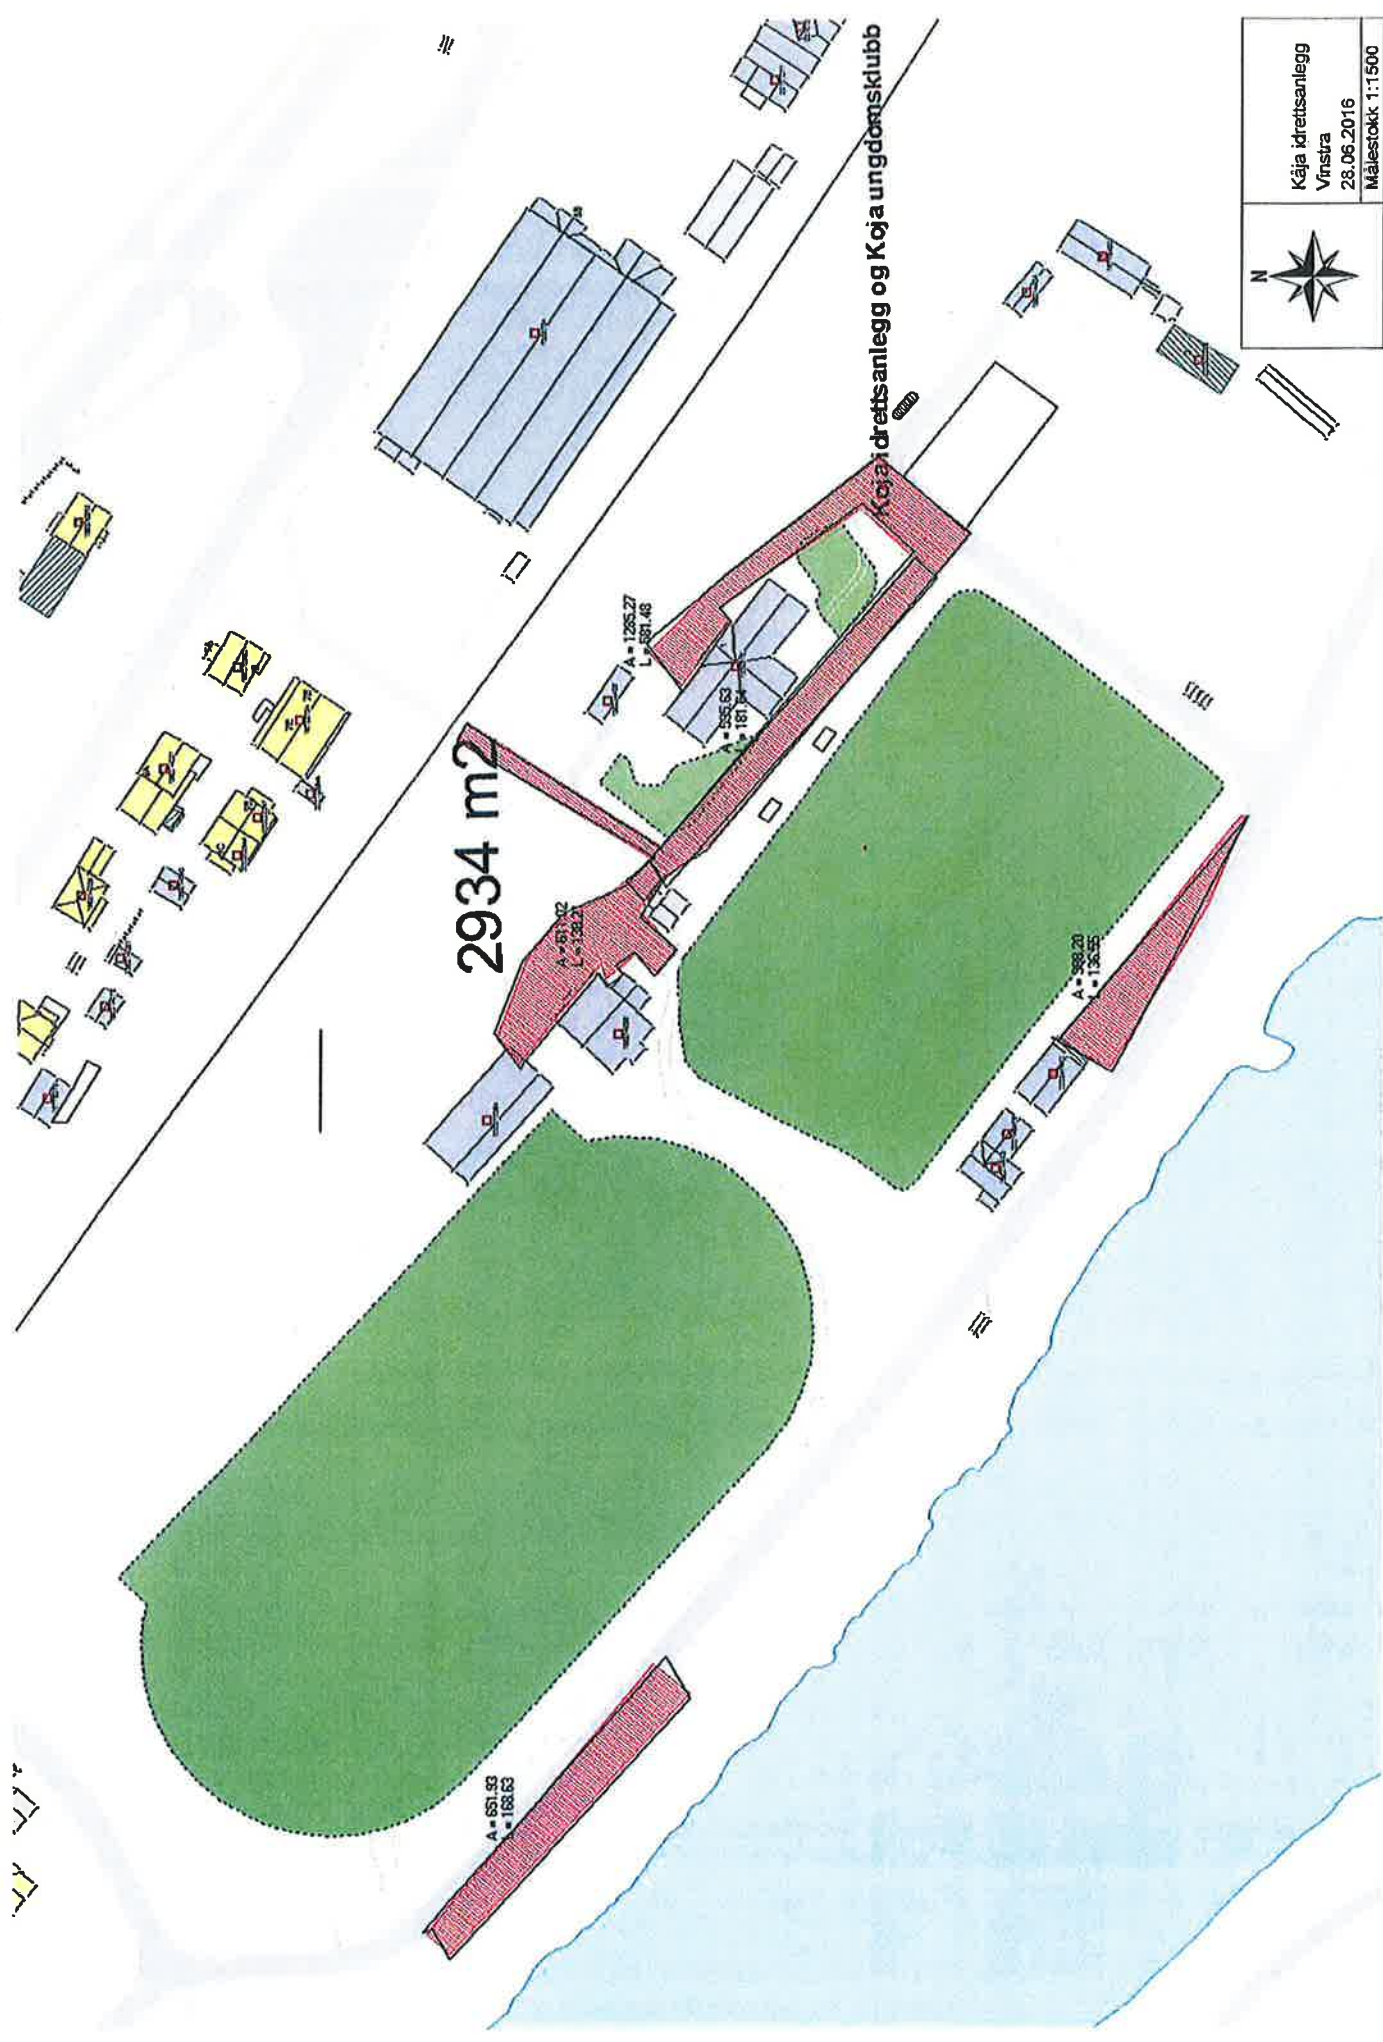

	Kaja idrettsanlegg
	Vinstra
28.06.2016	
Målestokk 1:1500	


Tokstad

693 m²

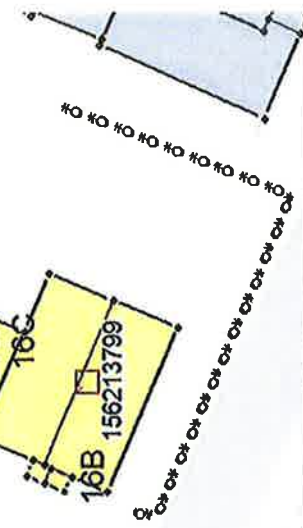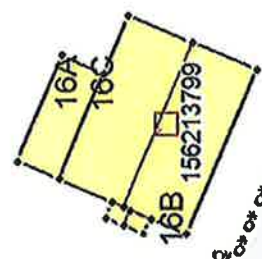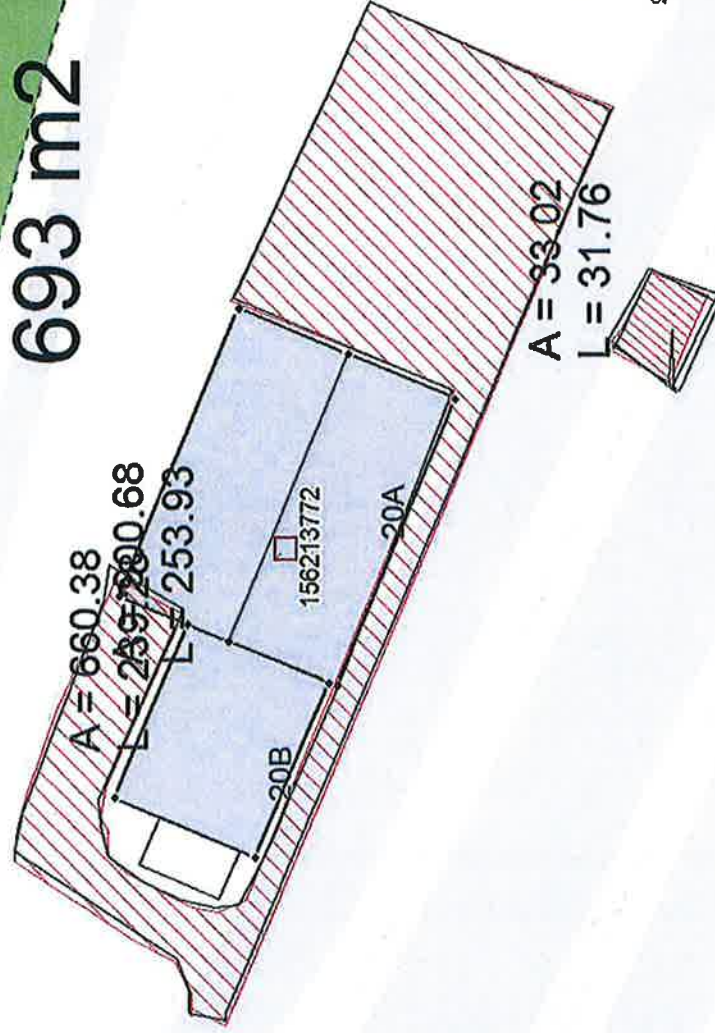

Tokstad - brannstasjon
Vnstra
27.06.2016
Målestokk 1:500

	Sørdorp barneskole
	Vinstra
	27.06.2016
Målestokk 1:1000	

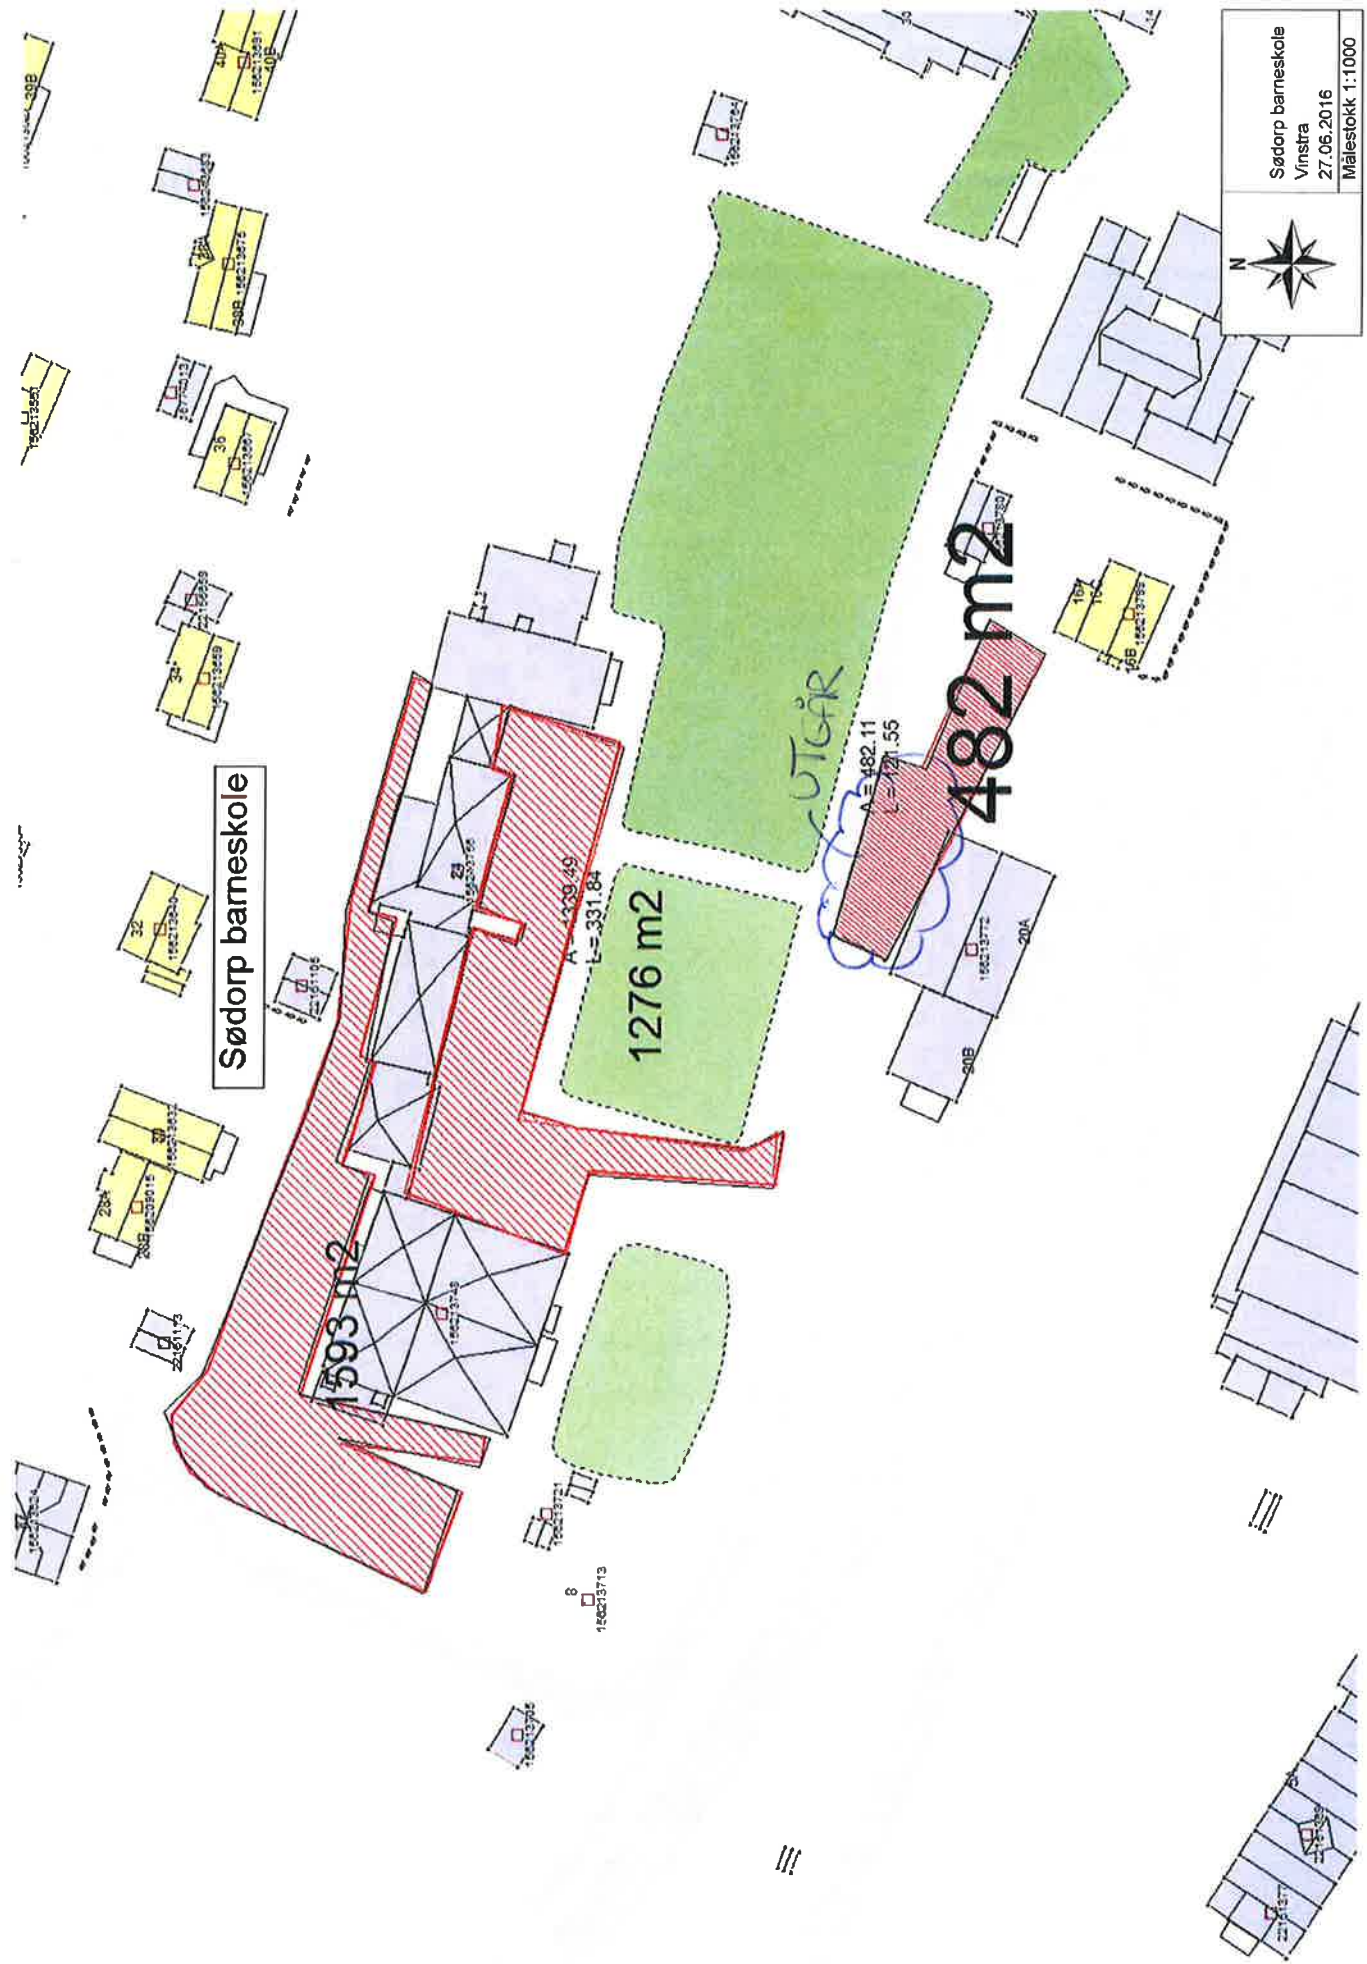

Sørdorp barneskole

1593 m²

A = 339,49
L = 331,84

1276 m²

UTGÅR

L = 121,55

482 m²


8
150013713


150013706

≡

Vinstra ungdomsskole

	Vinstra ungdomsskole
	Vinstra
	28.06.2016
Målestokk 1:750	

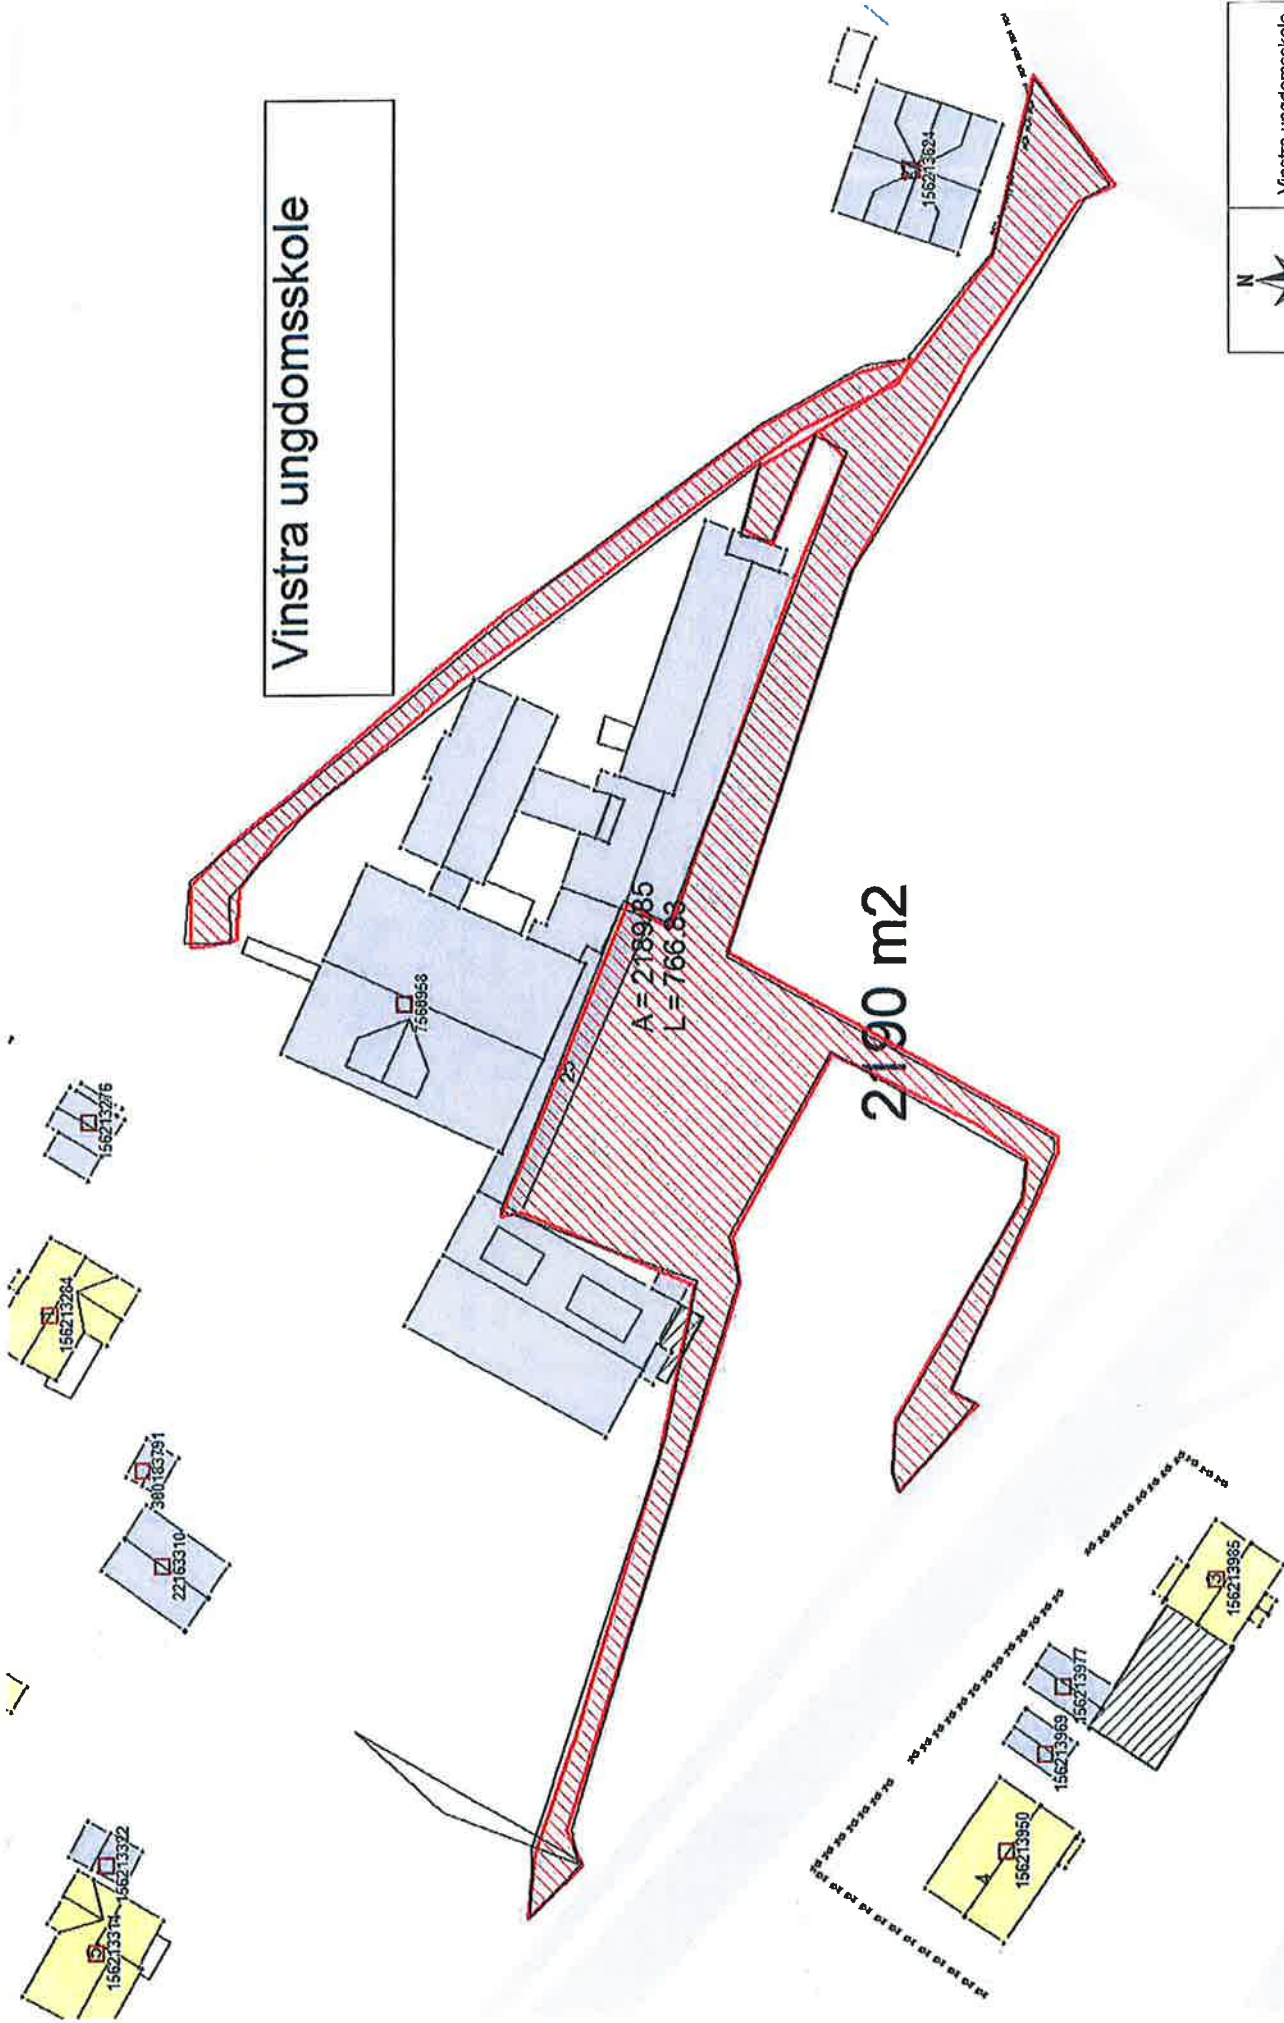


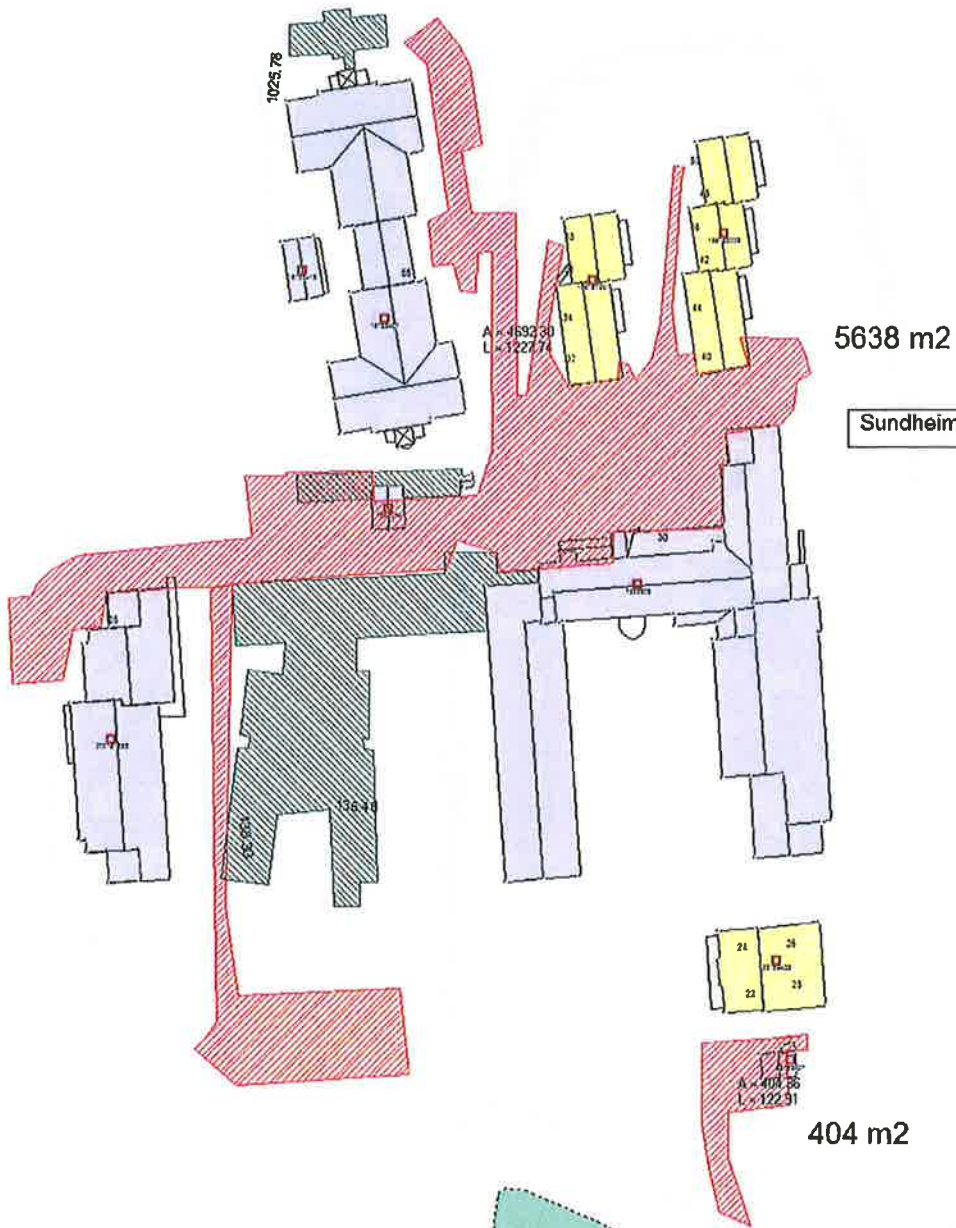

Sundheim




Sundheim
 Vinstra
 26.06.2016
 Målestokk 1:1500

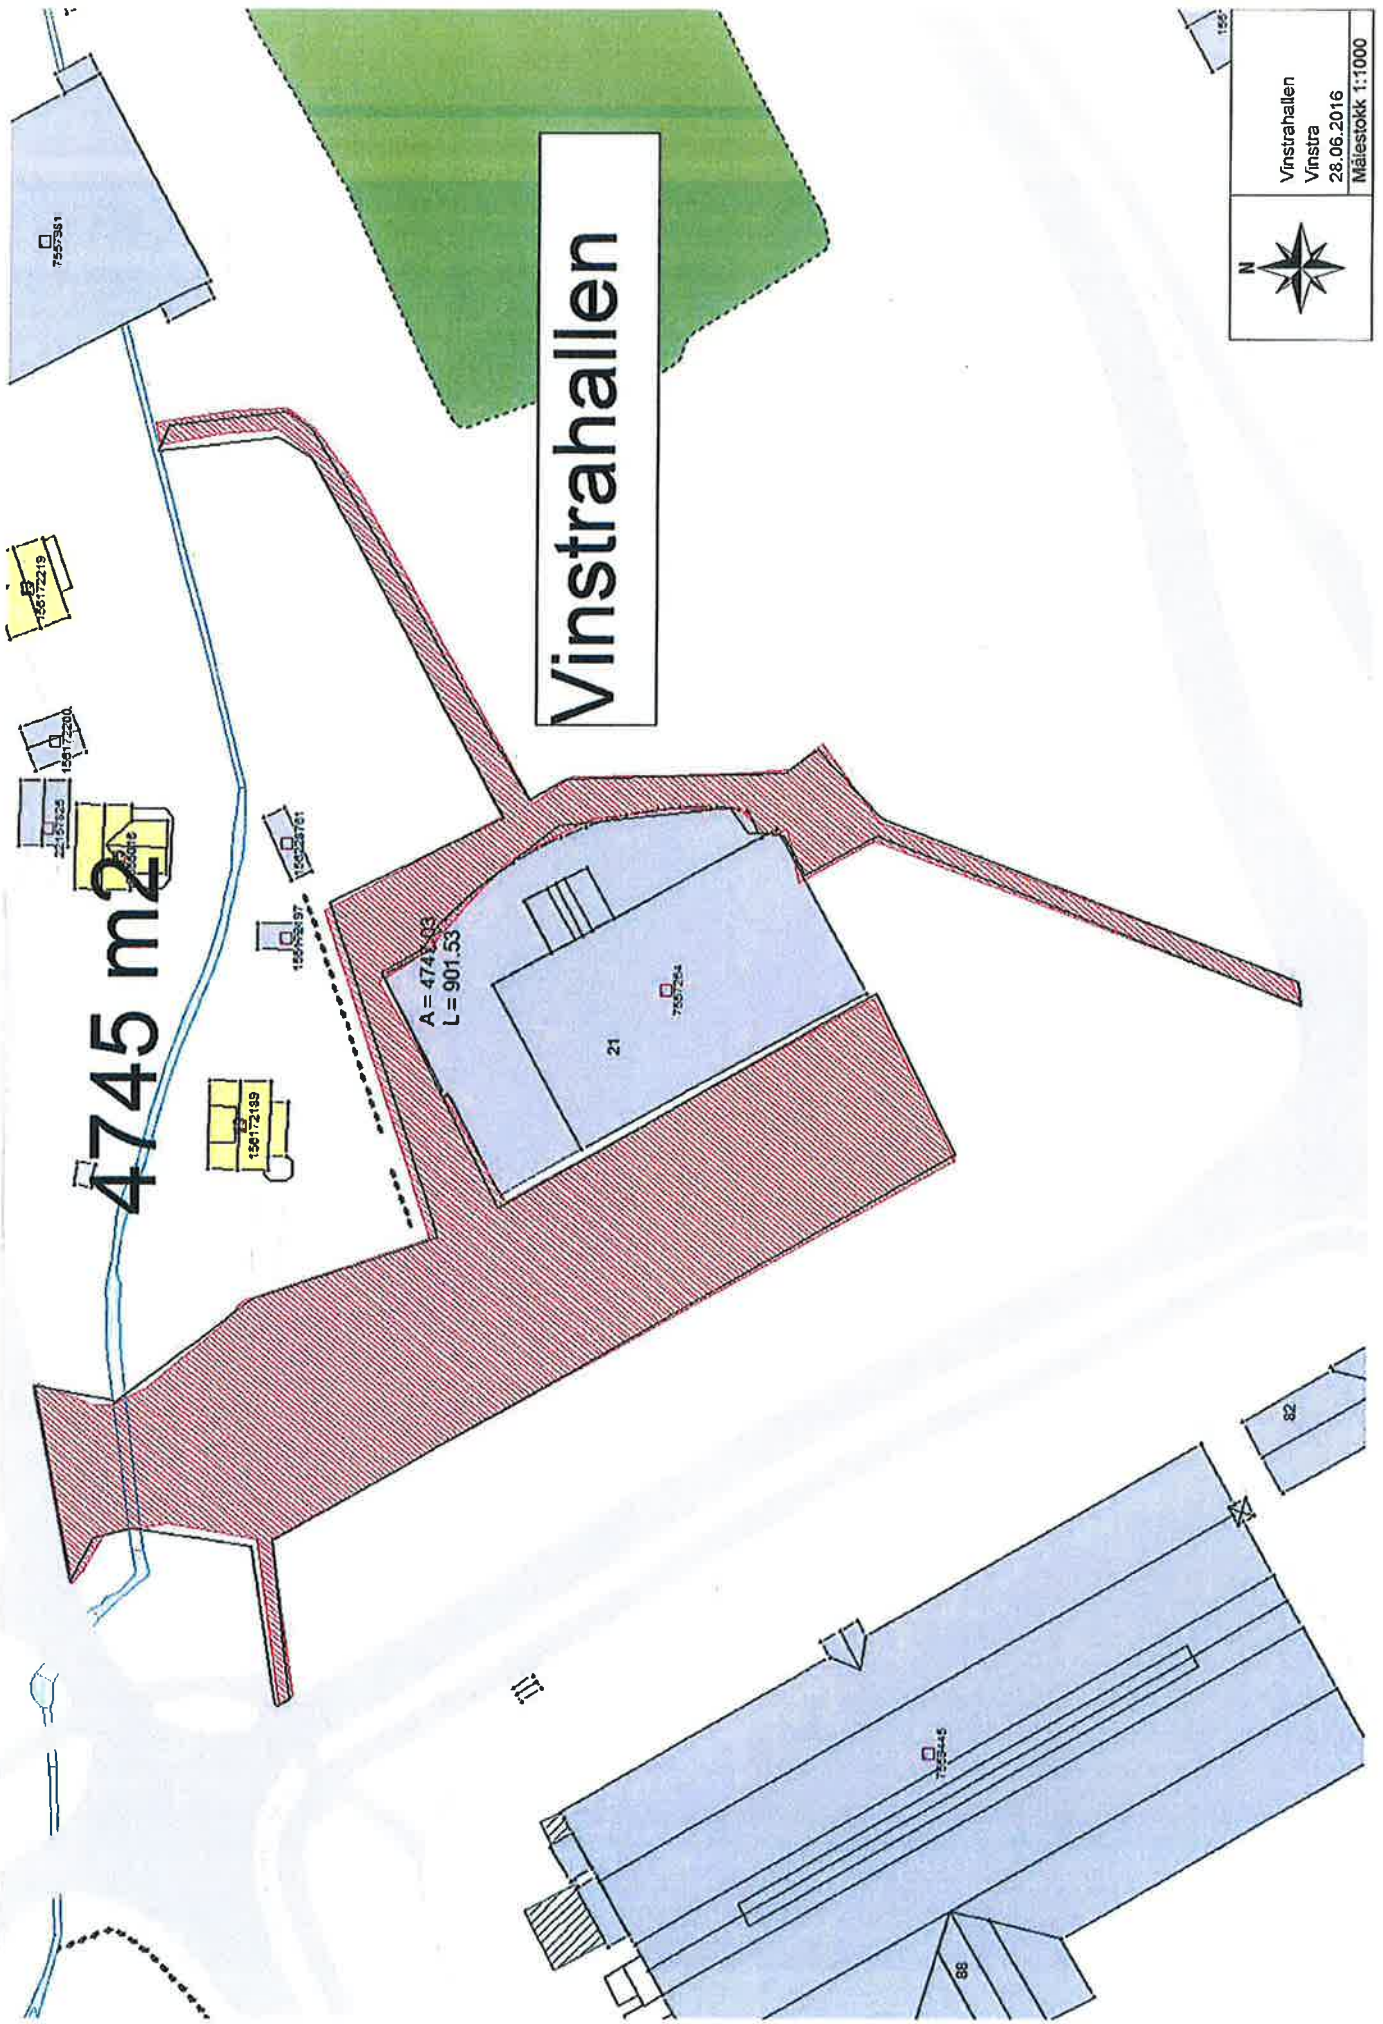


4745 m²

Vinstrahallen

	Vinstrahallen
	Vinstra
	28.06.2016
	Målestokk 1:1000

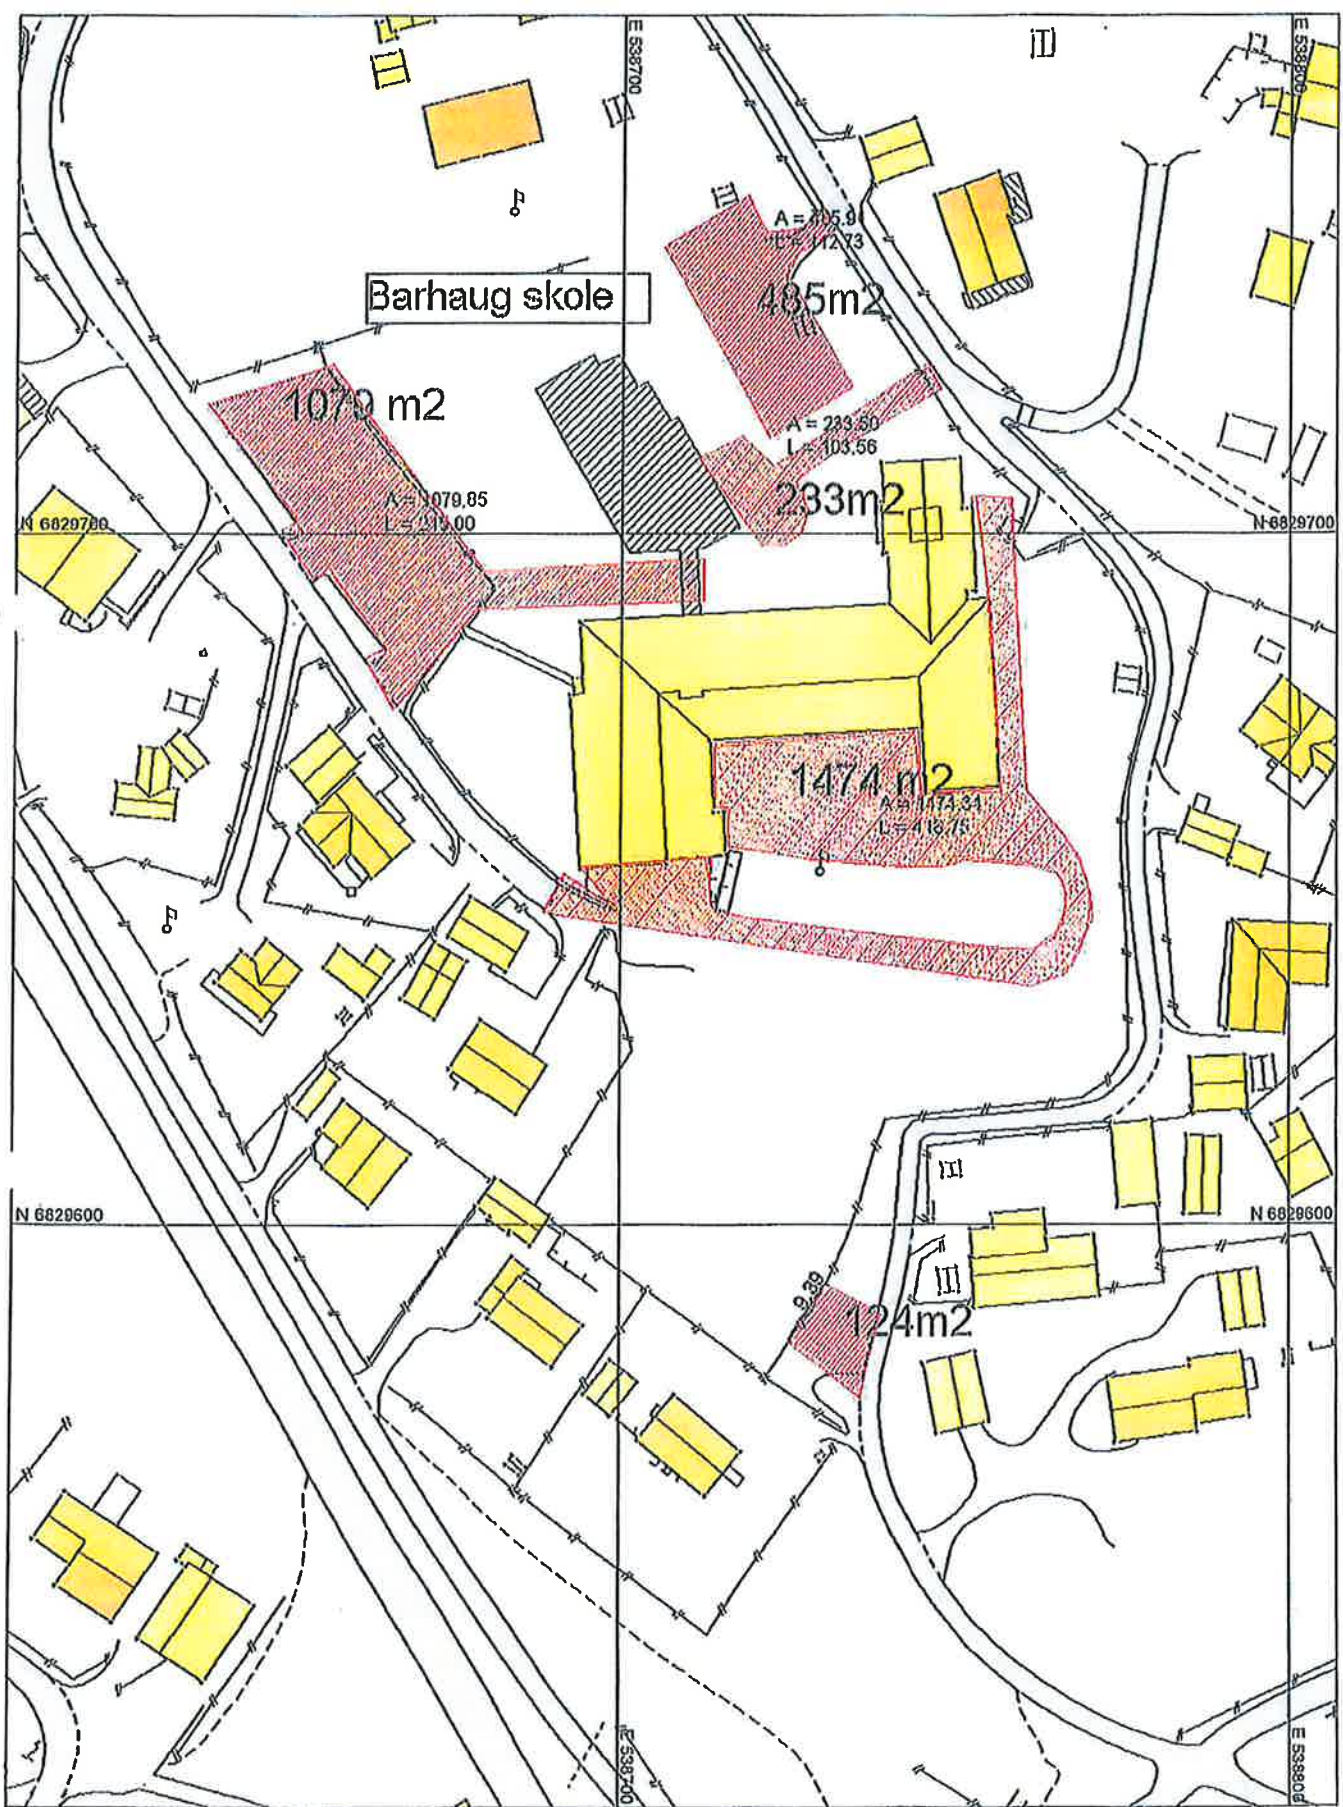


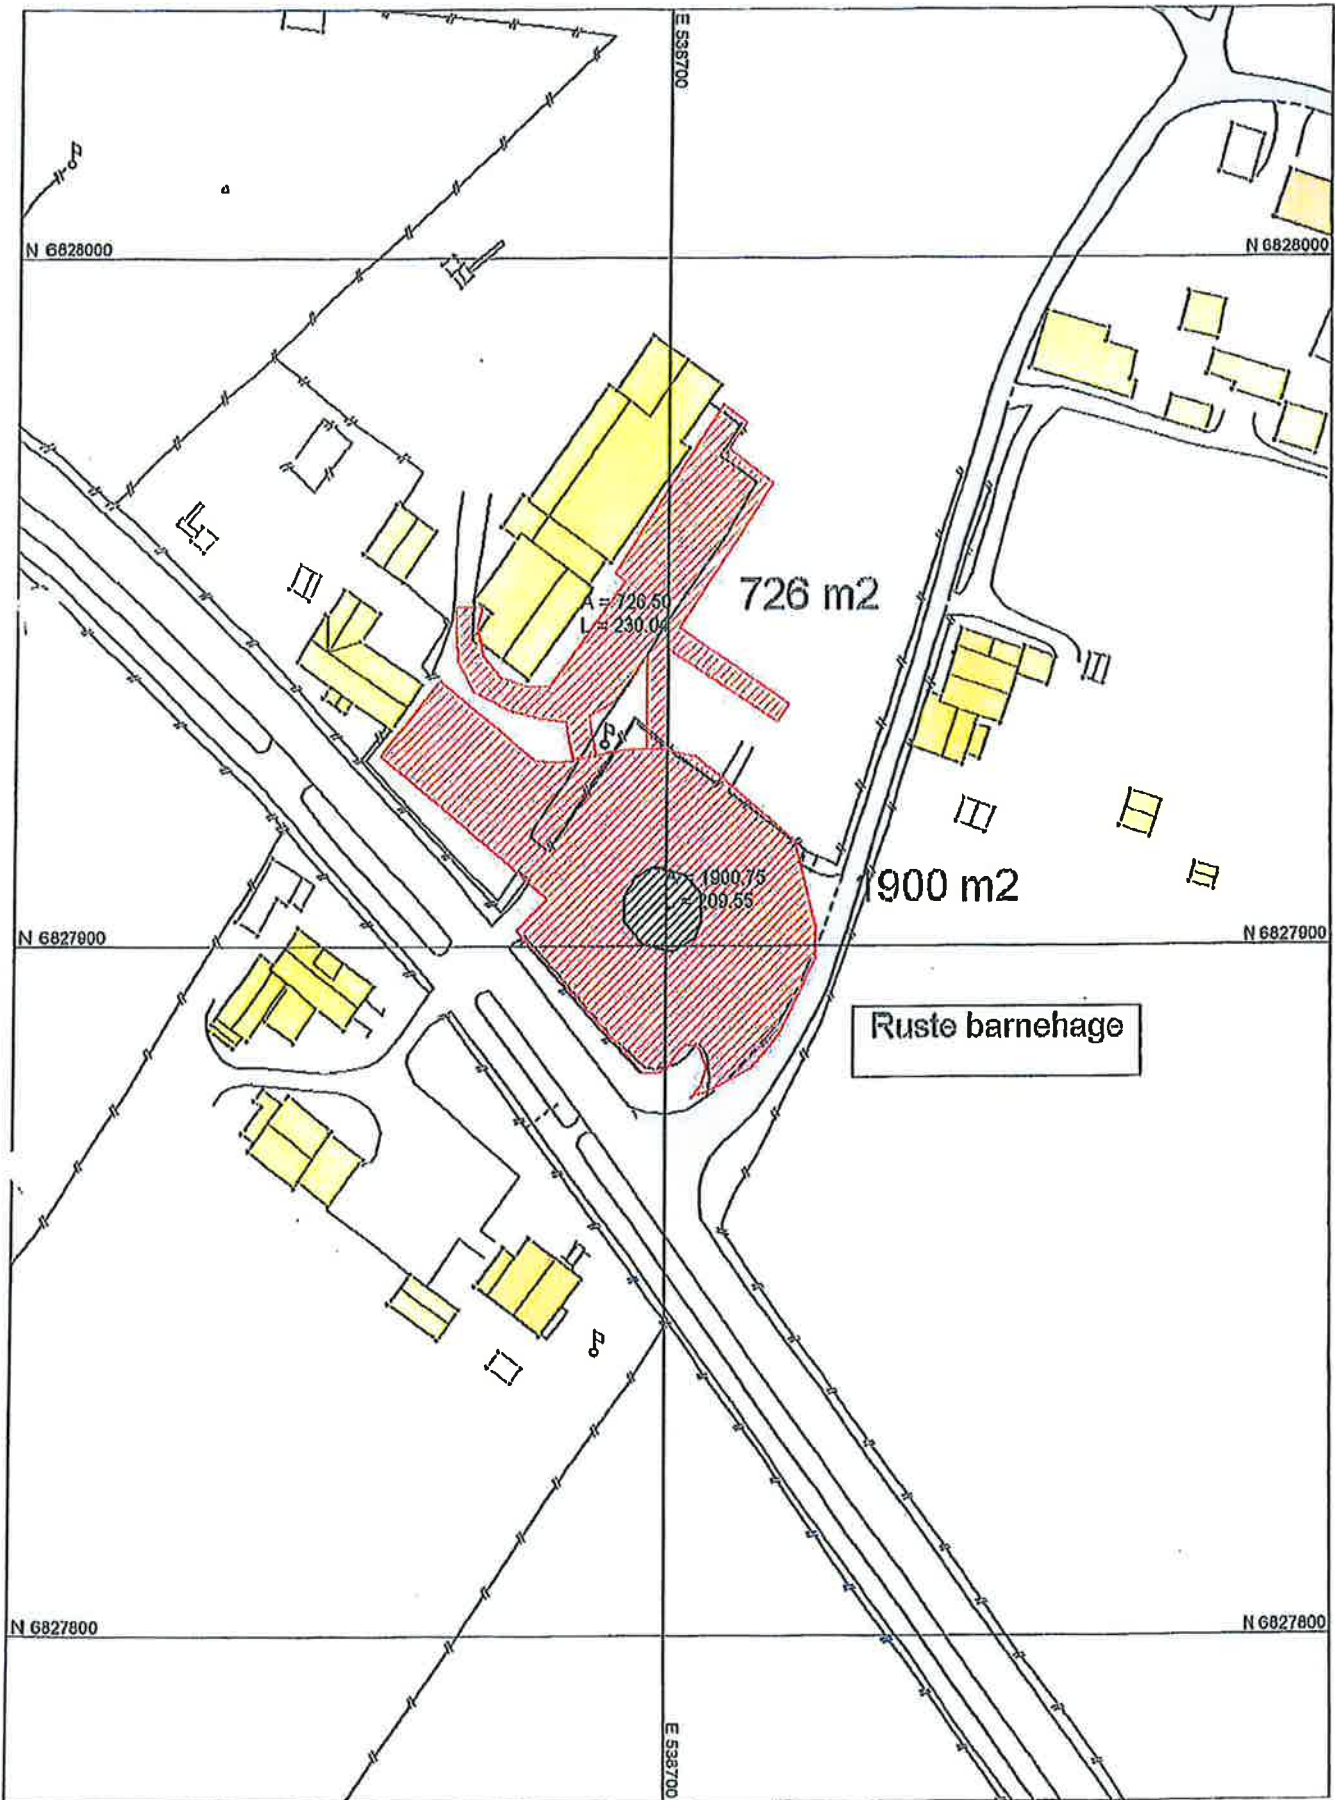




Kvam skole

2286 m²


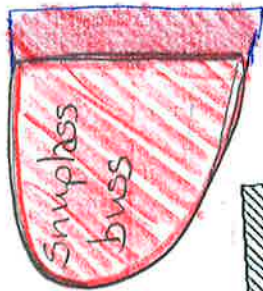


150151325

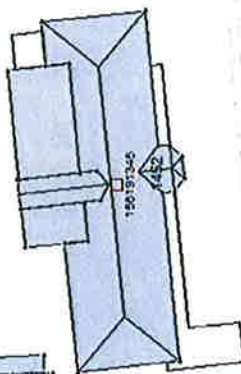

150151329

283

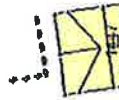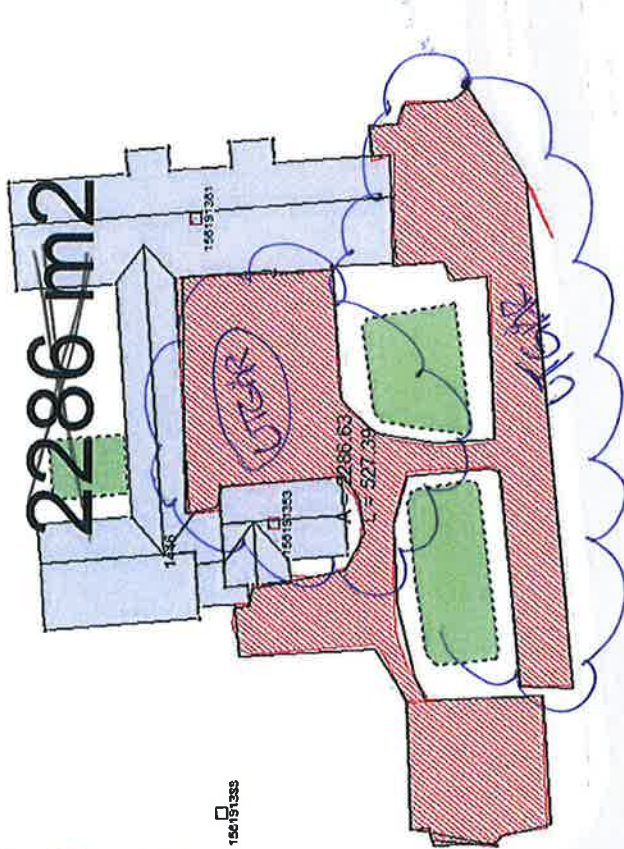


150151485

150151483



Kvam skole
Kvam
28.06.2016
Målestokk 1:1000

J.B.



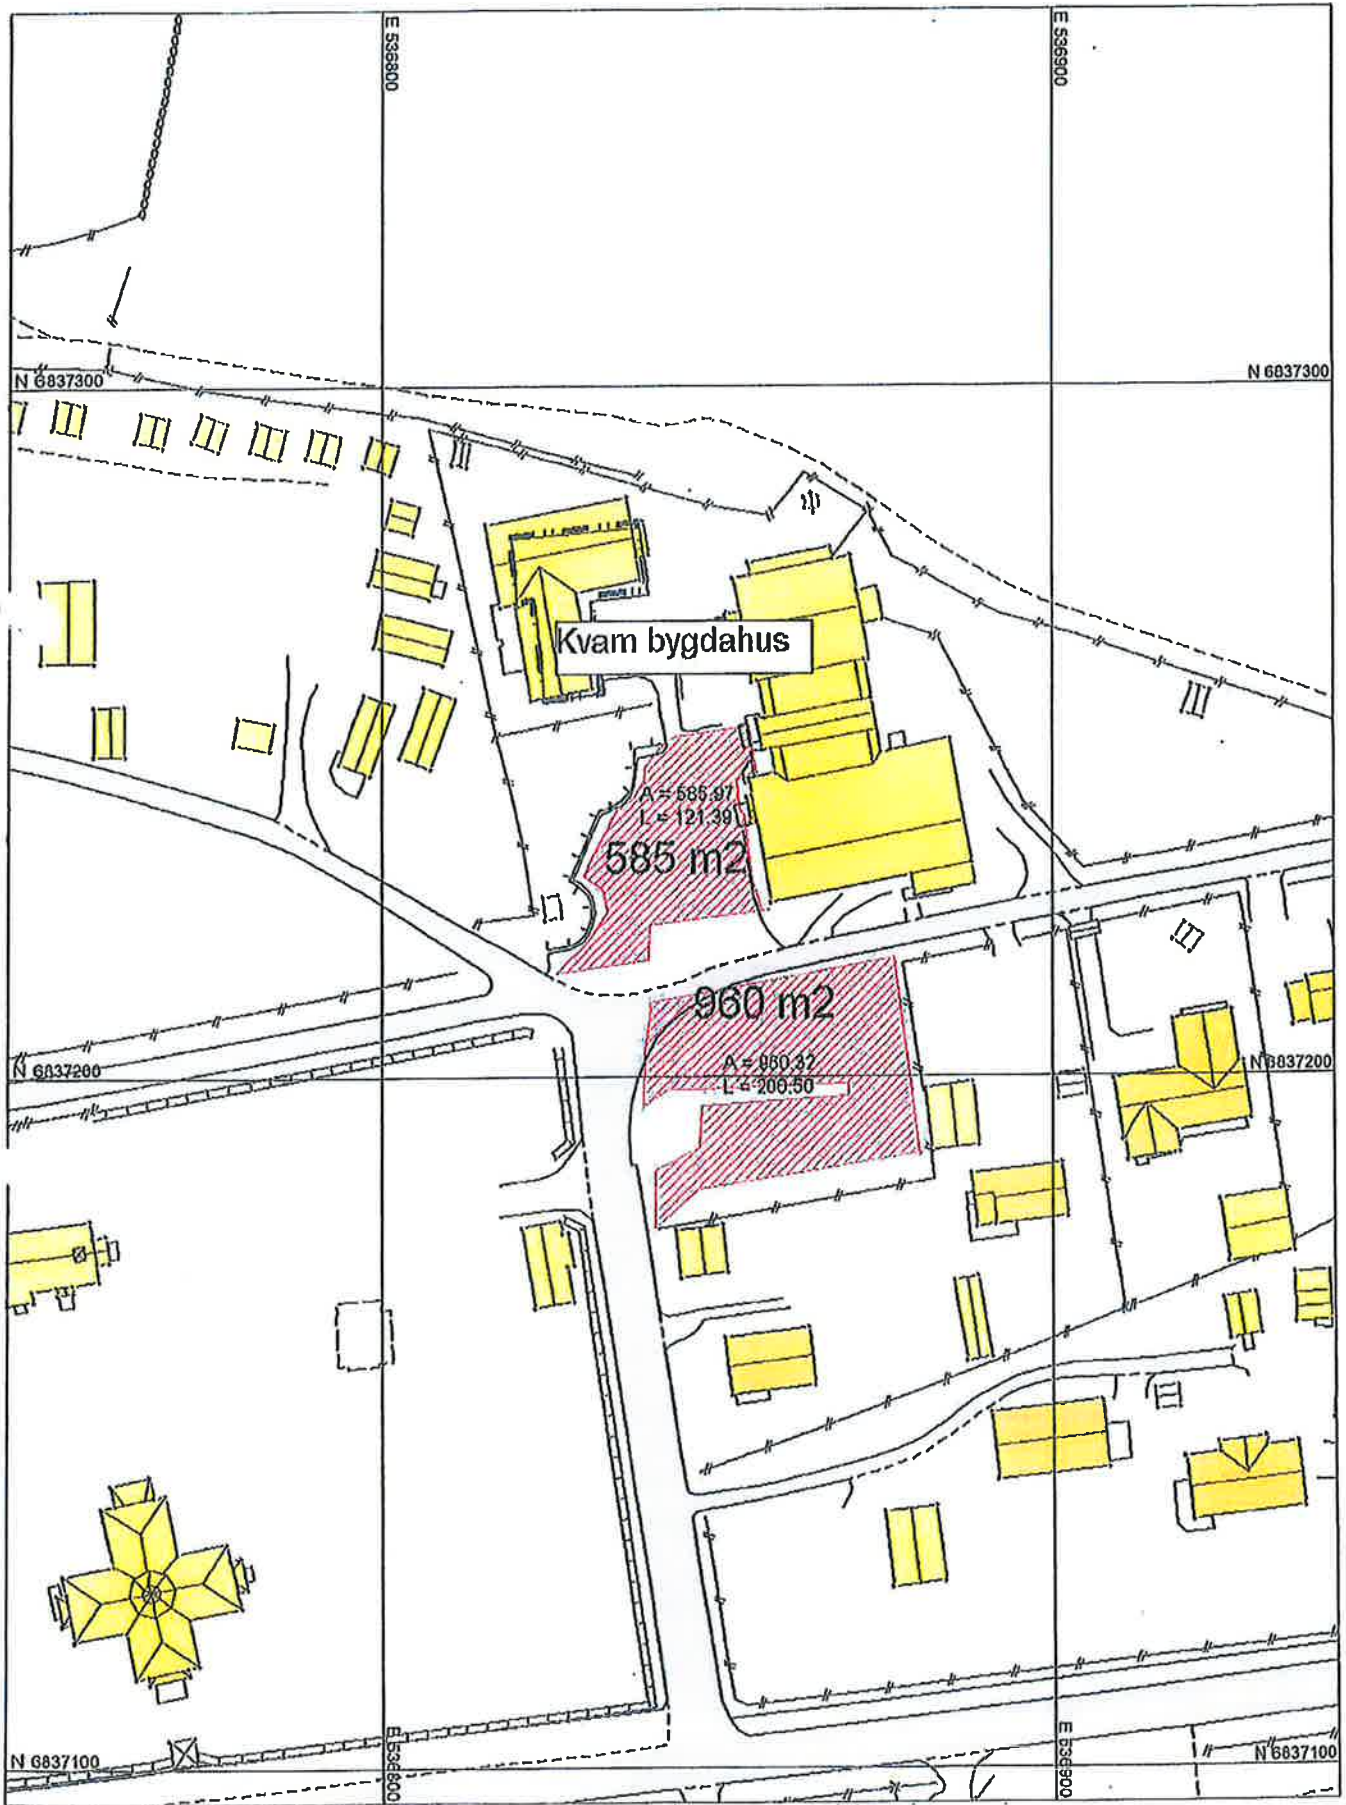






1562329

Kvam barnehage


1315 m²

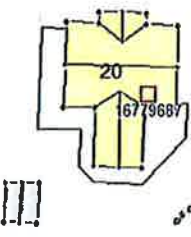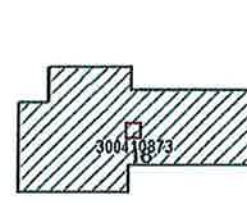
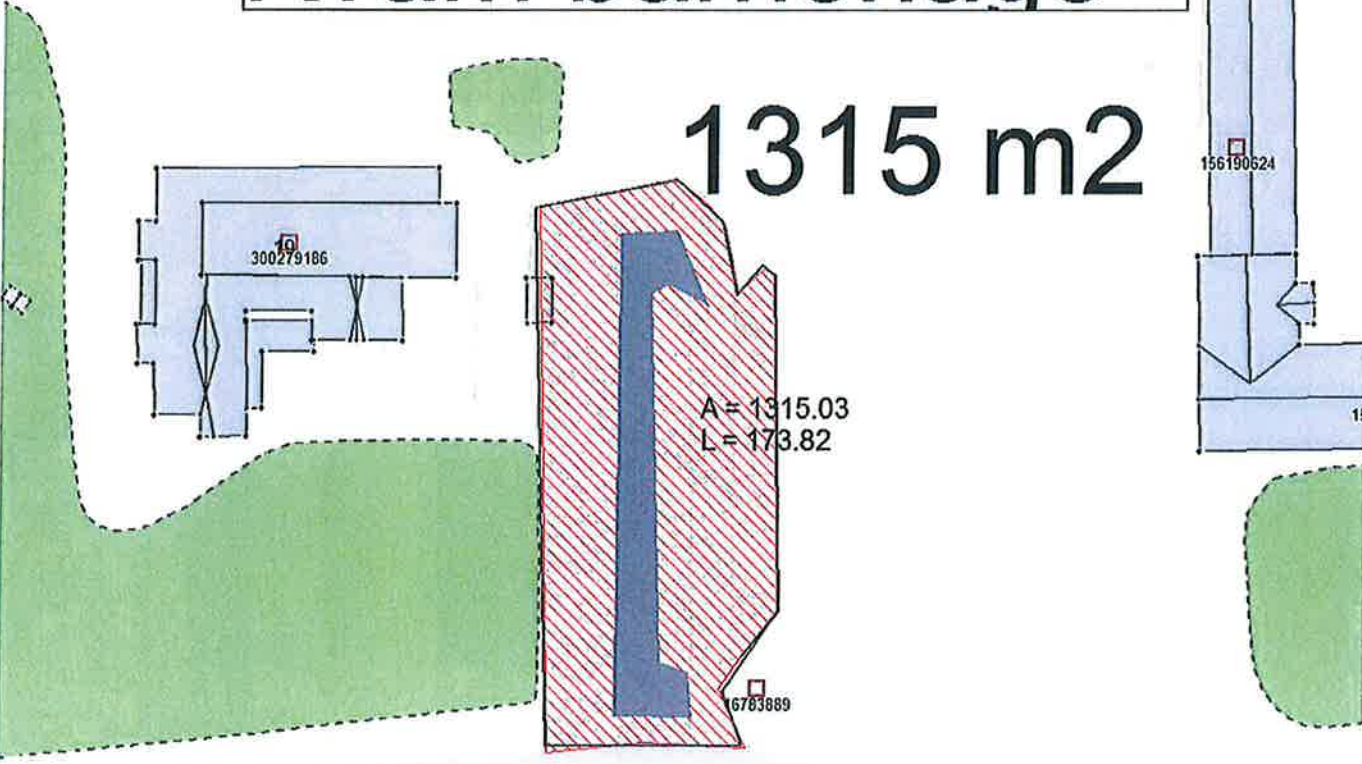


300166936

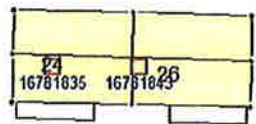
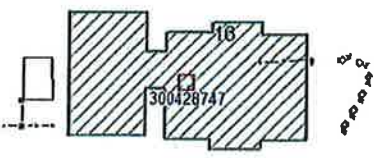


Kvam barnehage
Kvam
29.06.2016
Målestokk 1:750

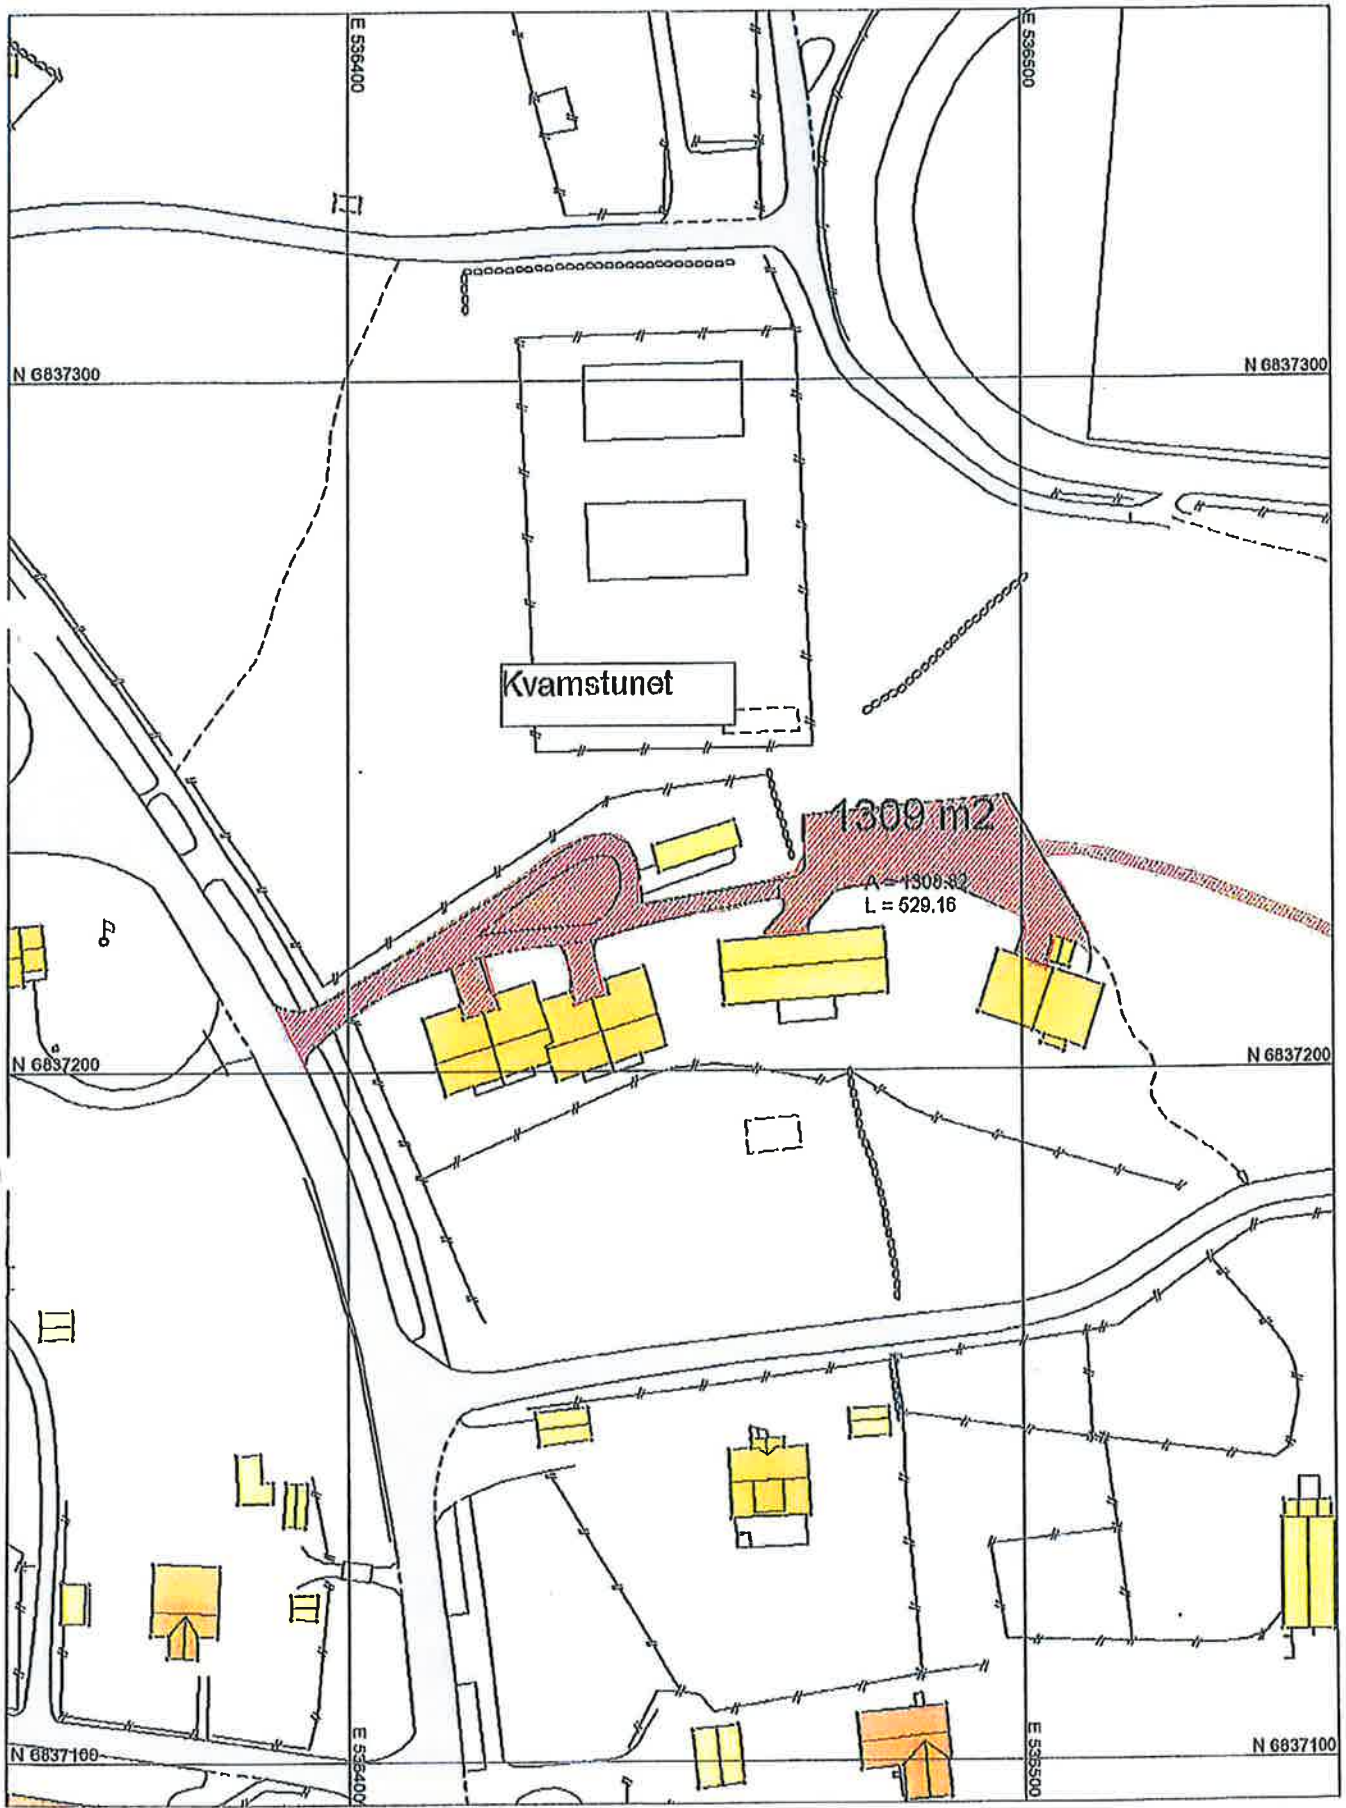

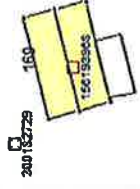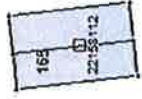


Kvam renseanlegg

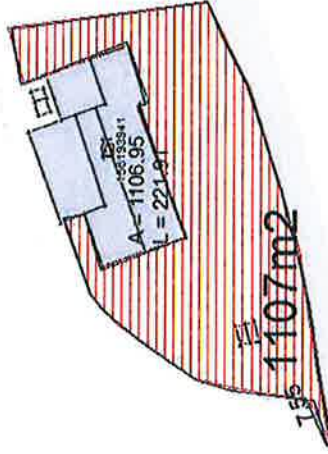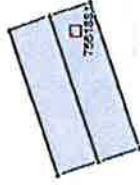


N

Kvam renseanlegg
Kvam
28.06.2016
Målestokk 1:1000

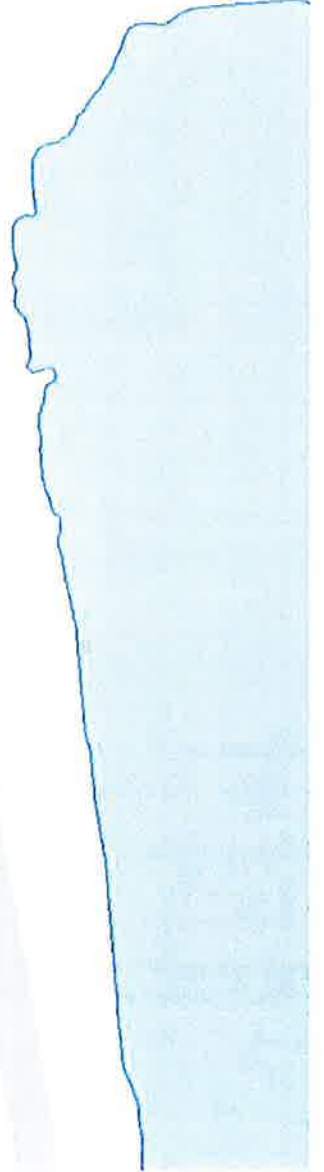

Kvam vassverk

730 m²

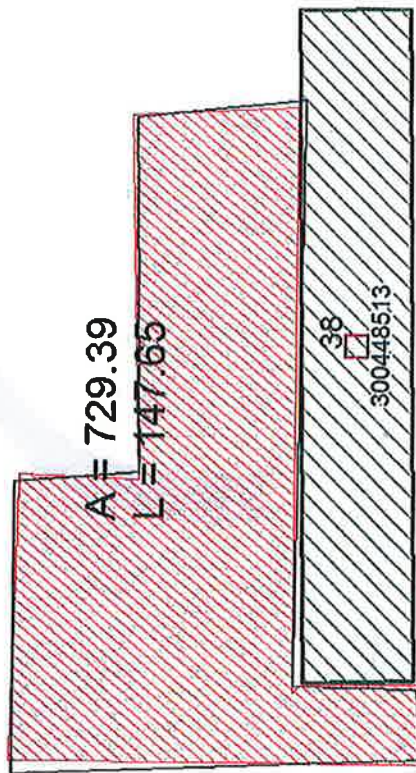

Kvam vassverk
Kvam
28.06.2016
Målestokk 1:500



Skåbu Trygdebustader

287 m2

A = 287.80

E = 140.00

14 m2

A = 114.18

E = 53.27

UTGÅR

N 6821300

N 6821300

N 6821200


N 6821200

E 521500

E 521600

E 521500

E 321600

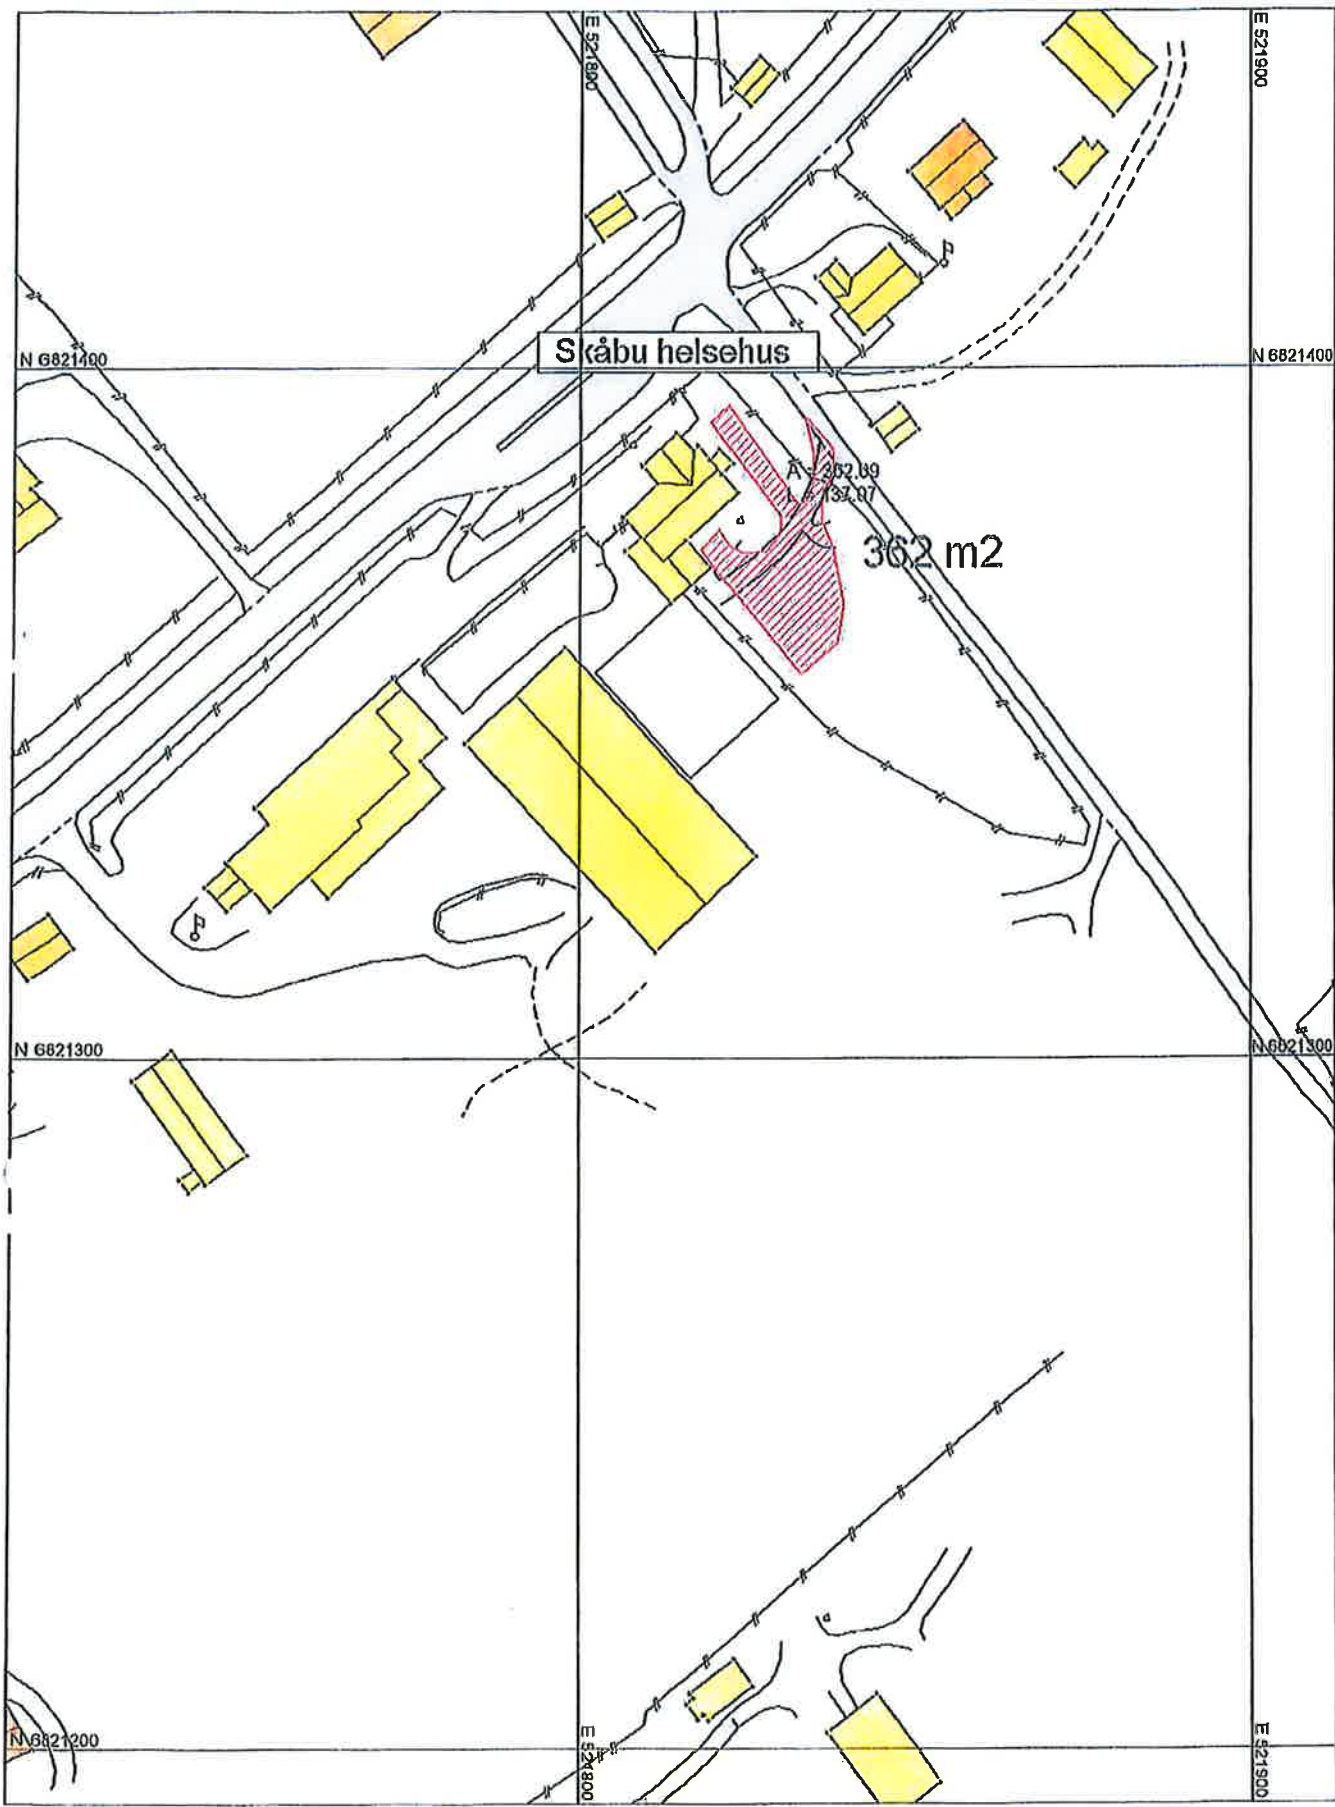

Skåbu helsehus

362 m2

N 6821400

N 6821400

N 6821300

N 6821300

N 6821200

E 521800

E 521900

Skåbu

2713 m²

204/202

204/8

36-87

