

97.015
NSS PASIENTHOTELL


Z 11.11.02 SOM BYGGET
A 25.06.01 ARBEIDSTEGNING

REVISION DATO TEKST

"SOM BYGGET" TEGNING

fag fase bygn.deirn. typeenr. etp. lepenr. rev.
A D 2 120 0 00 Z

97.015 NSS PASIENTHOTELL

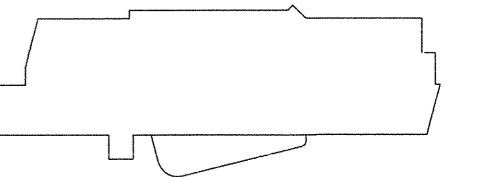

ARK: bjerk og bjørge as arkitekter mnl npa
Strandgaten 199, 5004 Bergen
Tel: 55 90 74 40 FAX: 55 90 74 41 e-mail: tor@bjerk-bjorge.no

RIB: Siv. Ing. Svein Søvik AS
Fantofveien 42, 5072 Bergen
Tel: 55 36 21 00 FAX: 55 36 21 01 e-mail: smilden@sovik.no

RIE: Monstad AS
Sandlimarka 31, PB. 77 Sandsli, 5861 Bergen
Tel: 55 98 41 40 FAX: 55 22 93 90 e-mail: bjorn@monstad.no

RIV: Vest consult AS
Kokstaddalen 27, 5257 Kokstad
Tel: 55 98 65 80 FAX: 55 98 65 81 e-mail: vest-con@online.no

RIBR: Norsk Brannconsult (NBC)
Minde Allé 35, PB 259, 5068 Bergen
Tel: 55 59 88 11 FAX: 55 59 88 30 e-mail: emil@nbc.no

I.ARK: Box Interior
Øvre Korskirkesmau 2-4
Tel: 55 32 99 12 FAX: 55 32 92 06 e-mail: inger.box@zinet

PLAN KJELLER

fag fase bygn.deirn. typeenr. etp. lepenr. rev.
A D 2 120 0 00 Z

Tegnet dato Målestokk Tegnet av: Kontrollert Rev Rev. dato
15.03.01 1:50 LL TS Z 11.11.02

bjerk og bjørge as arkitekter mnl npa
STRANDGATEN 199, 5004 BERGEN TELEFON 55 90 74 40 TELFAX 55 90 74 41 E-MAIL post@bjerk-bjorge.no

