



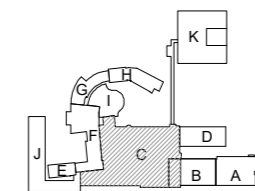
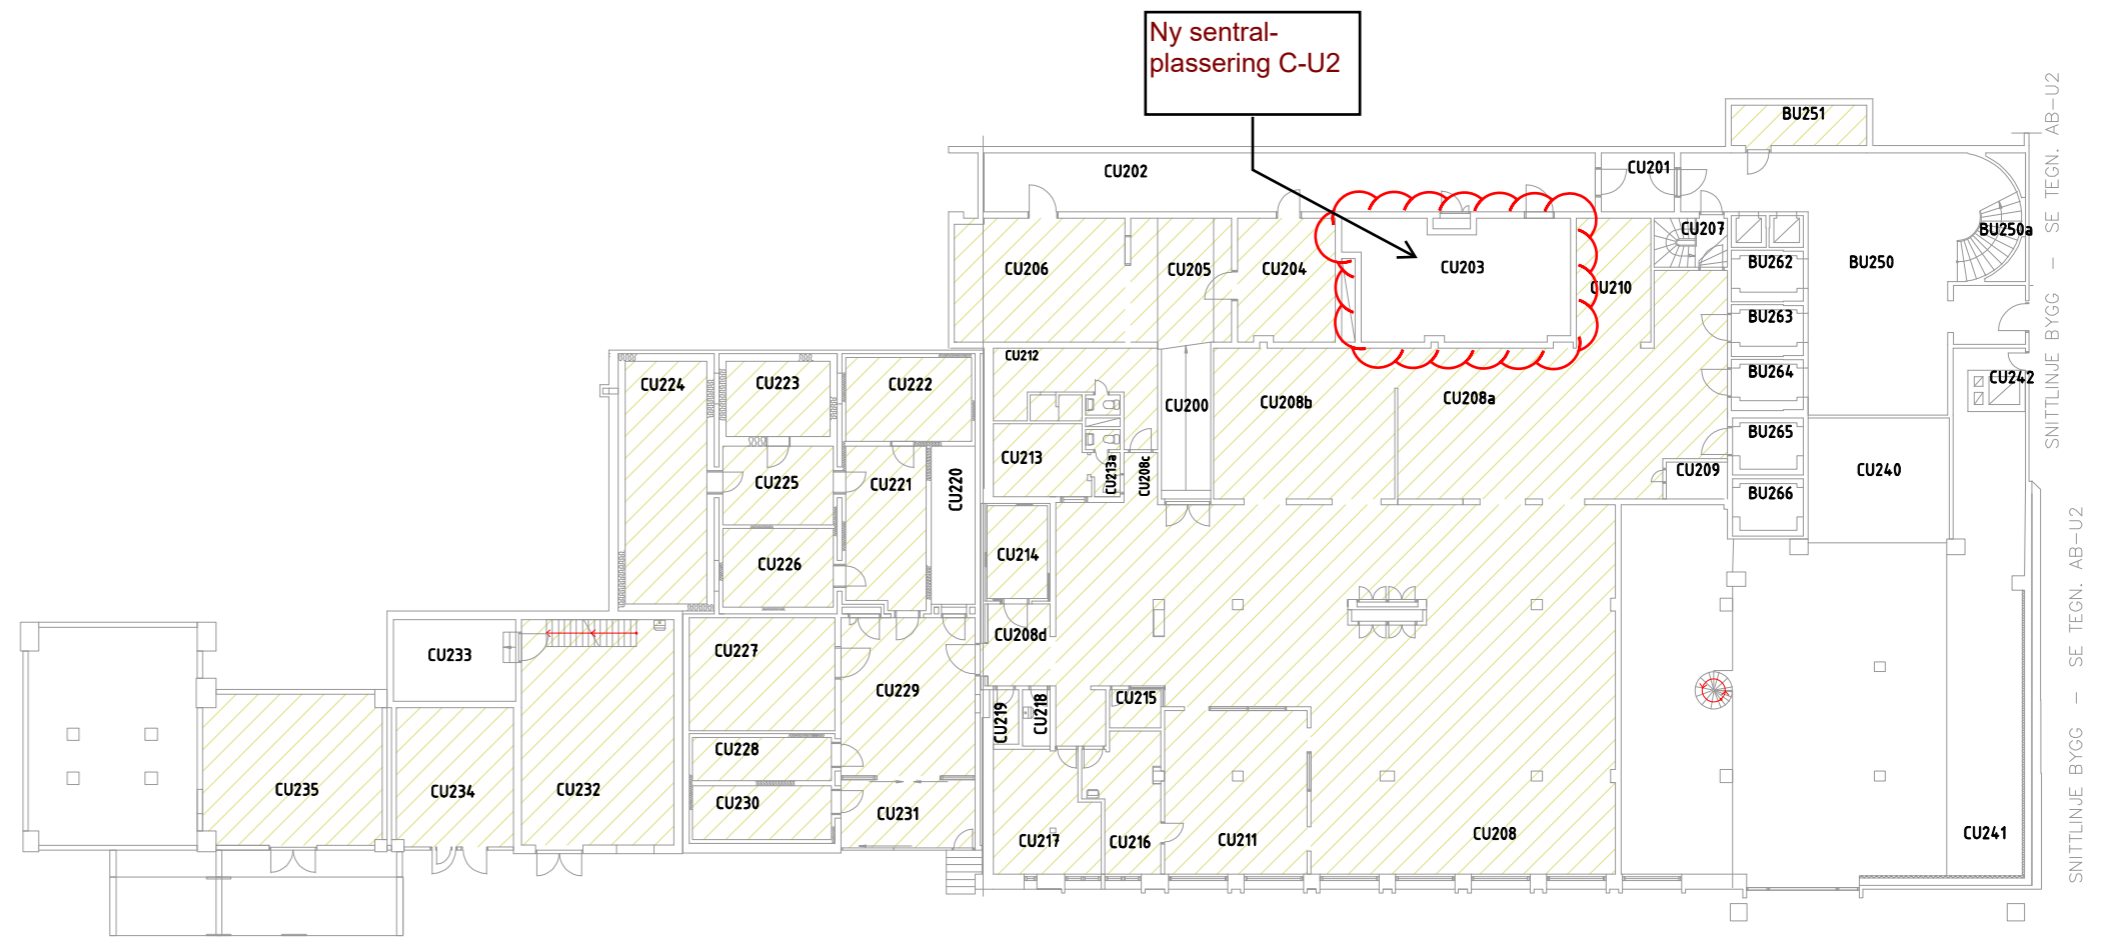


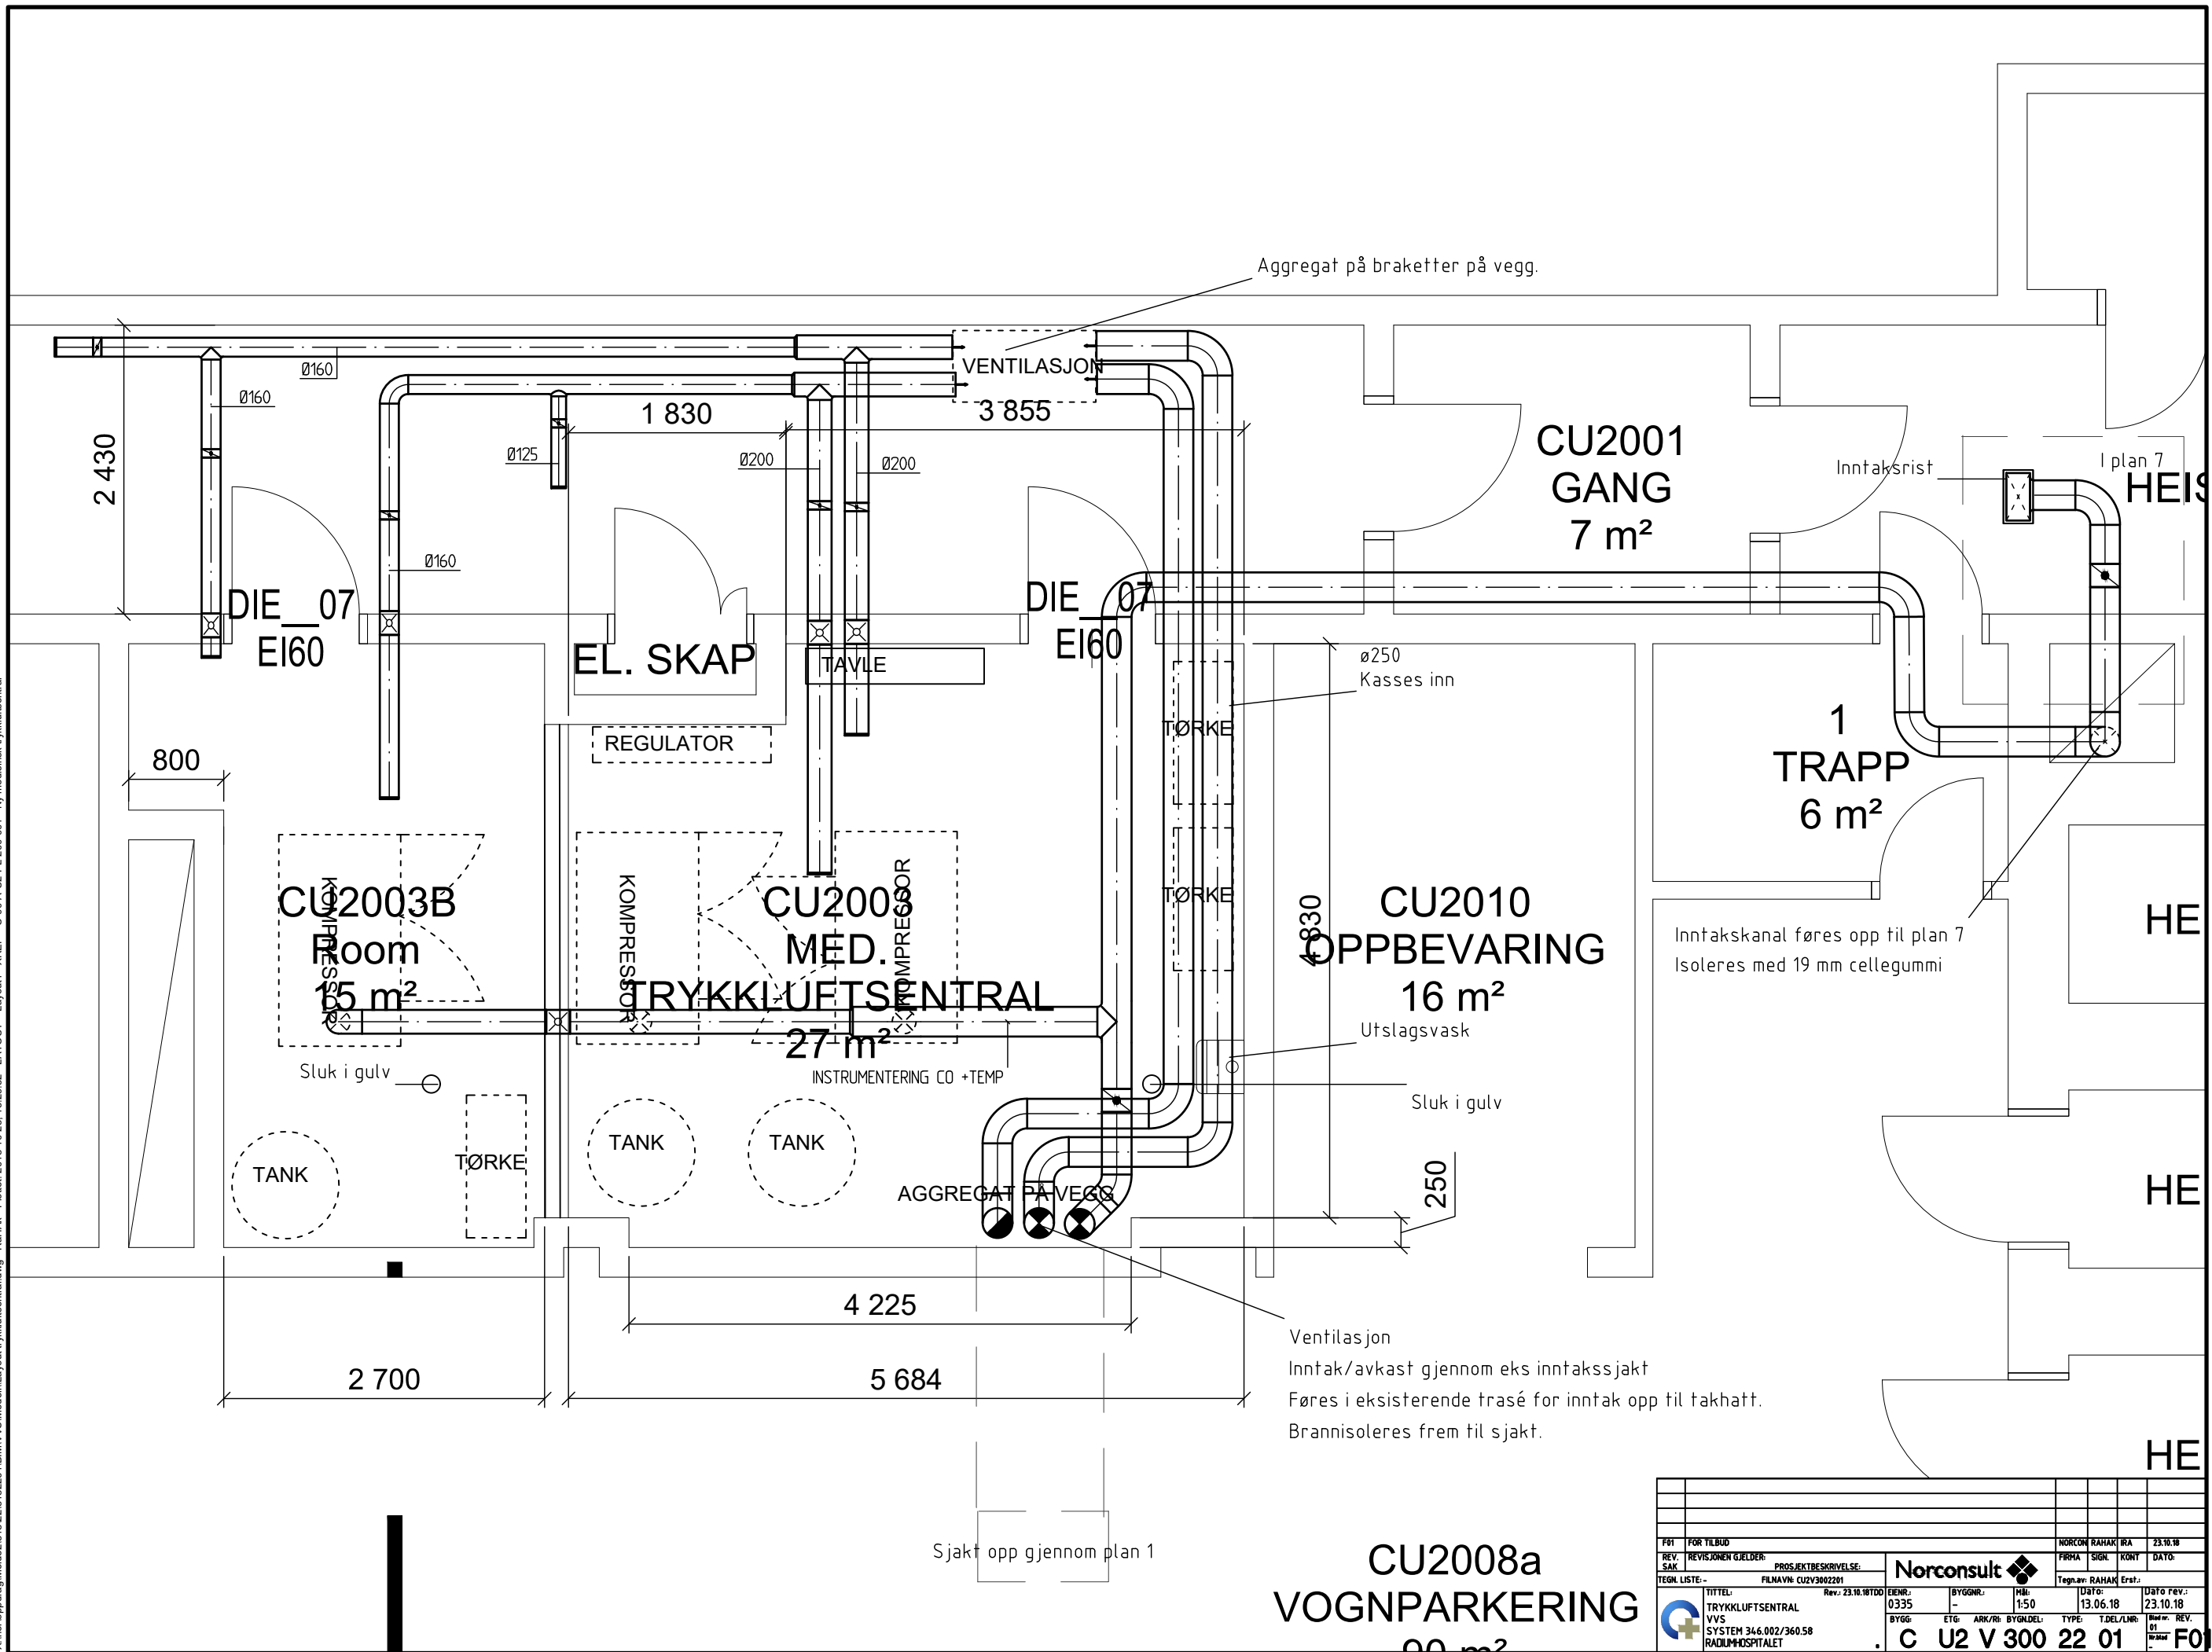
Bygg C, plan U2

-  OSS Administrative fellesfunksjoner
-  OSS Eiendom
-  OSS Innkjøp og Logistikk
-  OSS Intern service



 Oslo universitetssykehus
Eiendomsavdelingen
Ikke i målestokk
01.11.10
Avdelingsoversikt

*X:\net\oppdrag\Mede\2\1518225\18225182261\BIM\VIS\Modell\Layout\trykkluftsentral.dwg - Røttak - Ploiet: 2018-10-23, 13:29:52 - LAYOUT - Layout1 - XREF = C:\00-A-1\2-PL-200-001 - Ny medisinsk trykkluftsentral



Sjakt opp gjennom plan 1

CU2008a
VOGNPARKERING
00 m²

FOR TILBUD	PROSJEKT BESKRIVELSE	NORCON	RAHAK	IRA	23.10.18
REVISJONEN GJELDER	FILNAVN: CU2V300Z01	FIRMA	SIGN	KONT	DATE
TEGN. LISTE:	Rev: 23.10.18	Tegn. av: RAHAK		Erst:	
TITTEL: TRYKKLUFTSENTRAL	EINR.: 0335	BYGGNR.:	1:50	DATE:	23.10.18
VVS SYSTEM 344.002/360.58	BYGG:	ETG:	ARK/RB:	BYGDEL:	TYPE: T.DEL/LNR:
RADIUMHOSPITALET	C U2 V 300 22 01				F01