


# kleihues + schuwerk

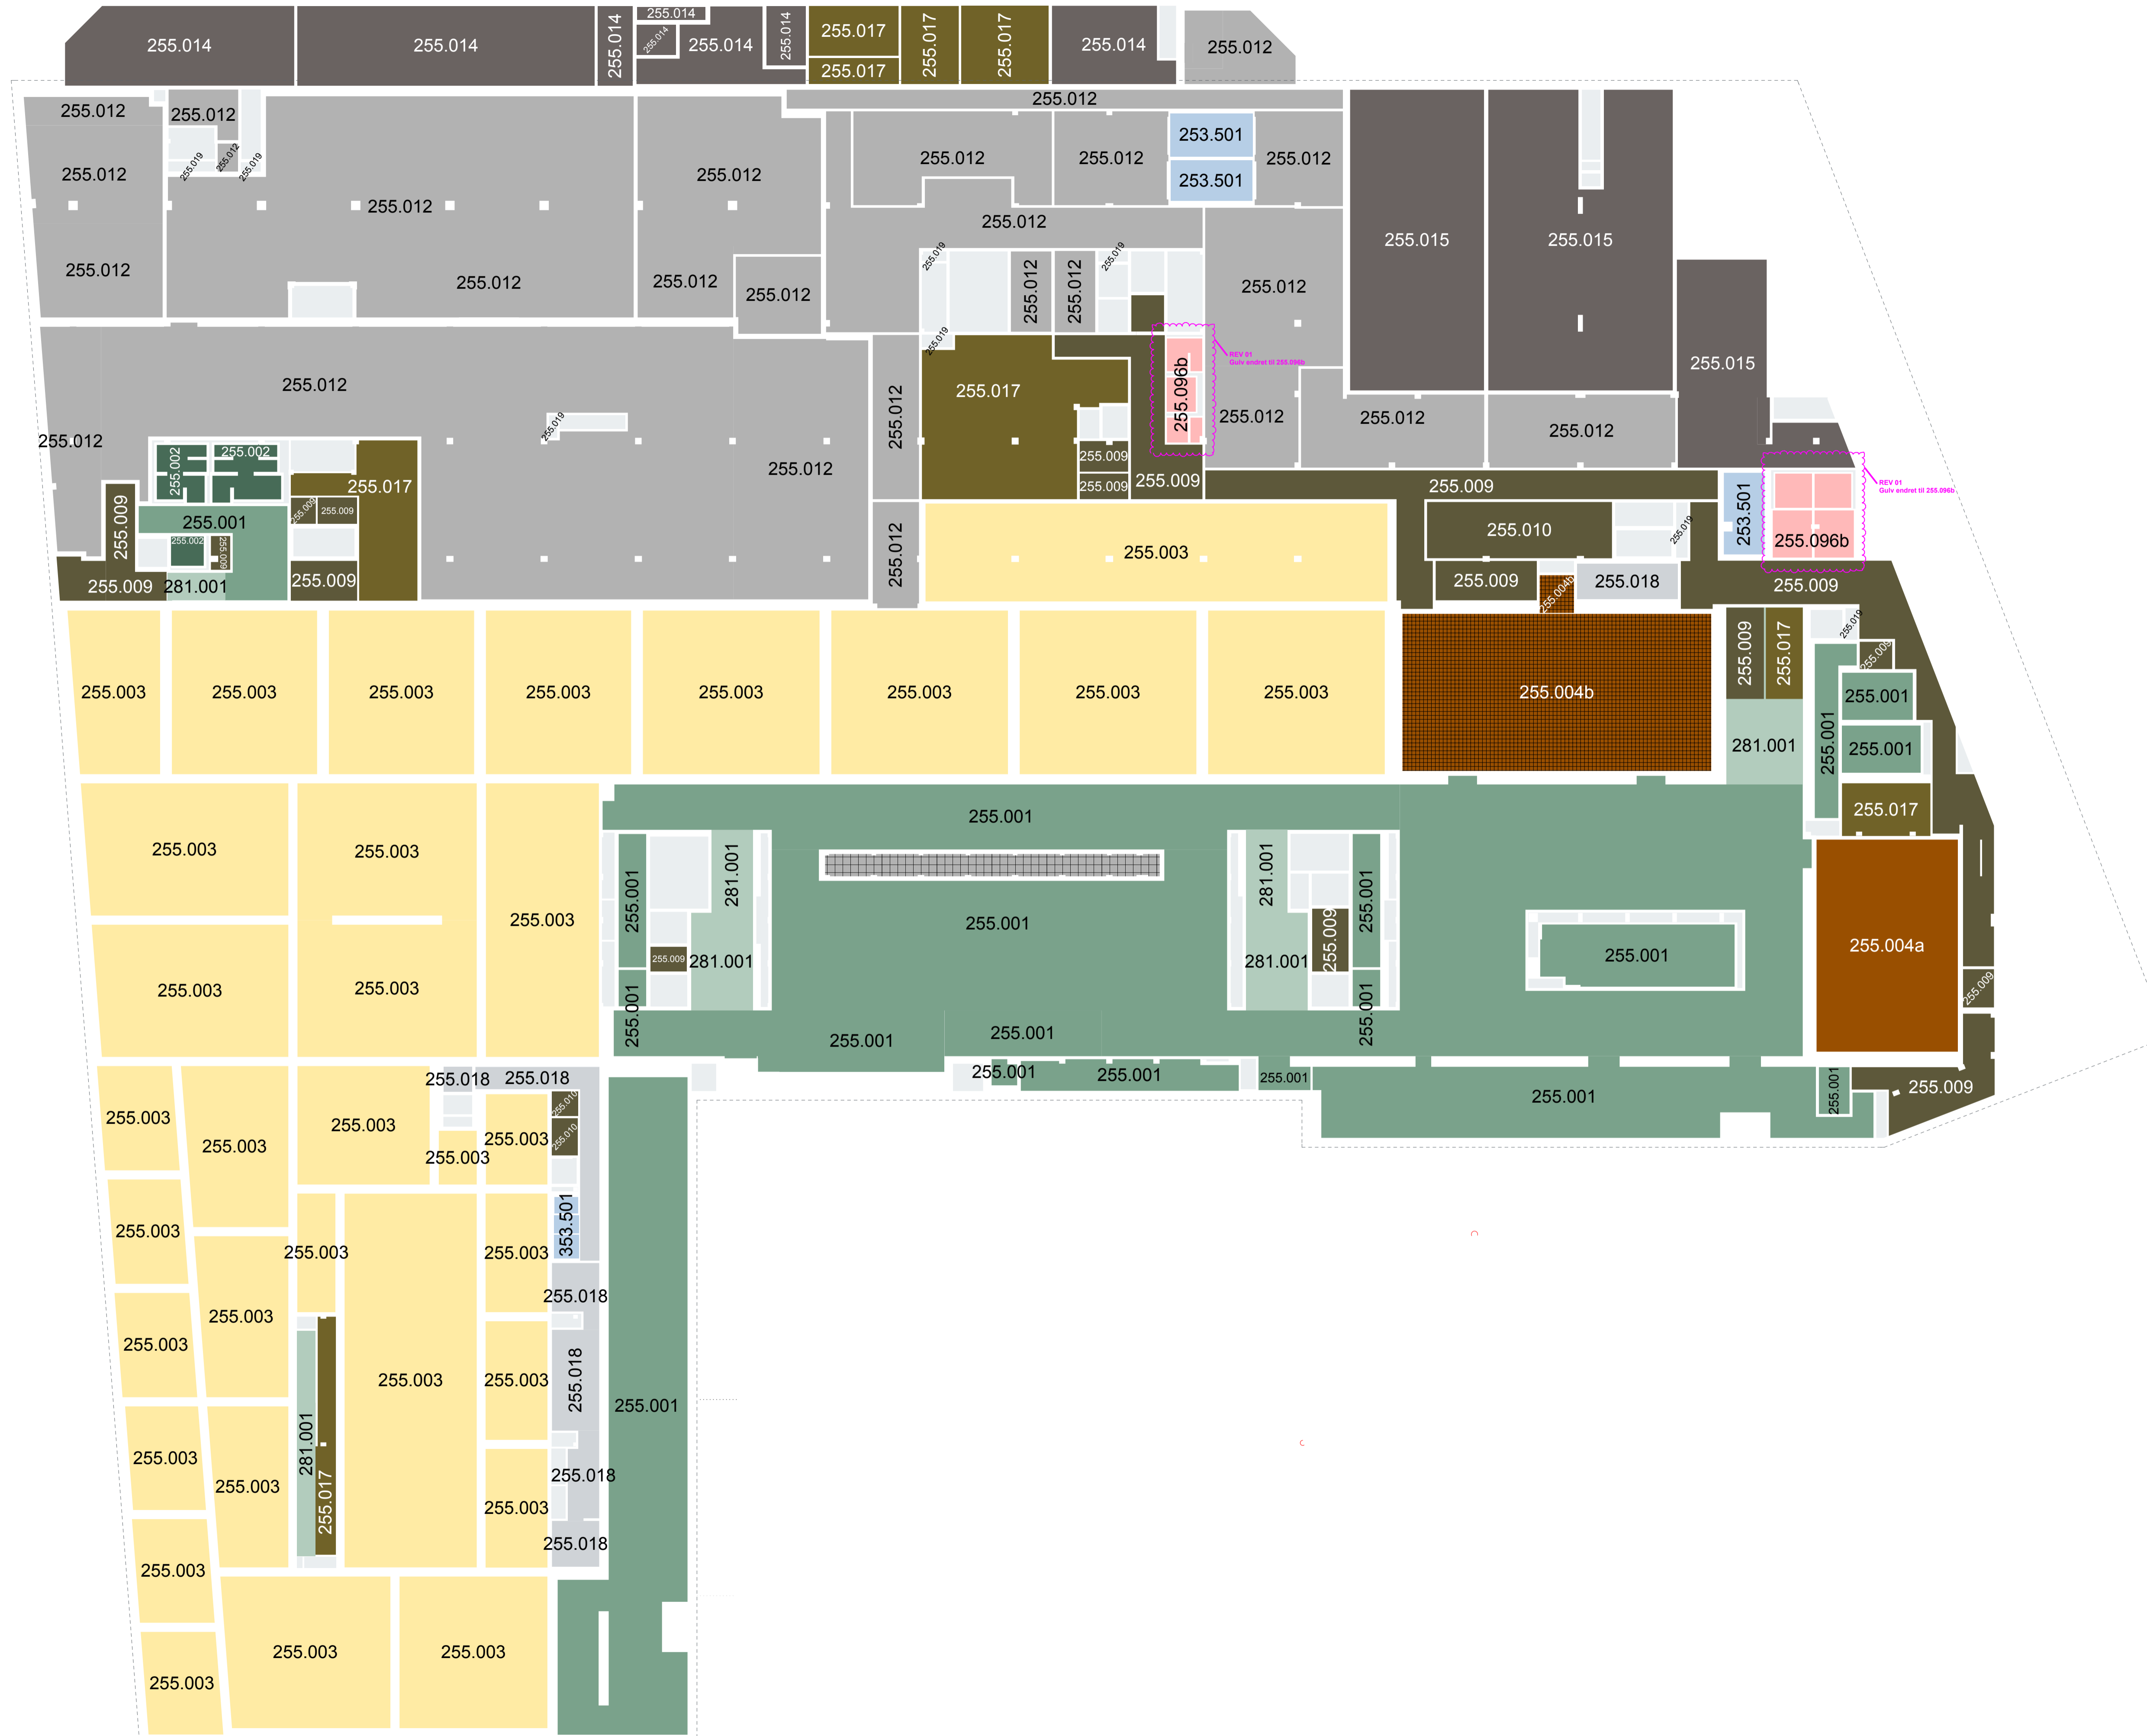

## OVERSIKT GULV

- 05 Betongarbeider**
- 255.011 betonggulv, slipt høykvalitet
- 255.012 betonggulv, slipt industrikkvalitet
- 255.016 industribetonggulv, uten pigmentering
- 10 Flisarbeider**
- 255.007 flis, matt grå RAL 1408005
- 255.096a terrassoflis, svart med små grå steiner
- 255.096b 255.006b Flis 10x10, Uni, Graphite grey
- 11 Natursteinarbeider**
- 255.001 naturstein muschelkalk
- 255.002 naturstein marmor, lys grå seleksjon
- 281.001 naturstein muschelkalk (som 255.001)
- 12 Snekkarbeider**
- 255.003 tre eik, lys olje
- 255.004a tre røkt eik, hardvoksolje
- 255.004b tre røkt eik, hardvoksolje (kvadrat mønster)
- 255.005 tre kubbegulv, røkt eik, hardvoksolje
- 21 Malerarbeider**
- 255.013 malerbehandling på betonggulv, grå NCS S 4000N
- 255.014 herdeplastbelegg, grå NCS S 4000 N
- 255.015 herdeplastbelegg kjørbar, grå NCS S 4000 N
- 255.018 herdeplastbelegg, hvit RAL 9016
- 255.019 støvbinding, hvit
- 22 Byggtapesering**
- 255.009 linoleum, brun NCS S8005-Y80R
- 255.010 vinyl vannrett, brun NCS S8005-Y80R
- 255.008a teppe, grå ihht prøve
- 255.008b teppe heldekkende, grå ihht prøve
- 255.017 halvledende gulv, brun NCS S8005-Y80R
- 24 Fast innredning**
- 353.501 prefabrikkert kjøleromselementer
- 24 Fast innredning**
- metalrist

01	Gulvmateriale korrigert	17.11.2017	JM	BH/MR
00	Opprettet arbeidetegning	01.05.2017	JM	BH/MR
Rev nr	Beskrivelse	Dato	Sign.	Kontroll

SB Tegningsnummer: 515 14586 01 A 2 20 203 9 01 G 1003601

Prosjekteringsgruppen:  
 PG ARK: kleihues + schuwerk  
 PG RI: Rambøll

Alle kotehøyder er oppgitt i meter over havet. Det benyttes høydedatum "Oslo lokal".

Fase: Byggefase, bygging

STATSBYGG  
 PROSJEKTNR. SB:  
 10487/1003601

Tittel: **Nytt Nasjonalmuseum**  
 Gulvoverflater  
 Plan 1.ETG

SB Tegningsnummer:	Prosjektnr. for prosjekterende/rev.
515 14586 01 A 2 20 203 9 01 G	1003601

# kleihues + schuwerk



OVERSIKT GULV	
<b>05 Betongarbeider</b>	
	255.011 betonggulv, slipt høykvalitet
	255.012 betonggulv, slipt industrikkvalitet
	255.016 industriegulv, uten pigmentering
<b>10 Flisarbeider</b>	
	255.007 flis, matt grå RAL 1408005
	255.096a terrassoflis, svart med små grå steiner
	255.096b 255.006b Flis 10x10, Uni, Graphite grey
<b>11 Natursteinarbeider</b>	
	255.001 naturstein muschelkalk
	255.002 naturstein marmor, lys grå seleksjon
	281.001 naturstein muschelkalk (som 255.001)
<b>12 Snekkearbeider</b>	
	255.003 tre eik, lys olje
	255.004a tre røkt eik, hardvoksolje
	255.004b tre røkt eik, hardvoksolje (kvadrat monster)
	255.005 tre kubbegulv, røkt eik, hardvoksolje
<b>21 Malerarbeider</b>	
	255.013 malerbehandling på betonggulv, grå NCS S 4000N
	255.014 herdeplastbelegg, grå NCS S 4000 N
	255.015 herdeplastbelegg kjørbar, grå NCS S 4000 N
	255.018 herdeplastbelegg, hvit RAL 9016
	255.019 støvbinding, hvit
<b>22 Byggtapesering</b>	
	255.009 linoleum, brun NCS S8005-Y80R
	255.010 vinyl vannrett, brun NCS S8005-Y80R
	255.008a teppe, grå ihht prøve
	255.008b teppe heldekkende, grå ihht prøve
	255.017 halvledende gulv, brun NCS S8005-Y80R
<b>24 Fast innredning</b>	
	353.501 prefabrikkert kjøleromselementer
<b>24 Fast innredning</b>	
	metalrist

Rev nr	Revisjon	Dato	Sign.	Kontroll
02	Gulvmateriale korrigert	17.11.2017	JM	BH/MR
01	Opprettet arbeidsteigning	03.11.2017	JM	BH/MR
00	Opprettet arbeidsteigning	01.09.2017	JM	BH/MR

SB Tegningsnummer:									
Komplektsnummer	Byggnummer	Etaasje	Fag	Systemkode	Type tegn.	Lepens.	Prosj fase	Rev.	Status
515	14586	02	A	2	20	203	9	02	G

Prosjekteringsgruppen:  
 PG ARK: kleihues + schuwerk  
 PG RI: Rambøll

Alle kotehøyder er oppgitt i meter over havet. Det benyttes høydedatum "Oslo lokal".

Fase: Byggefase, bygging

**STATSBYGG** PROSJEKTNR. SB:  
10487/1003601

Tittel: **Nytt Nasjonalmuseum**

Oversikt materialer  
 Gulvoverflater  
 Plan 2.ETG

SB Tegningsnummer:									
Komplektsnummer	Byggnummer	Etaasje	Fag	Systemkode	Type tegn.	Lepens.	Prosj fase	Rev.	Status
515	14586	02	A	2	20	203	9	02	G

Godkjent	Kontroll	Sign.	Kontroll
KS			
JM			
BH/MR			

# kleihues + schuwerk

## OVERSIKT GULV

### 05 Betongarbeider

- 255.011 betonggulv, slipt høykvalitet
- 255.012 betonggulv, slipt industrikkvalitet
- 255.016 industrigulv, uten pigmentering

### 10 Flisarbeider

- 255.007 flis, matt grå RAL 1408005
- 255.096a terrassoflis, svart med små grå steiner
- 255.096b 255.006b Flis 10x10, Uni, Graphite grey

### 11 Natursteinarbeider

- 255.001 naturstein muschelkalk
- 255.002 naturstein marmor, lys grå seleksjon
- 281.001 naturstein muschelkalk (som 255.001)

### 12 Snekkearbeider

- 255.003 tre eik, lys olje
- 255.004a tre røkt eik, hardvoksolje
- 255.004b tre røkt eik, hardvoksolje (kvadrat monster)
- 255.005 tre kubbegulv, røkt eik, hardvoksolje

### 21 Malerarbeider

- 255.013 malerbehandling på betonggulv, grå NCS S 4000N
- 255.014 herdeplastbelegg, grå NCS S 4000 N
- 255.015 herdeplastbelegg kjørbar, grå NCS S 4000 N
- 255.018 herdeplastbelegg, hvit RAL 9016
- 255.019 støvbinding, hvit

### 22 Byggtapesering

- 255.009 linoleum, brun NCS S8005-Y80R
- 255.010 vinyl vannrett, brun NCS S8005-Y80R
- 255.008a teppe, grå ihht prøve
- 255.008b teppe heldekkende, grå ihht prøve
- 255.017 halvledende gulv, brun NCS S8005-Y80R

### 24 Fast innredning

- 353.501 prefabrikkert kjøleromselementer

### 24 Fast innredning

- metalrist

02	Gulvmateriale korrigert	17.12.2017	JM	BH/MR
01	Gulvmateriale korrigert	13.10.2017	JM	BH/MR
00	Opprettet arbeidestegning	01.05.2017	JM	BH/MR
Rev nr	Beskrivelse	Dato	Sign.	Kontroll

SB Tegningsnummer:										Prosjektnr. for prosjekterende/lev.
515	14586	03	A	2	20	203	9	02	G	1003601

Prosjekteringsgruppen:  
 PG ARK: kleihues + schuwerk  
 PG RI: Rambøll

Alle kotehøyder er oppgitt i meter over havet. Det benyttes høydedatum "Oslo lokal".

Fase: Byggefase, bygging

 **STATSBYGG** PROSJEKTNR. SB:  
10487/1003601


Tittel: **Nytt Nasjonalmuseum**

Oversikt materialer  
 Gulvoverflater  
 Plan 3.ETG

Godkjent	KS
Kontroll prosjekt	JM
Sign.	BH/MR

Filnavn: 515 14586 03 A 20 203  
 Dato: 01.09.2017  
 Målestokk: 1:250 | A1  
 Kontroll utførende: JM  
 Sign.: BH/MR

SB Tegningsnummer:										Prosjektnr. for prosjekterende/lev.
515	14586	03	A	2	20	203	9	02	G	1003601

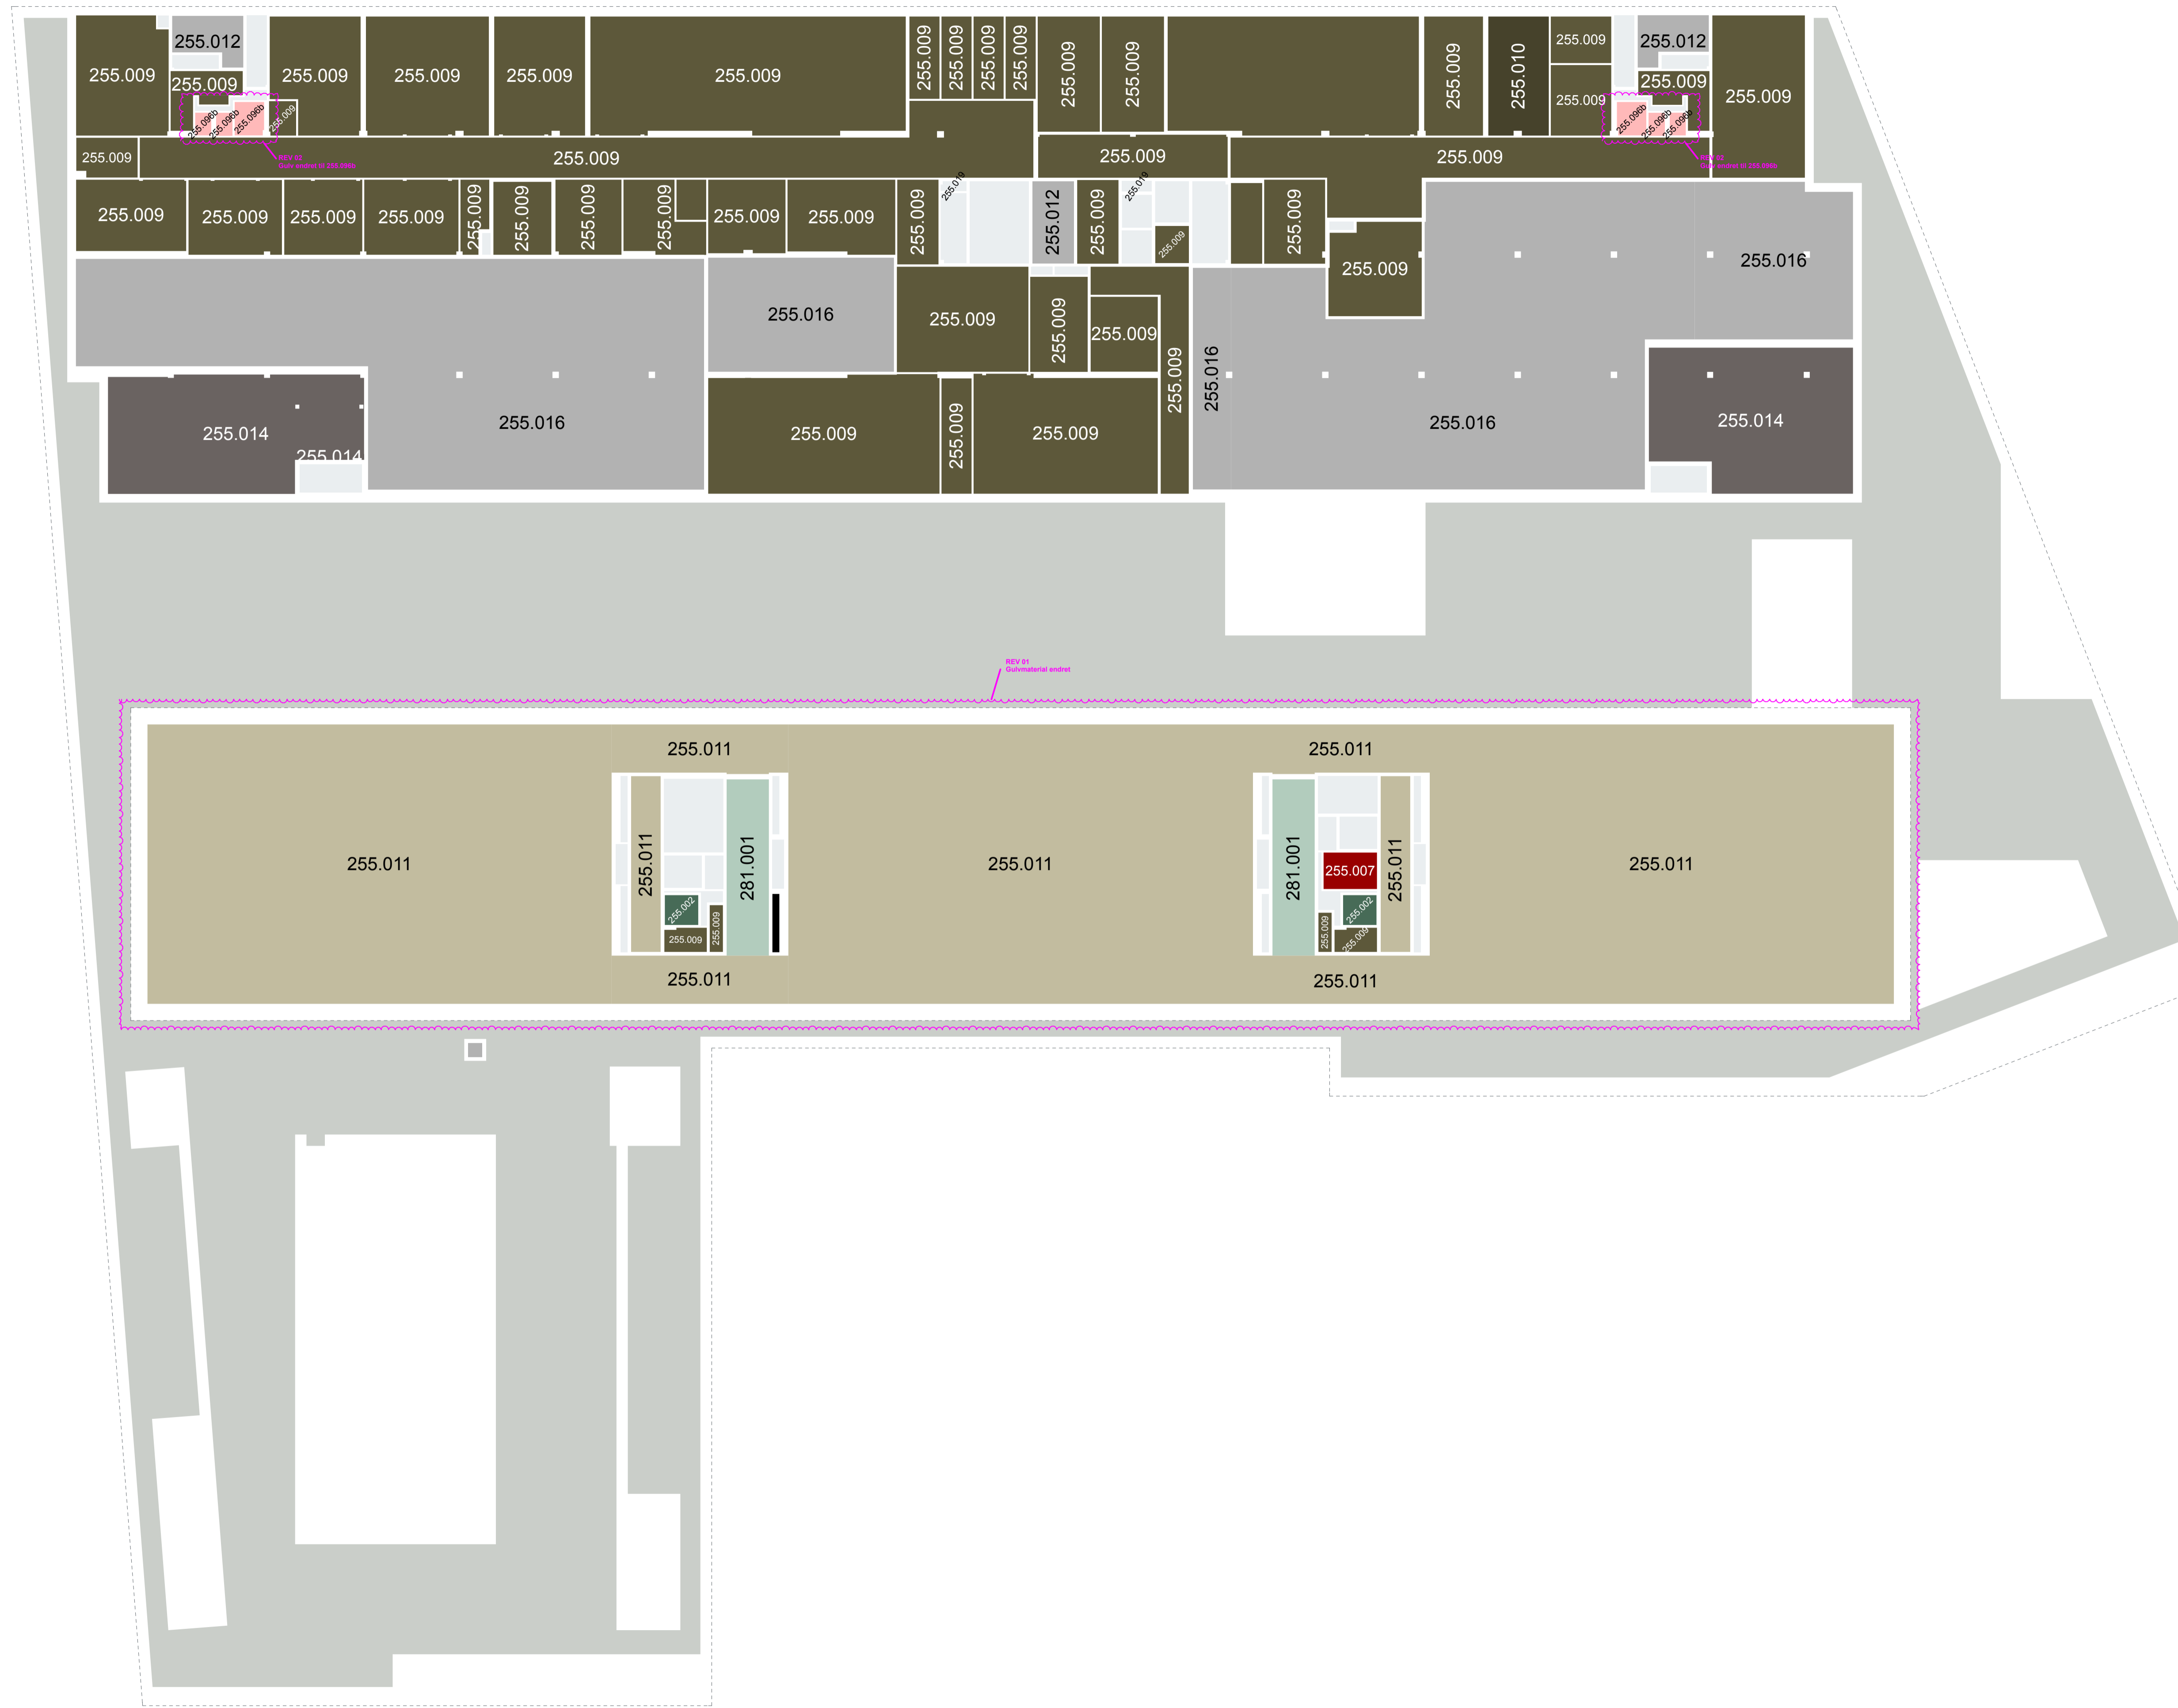

**kleihues + schuwerk**

**OVERSIKT GULV**

**05 Betongarbeider**

- 255.011 betonggulv, slipt høykvalitet
- 255.012 betonggulv, slipt industrikvalitet
- 255.016 industrigulv, uten pigmentering

**10 Flisarbeider**

- 255.007 flis, matt grå RAL 1408005
- 255.096a terrassoflis, svart med små grå steiner
- 255.096b 255.006b Flis 10x10, Uni, Graphite grey

**11 Natursteinarbeider**

- 255.001 naturstein muschelkalk
- 255.002 naturstein marmor, lys grå seleksjon
- 281.001 naturstein muschelkalk (som 255.001)

**12 Snekkearbeider**

- 255.003 tre eik, lys olje
- 255.004a tre røkt eik, hardvoksolje
- 255.004b tre røkt eik, hardvoksolje (kvadrat monster)
- 255.005 tre kubbegulv, røkt eik, hardvoksolje

**21 Malerarbeider**

- 255.013 malerbehandling på betonggulv, grå NCS S 4000N
- 255.014 herdeplastbelegg, grå NCS S 4000 N
- 255.015 herdeplastbelegg kjørbar, grå NCS S 4000 N
- 255.018 herdeplastbelegg, hvit RAL 9016
- 255.019 støvbinding, hvit

**22 Byggtapesering**

- 255.009 linoleum, brun NCS S8005-Y80R
- 255.010 vinyl vanntett, brun NCS S8005-Y80R
- 255.008a teppe, grå ihht prøve
- 255.008b teppe heldekkende, grå ihht prøve
- 255.017 halvljedende gulv, brun NCS S8005-Y80R

**24 Fast innredning**

- 353.501 prefabrikkert kjøleromselementer

**24 Fast innredning**

- metallrist


Rev nr	Beskrivelse	Dato	Sign.	Kontroll
01	Gulvmateriale korrigert	17.17.2017	JM	BH/MR
00	Opprettet arbeidsteining	01.09.2017	JM	BH/MR

Komplektnummer	Byggnummer	Etasje	Fag	Systemkode	Type tegn.	Lepernr.	Prosj fase	Rev.	Status	Prosjektnr for projekterende/lev.
515	14586	04	A	2	20	203	9	01	G	1003601

Prosjekteringsgruppen:  
 ○ PG ARK: kleihues + schuwerk  
 ○ PG RI: Rambøll

Alle kotehøyer er oppgitt i meter over havet. Det benyttes høydetsdatum "Oslo lokal".

Fase: Byggefase, bygging



**STATSBYGG** PROSJEKTNR. SB:  
10487/1003601

Tittel: **Nytt Nasjonalmuseum**

Oversikt materialer  
 Gulvoverflater  
 Plan 4.ETG

Godkjent	KS
Kontroll prosjekt	JM
Sign.	BH/MR
Sign.	
Filenavn	515 14586 04 A 20 203
Dato	01.09.2017
Målestokk	1:250 I A1
Kontroll utørende	JM
Sign.	

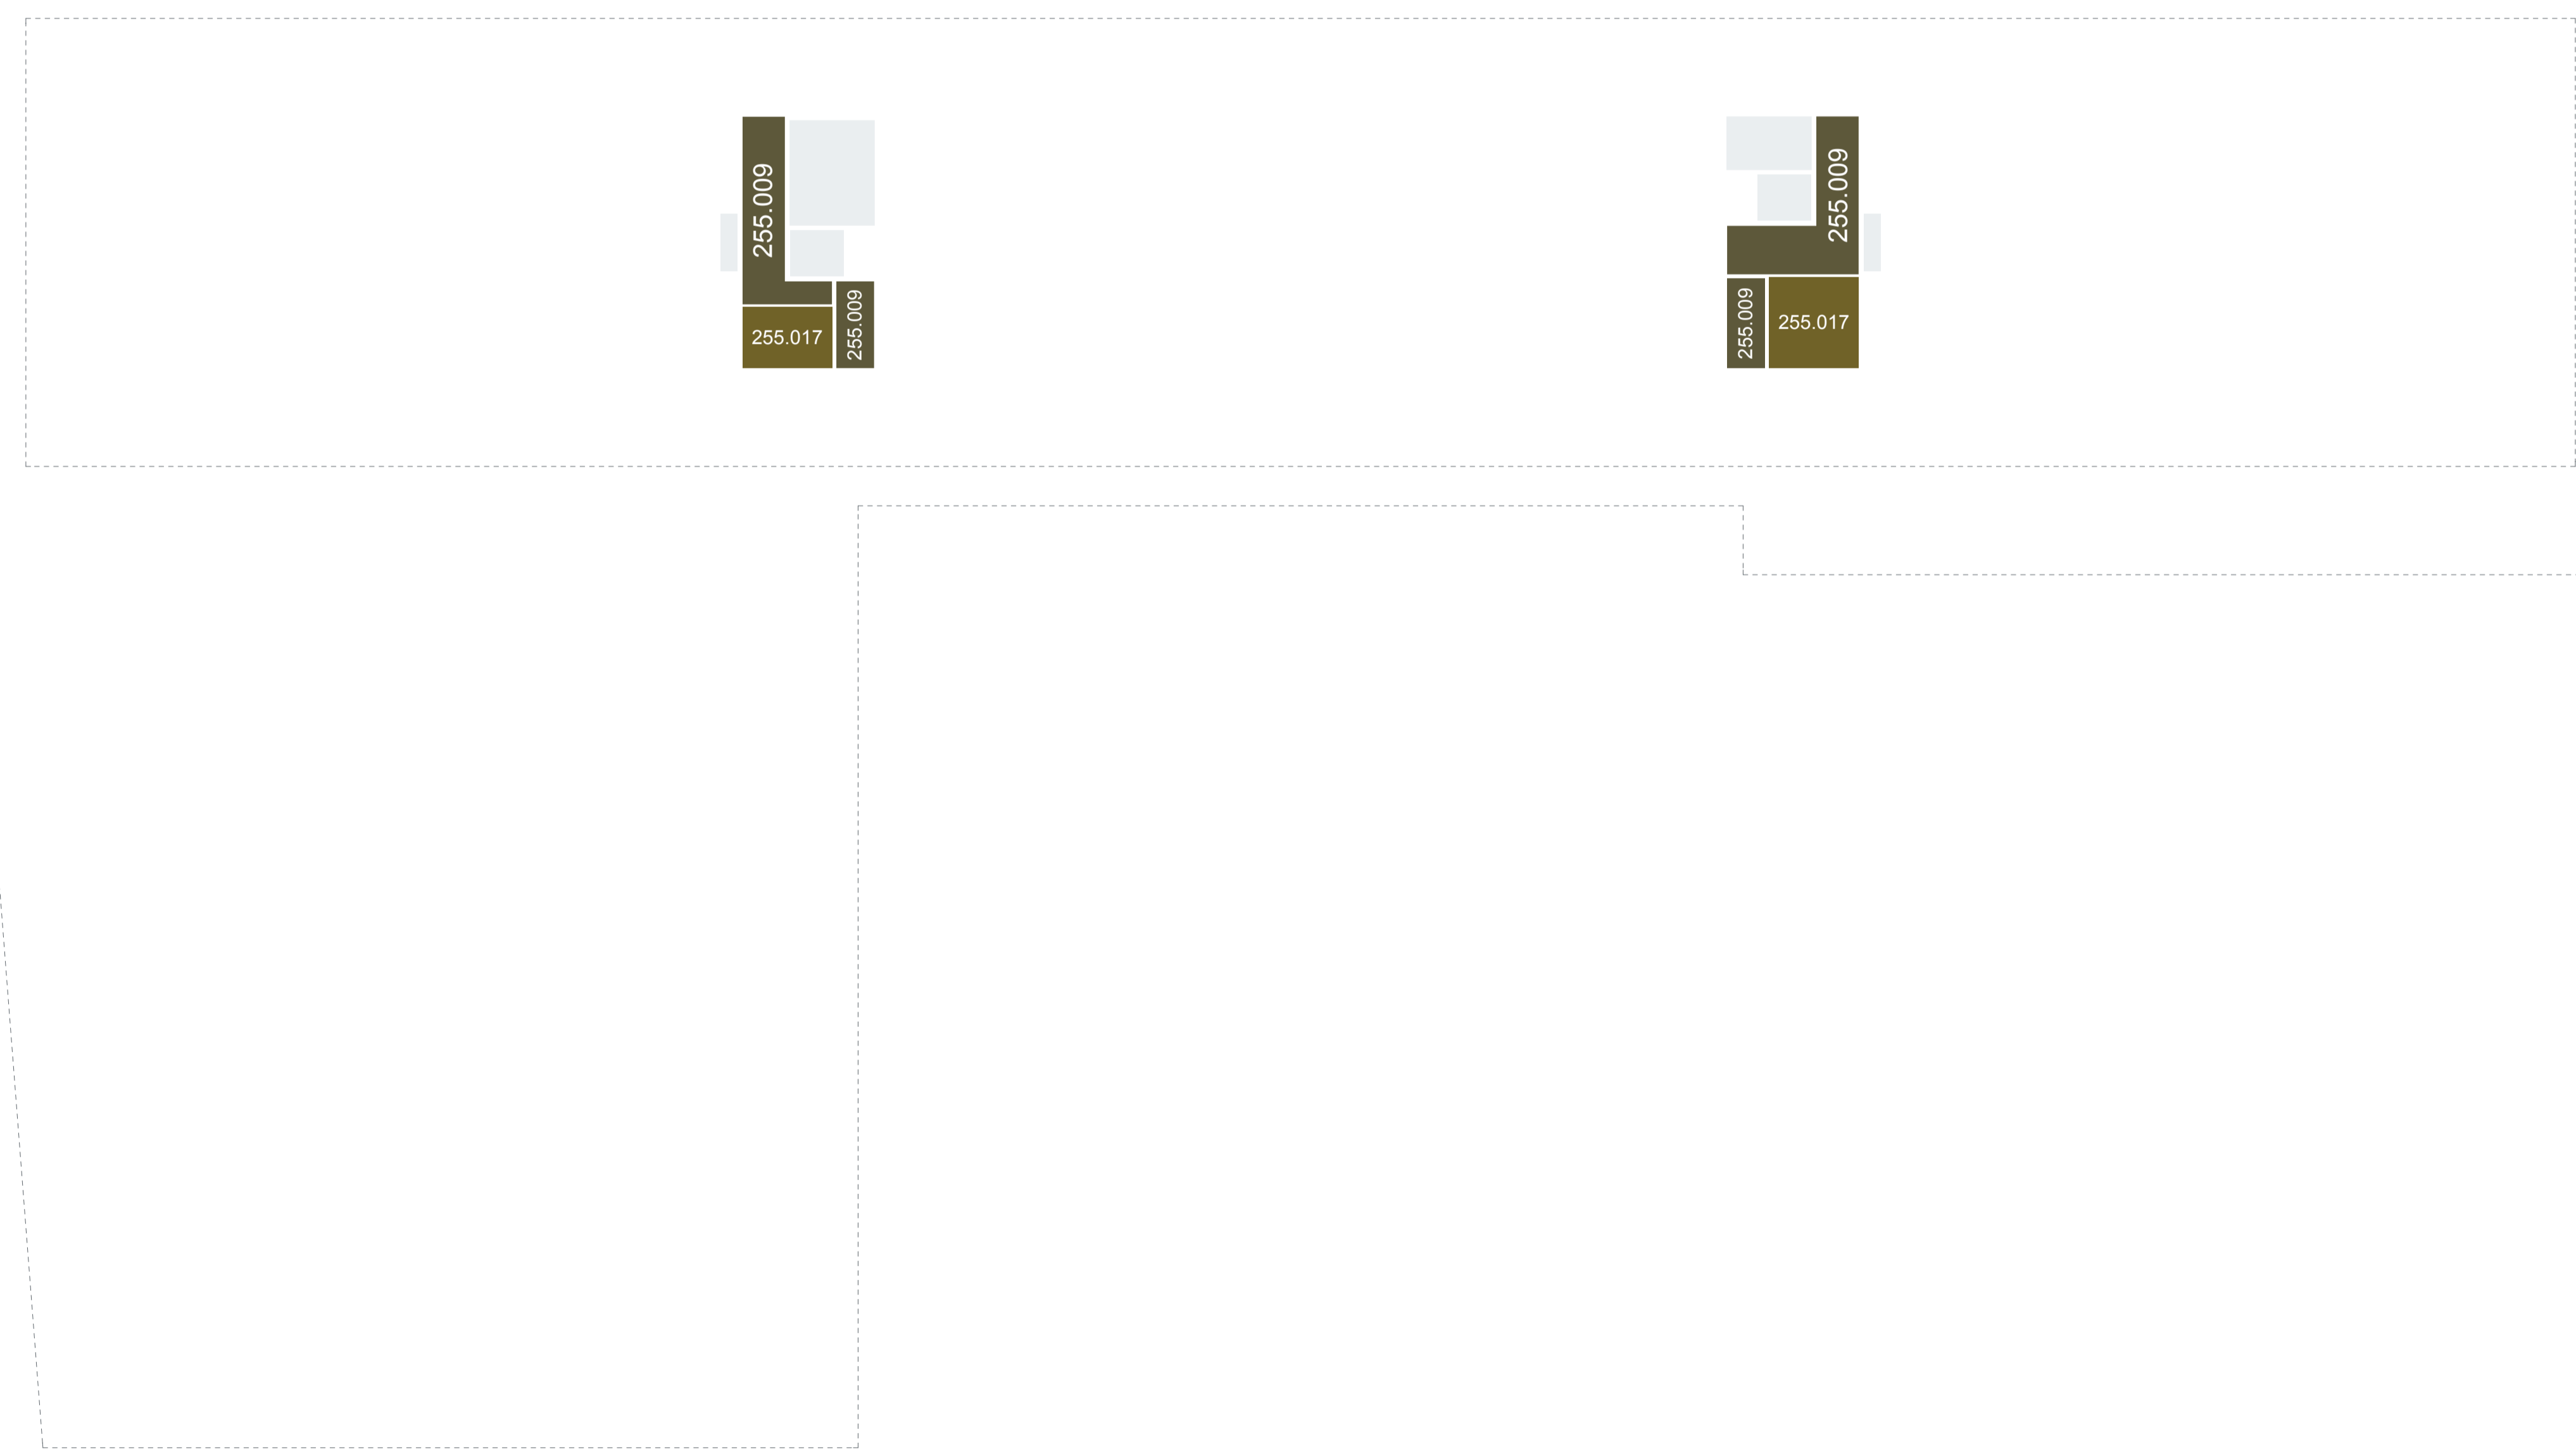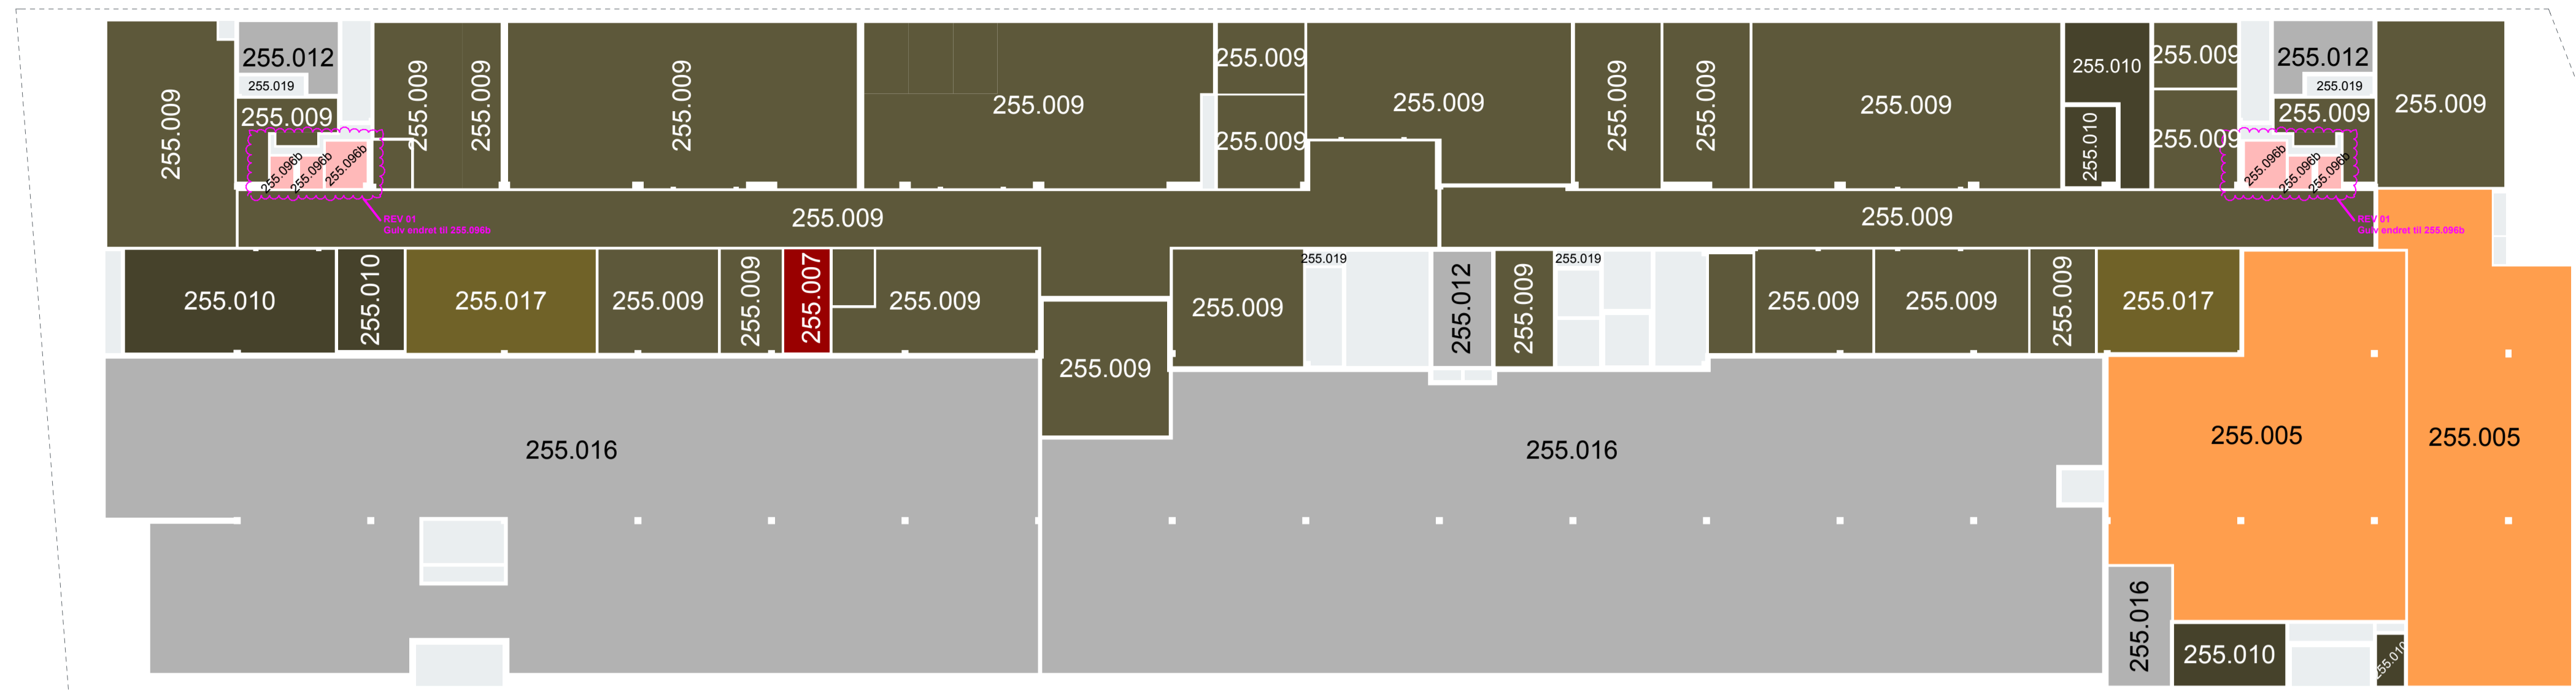


Komplektnummer	Byggnummer	Etasje	Fag	Systemkode	Type tegn.	Lepernr.	Prosj fase	Rev.	Status	Prosjektnr for projekterende/lev.
515	14586	04	A	2	20	203	9	01	G	1003601



# kleihues + schuwerk

## OVERSIKT GULV

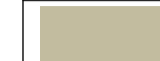


### 05 Betongarbeider

-  255.011 betonggulv, slipt høykvalitet
-  255.012 betonggulv, slipt industrikkvalitet
-  255.016 industrigulv, uten pigmentering





### 10 Flisarbeider

-  255.007 flis, matt grå RAL 1408005
-  255.096a terrassoflis, svart med små grå steiner
-  255.096b 255.006b Flis 10x10, Uni, Graphite grey

### 11 Natursteinarbeider

-  255.001 naturstein muschelkalk
-  255.002 naturstein marmor, lys grå seleksjon
-  281.001 naturstein muschelkalk (som 255.001)






### 12 Snekkearbeider

-  255.003 tre eik, lys olje
-  255.004a tre røkt eik, hardvoksolje
-  255.004b tre røkt eik, hardvoksolje (kvadrat monster)
-  255.005 tre kubbegulv, røkt eik, hardvoksolje

### 21 Malerarbeider

-  255.013 malerbehandling på betonggulv, grå NCS S 4000N
-  255.014 herdeplastbelegg, grå NCS S 4000 N
-  255.015 herdeplastbelegg kjørbar, grå NCS S 4000 N
-  255.018 herdeplastbelegg, hvit RAL 9016
-  255.019 støvbinding, hvit

### 22 Byggtapesering

-  255.009 linoleum, brun NCS S8005-Y80R
-  255.010 vinyl vanntett, brun NCS S8005-Y80R
-  255.008a teppe, grå ihht prøve
-  255.008b teppe heldekkende, grå ihht prøve
-  255.017 halvledende gulv, brun NCS S8005-Y80R

### 24 Fast innredning

-  353.501 prefabrikkert kjøleromselementer

### 24 Fast innredning

-  metalrist

01	Gulvmateriale korrigert	17.11.2017	JM	BH/MR						
00	Opprettet arbeidstegning	01.09.2017	JM	BH/MR						
Rev nr	Beskrivelse	Dato	Sign.	Kontroll						
SB Tegningsnummer:										
Kompleksnummer	Byggnummer	Etasje	Fag	Systemkode	Type tegn.	Løpnr.	Prosj fase	Rev.	Status	Prosjektnr. for prosjekterende/rev.
515	14586	05	A	2	20	203	9	01	G	1003601

- Prosjekteringsgruppen:
- PG ARK: kleihues + schuwerk
  - PG RI: Rambøll

Alle kotehøyder er oppgitt i meter over havet. Det benyttes høydedatum "Oslo lokar".

Fase: Byggefase, bygging

 **STATSBYGG**

**PROSJEKTNR. SB:**  
10487/1003601

**Tittel:**  
**Nytt Nasjonalmuseum**

Oversikt materialer  
Gulvoverflater  
Plan 5.ETG

Godkjent	KS
Kontroll prosjekt	JM
Sign.	BH/MR
Prosjekt nr.	515 14586 05 A 20 203
Dato	01.09.2017
Målestokk	1:250 i A1
Kontroll utørende	JM
Sign.	BH/MR

SB Tegningsnummer:										
Kompleksnummer	Byggnummer	Etasje	Fag	Systemkode	Type tegn.	Løpnr.	Prosj fase	Rev.	Status	Prosjektnr. for prosjekterende/rev.
515	14586	05	A	2	20	203	9	01	G	1003601

