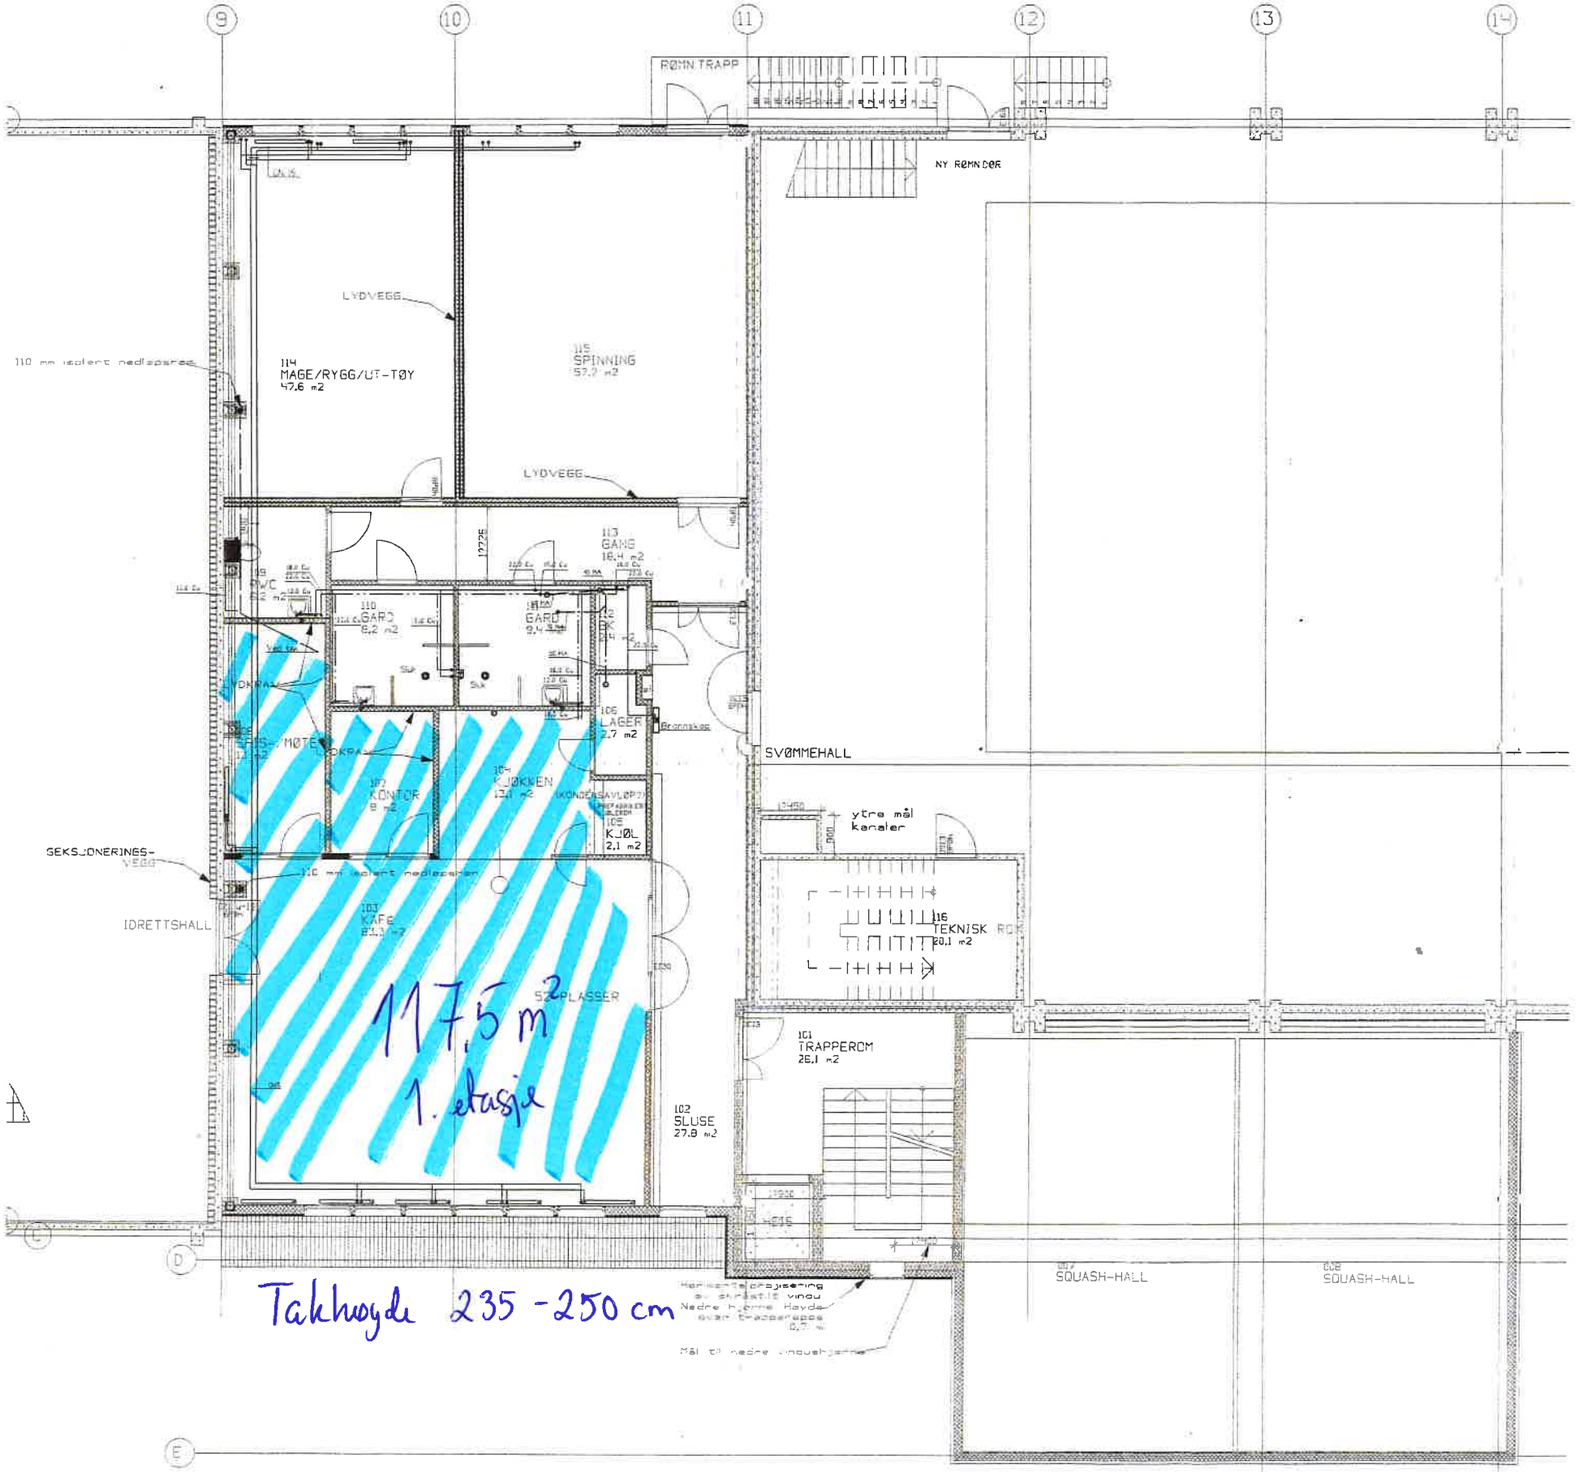

TITTEL:	TEGNING NR.:	REVISJON:
PLAN 1. ETASJE SANITÆR- OG VARMEANLEGG	V-8001	B

ANMERKNINGER:

HENVISNINGER:

B	AS BUILT	31.10.2005	SR
A	Arbeidstegning	01.01.2006	KHJ

Vefsn kommune
Kippermoen

VVSplan AS
Rådgivende ingeniører VVS

KHJ	03.10.2005		
LB	03.10.2005		

KIPPERMOEN IDRETTSANLEGG
PLAN 1. ETASJE
SANITÆR- OG VARMEANLEGG

1:50

4358B001

V-8001