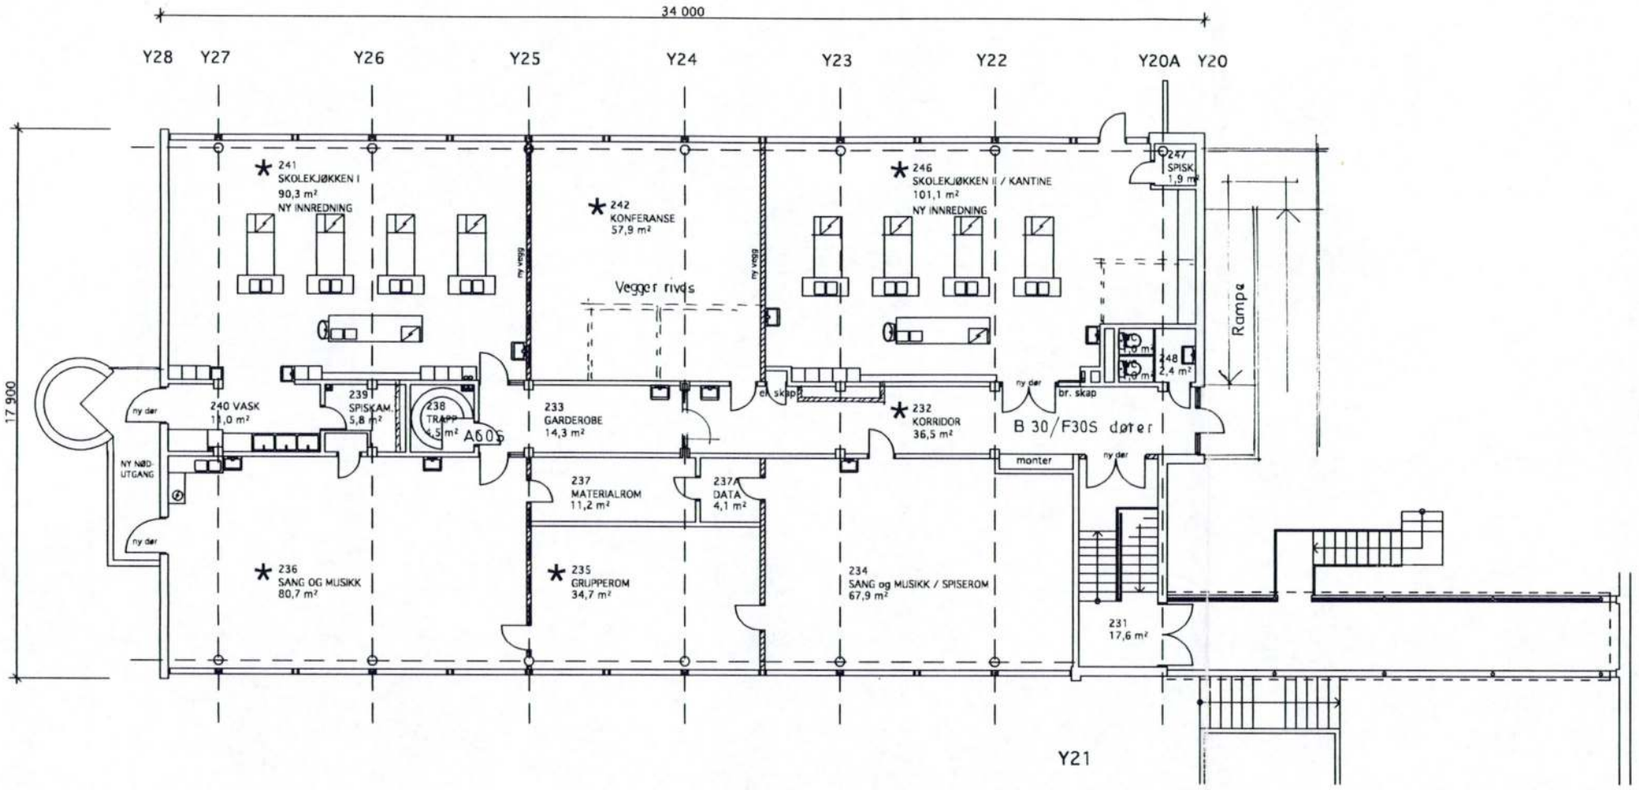

B.T.A. 2. etasje, bygg2: 590 m2

Nye vegger
Nye B30 dører

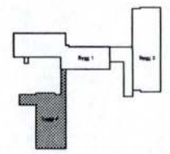

* Rom med bruksendring/bygn.messige endringer

Forprosjekttegning

BRANDSBERG-DAHL´S ARKITEKTKONTOR AS VERKSGT.62 - 4013 STAVANGER TELEFON: 51 89 36 90 TELEFAX: 51 89 37 50	TASTAVEDEN SKOLE	Ajourført 15.10.98	
	Bygg 2 - Plan 2. etasje	M = 1: 200	205
	Rehabilitering	04.09.98	ktr. K.L

STAVANGER KOMMUNE
KOMM... ...KLING
2 8 JAN. 1999
J.nr. ..... S.ID .....
Ark.nr. ....