



STAVANGER KOMMUNE  
 KOMM. AVD. BYUTVIKLING  
 28 JAN. 1999  
 J.nr. .... S. ID .....  
 Ark.nr. ....

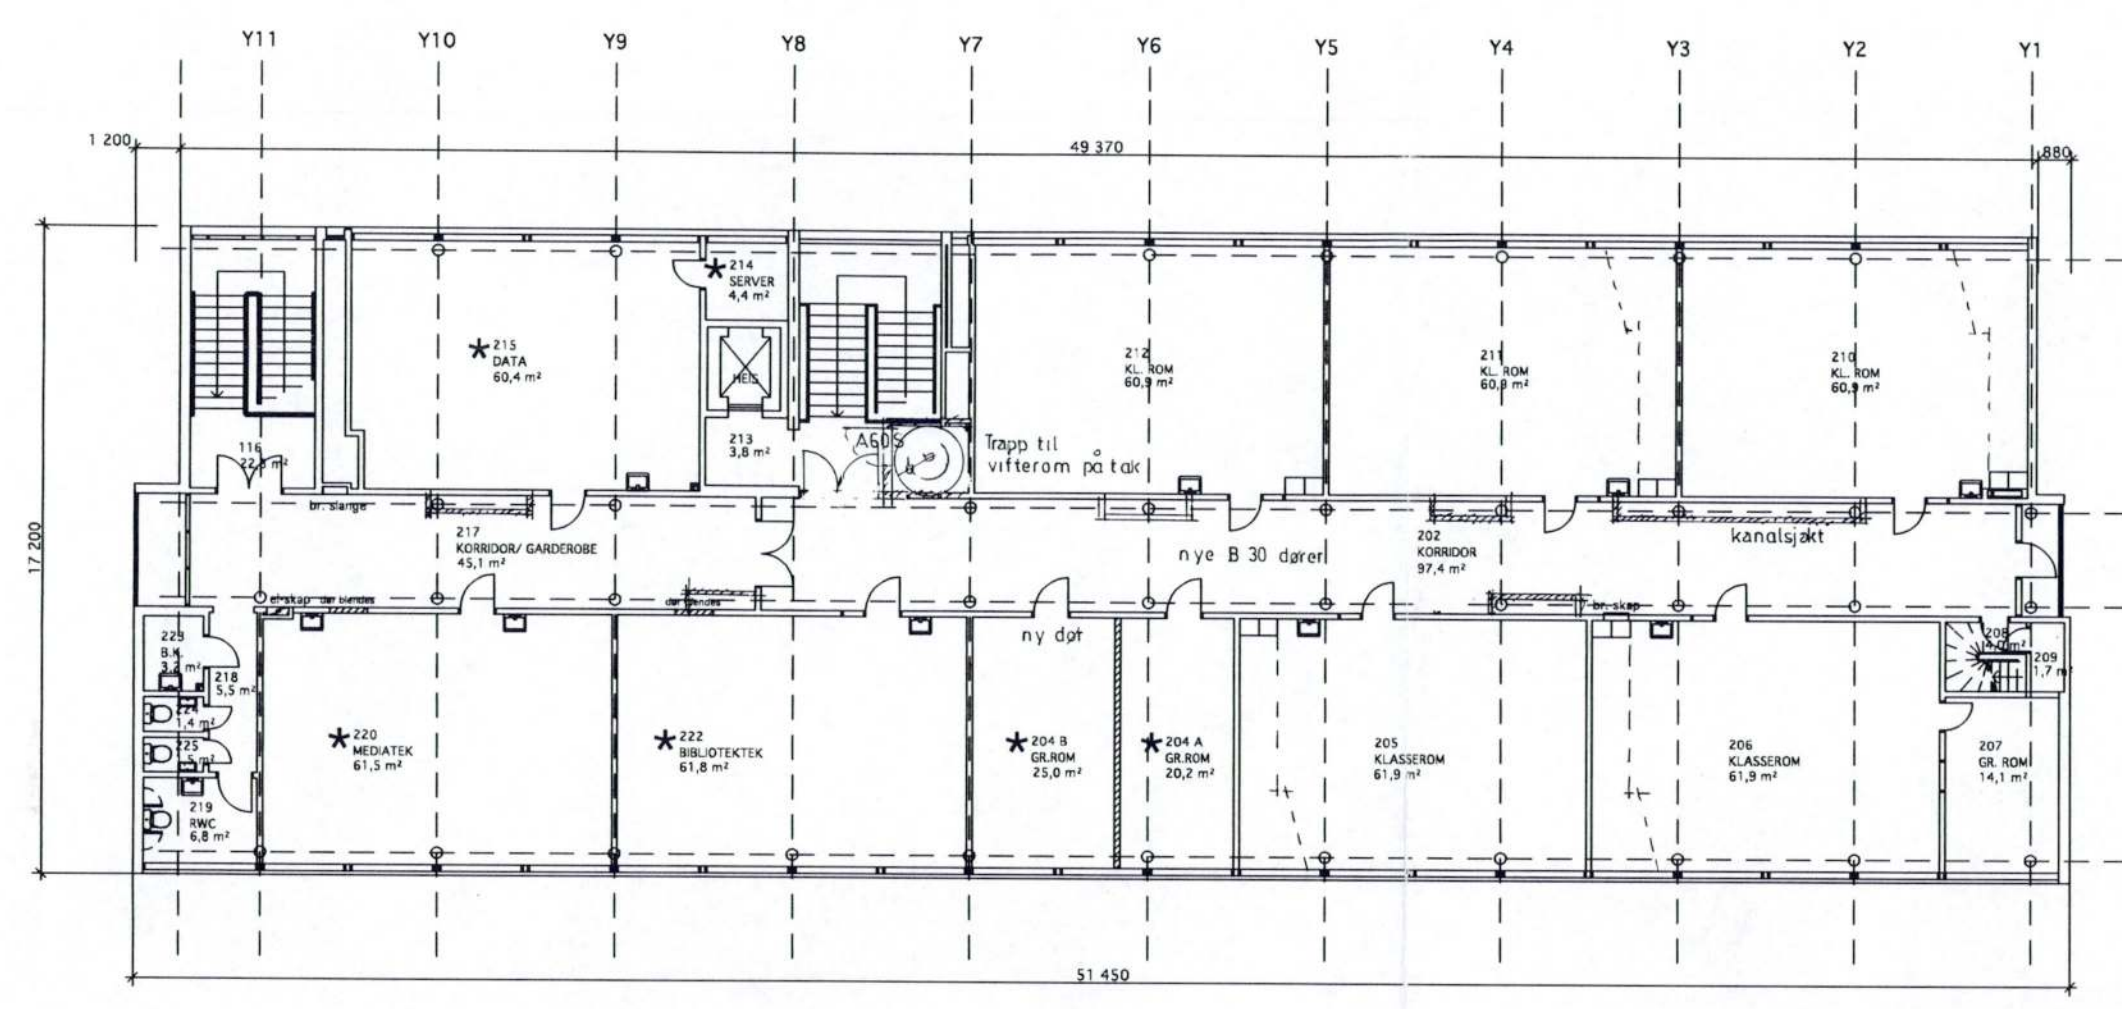


B.T.A. 2. etasje, bygg 3 : 850 m2

////// Nye vegger  
 podium fjernes  
 Nye B 30 dører

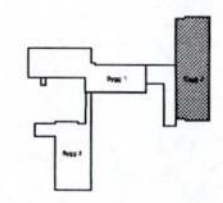

\* Rom med bruksendring/bygn.messige endringer  
 Forprosjekttegning

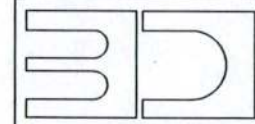 BRANDSBERG-DAHL'S ARKITEKTKONTOR AS VERKSGT. 62 - 4013 STAVANGER TELEFON: 51 89 36 90 TELEFAX: 51 89 37 50	TASTAVEDEN SKOLE		Ajourført 15.10.98	
	Bygg 3 - Plan 2. etasje		M = 1: 200	208
	Rehabilitering		04.09.98	ktr. K.L