


- Hovedtak
- GESIMS 1
- GESIMS 2
- Takoppbygg 1
- Takoppbygg 2
- Takoppbygg 3
- Tårnbygg nedre del
- Tårn

B1: Beslag type 1  
B2: Beslag type 2

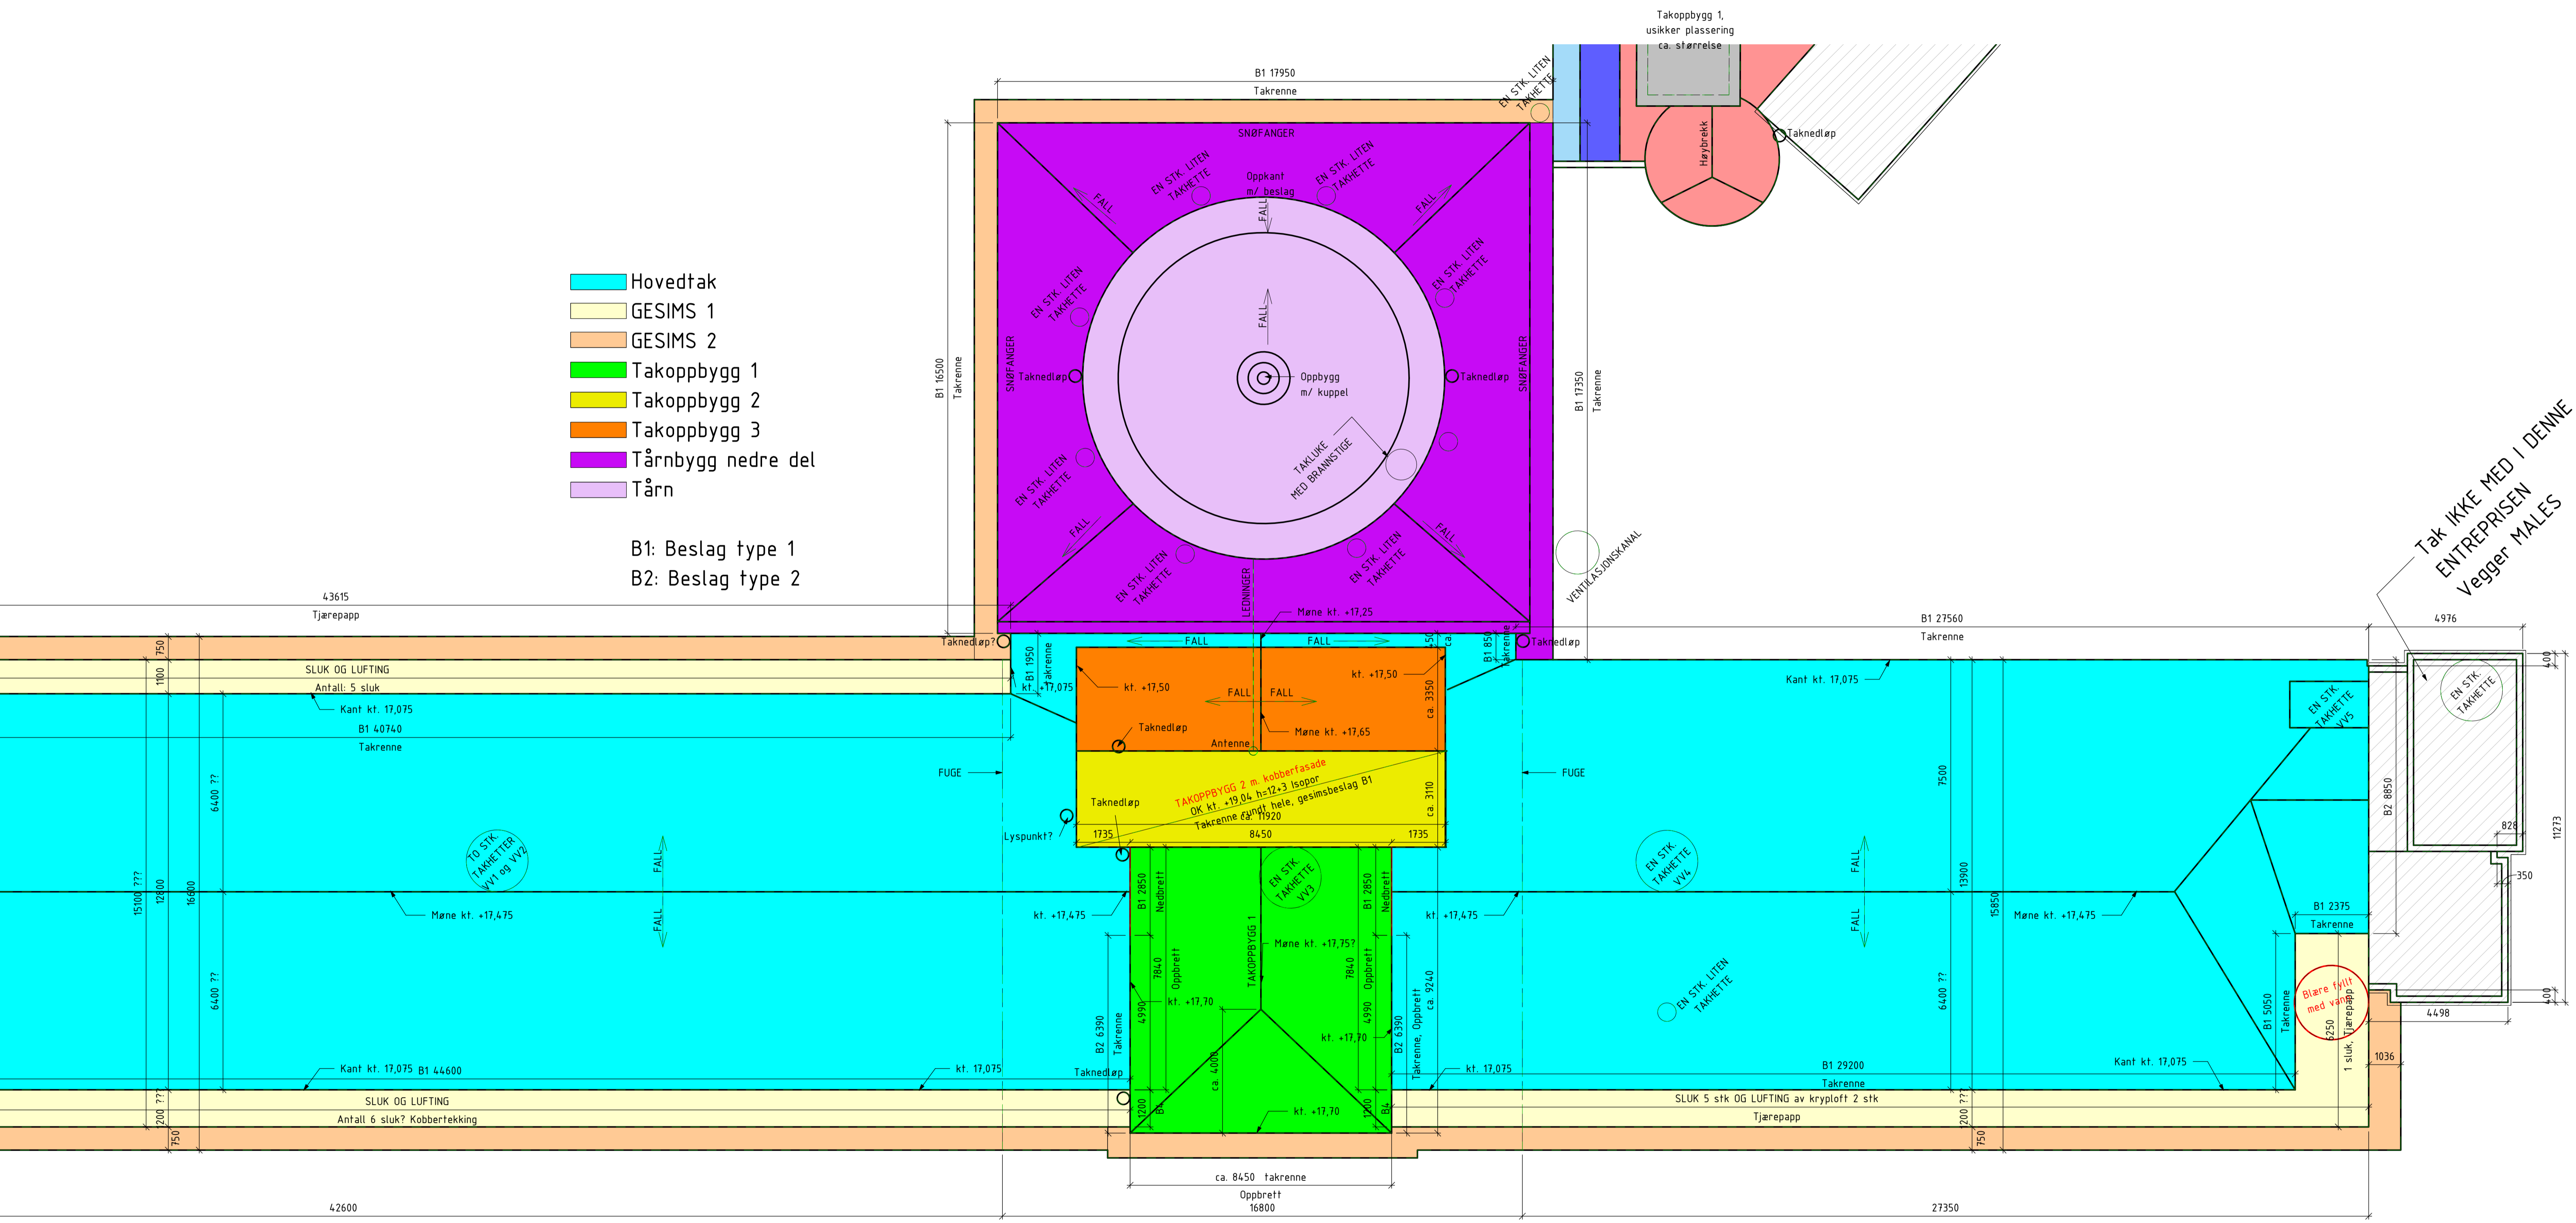

Tak IKKE MED I DENNE  
ENTREPRISEN  
Vegger MALES

Blare fyllt med vann