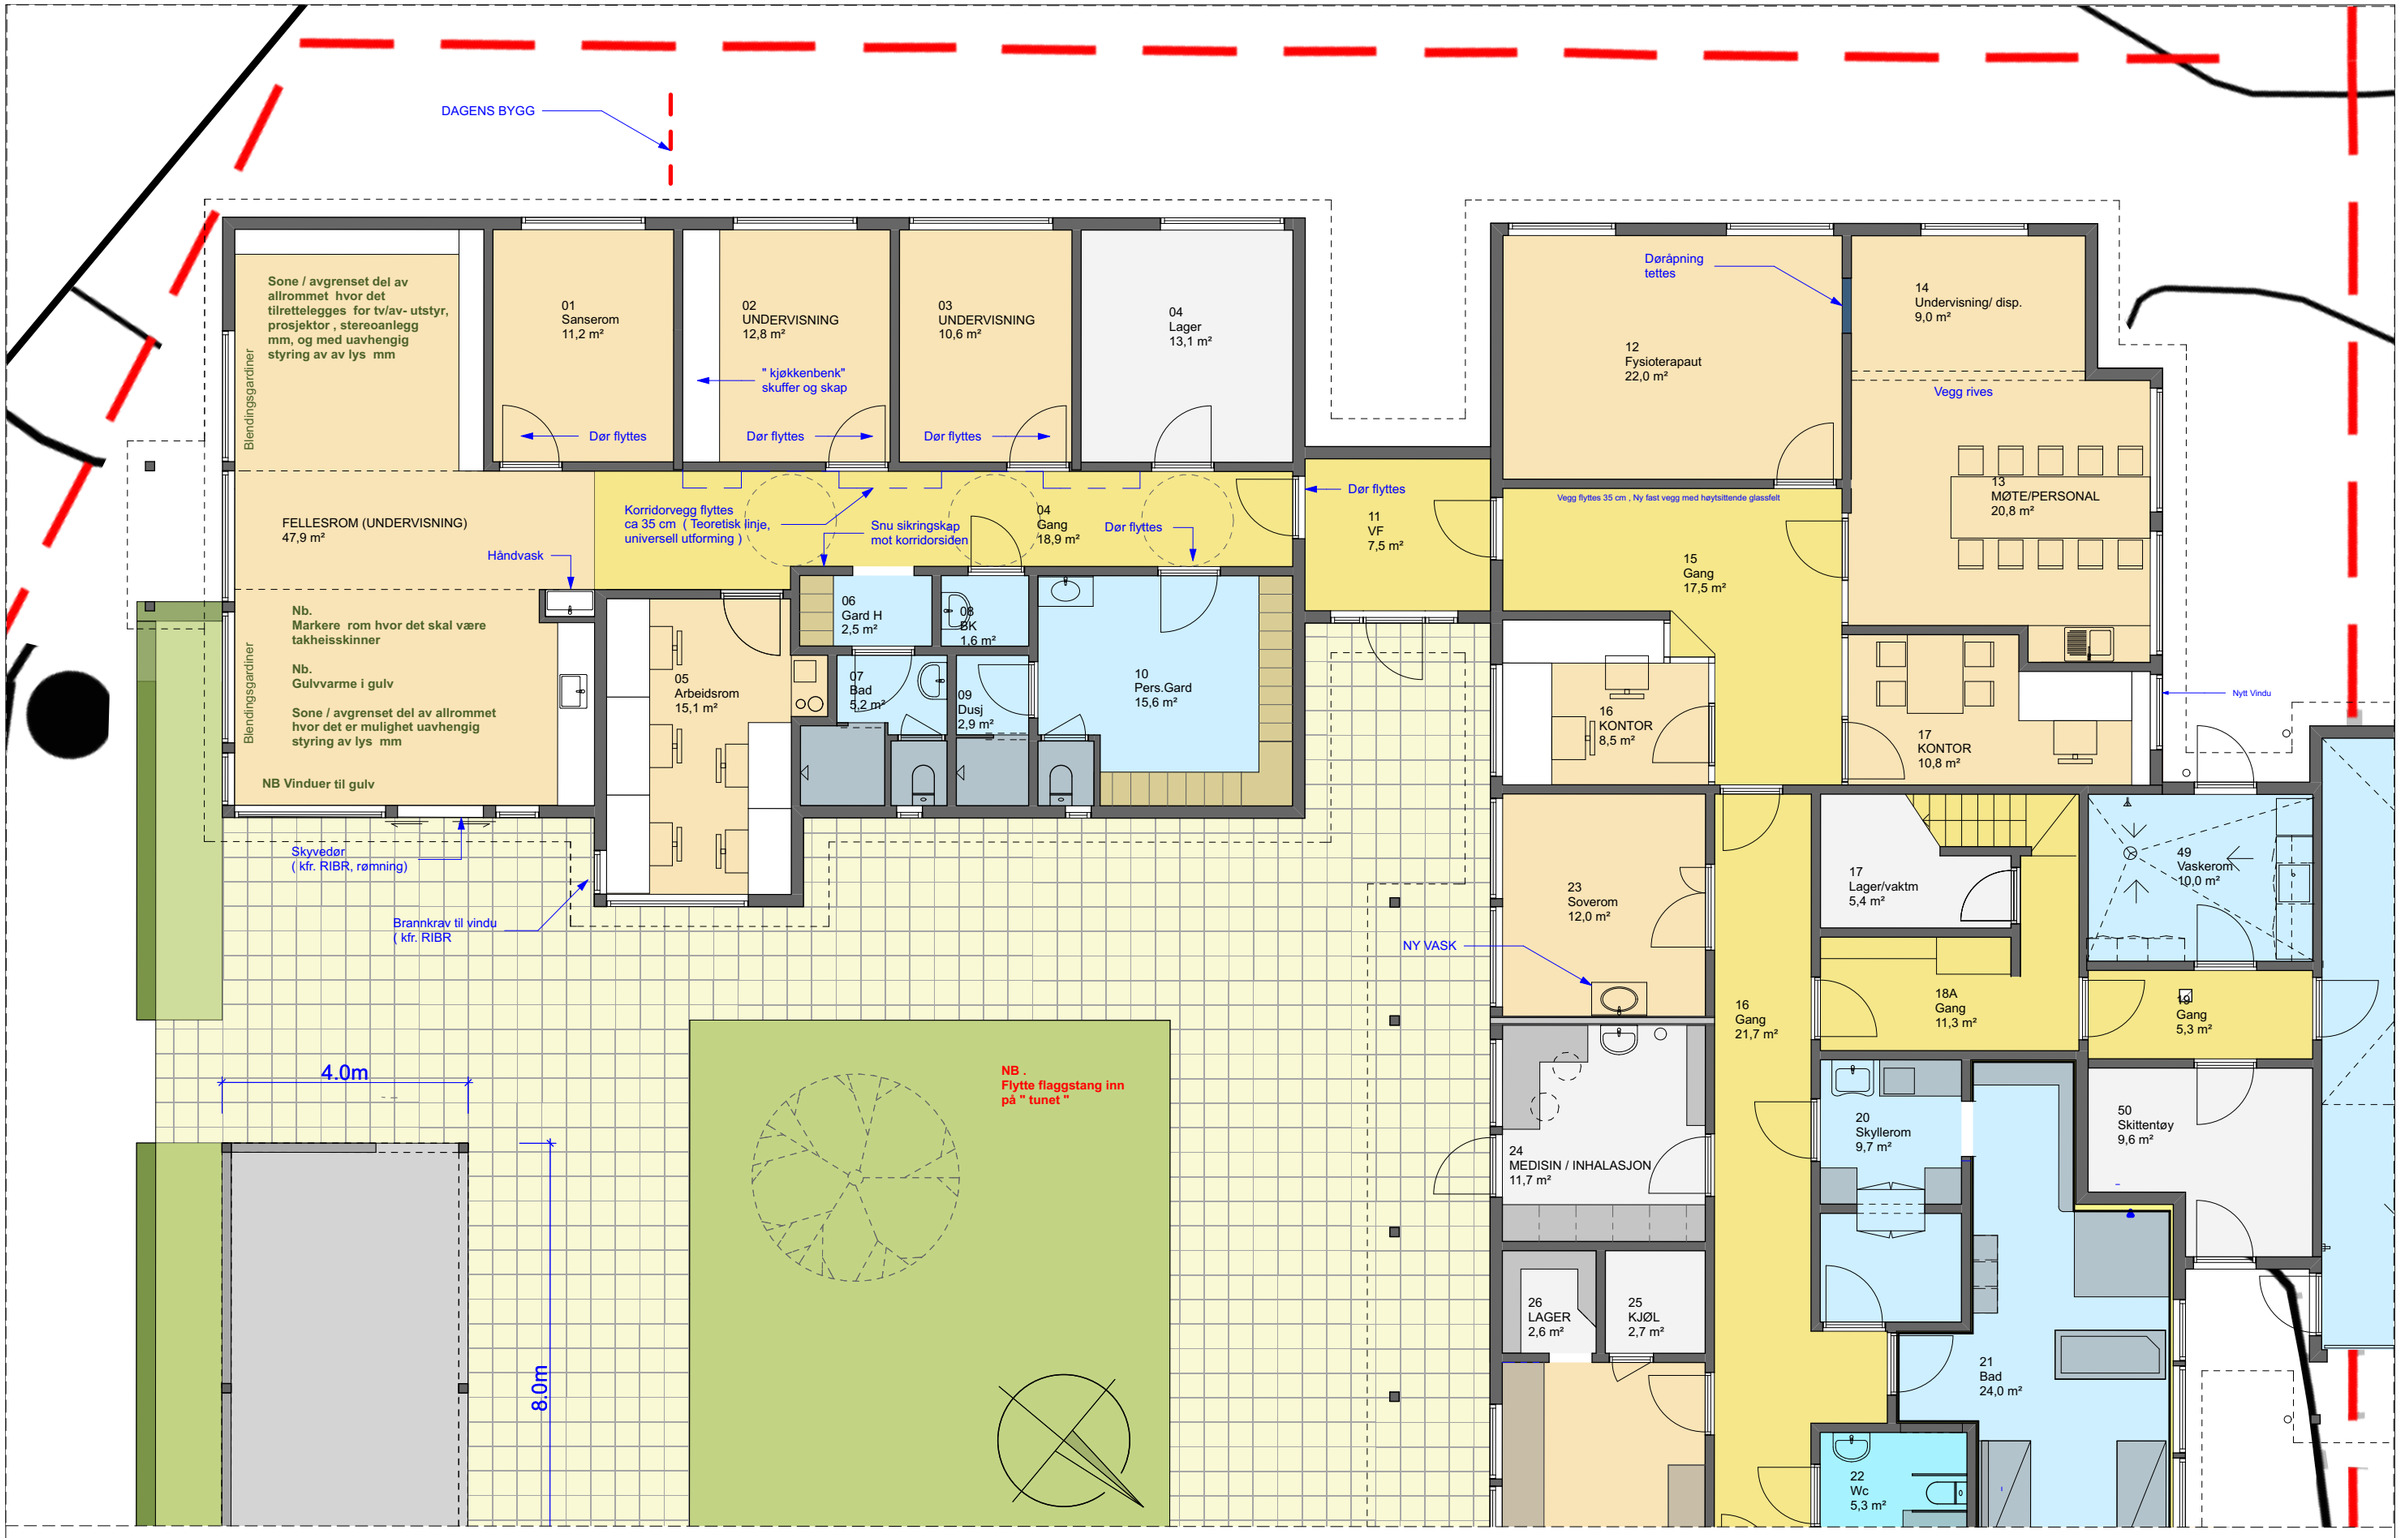

AMTEDAL & HANSEN ARKITEKTKONTOR AS
Lømslands vei 23, 4614 Kristiansand
T: 38 14 01 50, F: 38 14 01 51
post@ah-ark.no

KRISTIANSAND KOMMUNE

LILLEBØLGEN

FORMAT:	TEGN.:	KONTR.:	MÅLESTOKK:	DATO:
A3	-	-	1:100	06.03.2019

Ombygging og tilbygg