

— Avløp felles	Hyd	△ Utslipp
— Overvann	○ Kum	▢ Sluk
— Pumpeledning felles	▢ Pumpestasjon vann	▢ Bekkeinntak m. r.
— Pumpeledning spillvann	▢ Pumpestasjon AF	▢ Bekkeinntak
— Spillvann	▢ Pumpestasjon SP	⊗ Stoppekran
— Vannledning	▢ Overløp	○ Grenpunkt

Færder kommune
Ledningskartverket

Dato: 2019.03.19
Sign: OTTO

Målestokk
1:1000

Beliggenhet og høyder må oppfattes som orienterende.
Koordinatsystem: EUREF89 - SONE 32 (EPSG:25832)
Høydesystem: NN 2000 høyder (EPSG:5941)



Kumtema: Overvann

SID: Kum #25944

Målt dato:

Målt av:

Generelt

Anleggsår:

20.08.1998

Registrert dato:

27.02.2018

Kvalitet egenskap:

Drift

Status:

Kommunal

Geografiske data

Adresse:

Beliggenhet:

Byggemetode:

Kumform:

Kumbredde/lengde:

Adkomst:

Nord: Øst:

MålemXY NøyakXY / Synb:

Høyde topp lokk / bunn kum:

MålemZ NøyakZ topp / bunn:

Gml KvalXY / ToppZ / Z:

6565845,74 580969,78

Ukjent målemetode 0 cm /

17,96 / 0,00

Ukjent målemetode 0 cm / 0 0 cm

Fotogrametr. m/sign. / Høyde ikke bestemt / 25

Utstyr i kum

Dim Material

År



















Ledning (SID)

OV #1604 (1111-25944)

OV #66959 (12214-25944)

Dim Material

Dim Material

Fall


















Høyde (fra - til)


















Lengde


















Status


















Ledningsutstyr


















Komm. Et: Inga bilde
av bunn 19.3.19



Kumtema: Vann
SID: Kum #27530
Målt dato:
Målt av:

Generelt

Anleggsår: 1999
Registrert dato: 14.03.2001
Sist endret dato: 30.08.2001
Kvalitet egenskap: Drift
Status: Kommunal
Eier:

Geografiske data

Adresse: Semsveien 11
Beliggenhet:
Byggemetode:
Kumform: /
Kumbredde/lengde: 6565845,18 580966,73
Adkomst: Ukjent målemetode 0 cm /
Nord: Øst: 17,80 / 0,00
MålemXY NøyakXY / Synb: Ukjent målemetode 0 cm / 0 cm
Høyde topp lokk / bunn kum: Ukjent målemetode 0 cm / 0 cm
MålemZ NøyakZ topp / bunn: Fotogrametr. m/sign. / Høyde ikke bestemt / 25
Gml KvalXY / ToppZ / Z:

Uåstyr i kum **Dim** **Material** **År**

Brannvent. ordinær

Ledning (SID)	Dim	Material	År	Fall	Høyde (fra - til)	Lengde	Status	Ledningsutstyr
VL #35775 (34086-27530)	110	Polyvinylchlorid	2017		0,00 - 0,00	31,27	Drift	Stengevent. sluse
VL #27532 (27530-27531)	110	Polyvinylchlorid	1999		0,00 - 0,00	71,62	Drift	Stengevent. sluse
VL #39222 (35735-27530)	150	Støpejern,grått	1959		15,54 - 0,00	3,67	Drift	Stengevent. sluse
VL #35734 (27530-0)	40	Kopper	1967		0,00 - 0,00	125,07	Drift	Stengevent. sluse



KUMKORT



Identifikasjonsdata

Nøtterøy kommune

Reg.datø:	21.06.2012	Reg.av:	E.Bergan
Rev.datø:			
Punkt.nr:	27531	Kartblad:	
Punkt.nr (Kommune)			

Geografiske data

Gatenavn

Hus nr

Beliggenhet bankett fortau gate/vei plass gangvei terreng annetX-Koordinat 6565777,798 kvalitet XY Geodetisk Fra kart

Y-Koordinat 580944,882

Høyde 20,166 kvalitet høyde Geodetisk Fra kart Nivellement

Kumdetaljer

BYGGEÅR:

Kumtype

- Vannkum
 Spillvann
 Overvann
 Felles avløp
 Slukforbindelse
 Overløpskum
 Pumpestasjon

Tilstand

- God
 Middels
 Dårlig

Kumform

- Rund
Diameter (mm):
 Firkantet
Bredde (mm):
Lengde (mm):

 m/ stige

Kjægle

- Rett Skjev
 Topplate

Byggemetode

- Betongringer
 Plaststøpt
 Murt / steinsatt
 PVC
 Plast
 Glassfiber
 Annet :

Kumløkk

- Jern
 Betong
 m/ rist

Vannledningsdata

- Brannventil
 Lufteventil
 Reduksjonsventil
 Spyleventil
 Sluseventil

- Stikkledning
 T-ventil
 Vannmåler
Antall ventiler:

Ledningsdata

Rør nr	Lednings-type	Dimensjon (mm)	Materiale	Legge-år	Fall ‰	Kum til/fra	Nedmål (m)	Kotehøyde ledning
A	VL	110	PVC					
B	VL	110	PVC					
C	VL	100	SJK			27531/VK3	1,84	18,33

TEKSTFORKLARING:
(ledningstype)

VL = Vannledning OV = Overvann SP = Spillvann
AF = Fellesavløpsledning DR = Drensledning PS = Pumpeledning (SP)

FOTO OVERSIKT



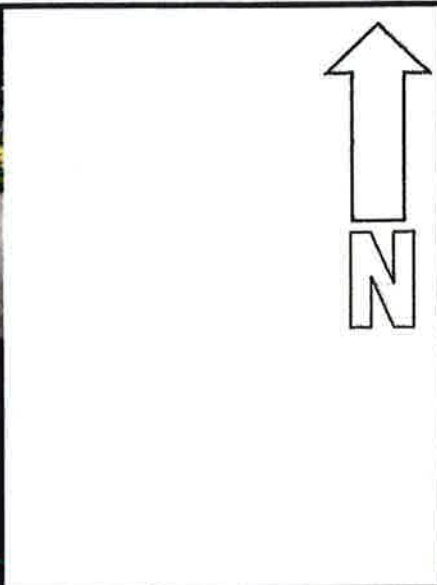


FOTO KUM

25731

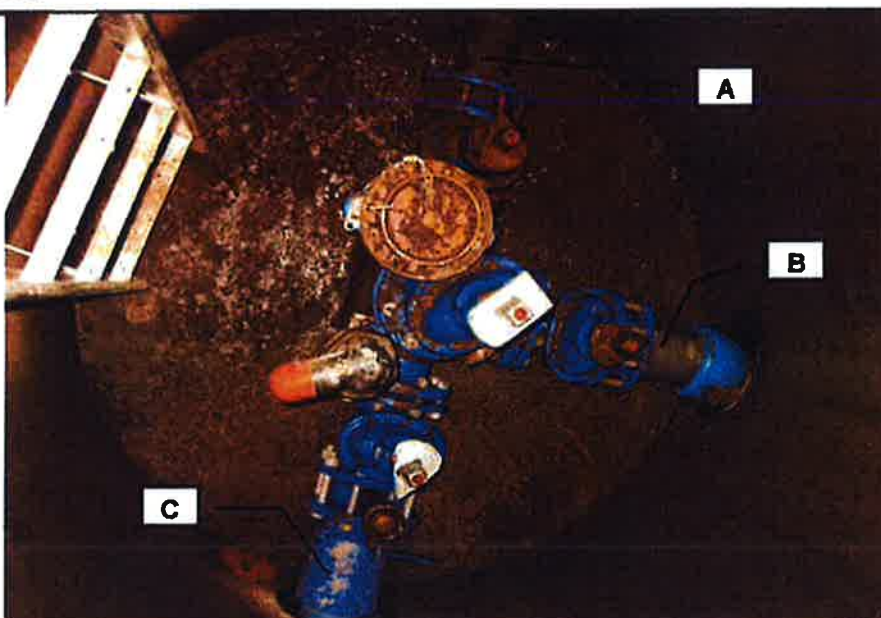

SKISSE

 



Kumtema: Vann

SID: Kum #35735

Målt dato:

Målt av:

Generelt

Anleggsår: 2012
Registrert dato: 24.09.2012
Sist endret dato: 27.11.2012
Kvalitet egenskap:
Status: Drift
Eier: Kommunal

Geografiske data

Adresse:
Beliggenhet:
Byggemetode:
Kumform: /
Kumbredde/lengde:
Adkomst:
Nord: Øst: 6565847,65 580964,02
MålemXY NøyakXY / Synb: Ukjent målemetode 0 cm /
Høyde topp lokk / bunn kum: 17,77 / 15,12
MålemZ NøyakZ topp / bunn: Ukjent målemetode 0 cm / Ukjent målemetode 0 cm
Gml KvalXY / ToppZ / Z: GPS (0,5) / Høyde ikke bestemt / GPS

Ufstyr i kum	Dim	Material	År	Fall	Høyde (fra - til)	Lengde	Status	Ledningsutstyr
Bramvnt. ordinær								
Bramvnt. m/kumhyd.								
Ledning (SID)	Dim	Material	År	Fall	Høyde (fra - til)	Lengde	Status	Ledningsutstyr
VL #1506 (1602-35735)	150	Støpejern,grått	1959		0,00 - 15,54	157,32	Drift	Stengevent. sluse
VL #39222 (35735-27530)	150	Støpejern,grått	1959		15,54 - 0,00	3,67	Drift	Stengevent. sluse
VL #38112 (35735-35738)	200	Støpejern,duktilt	2012	22.3	15,59 - 16,94	60,60	Drift	Stengevent. sluse
VL #38111 (35739-35735)	250	Støpejern,duktilt	2012	46.0	2,41 - 15,59	286,83	Drift	Stengevent. sluse

KUMKORT



Identifikasjonsdata Nøtterøy kommune

Reg.dato:	21.06.2012	Reg.av:	E.Bergan
Rev.dato:			
Punkt nr:	VK2	Kartblad:	
Punkt nr (Kommune)	35 735		

Geografiske data

Gatenavn		Hus nr	
Beliggenhet	<input type="checkbox"/> bankett <input type="checkbox"/> fortau <input checked="" type="checkbox"/> gate/vei <input type="checkbox"/> plass <input type="checkbox"/> gangvei <input type="checkbox"/> terreng <input type="checkbox"/> annet		
X-Koordinat	6565847,647	kvalitet XY	<input checked="" type="checkbox"/> Geodetisk <input type="checkbox"/> Fra kart
Y-Koordinat	580964,021		
Høyde	17,689	kvalitet høyde	<input checked="" type="checkbox"/> Geodetisk <input type="checkbox"/> Fra kart <input type="checkbox"/> Nivellement

Kumdetaljer

BYGGEÅR:

Kumtype <input checked="" type="checkbox"/> Vannkum <input type="checkbox"/> Spillvann <input type="checkbox"/> Overvann <input type="checkbox"/> Felles avløp <input type="checkbox"/> Slukforbindelse <input type="checkbox"/> Overløpskum <input type="checkbox"/> Pumpestasjon <input type="checkbox"/>	Tilstand <input type="checkbox"/> God <input type="checkbox"/> Middels <input type="checkbox"/> Dårlig Kjegle <input type="checkbox"/> Rett <input checked="" type="checkbox"/> Skjev <input type="checkbox"/> Topplate	Kumform <input checked="" type="checkbox"/> Rund Diameter (mm): 2000 <input type="checkbox"/> Firkantet Bredde (mm): Lengde (mm): <input checked="" type="checkbox"/> m/ stige	Byggemetode <input checked="" type="checkbox"/> Betongringer <input type="checkbox"/> Plassstøpt <input type="checkbox"/> Murt / steinsatt <input type="checkbox"/> PVC <input type="checkbox"/> Plast <input type="checkbox"/> Glassfiber <input type="checkbox"/> Annet :	Kumlukk <input checked="" type="checkbox"/> Jern <input type="checkbox"/> Betong <input type="checkbox"/> m/ rist
--	--	---	---	---

Vannledningsdata

<input type="checkbox"/> Brannventil <input type="checkbox"/> Lufteventil <input type="checkbox"/> Reduksjonsventil <input type="checkbox"/> Spyleventil <input type="checkbox"/> Sluseventil	<input type="checkbox"/> Stikkledning <input type="checkbox"/> T-ventil <input type="checkbox"/> Vannmåler Antall ventiler:
---	--

Ledningsdata

Rør nr	Lednings-type	Dimensjon (mm)	Materiale	Legge-år	Fall ‰	Kum til/fra	Nedmål (m)	Kotehøyde ledning
A	VL	200	SJK			VK2/VK4	2,18	15,51
B	VL	150	SJK				2,23	15,46
C	VL	250	SJK			VK1/VK2	2,18	15,51
D	VL	150	SJK				2,23	15,46
E	Bunn						2,65	15,04

TEKSTFORKLARING: VL = Vannledning OV = Overvann SP = Spillvann
(ledningstype) AF = Fellesavløpsledning DR = Drensledning PS = Pumpeledning (SP)

FOTO OVERSIKT



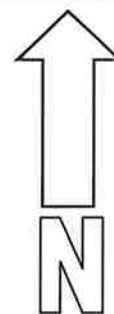


FOTO KUM

VK2

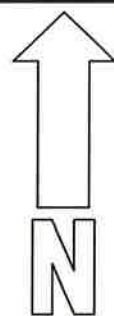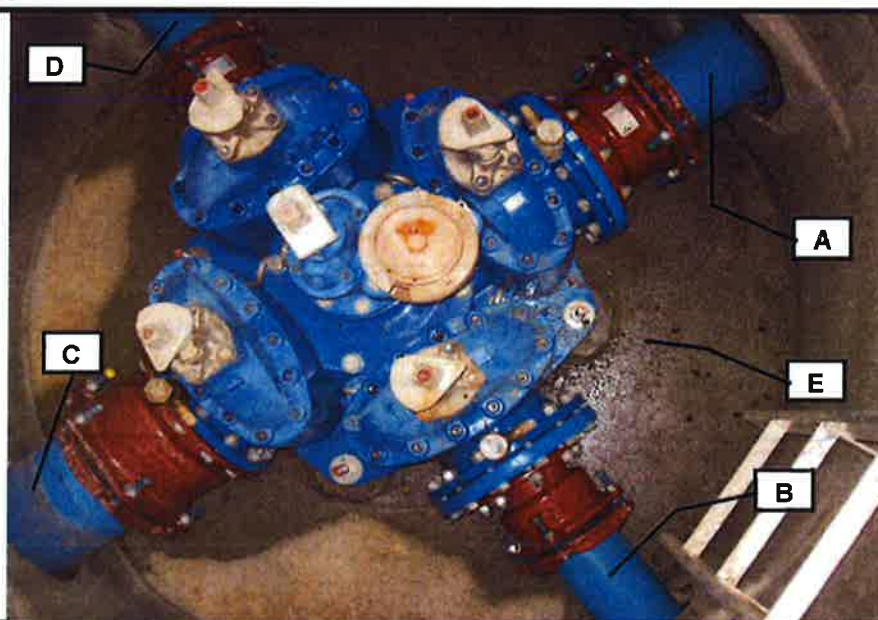

SKISSE

KUMKORT



Identifikasjonsdata

Nøtterøy kommune

Reg.dato:	21.06,12	Reg.av:	E.Bergan
Rev.dato:			
Punkt nr:	VK4	Kartblad:	
Punkt nr (Kommune)	35 738		

Geografiske data

Gatenavn

Hus nr

Beliggenhet bankett fortau gate/vei plass gangvei terreng annet

X-Koordinat 6565855,852 kvalitet XY Geodetisk Fra kart

Y-Koordinat 581023,956

Høyde 19,217 kvalitet høyde Geodetisk Fra kart Nivellement

Kumdetaljer

BYGGEÅR:

Kumtype

- Vannkum
- Spillvann
- Overvann
- Felles avløp
- Slukforbindelse
- Overløpskum
- Pumpestasjon
-

Tilstand

- God
- Middels
- Dårlig

Kumform

- Rund
Diameter (mm):
- Firkantet
Bredde (mm):
- Lengde (mm):

m/ stige

Kjegle

- Skjev
- Rett
- Topplate

Byggemetode

- Betongringer
- Plassstøpt
- Murt / steinsatt
- PVC
- Plast
- Glassfiber
- Annet :

Kumlukk

- Jern
- Betong
- m/ rist

Vannledningsdata

- Brannventil
- Lufteventil
- Reduksjonsventil
- Spyleventil
- Sluseventil

- Stikkledning
 - T-ventil
 - Vannmåler
- Antall ventiler:

Ledningsdata

Rør nr	Lednings- type	Dimensjon (mm)	Materiale	Legge- år	Fall ‰	Kum til/fra	Nedmål (m)	Kotehøyde ledning
A	VL	200	SJK			VK2/VK4	2,36	16,86
B	VL	110	PE				1,99	17,23
C	OV	160	PVC				2,68	16,54
D	Bunn						2,68	16,54

TEKSTFORKLARING: VL = Vannledning OV = Overvann SP = Spillvann
(ledningstype) AF = Fellesavløpsledning DR = Drensledning PS = Pumpeledning (SP)

FOTO OVERSIKT



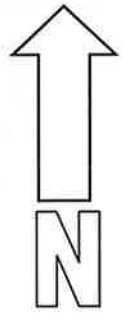


FOTO KUM

VK4

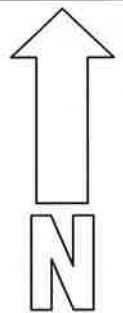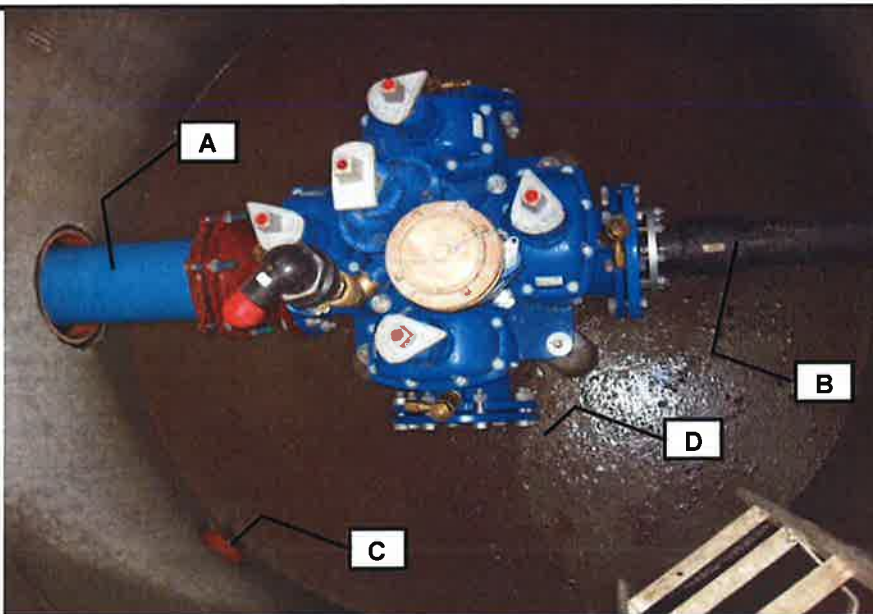

SKISSE