


SONE 1 / ZONE 1

SONE 2 / ZONE 2

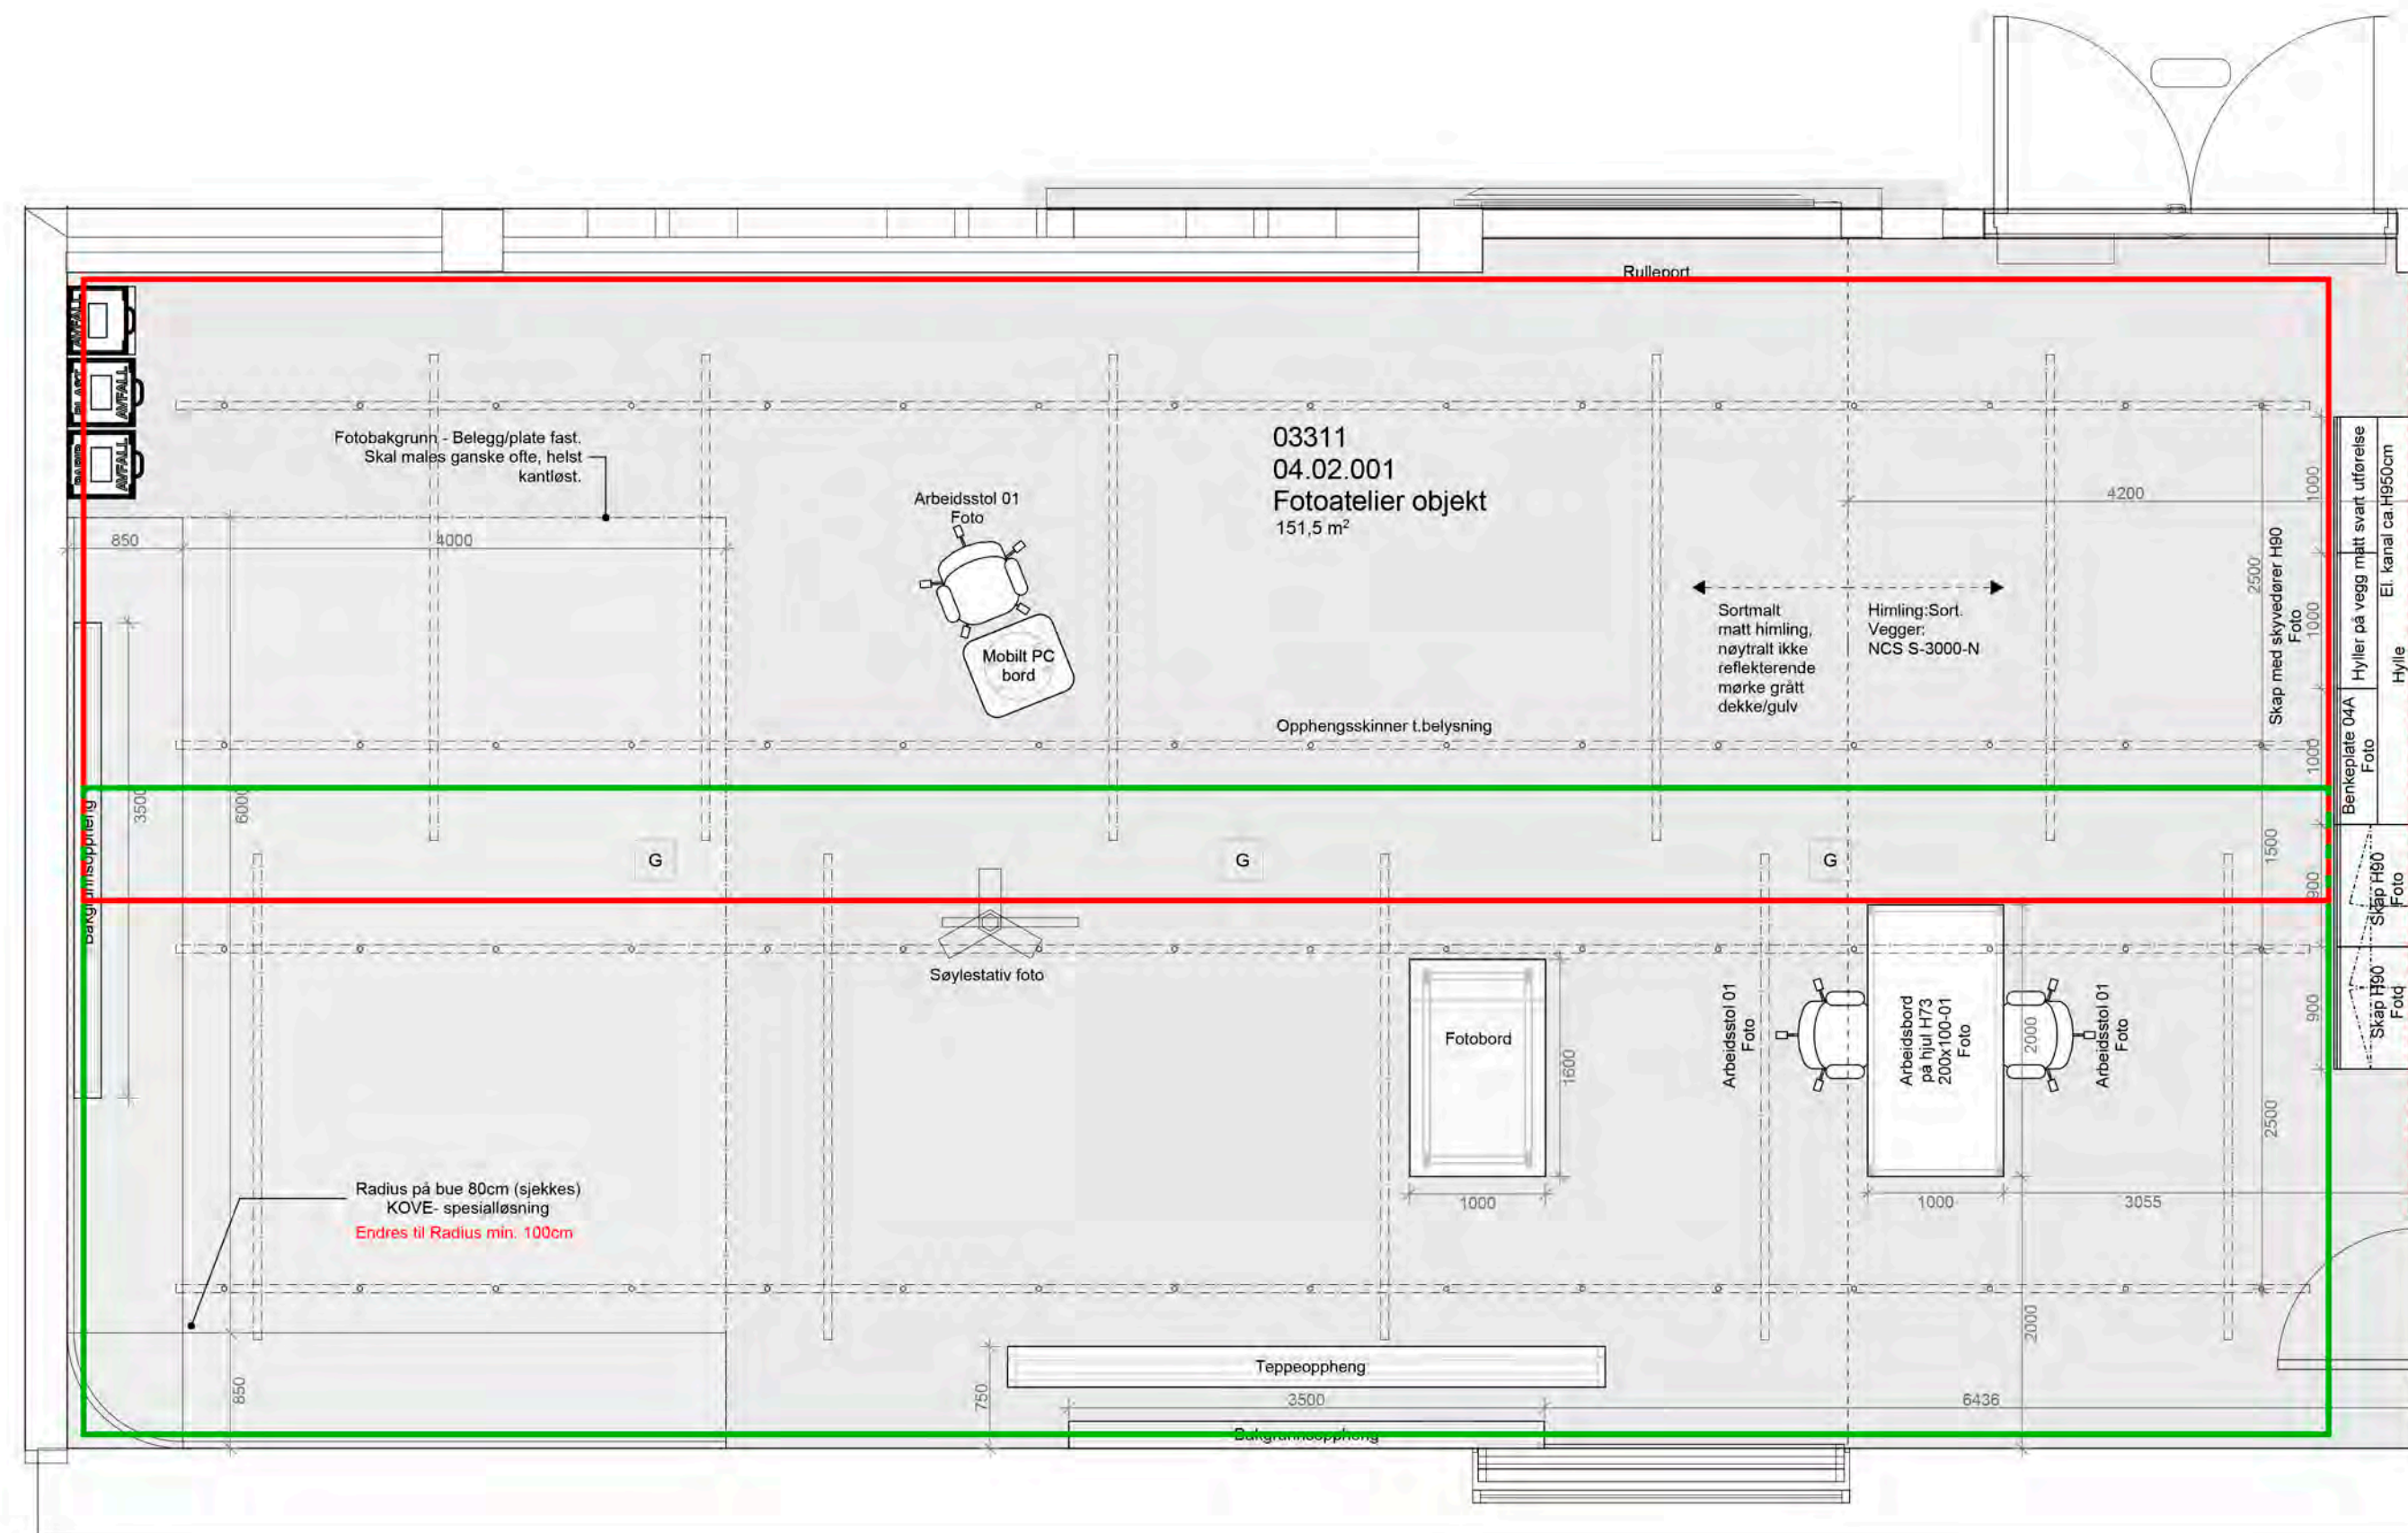

| | | | | |
|----|------------------------|----------|------|--------|
| 03 | Justeringer innredning | 07.03.18 | S.H. | M.S.K. |
| 02 | Justeringer innredning | 22.11.17 | S.H. | M.S.K. |
| 01 | Justeringer innredning | 03.10.17 | S.H. | M.S.K. |
| 00 | Tegning opprettet | 03.05.17 | S.H. | M.S.K. |

| Rev. nr | Beskrivelse | Dato | Sign. | Kontroll |
|---------|-------------|------|-------|----------|
| 515 | 14586 03 | 21 | 125 | 8 03 |

SB Tegningsnummer:

| Kompleks-nummer | Bygg-nummer | Etlasje | Fag | System-kode | Type tegn. | Løpennr. | Prosj fase | Rev | Status |
|-----------------|-------------|---------|-----|-------------|------------|----------|------------|-----|--------|
| 515 | 14586 | 03 | I | 2 | 21 | 125 | 8 | 03 | I |

Prosjekteringsgruppen:
PG IARK: CADI + Kaels Studio
kaels **1003701**

Mål kan avvike fra tegning. Alle mål må kontrolleres på byggeplass



Fase: Detaljprosjekt

PROSJEKTNR. SB: **1003601**

Tittel: **Nytt Nasjonalmuseum**
PLAN 03 ETG
Møbleringsplan

Fotoatelier Objekt
04.02.001

Godkjent

Kontroll prosjekt.
Sign. Kontroll
S.H. M.S.K.

Filnavn
515 14586 03 I 2 21 125

Dato
03.05.17

Målestokk
1:50 i A2

Kontroll utførende
Sign. Kontroll

Prosjektnr for
prosjekterende/lev.
1003701

| Kompleks-nummer | Bygg-nummer | Etlasje | Fag | System-kode | Type tegn. | Løpennr. | Prosj fase | Rev | Status |
|-----------------|-------------|---------|-----|-------------|------------|----------|------------|-----|--------|
| 515 | 14586 | 03 | I | 2 | 21 | 125 | 8 | 03 | I |

N.B -Posisjon skinneløsning i himling ikke endelig